


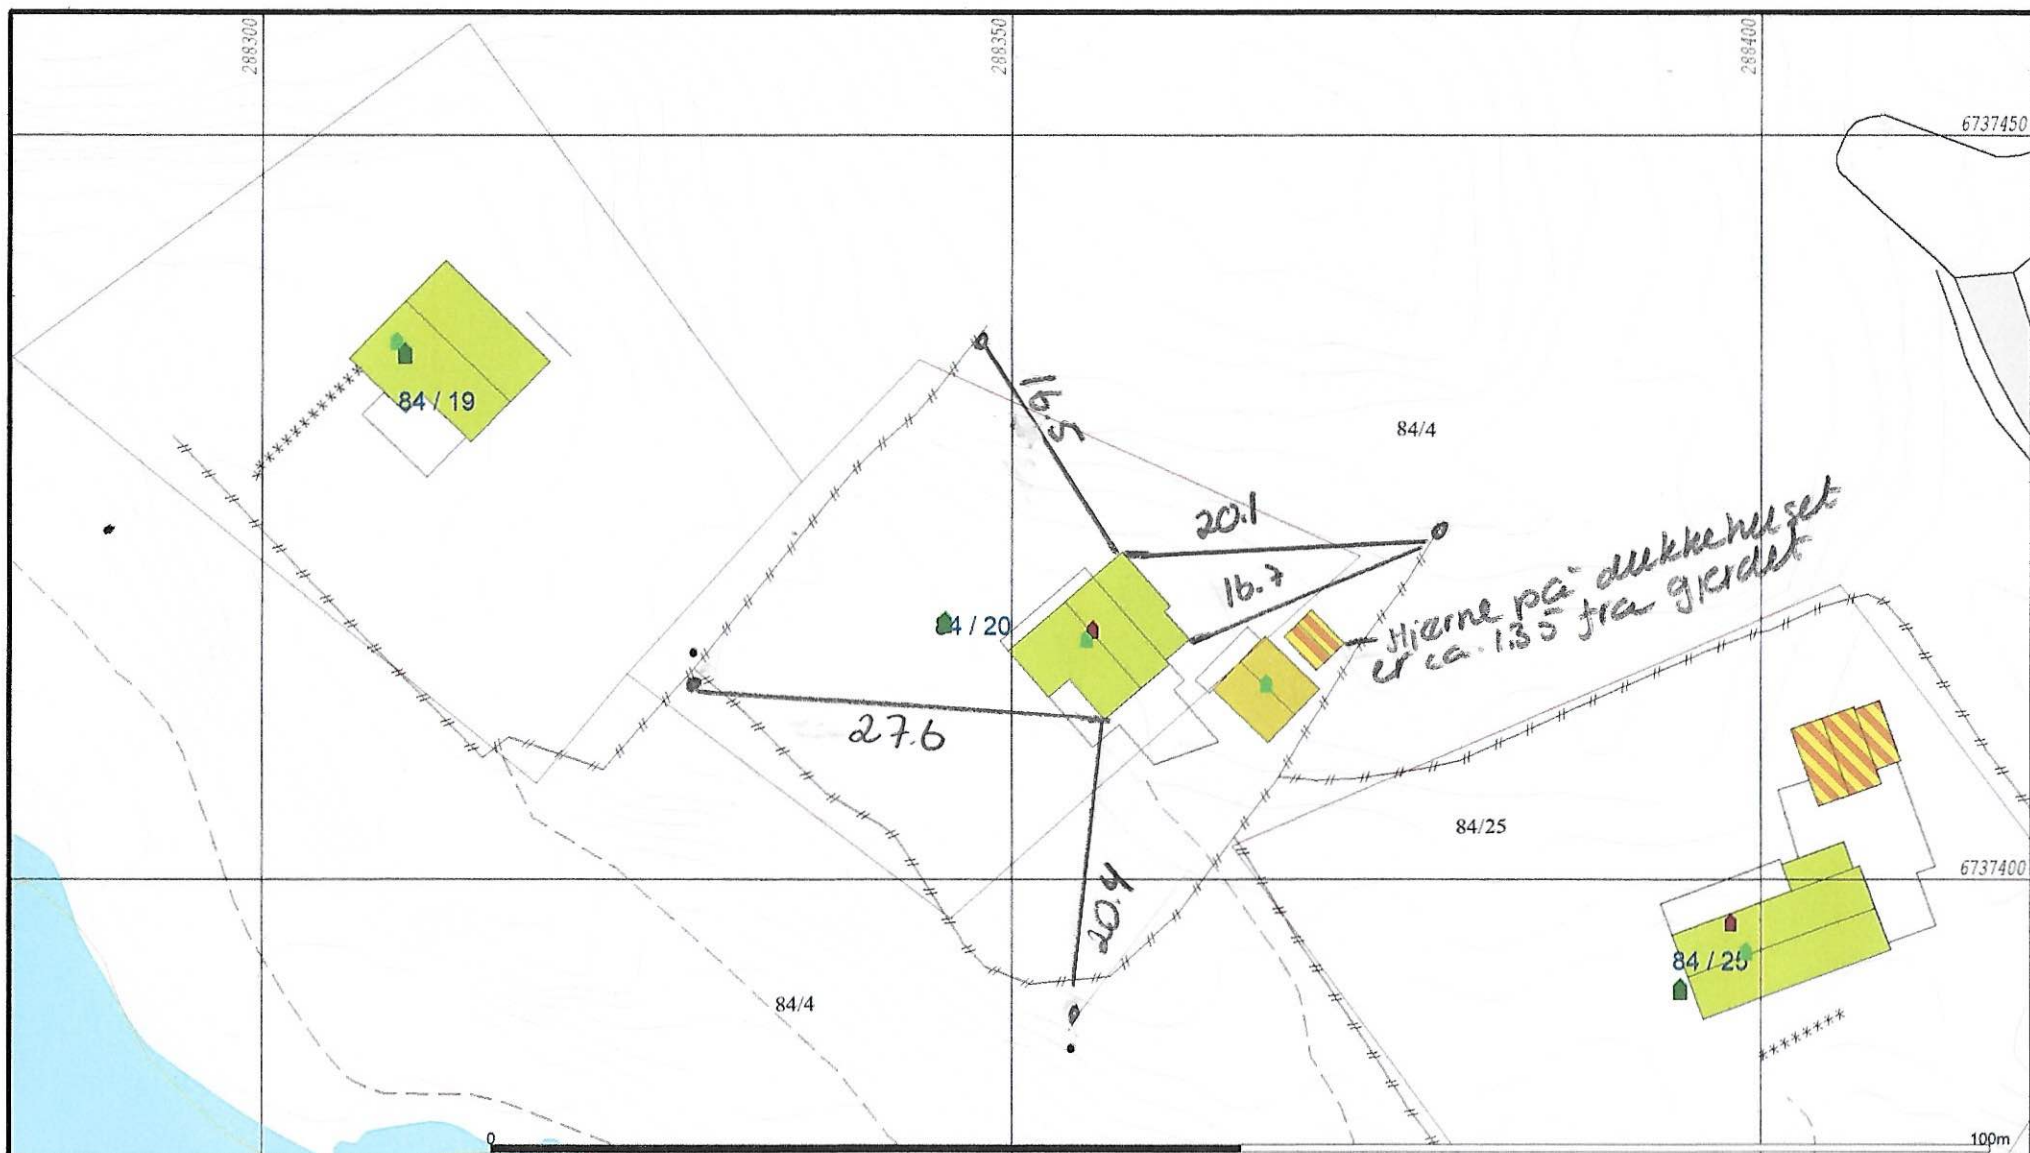

- | | |
|--------------------------|-------------------|
| — Målte Grenser | ■ Våningshus |
| — Registrerte Grenser | ■ Større bustader |
| - Udefinert grense | ■ Hytte/feriehus |
| • Terrengmålte grense | ■ Garasje/uthus |
| △ Konstruert grensepunkt | ■ Industri/lager |
| ■ Bolig | ■ Andre bygg |
| ■ Bustad m/leilighet | |

Beliggenhet og høyder må oppfattes som orienterende.
 Koordinatsystem: UTM(EUREF89) - SONE 32 (EPSG:32632)
 Høydesystem: (EPSG)



Grunnkart.

Alver kommune
Kart og Oppmåling

Dato: 2020.02.12
Sign: SBO

G.nr. 84, b.nr. 20.



Målestokk
1:500