

# UTVIDA BOKK AV EKSISTERANDE AVKJØNSCE



0 10 20 30m  
 Målestokk 1: 1000 ved A4 utskrift  
 Utskriftsdato: 26.02.2020 09:24  
 Eiendomsdata verifisert: 26.02.2020 09:23

GÅRDSKART 4631-499/1/0  
 Tilknyttede grunneiendommer:  
 499/1/0




Markslag (AR5) 7 klasser		AREALTALL (DEKAR)	
TEGNFORKLARING			
	Fulldyrka jord	28.0	
	Overflatedyrka jord	36.9	
	Innmarksbeite	18.1	83.0
	Produktiv skog	50.2	50.2
	Annet markslag	30.3	
	Bebygd, samf., vann, bre	4.4	34.7
	Ikke klassifisert	0.0	0.0
	Sum	167.9	167.9

Kartet viser valgt type gårdskart for eiendommen man har søkt på. I tillegg vises bakgrunnskart for gjenkjenneelse. Arealstatistikken viser arealer i dekar for alle teiger på eiendommen. Det kan forekomme avrundingsforskjeller i arealtallene.

Ajournføringsbehov meldes til kommunen.

- Arealressursgrenser
- Eiendomsgrenser
- Driftssenterpunkt



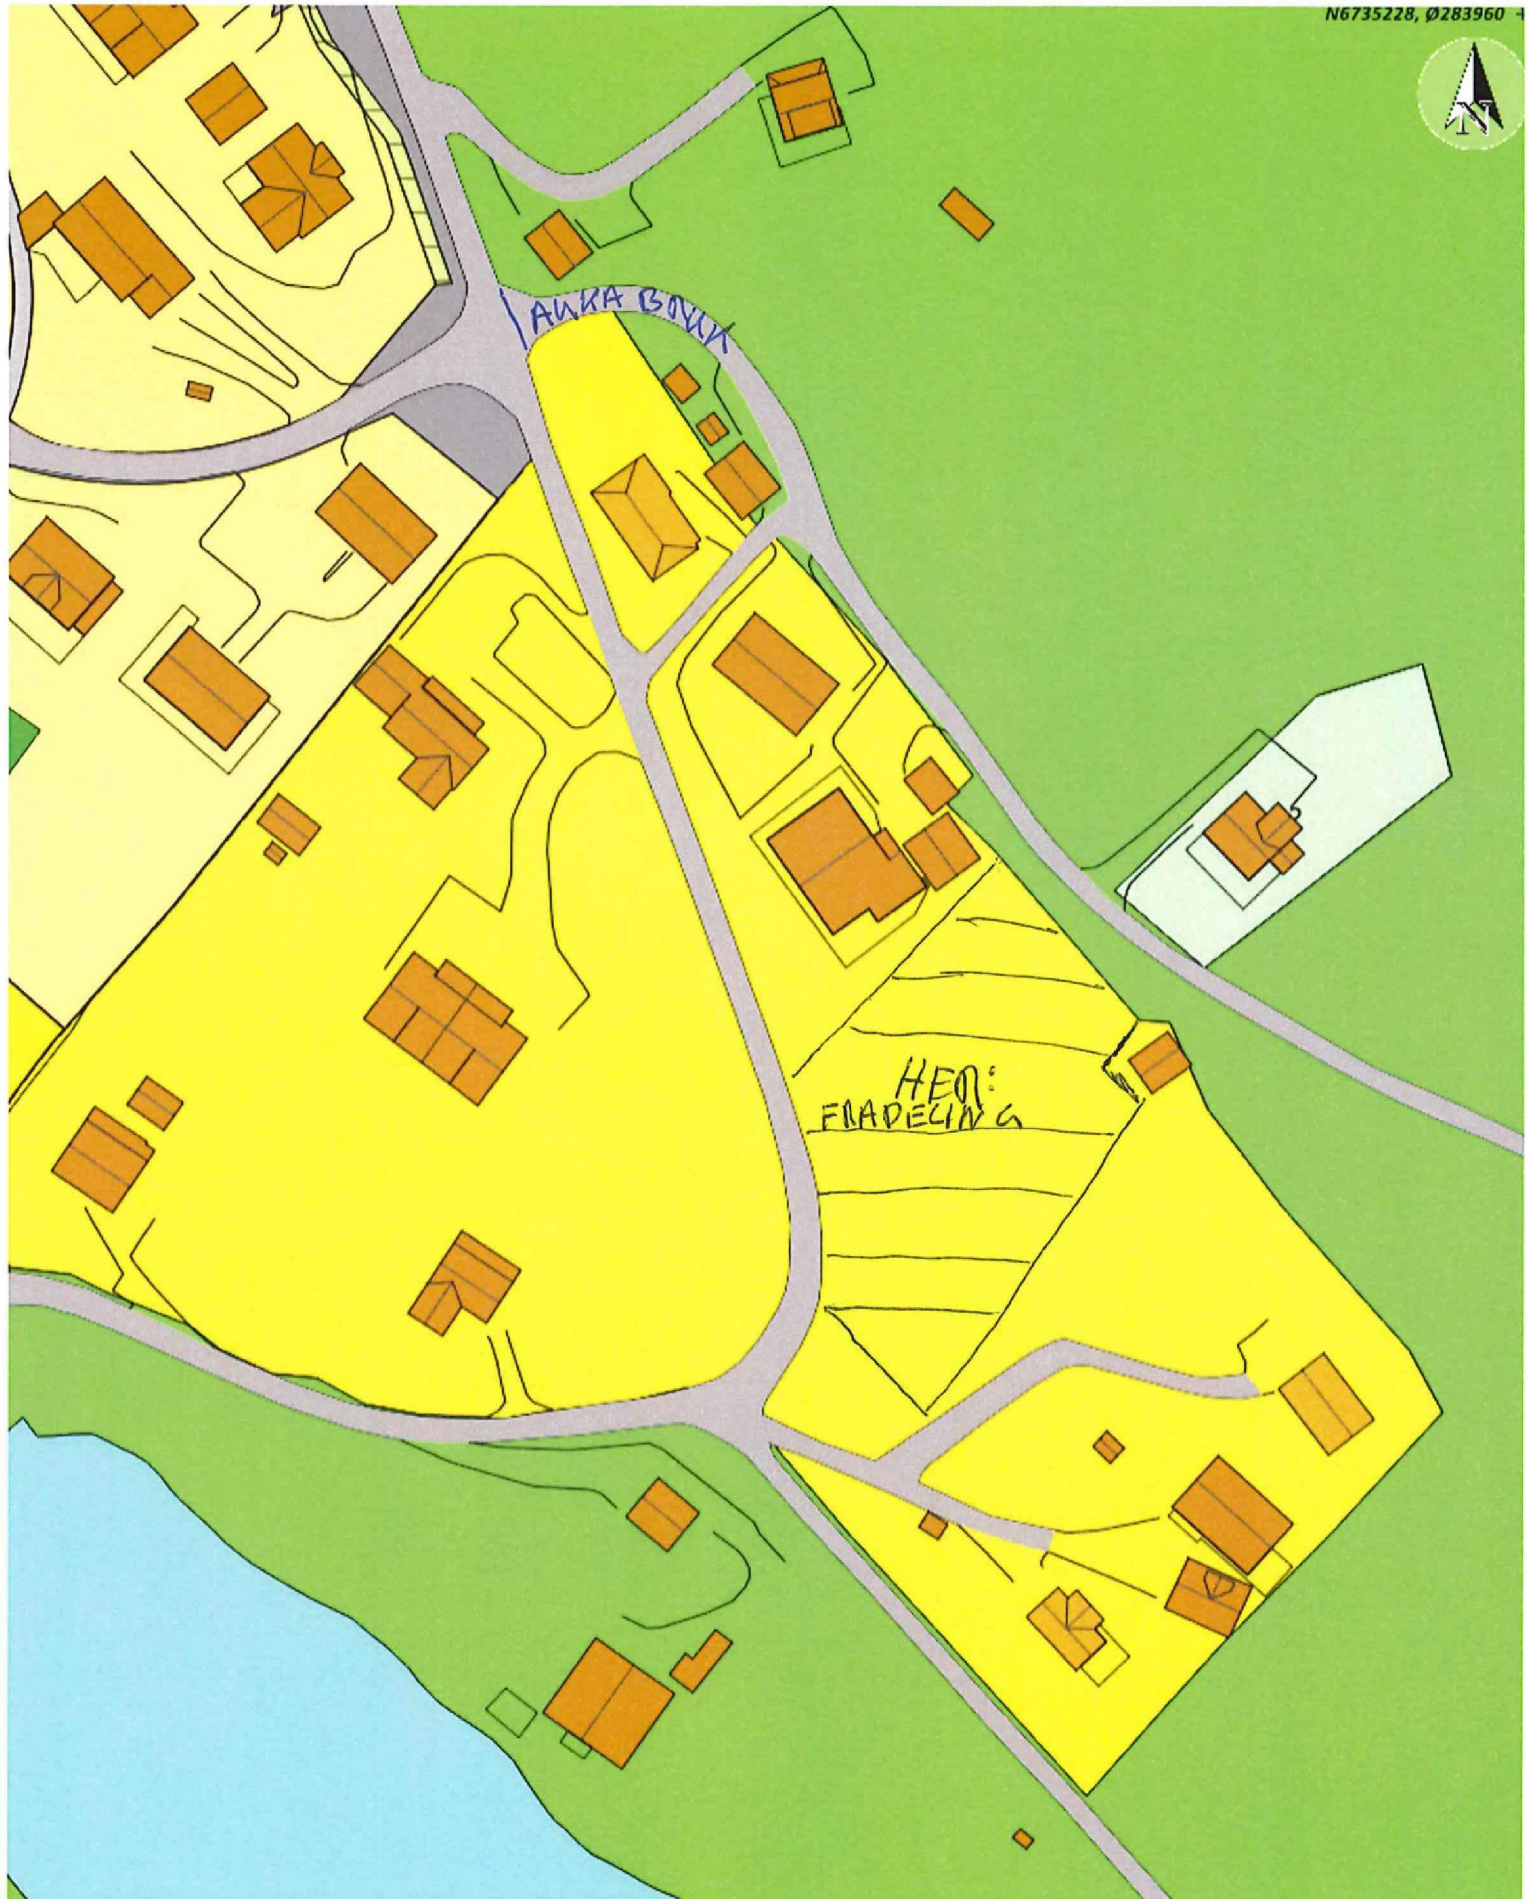

**Situasjonskart -**  
 Utsnitt kommuneplan og skisse over tiltenkt  
 frådelling på gnr 499 bnr 1 i Alver kommune



Dato: 26-02-2020

Målestokk: 1:1 000

