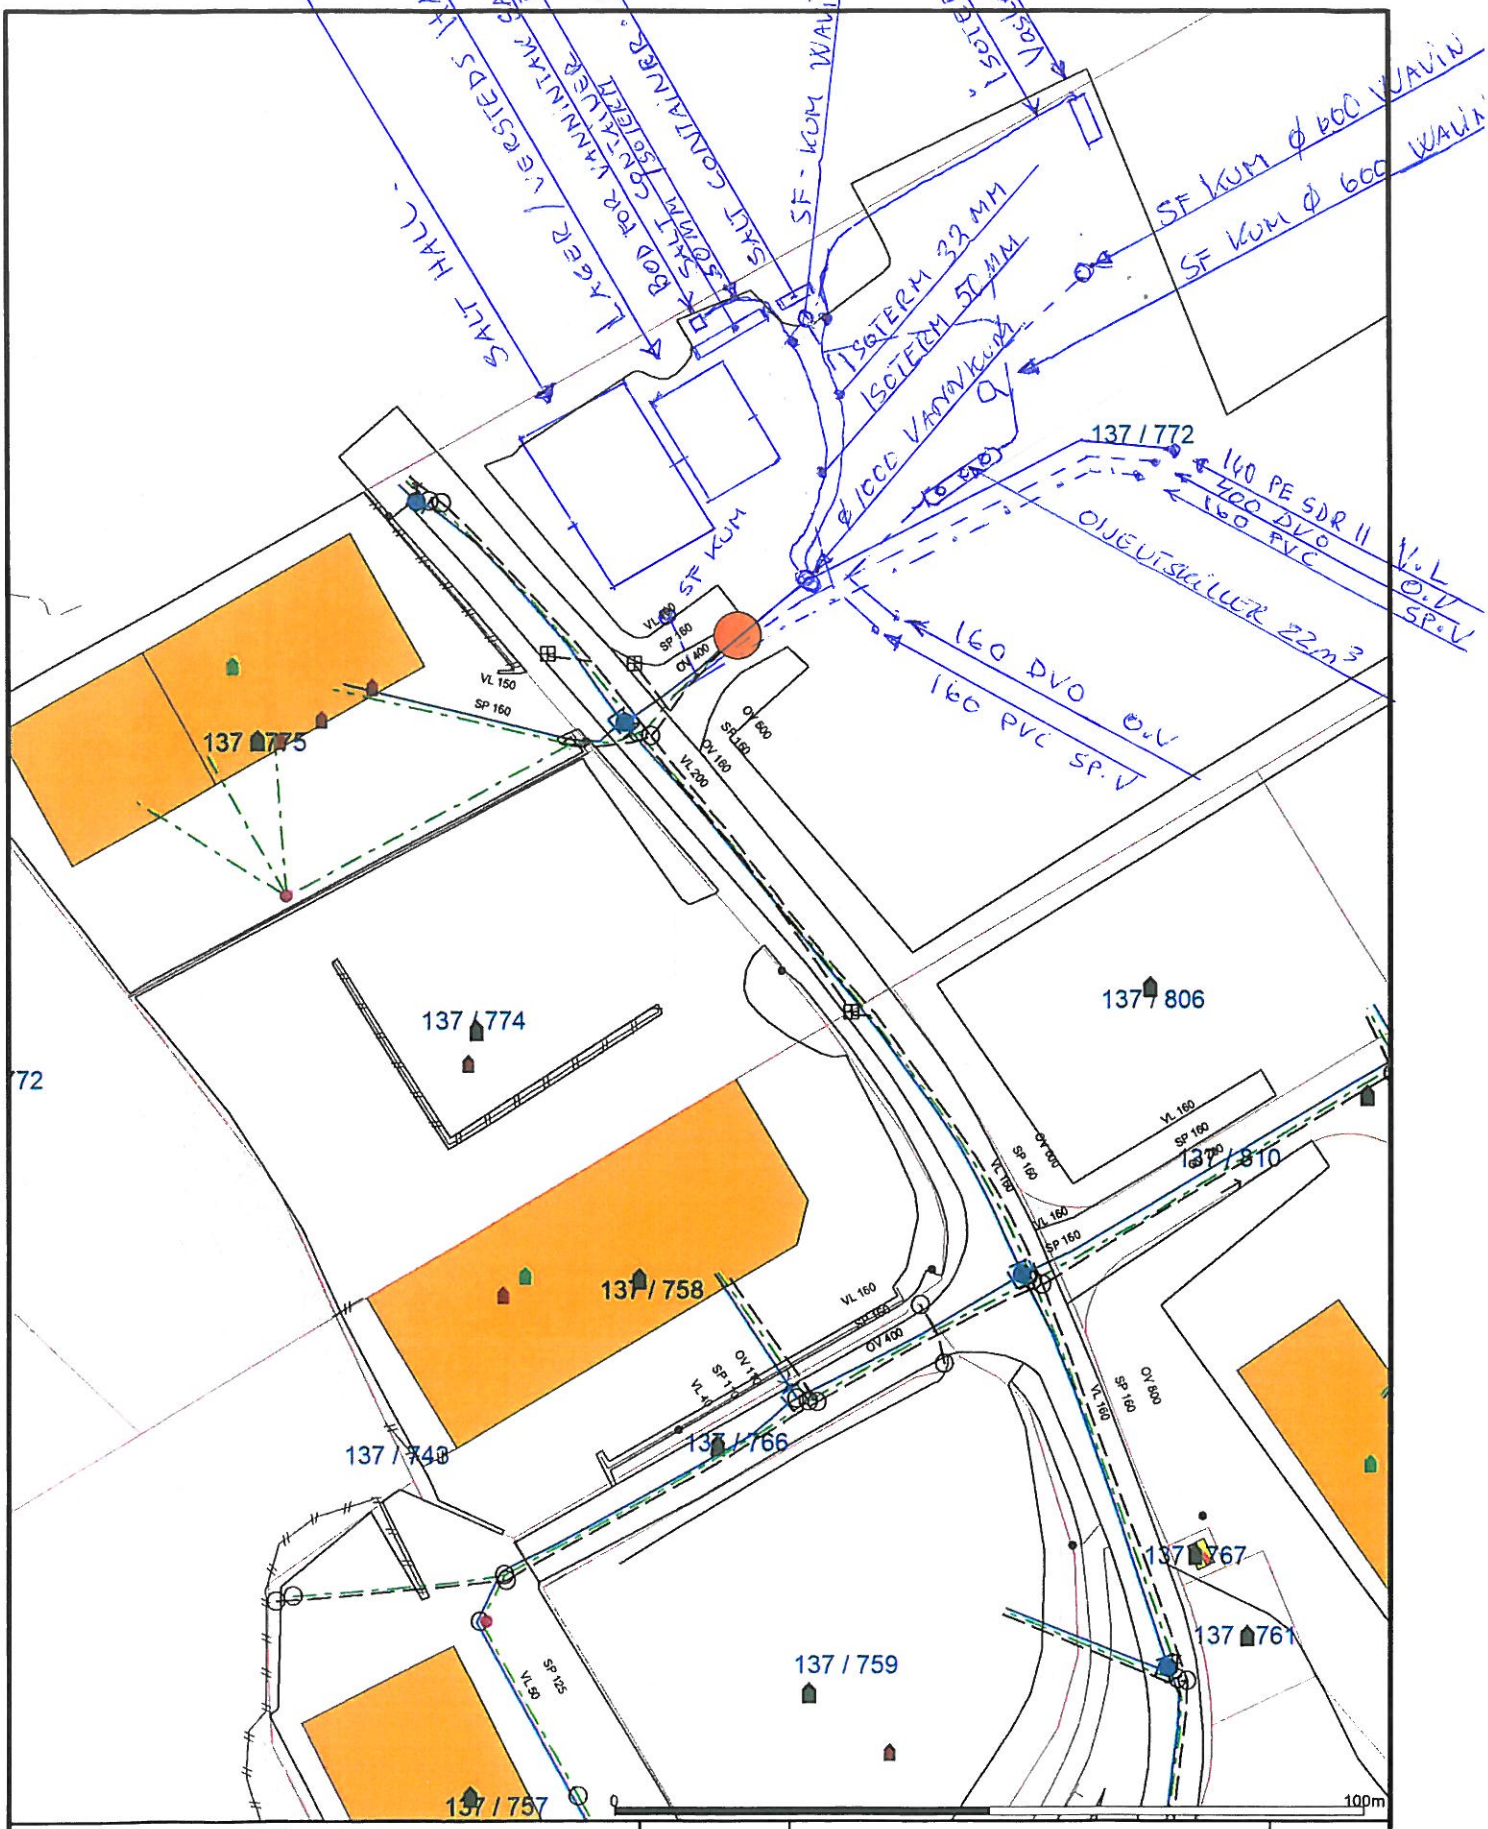

Måtte Grenser
Registrerte Grenser
Udefinert grenser
Terrengmålte grense
Konstruert grensepunkt
Bolig
Bustad m/leilighet

Våningshus
Større bustader
Hytte/feriehus
Garasje/uthus
Industri/lager
Andre bygg

Beliggenhet og høyder må oppfattes som orienterende.
Koordinatsystem: UTM(EUREF89) - SONE 32 (EPSG:32632)
Høydesystem: (EPSG:)

Powel AS

Dato: 2019.08 26
Sign.: libe

Oppdragsgiver:
Adresse:
Postnr./sted:

N

Målestokk
1:1000
Gemini