


D-1

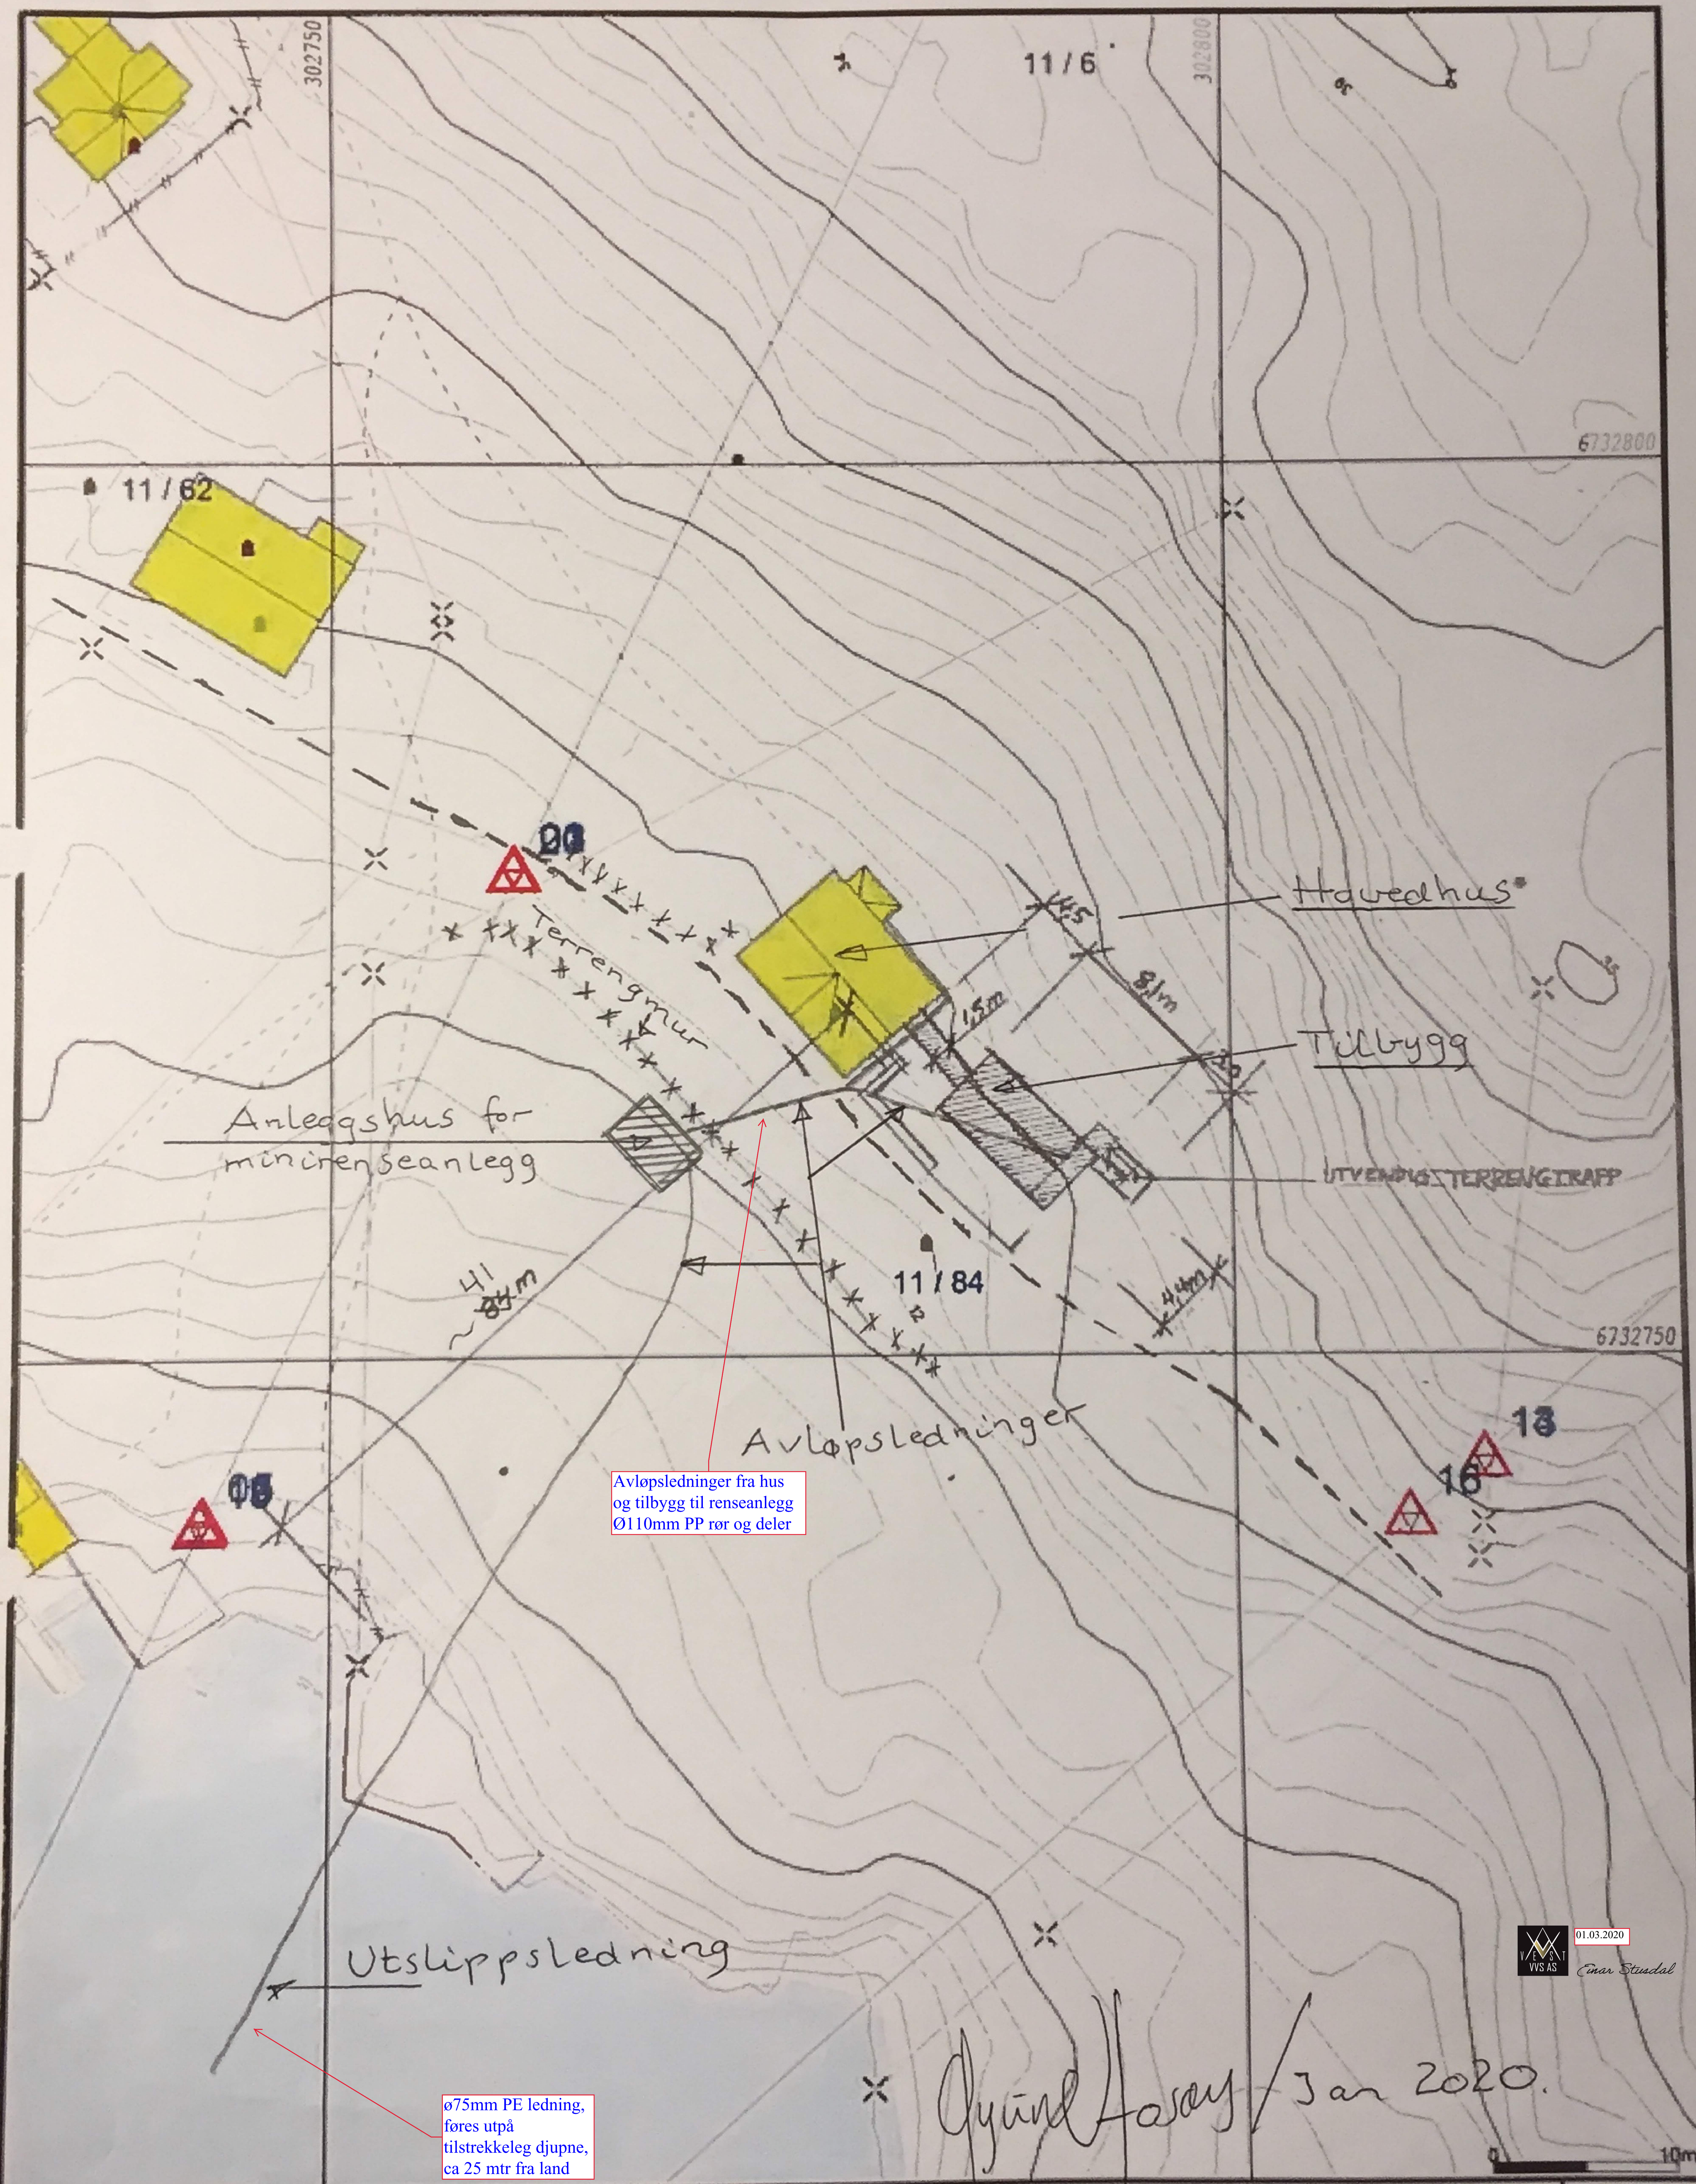

Avløpsledninger fra hus og tilbygg til rensanlegg Ø110mm PP rør og deler

Ø75mm PE ledning, føres ut på tilstrekkelig djupne, ca 25 mtr fra land

01.03.2020
VVS AS
Cinar Strødal

Øyvind Fosøy / Jan 2020.

Målte Grenser	Storre bustader
Registrerte Grenser	Hytte/feriehus
Udefinert grenser	Garasje/uthus
Terrengmålte grense	Industri/lager
Konstruert grensepunkt	Andre bygg
Bolig	
Bustad m/leilighet	
Vakningshus	



Lindås kommune
Geodata avdeling
Grunnkart 2010.
Søknad om
igangsetting
Situasjonsplan

Dato: 2014.01.23
Side: 350

G.nr. 11, b.nr. 84.

N
1:500

Beliggenhet og høyder må oppfattes som orienterende