



Alver kommune
Postboks 4
5906 FREKHAUG

Referanser:
Dykkar:
Vår: 20/3991 - 20/9065

Saksbehandlar:
Ketil Mikkelsen
ketil.mikkelsen@alver.kommune.no

Dato:
21.02.2020


Svar - Uttale VA-løysing gbnr 323/168 Frekhaug

Uttale om løysing:

- Vatn- og avlaupsavdelinga er negativ til løysing med trekkerør under garasje.
- Ved brot på leidning, vil ein måtte grave opp minst 6m lengd for å trekke ut leidning mot nord.
- Ved brot på leidning, vil ein og måtte grave opp i sør.

Krav:

- Då store deler av området likevel må gravast opp, krev vi at VA-rør vert lagt utanom bygget, som skissert under.
- Nytt bygg vert fundament i same høgd som VA leidning. Det kan då i framtida, om nødvendig, gravast heilt inn mot nytt bygg.

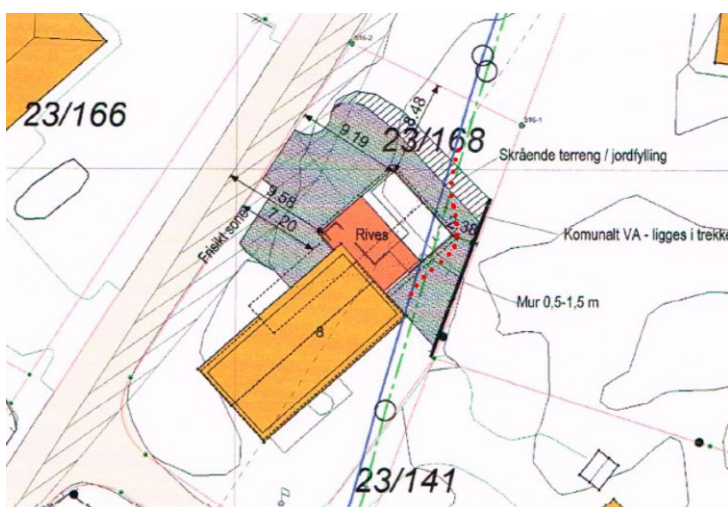

Alver kommune

Postboks 4, 5906 Frekhaug post@alver.kommune.no Kontonummer: 13207 29 30559
Innbyggjarservice: +47 56 37 50 www.alver.kommune.no Organisasjonsnummer: 920 290 922
00

Med helsing

Ørjan Raknes Forthun
Rådmann
Alver Kommune

Ketil Mikkelsen
Ingeniør
Samferdsel, veg-, vatn- avløp-forvaltning

Dette dokumentet er elektronisk godkjent og har difor ingen signatur.

Mottakarar:

Alver kommune

Postboks 4

5906

FREKHAUG