




**SØR-ØST**

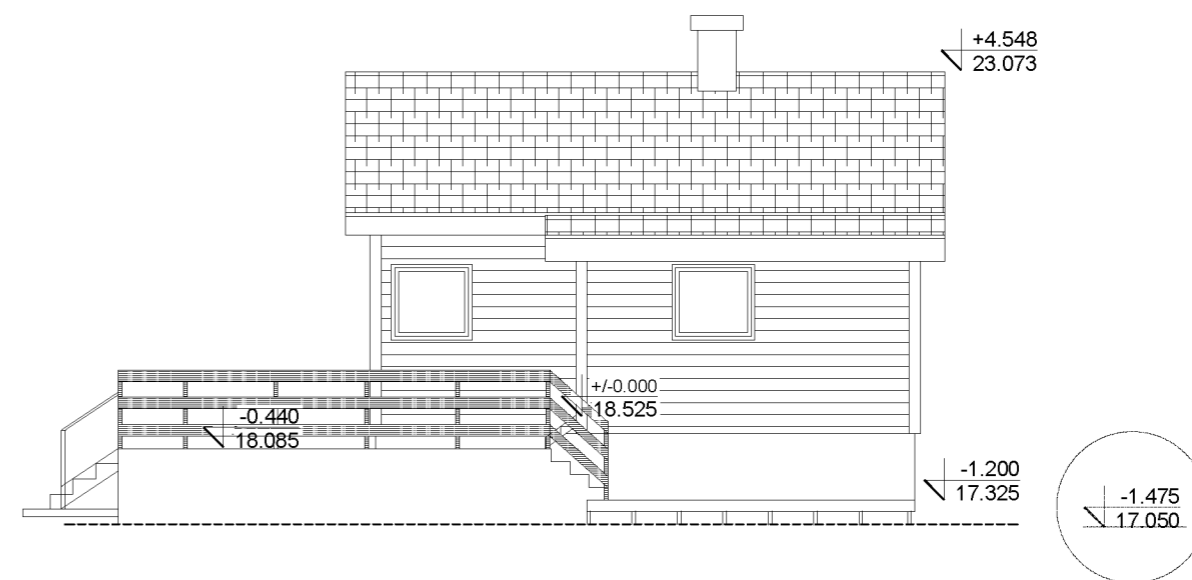

**NORD-ØST**

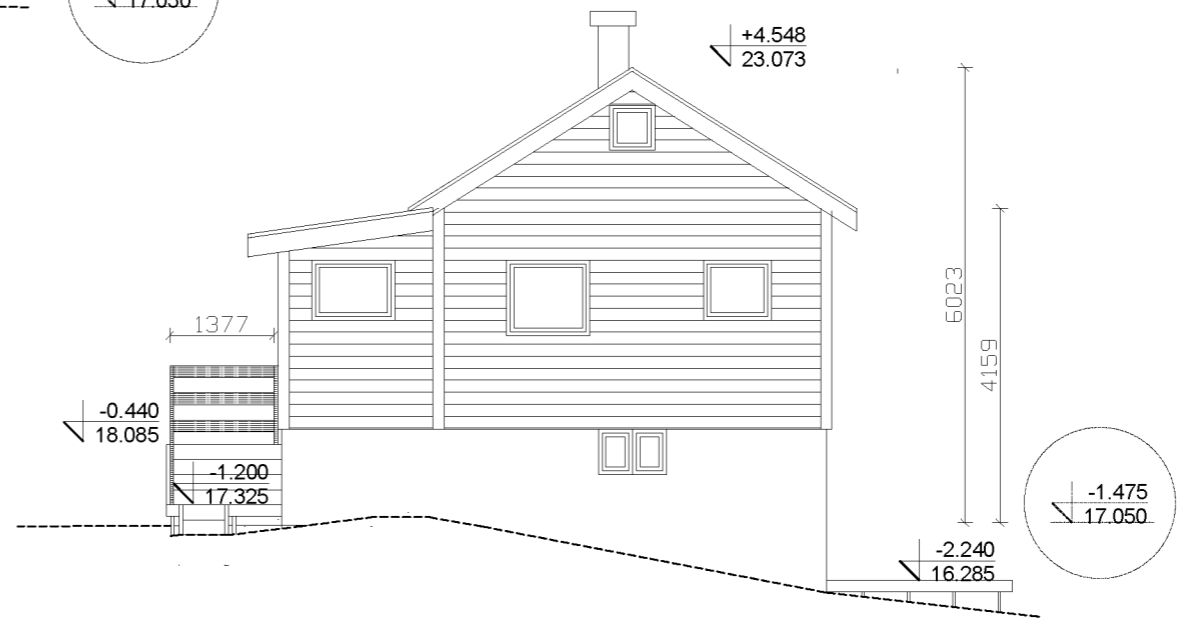


**NORD-VEST**

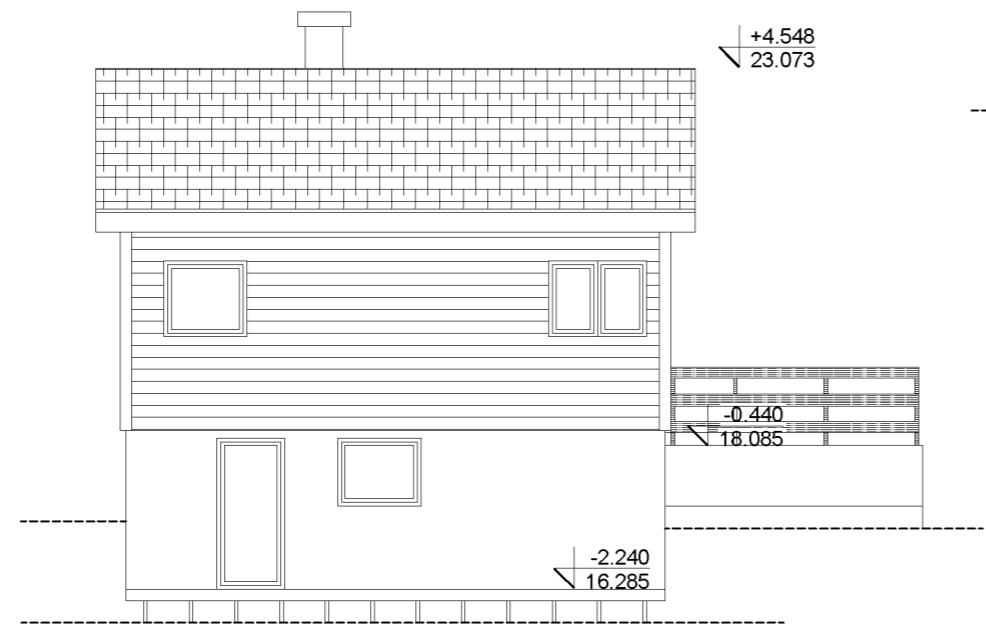

**SØR-VEST**

**Fasadetegning  
1:100**

Byggherre <b>Lars Kristian Madsen</b> Gaustad 24, 5918 Frekhaug Gbnr. 339/13, Alver kommune			
<b>FASADETEGNING</b>			
<b>Førtegning</b>			
Målestokk (A3)			1:100
Oppdragsnr. 2191157	Tegningsnr. F01	Rev. 3	Dato 29.01.2020
Utarbeidet	Milos Cemovic		
<b>IMC</b> Ingeniørtjenester M Cemovic			

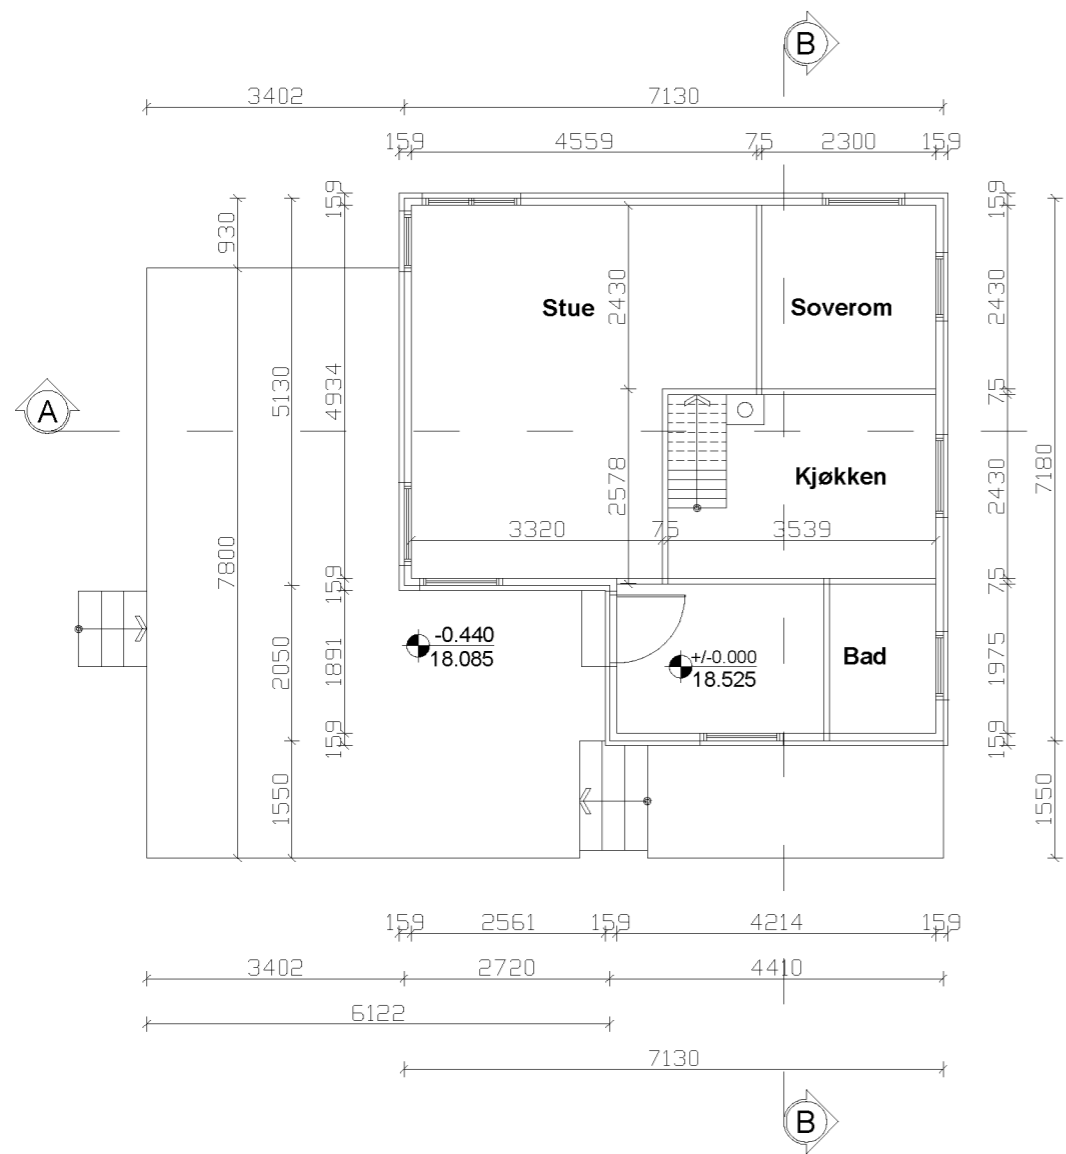


### Hovedetasje

BRA (m2):	42.85
-----------	-------

BYA (m2):	47.38
-----------	-------

Veranda (m2):	35.14
---------------	-------

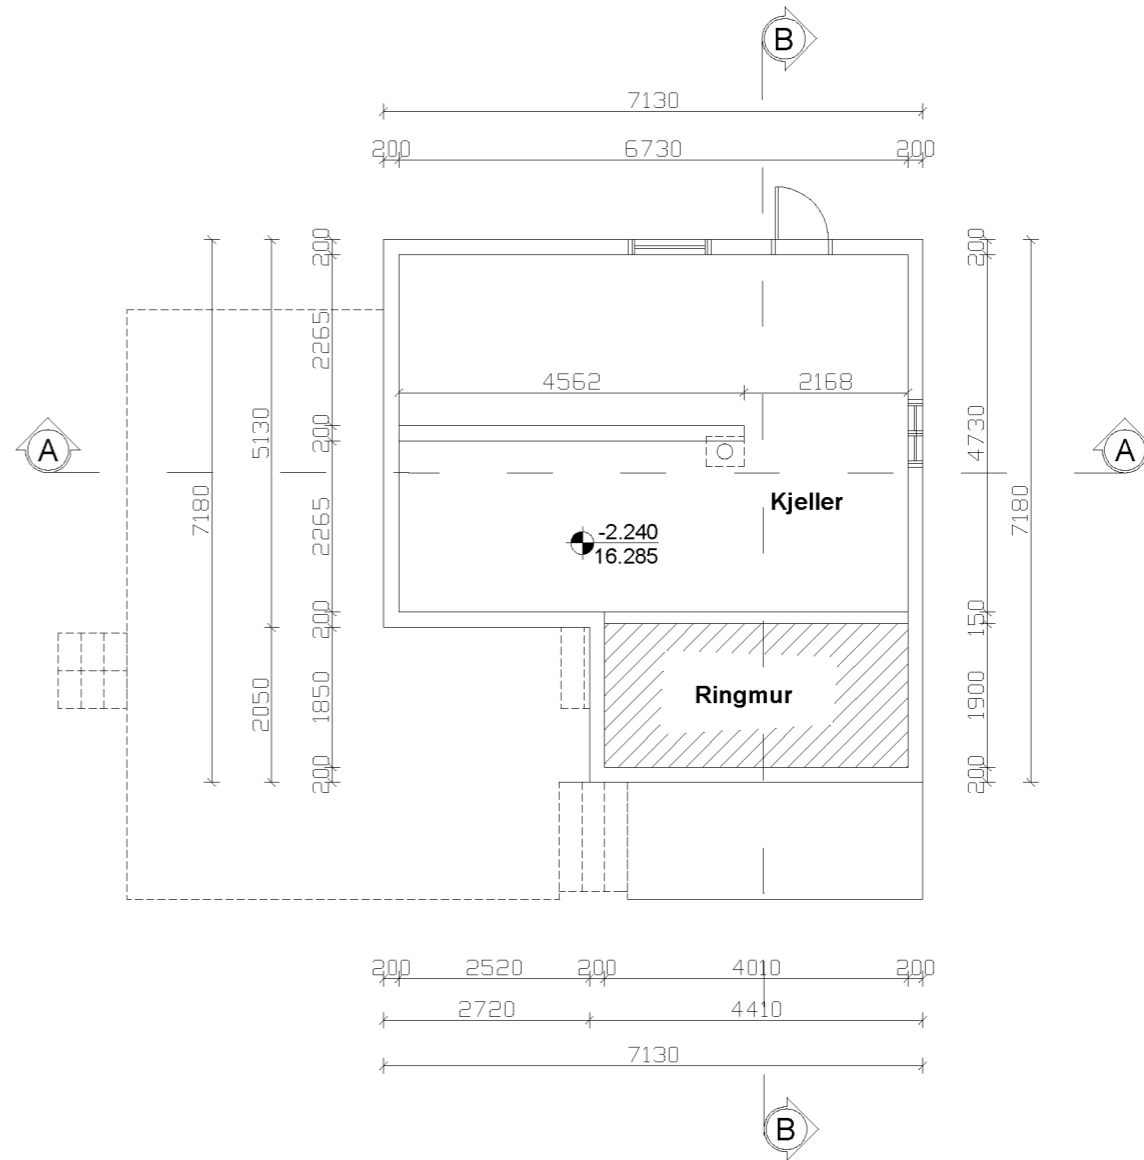


### Kjeller


BRA (m2):	31.83
-----------	-------

## Kjeller og Hovedetasje 1:100

Byggherre <b>Lars Kristian Madsen</b> Gautstad 24, 5918 Frekhaug Gbnr. 339/13, Alver kommune			
<b>PLANTEGNING</b>			
<b>Førtegnning</b>			
Målestokk (A3)			1:100
Oppdragsnr. 2191157	Tegningsnr. H01	Rev. 3	Dato 29.01.2020
Utarbeidet	Milos Cemovic		
<b>IMC</b> Ingeniørtjenester M Cemovic			

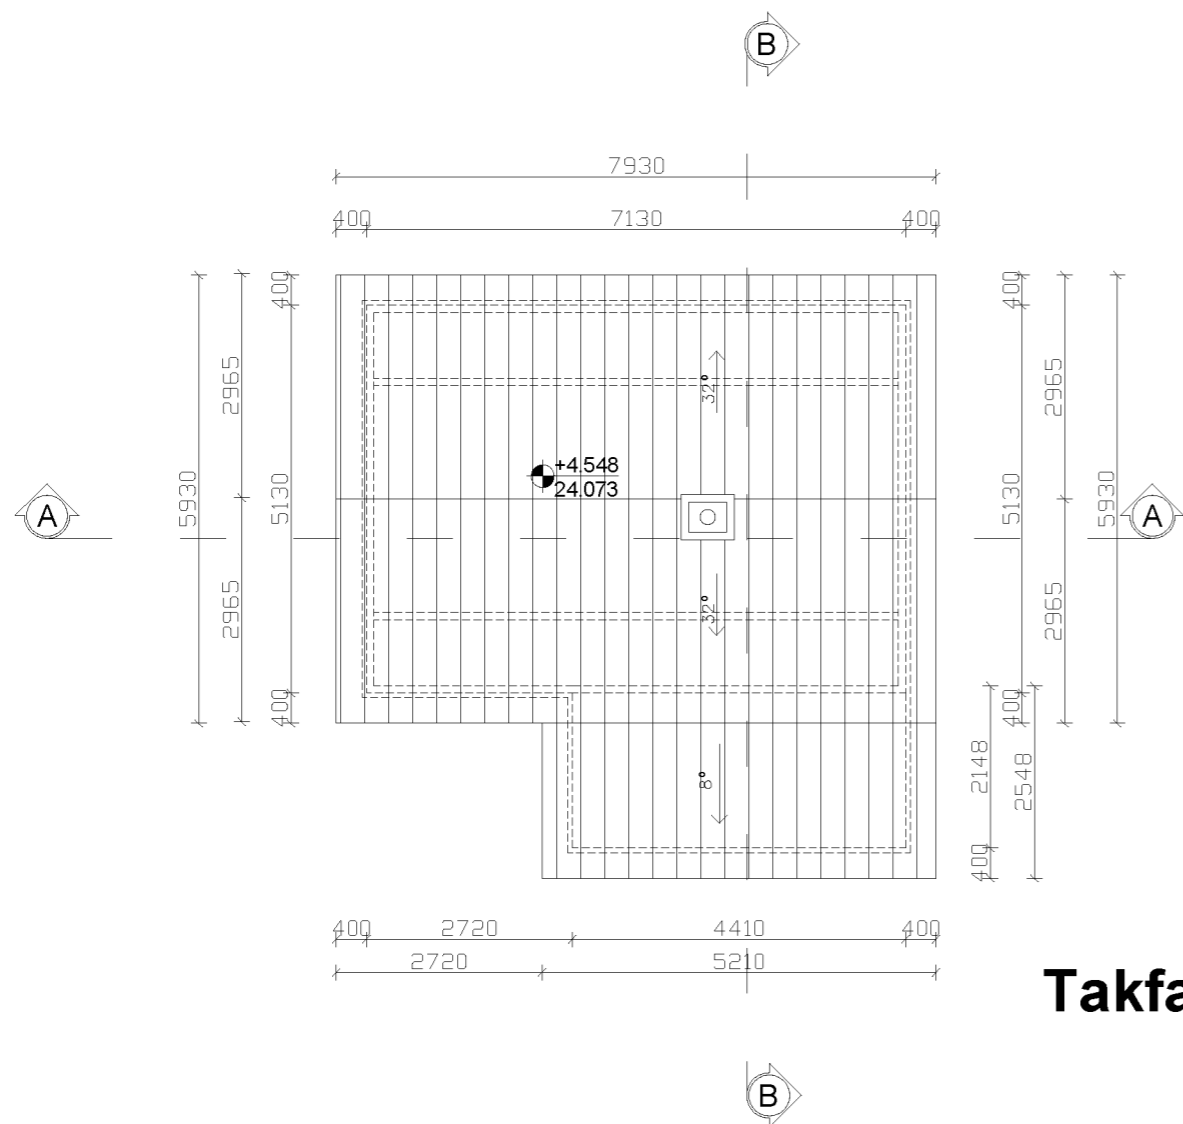

**Takfalte**

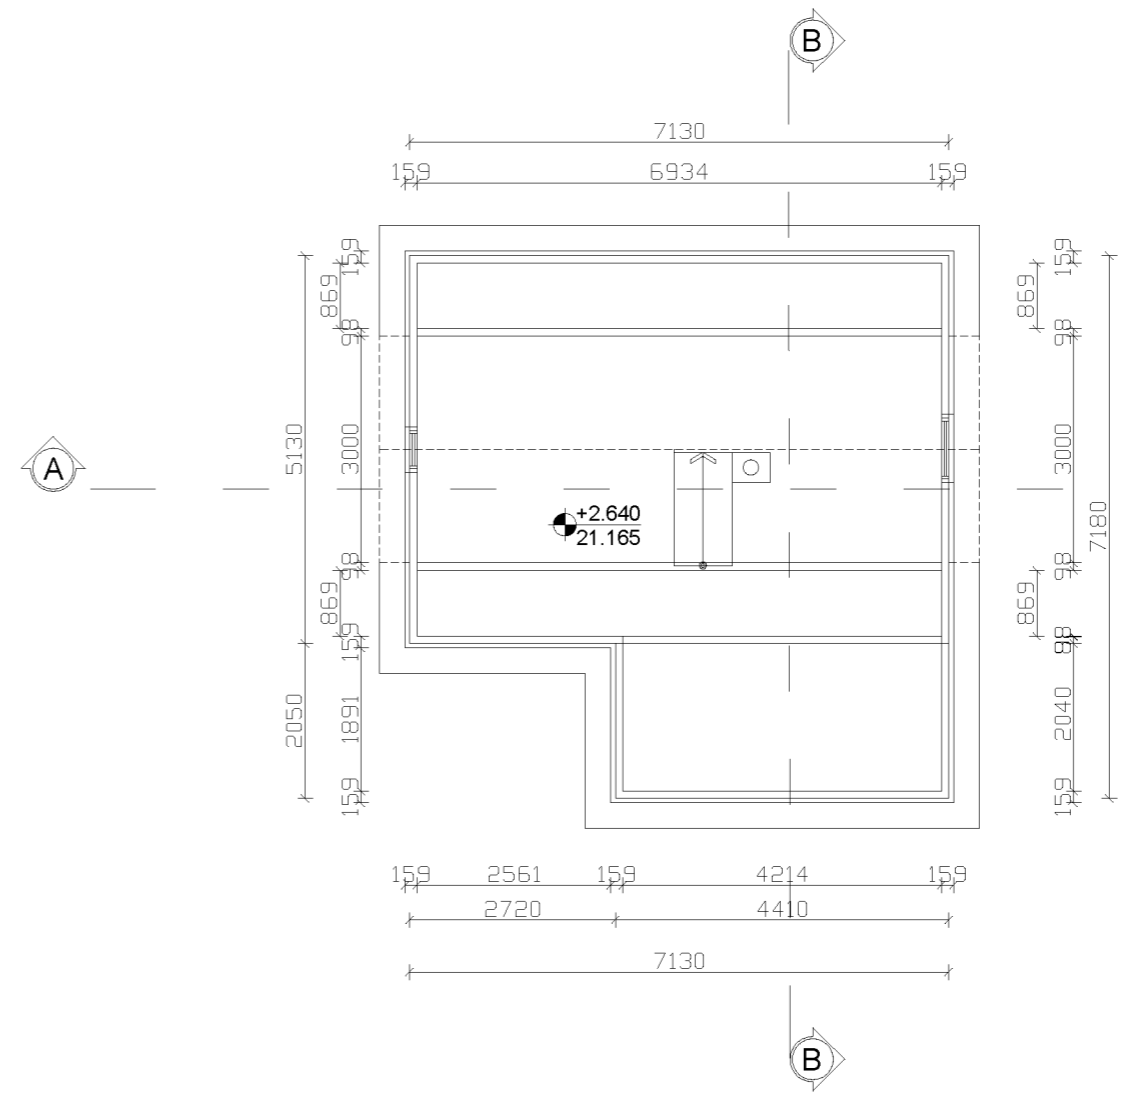


**Loft**


**Loft og Takfalte  
1:100**

Byggherre <b>Lars Kristian Madsen</b> Gaustad 24, 5918 Frekhaug Gbnr. 339/13, Alver kommune			
<b>PLANTEGNING</b>			
<b>Førtegnning</b>			
Målestokk (A3)			1:100
Oppdragsnr. 2191157	Tegningsnr. H02	Rev. 3	Dato 29.01.2020
Utarbeidet		Milos Cemovic	
<b>IMC</b> Ingeniørtjenester M Cemovic			

# A-A

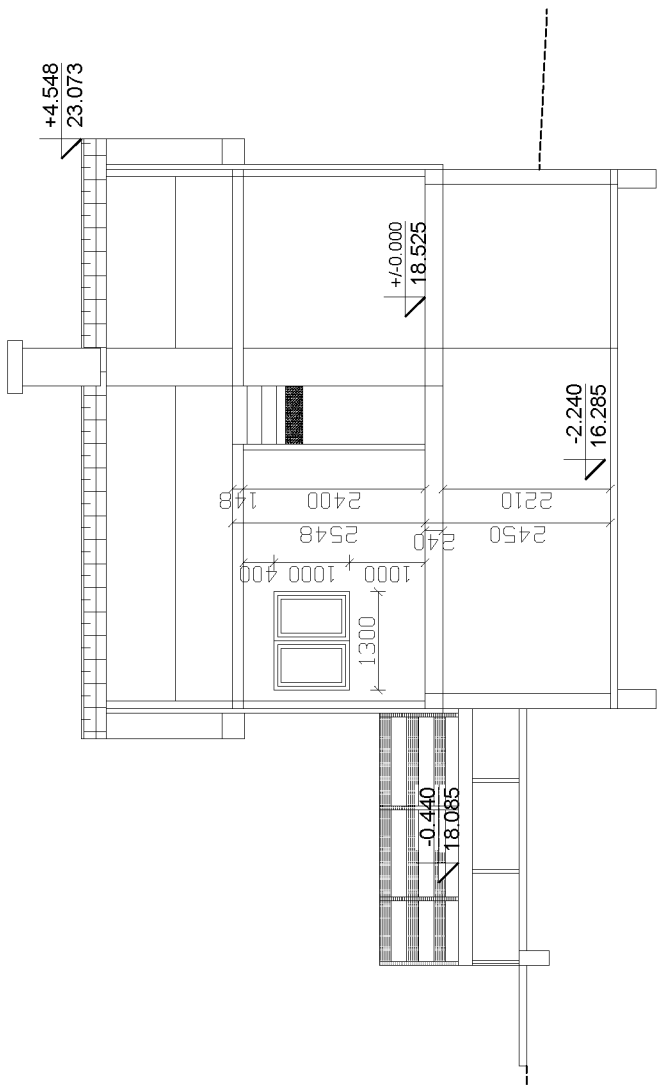

# B-B

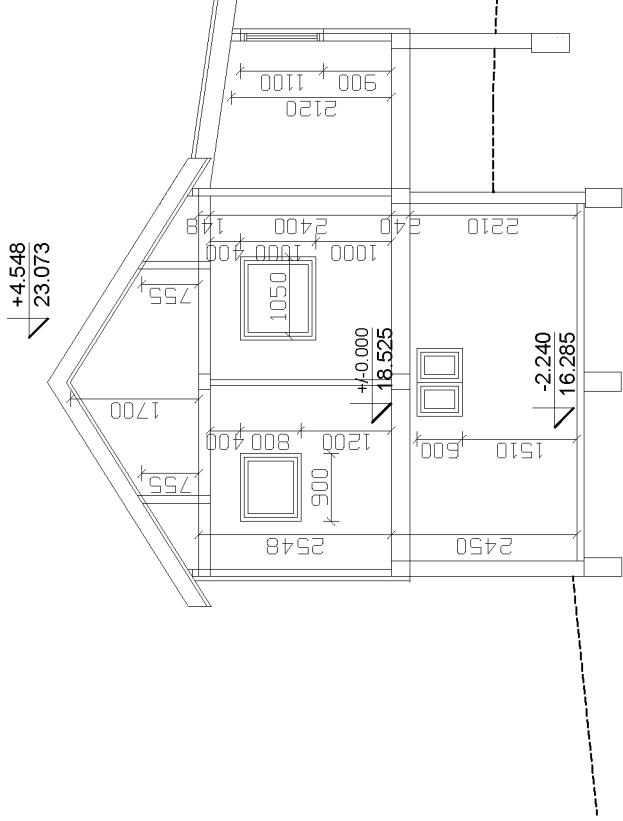

# Snittegning 1:100

Byggherre

**Lars Kristian Madsen**  
Gautstad 24, 5918 Frekhaug  
Gbnr. 339/13, A lver kommune

**SNITTEGNING**

**Førtegning**

Målestokk (A4)

1:100

Oppdragsnr.

2191157

Tegningsnr.

A01

Rev.

3

Dato





29.01.2020

Utført av

Milos Cemovic


**IMC**

Ingeniørtjenester M Cemovic

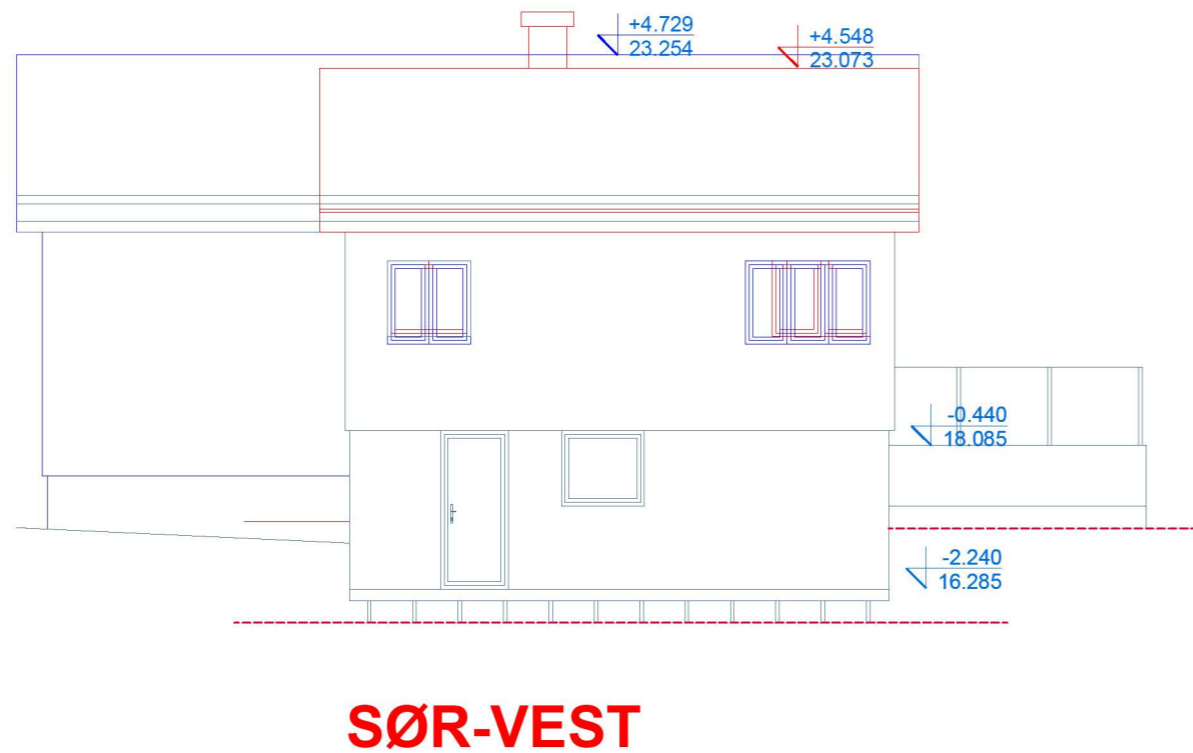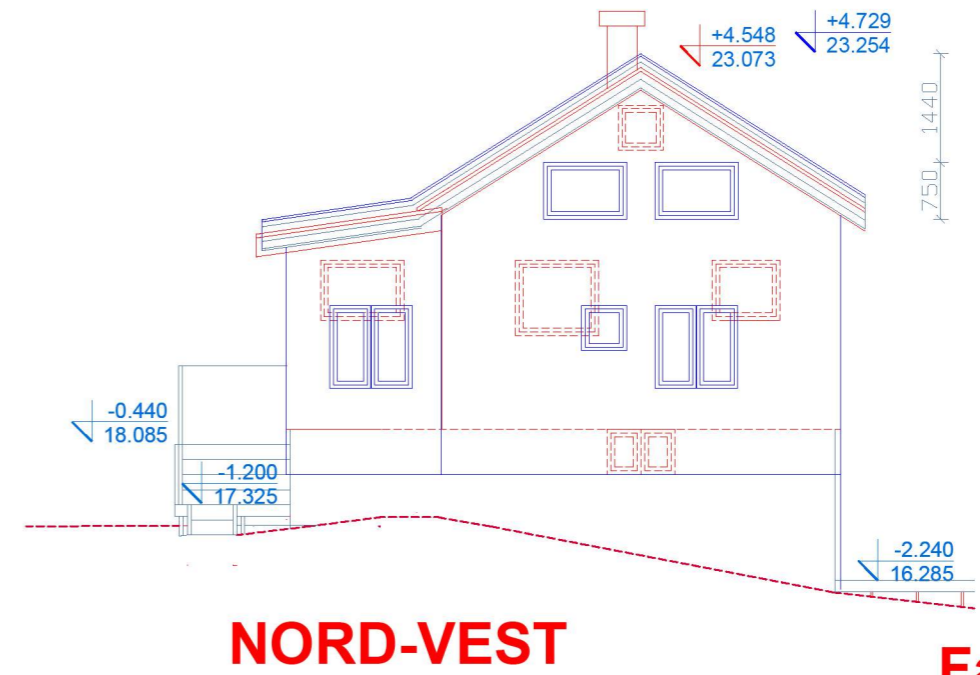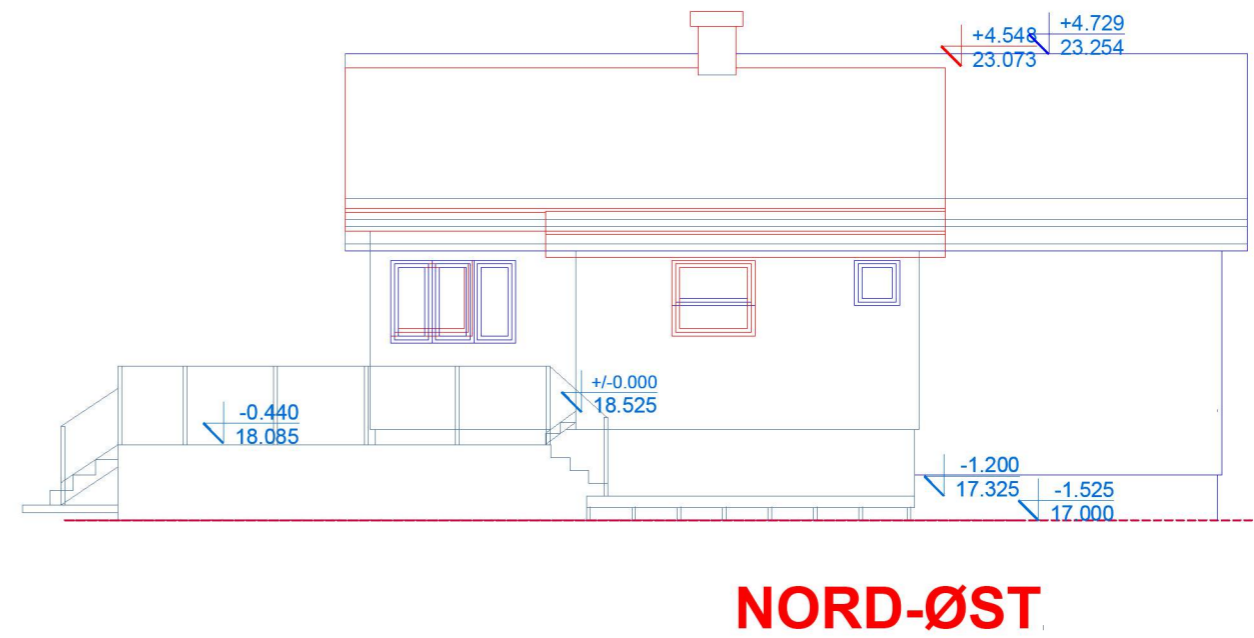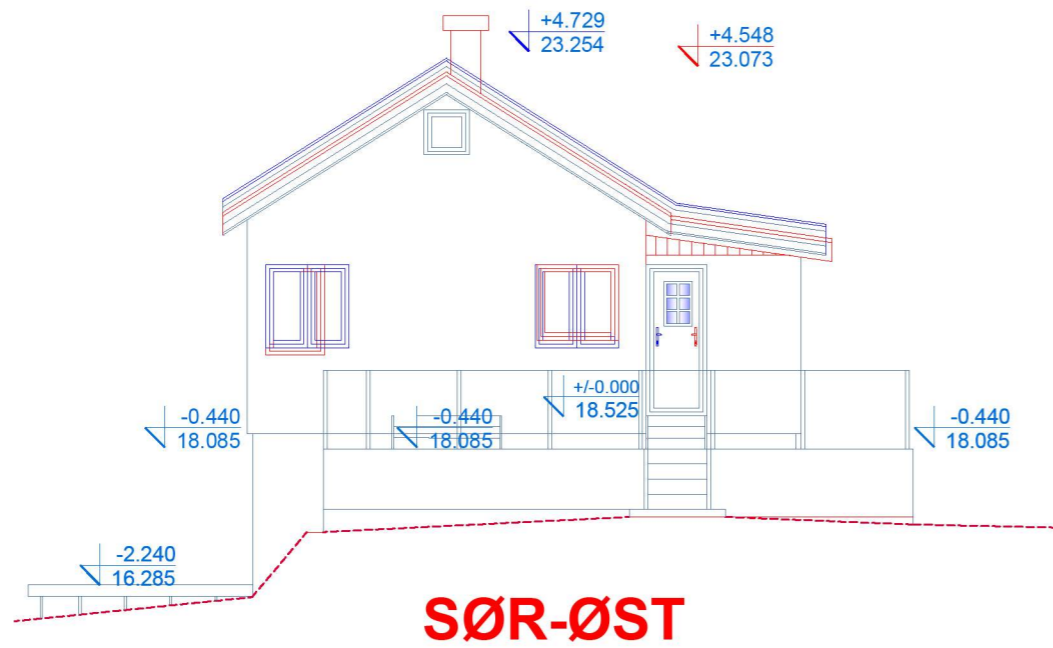

**Fasadetegning  
1:100**

Byggherre <b>Lars Kristian Madsen</b> Gautstad 24, 5918 Frekhaug Gbnr. 339/13, Alver kommune			
<b>FASADETEGNING</b>			
Før og ny			
Målestokk (A3)			1:100
Oppdragsnr. 2191157	Tegningsnr. F11	Rev. 3	Dato 29.01.2020
Utarbeidet		Milos Cemovic	
<b>IMC</b> Ingeniørtjenester M Cemovic			

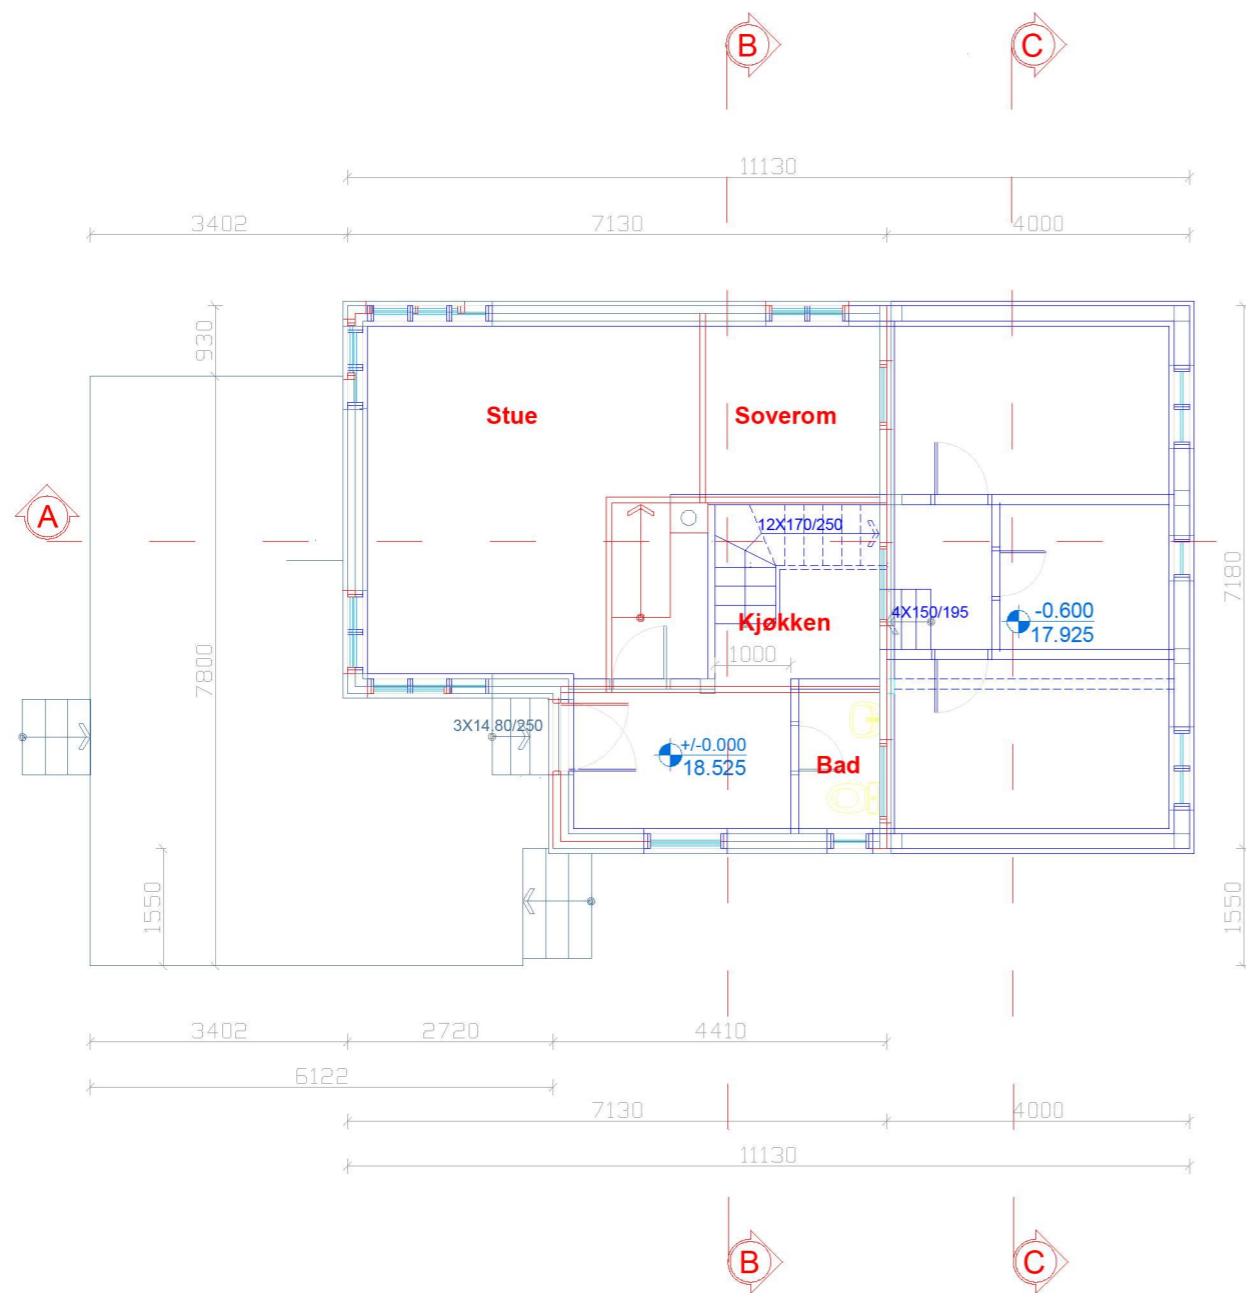


### Hovedetasje

BRA (m2):	42.85
BRA (m2):	64.95

BYA (m2):	47.38
BYA (m2):	76.59

Veranda (m2)	35.15
Veranda (m2)	35.15

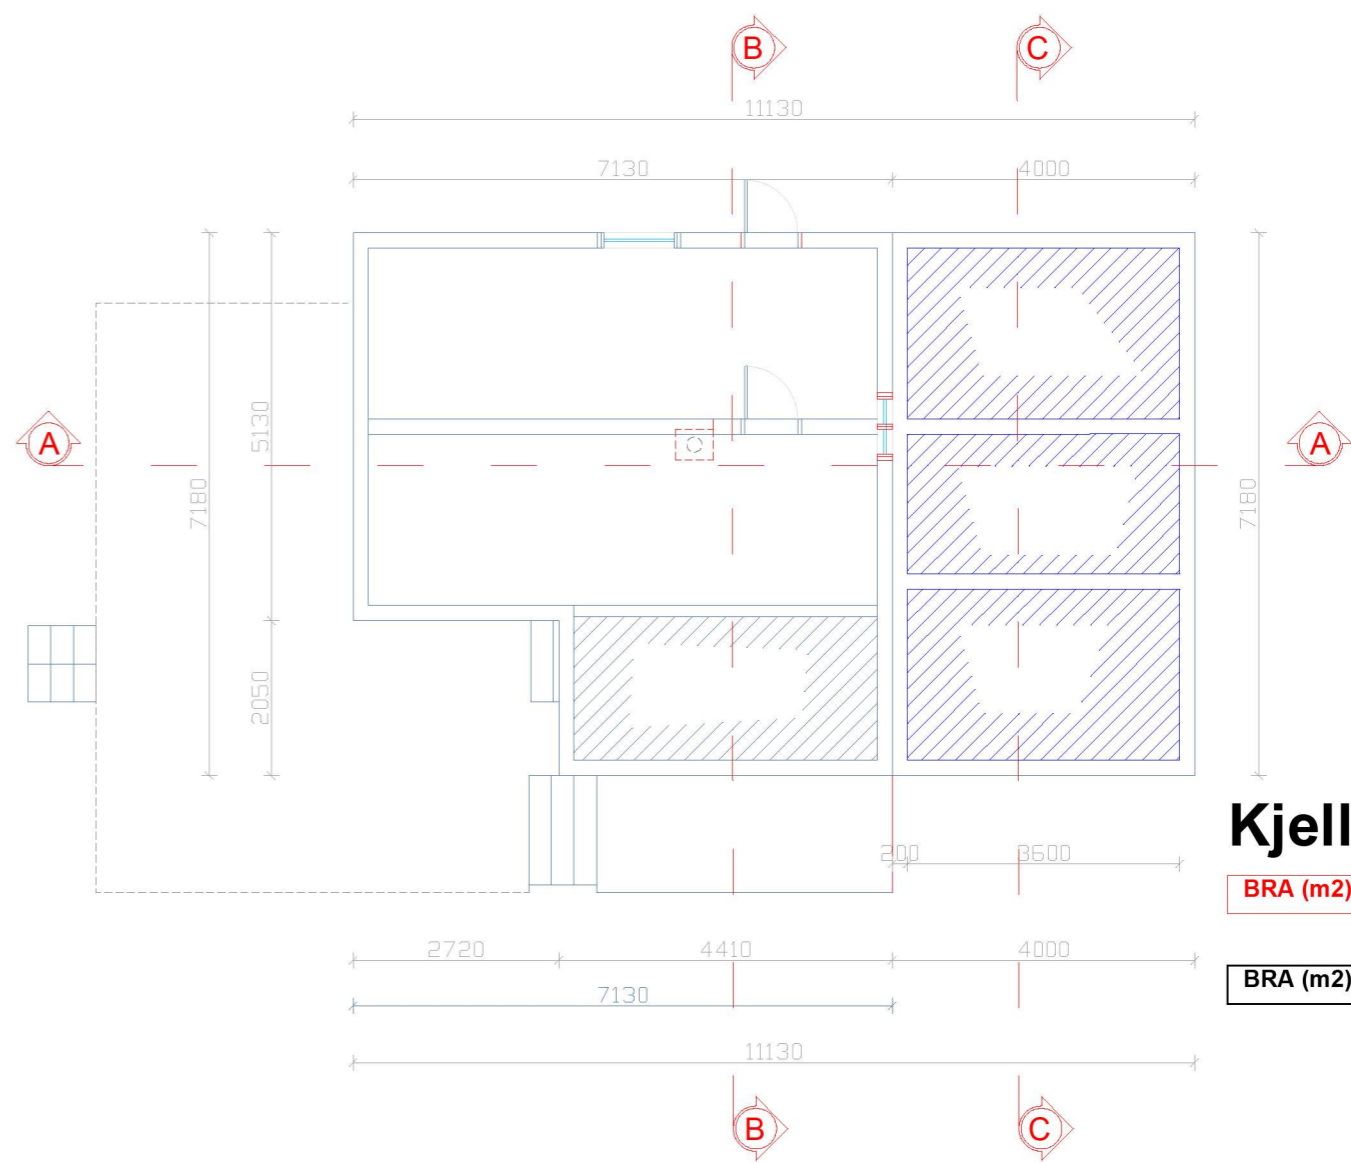


### Kjeller

BRA (m2):	31.83
-----------	-------


BRA (m2):	31.83
-----------	-------

## Kjeller og Hovedetasje 1:100

Byggherre <b>Lars Kristian Madsen</b> Gaustad 24, 5918 Frekhaug Gbnr. 339/13, Alver kommune			
<b>PLANTEGNING</b>			
Før og ny			
Målestokk (A3)		1:100	
Oppdragsnr. 2191157	Tegningsnr. H11	Rev. 3	Dato 29.01.2020
Utarbeidet	Milos Cemovic		
<b>IMC</b> Ingeniørtjenester M Cemovic			

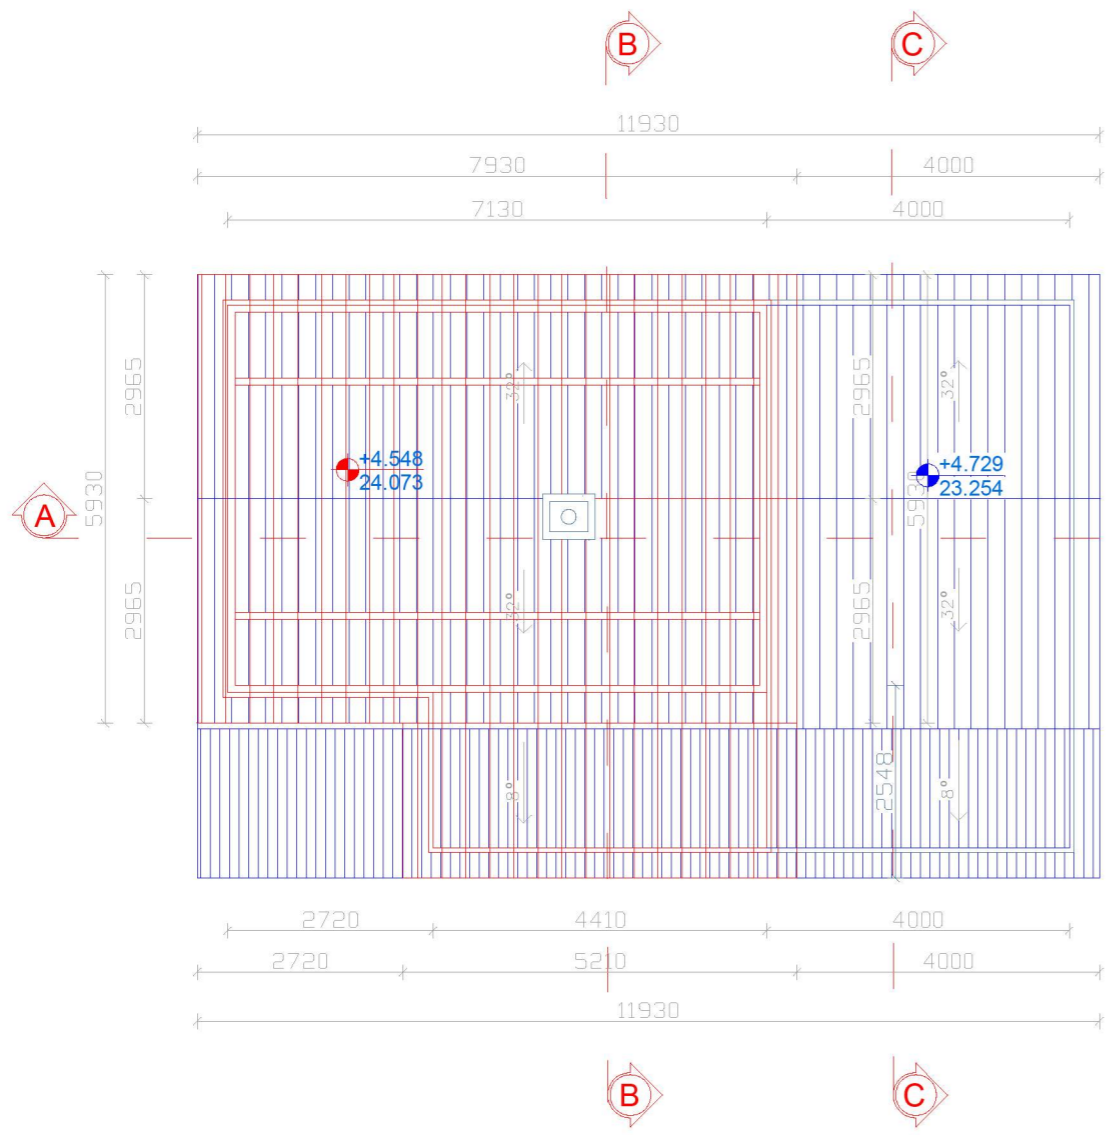

**Takfalte**

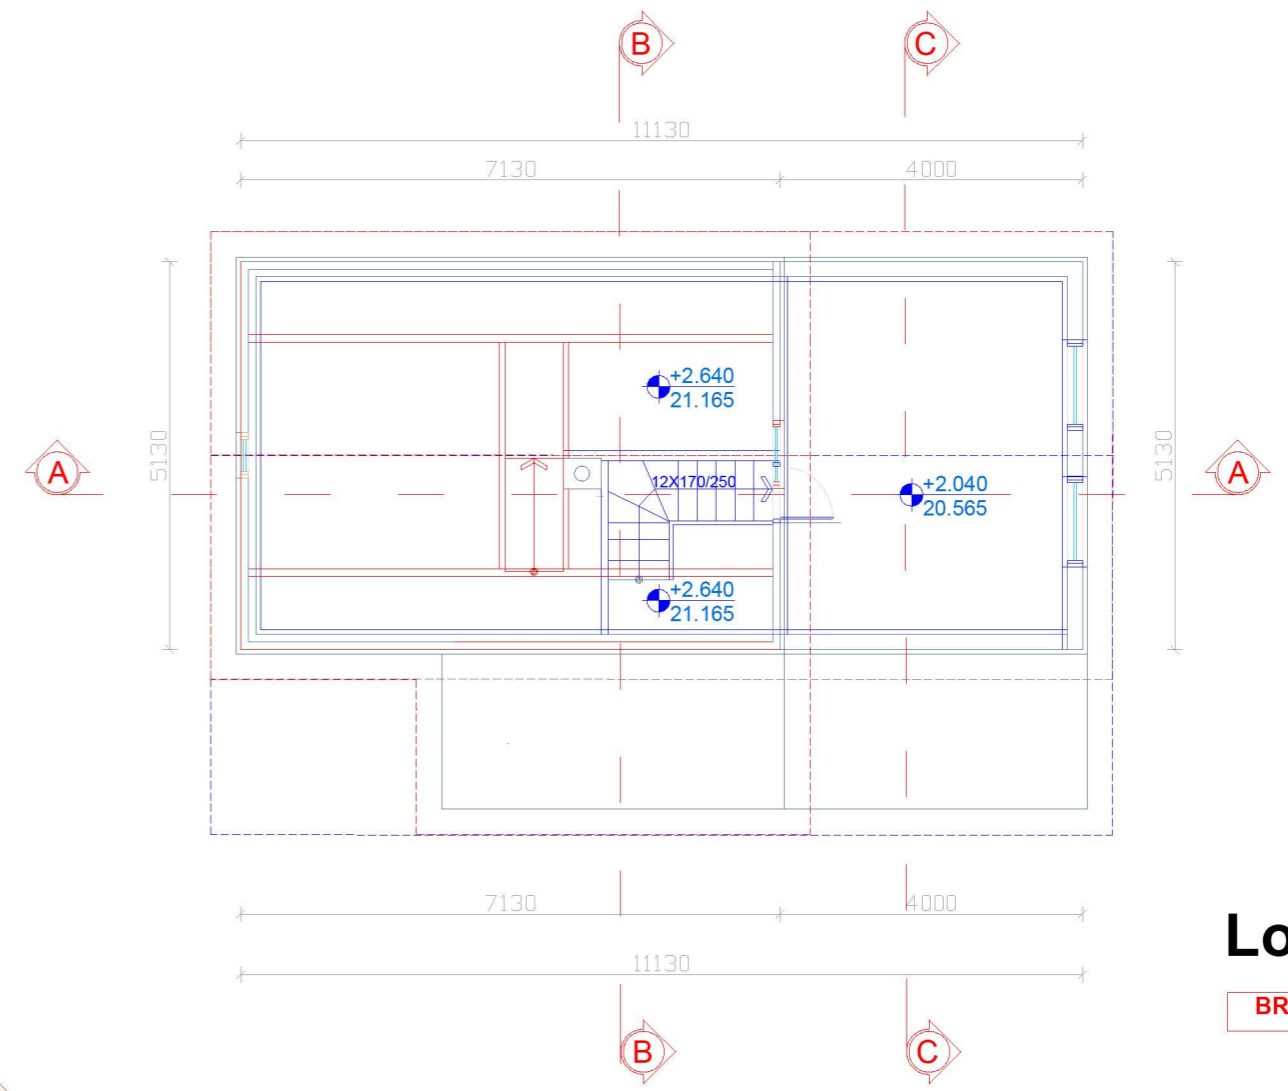


**Loft**

BRA (m2):	0.00
BRA (m2):	8.14


**Loft og Takfalte  
1:100**

Byggherre <b>Lars Kristian Madsen</b> Gautstad 24, 5918 Frekhaug Gbnr. 339/13, Alver kommune			
<b>PLANTEGNING</b>			
<b>Før og ny</b>			
Målestokk (A3)			1:100
Oppdragsnr. 2191157	Tegningsnr. H12	Rev. 3	Dato 29.01.2020
Utarbeidet	Milos Cemovic		
<b>IMC</b> Ingeniørtjenester M Cemovic			


# A-A

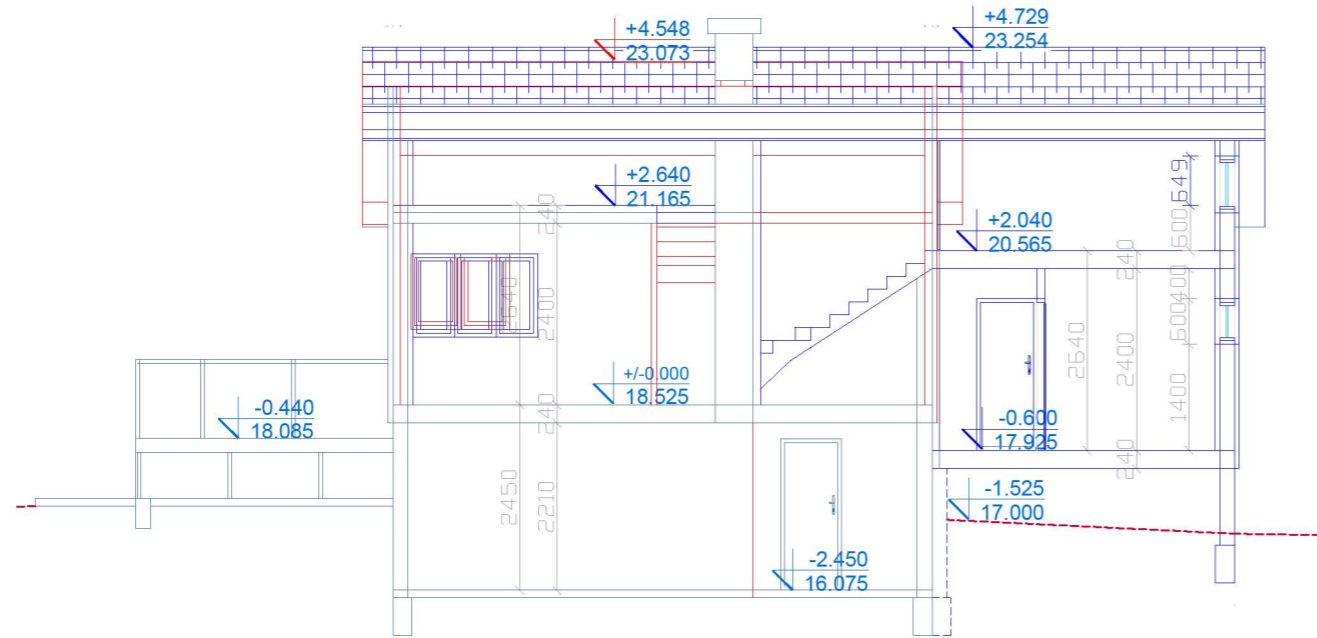

# B-B

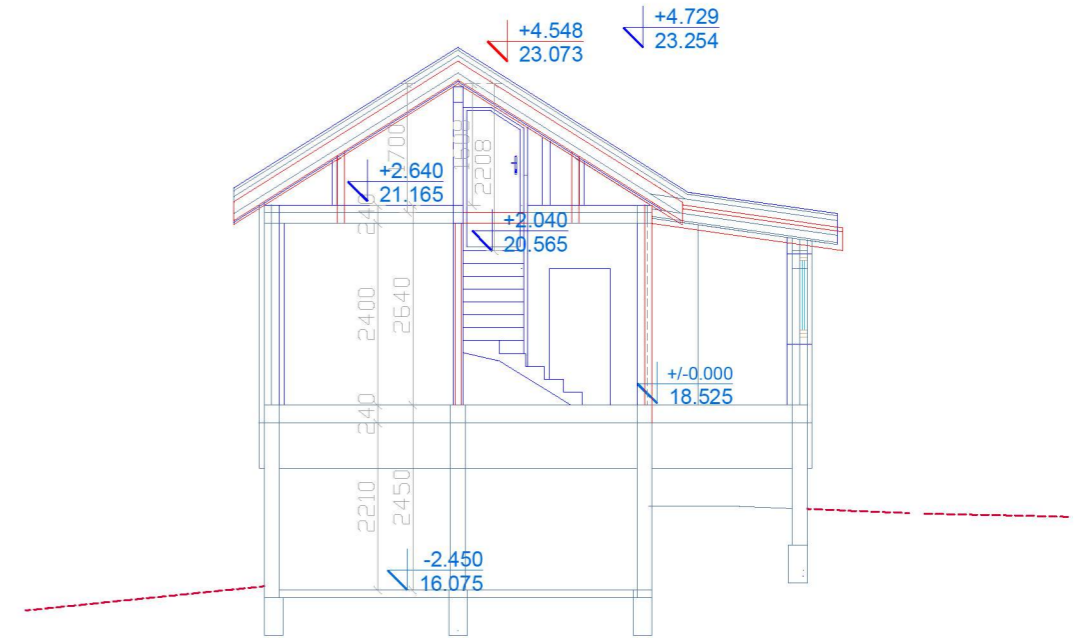

# C-C

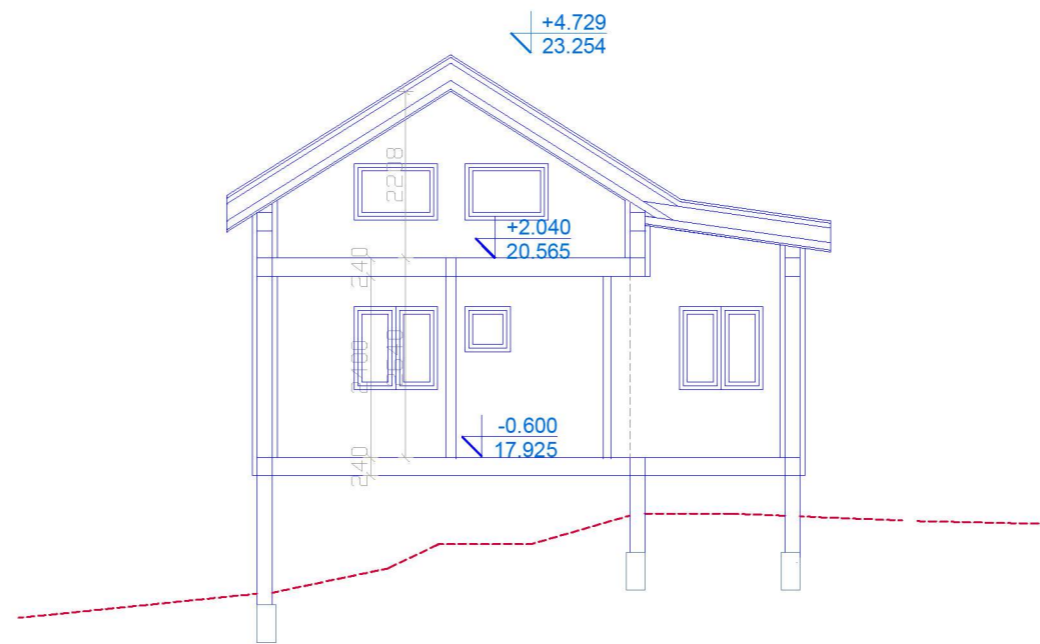

# Snittegning 1:100

Byggherre  
**Lars Kristian Madsen**  
 Gaustad 24, 5918 Frekhaug  
 Gbnr. 339/13, Alver kommune

## SNITTEGNING

Før og ny


Målestokk (A3) 1:100

Oppdragsnr.	Tegningsnr.	Rev.	Dato
2191157	A11	3	29.01.2020


Utarbeidet **Milos Cemovic**

**IMC**  
 Ingeniørtjenester M Cemovic




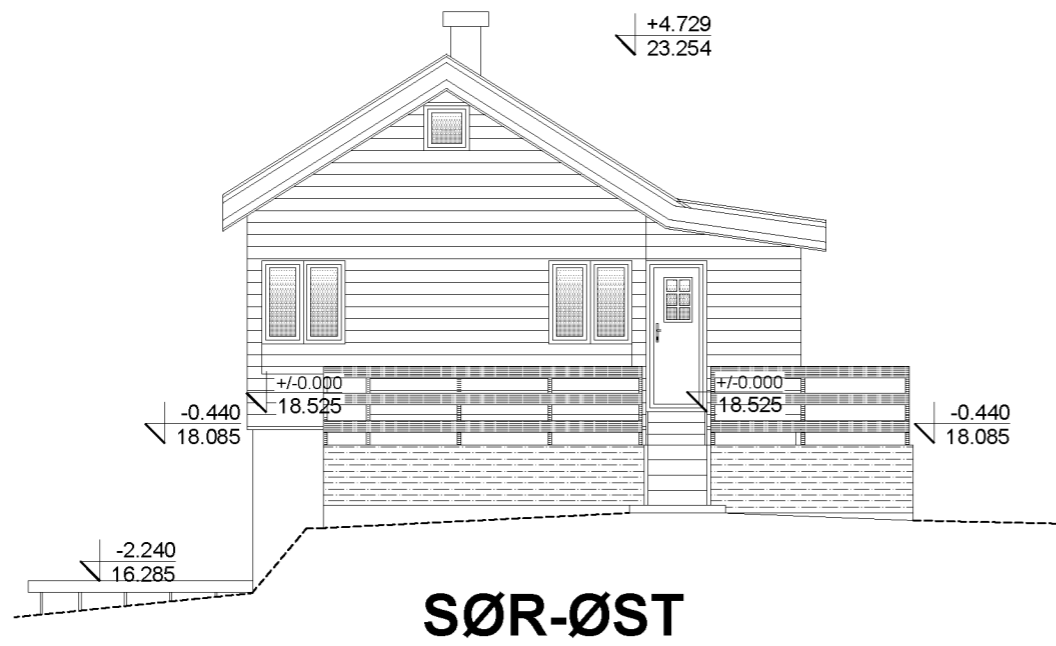


**SØR-ØST**

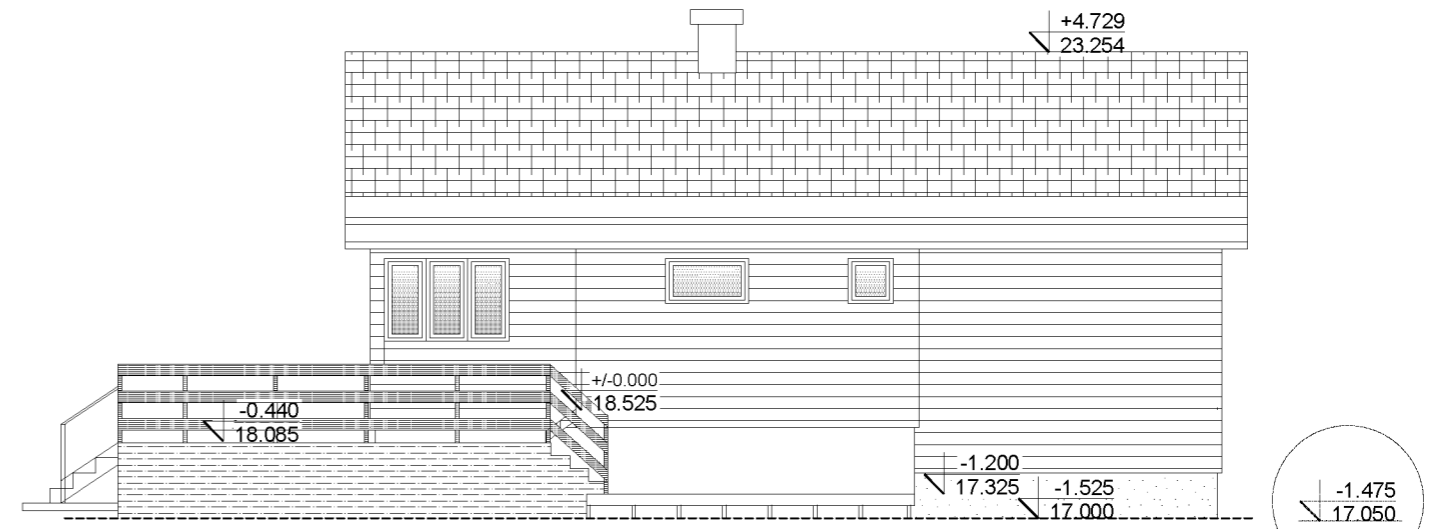

**NORD-ØST**

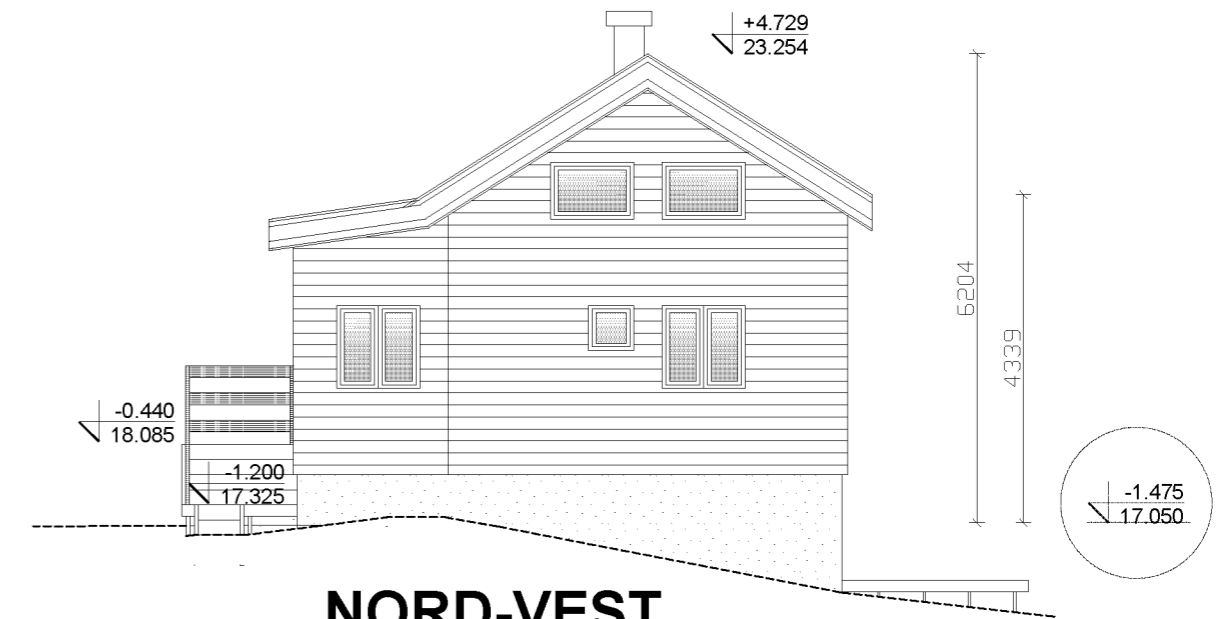



**NORD-VEST**

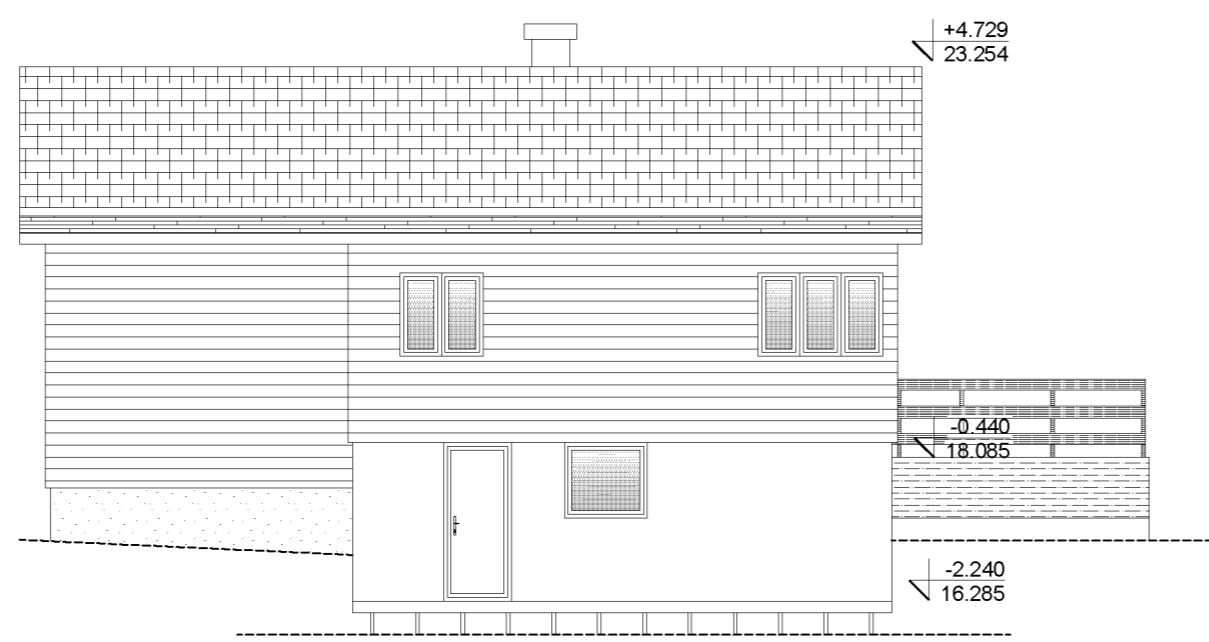

**SØR-VEST**

**Fasadetegning  
1:100**

Byggherre <b>Lars Kristian Madsen</b> Gaustad 24, 5918 Frekhaug Gbnr. 339/13, Alver kommune			
<b>FASADETEGNING</b>			
<b>SV, NV, SØ OG NØ-FASADE</b>			
Målestokk (A3)			1:100
Oppdragsnr. 2191157	Tegningsnr. F21	Rev. 3	Dato 29.01.2020
Utarbeidet		Milos Cemovic	
<b>IMC</b> Ingeniørtjenester M Cemovic			

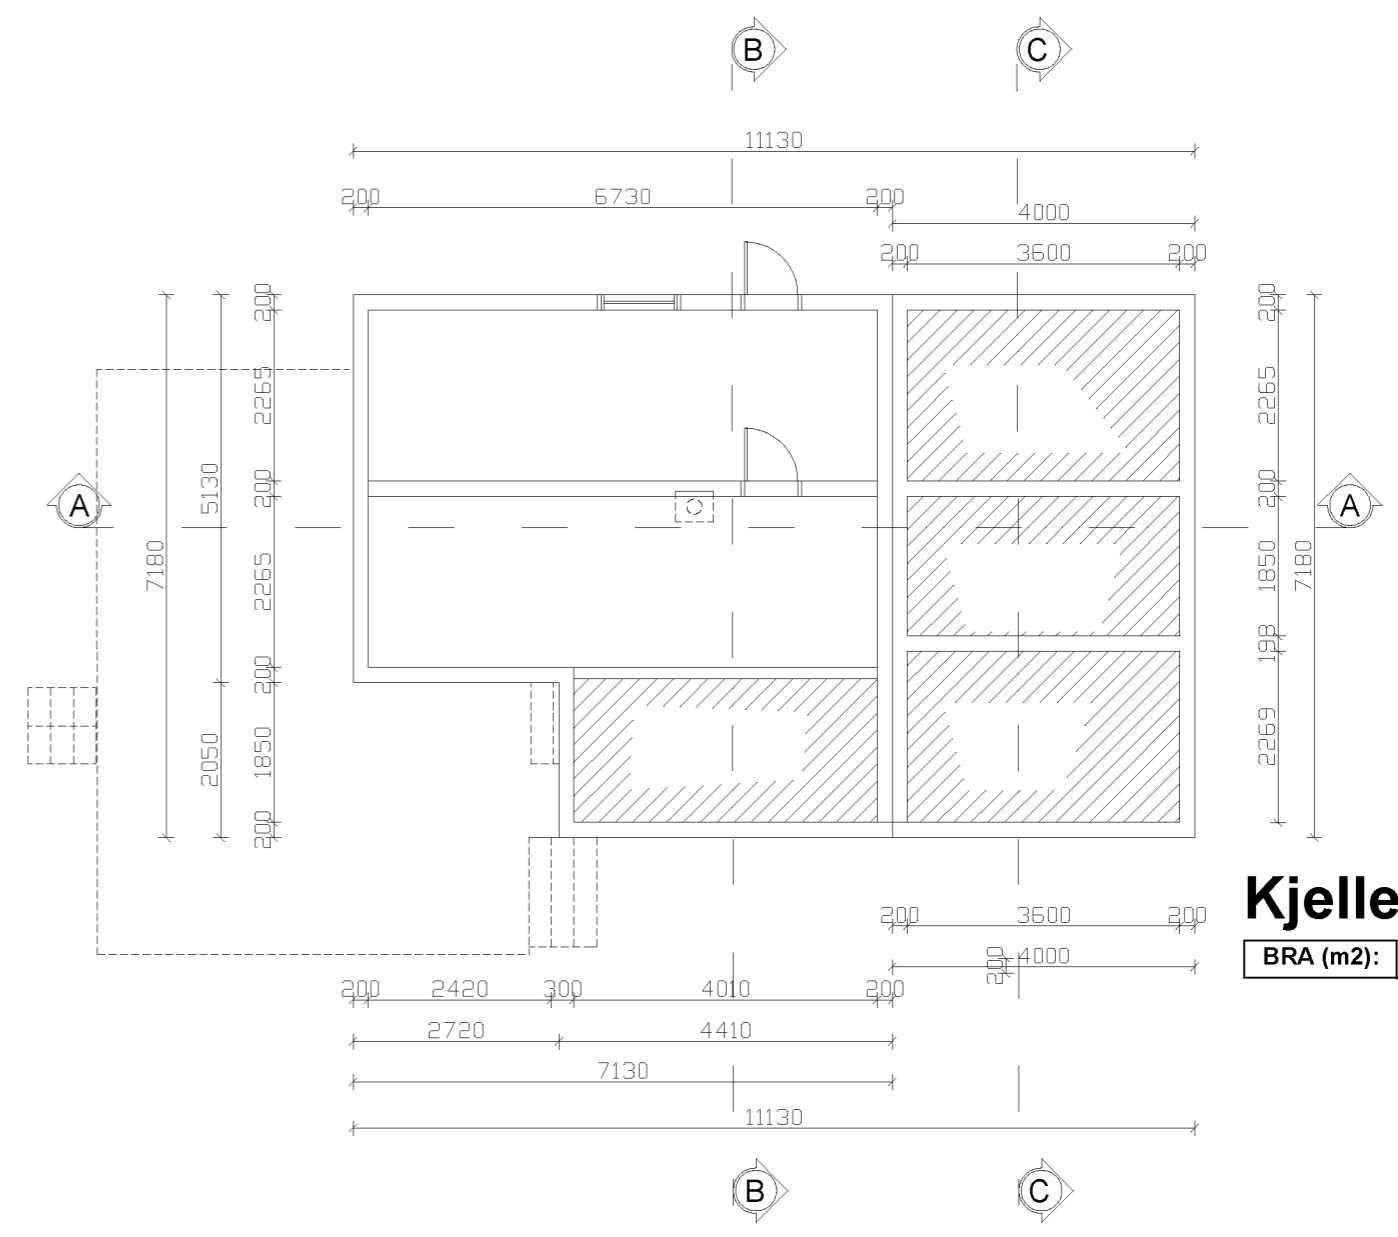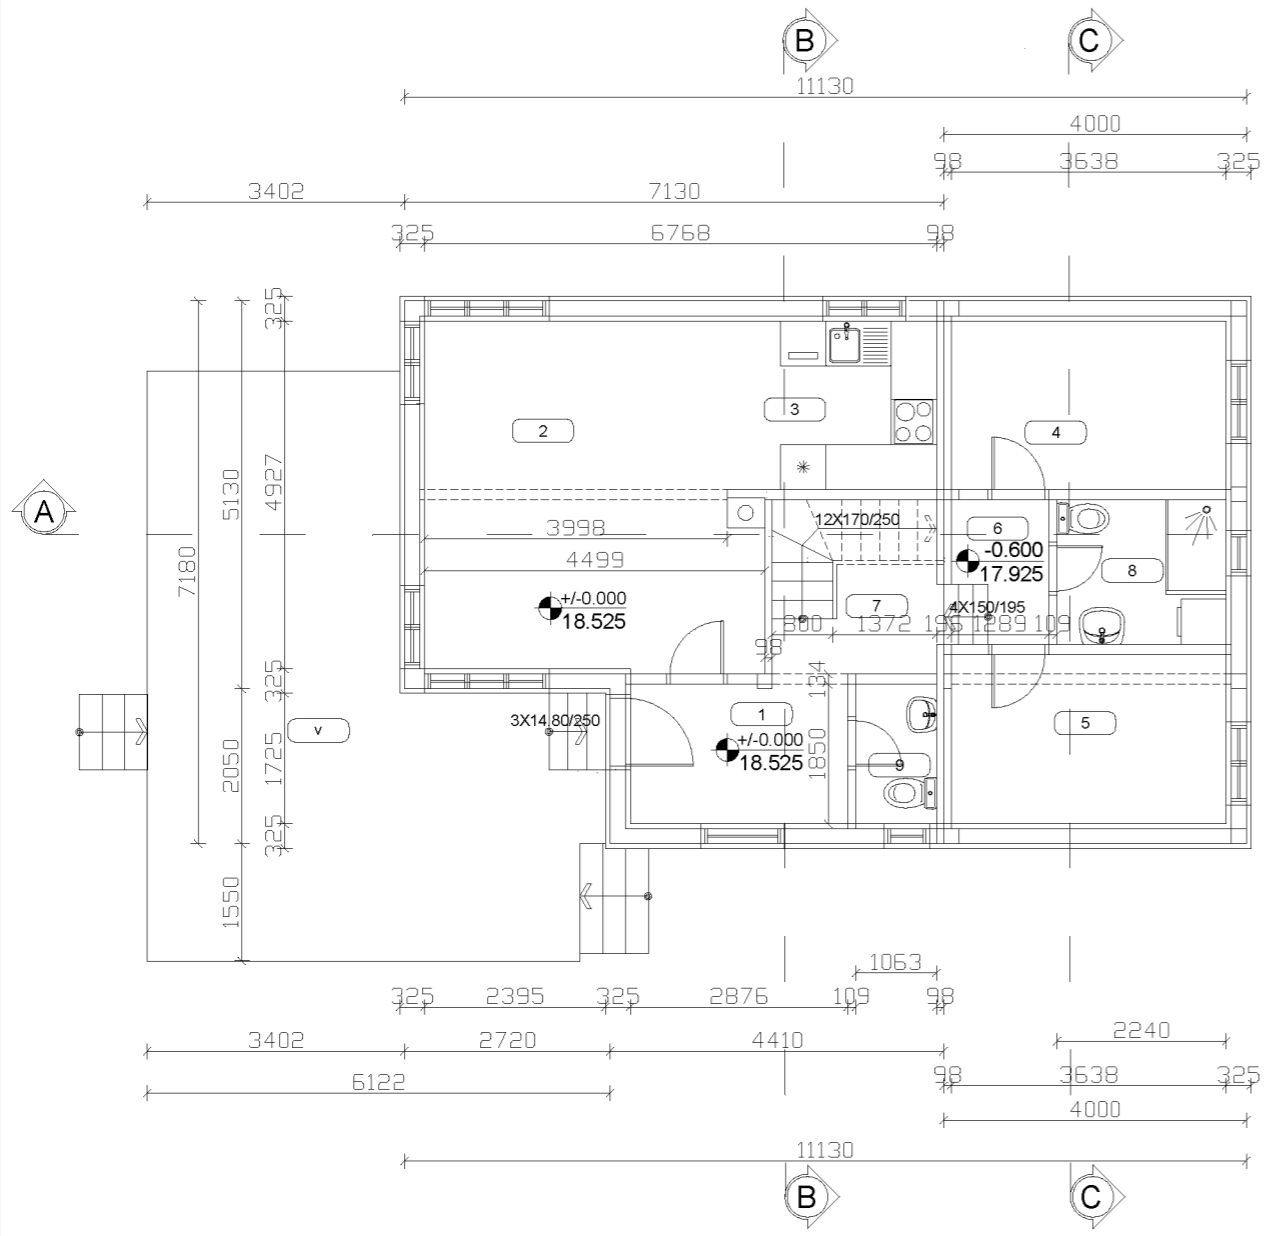

### Kjeller

<b>BRA (m2):</b>	<b>31.83</b>
------------------	--------------

### Hovedetasje

H0101		
1	Hall	5.62
2	Stue	21.17
3	Kjøkken	5.33
4	Soverom	8.60
5	Soverom	8.60
6	Entre	2.95
7	Traperom	5.64
8	Bad	4.71
9	WC	2.33


<b>BRA (m2):</b>	<b>64.95</b>
------------------	--------------

<b>BYA (m2):</b>	<b>76.59</b>
------------------	--------------


<b>v Veranda</b>	<b>35.15</b>
------------------	--------------

### Kjeller og Hovedetasje 1:100

Byggherre <b>Lars Kristian Madsen</b> Gaustad 24, 5918 Frekhaug Gbnr. 339/13, Alver kommune			
<b>PLANTEGNING</b>			
<b>Kjeller og Hovedetasje</b>			
Målestokk (A3)			1:100
Oppdragsnr. 2191157	Tegningsnr. H21	Rev. 3	Dato 29.01.2020
Utarbeidet		Milos Cemovic	
<b>IMC</b> Ingeniørtjenester M Cemovic			

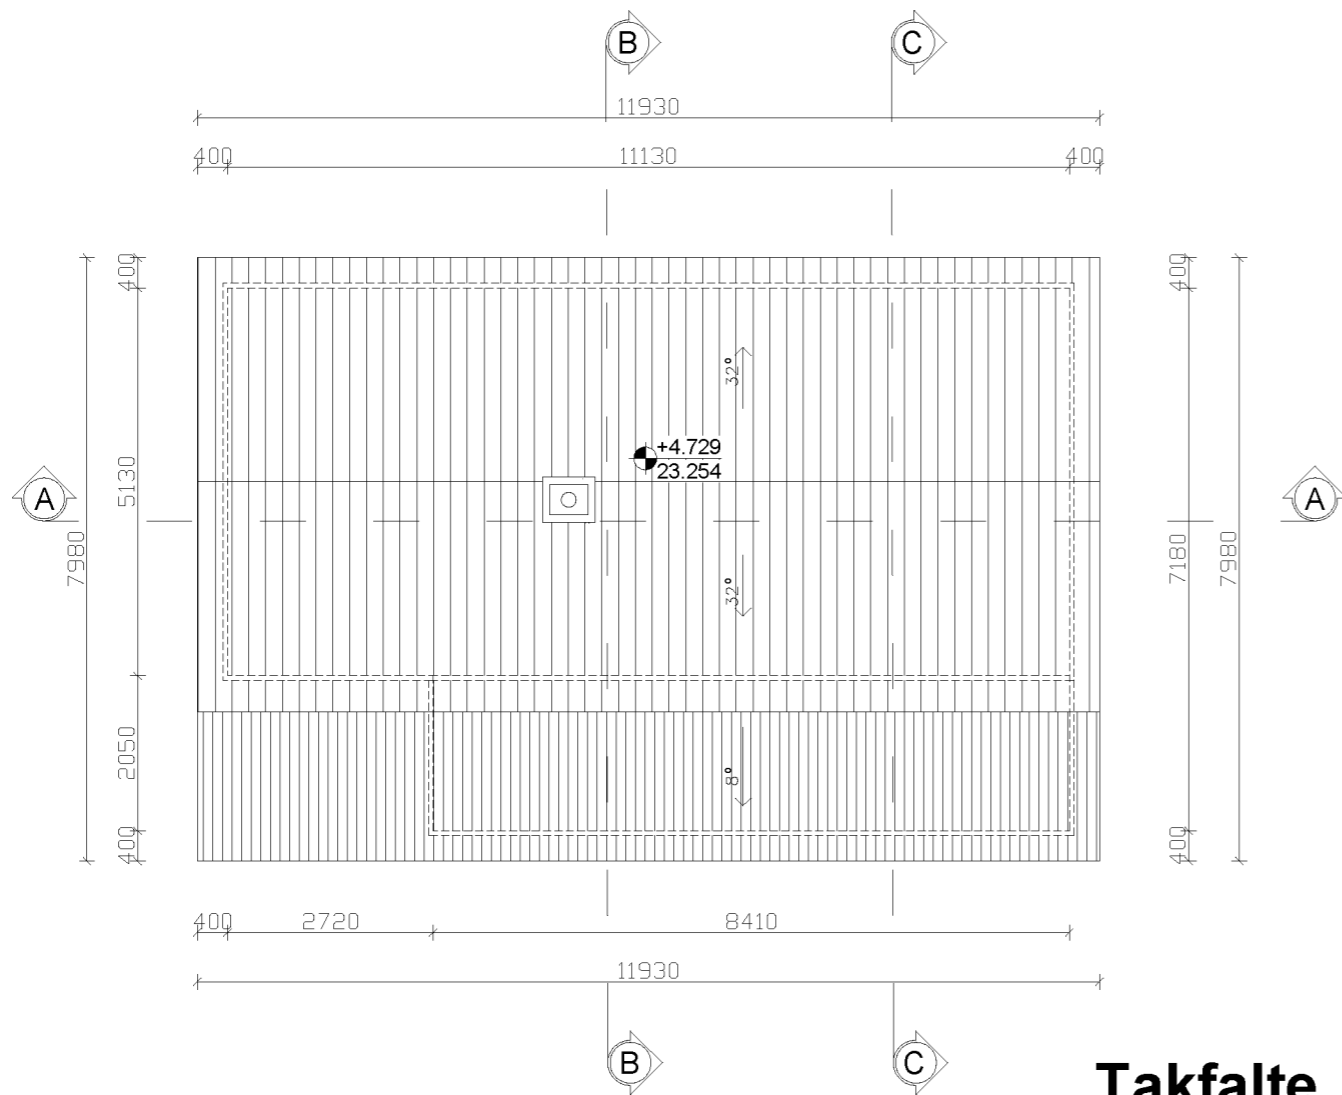

**Takfalte**

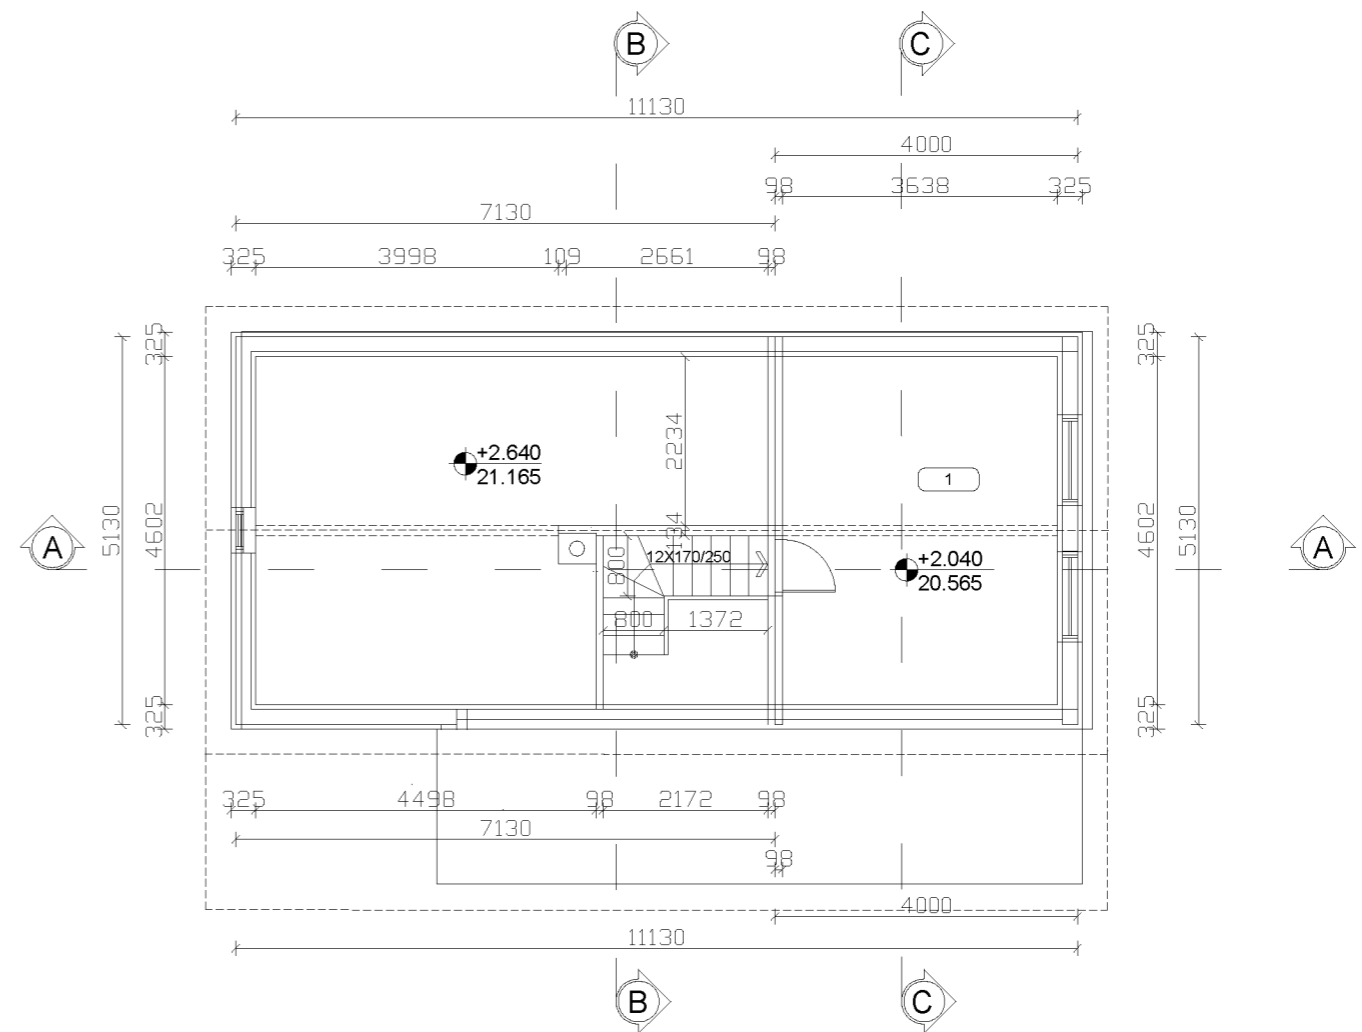




**Loft**

H0101		
1	Soverom	8.14

BRA (m2):	8.14
-----------	------

**Loft og Takfalte**  
**1:100**

Byggherre <b>Lars Kristian Madsen</b> Gaustad 24, 5918 Frekhaug Gbnr. 339/13, Alver kommune			
<b>PLANTEGNING</b> <b>Loft og Takfalte</b>			
Målestokk (A3)			1:100
Oppdragsnr. 2191157	Tegningsnr. H22	Rev. 3	Dato 29.01.2020
Utarbeidet		Milos Cemovic	
<b>IMC</b> Ingeniørtjenester M Cemovic			

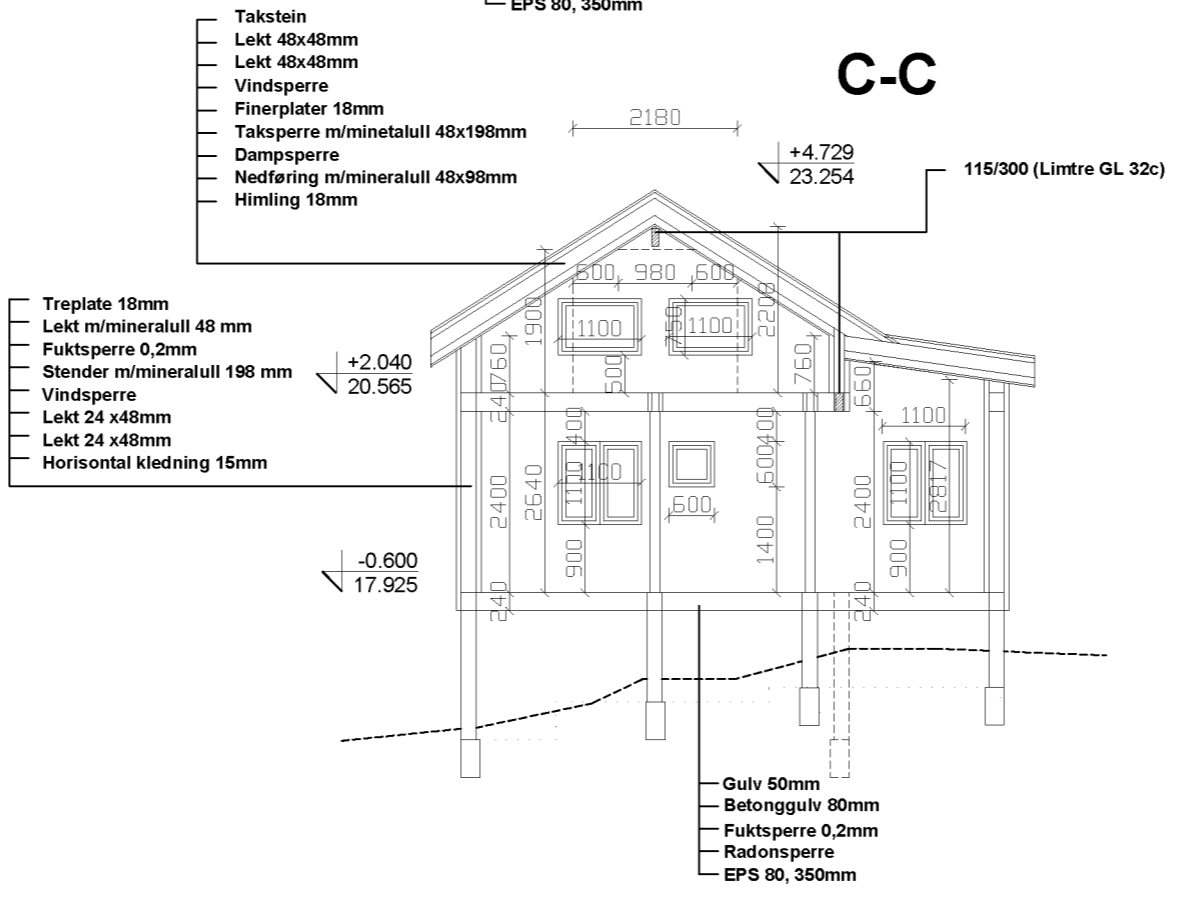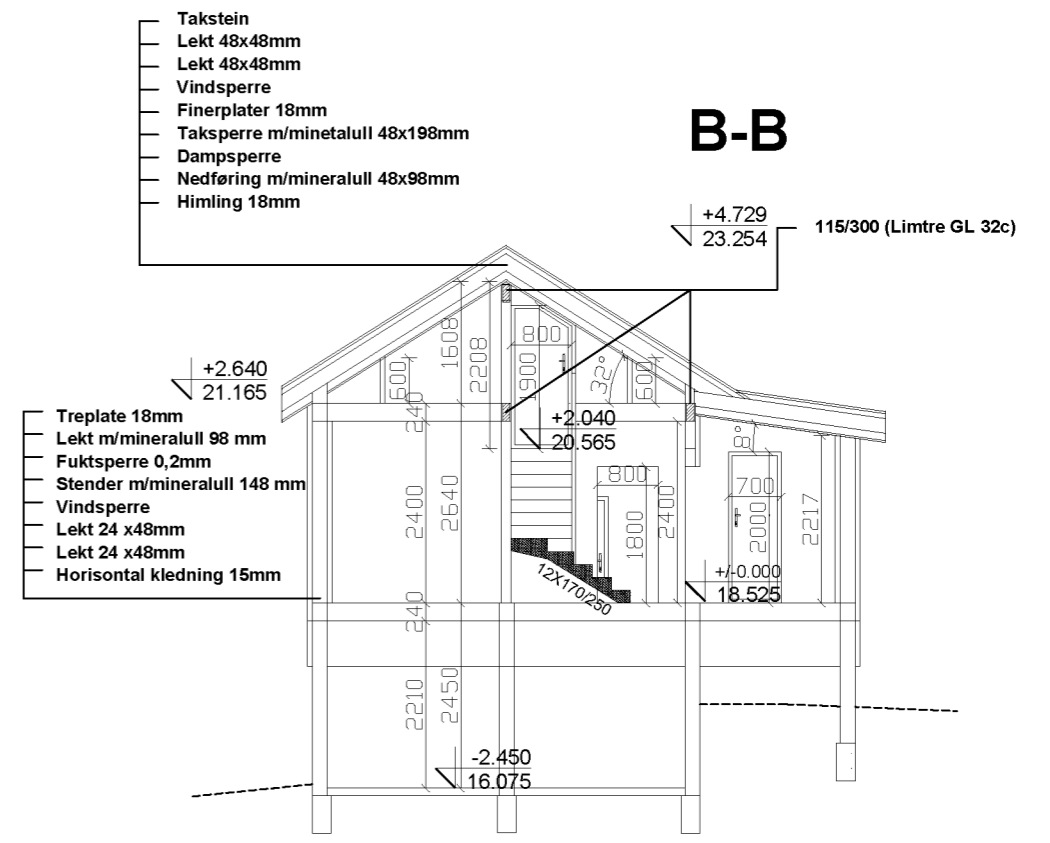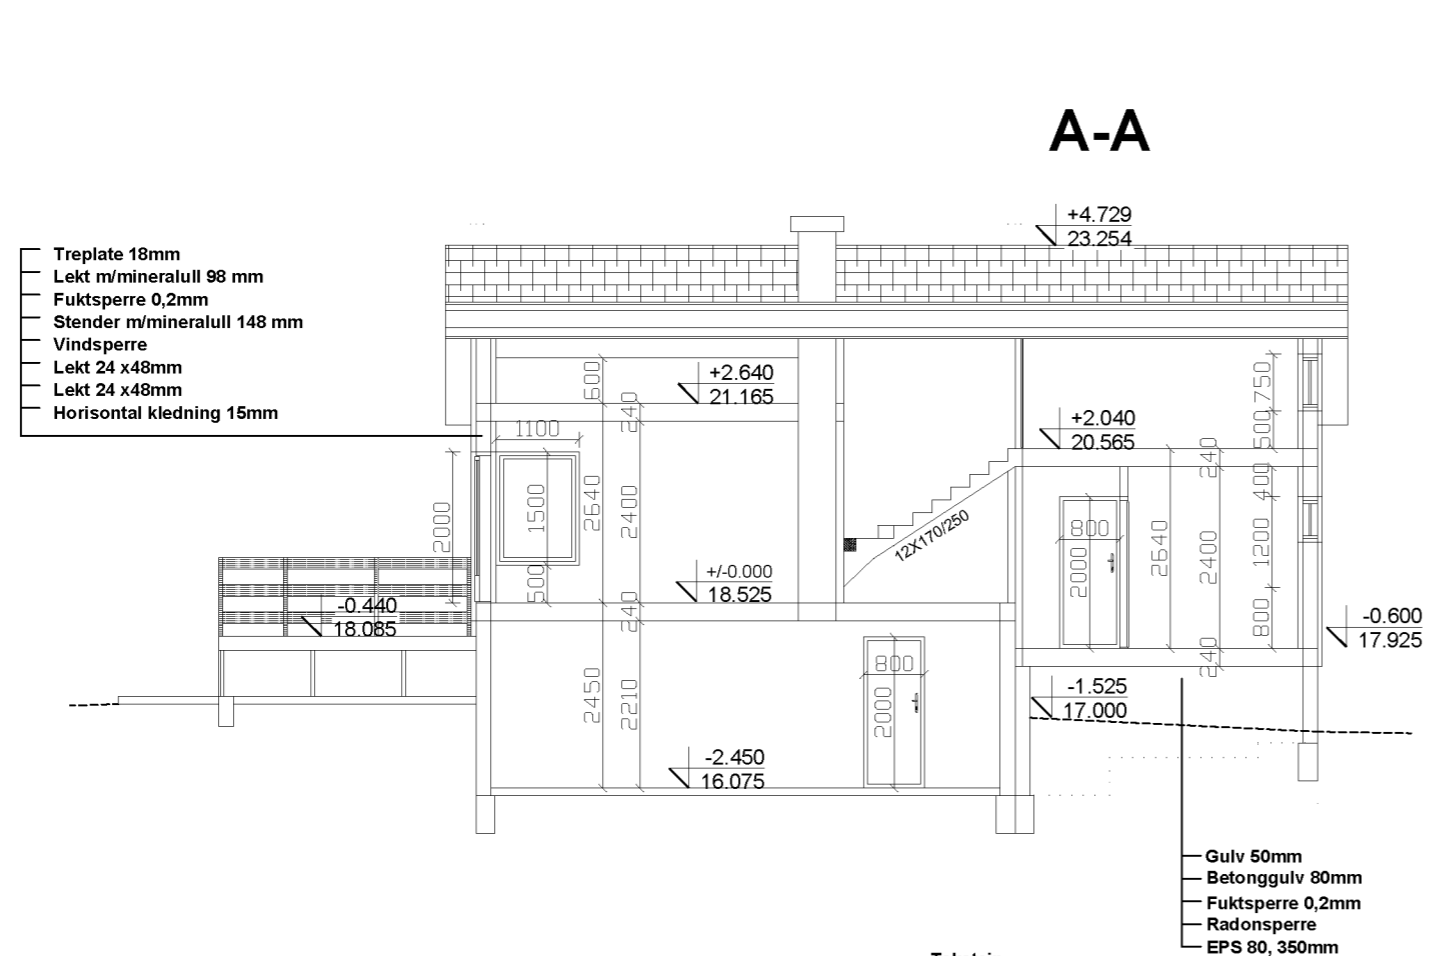

# Snittegning 1:100

Byggherre  
**Lars Kristian Madsen**  
Gautstad 24, 5918 Frekhaug  
Gbnr. 339/13, Alver kommune

**SNITTEGNING**  
Snitt A, B og C

Målestokk (A3) 1:100

Oppdragsnr. 2191157	Tegningsnr. A21	Rev. 3	Dato 29.01.2020
------------------------	--------------------	-----------	--------------------

Utarbeidet Milos Cemovic

**IMC**  
Ingeniørtjenester M Cemovic