



Espen Hodnekvam

Referanser:

Dykkar:

Vår: 20/1186 - 20/12401

Saksbehandlar:

Anngunn Marie Gullbrå

anngunn.gullbra@alver.kommune.no

Dato:


03.03.2020

Melding om registrert bod under 15 m³ - GBNR 108/597 Lindås

Kommunen har registrert ferdig oppsatt tilbygg (bod) i matrikkelen etter opplysningar frå innsendt melding frå deg, samt e-postar. Plasseringa i kart er omtrentleg då eg manglar mål for kor langt inn på huset tilbygget startar.

Ved denne registreringa av tilbygg utan søknadsplikt etter Pbl §20-5 i kart og matrikkel, er det ikkje vurdert om oppsett tilbygg oppfyller vilkåra til fritak frå søknadsplikt.

Tilbygget er registrert i kart (takflate) og i bygningsregisteret i matrikkel.

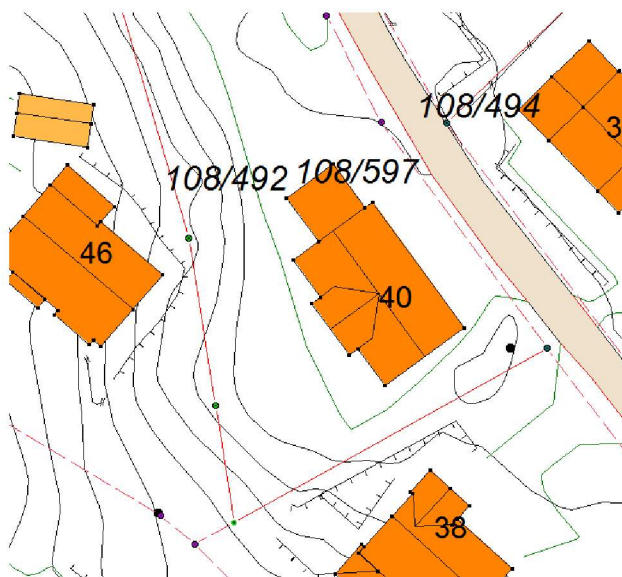

Vedlagt er matrikkelrapport som viser kva opplysning som er registrert om bygget.

Med helsing

Anngunn Marie Gullbrå
avdelingsingeniør
Kart og oppmåling

Dette dokumentet er elektronisk godkjent og har difor ingen signatur.

Vedlegg:

108-597-tilbygg uten søknadsplikt

Mottakarar:

Espen Hodnekvam