


1 Fasade mot Vest - Eksisterende
1 : 200

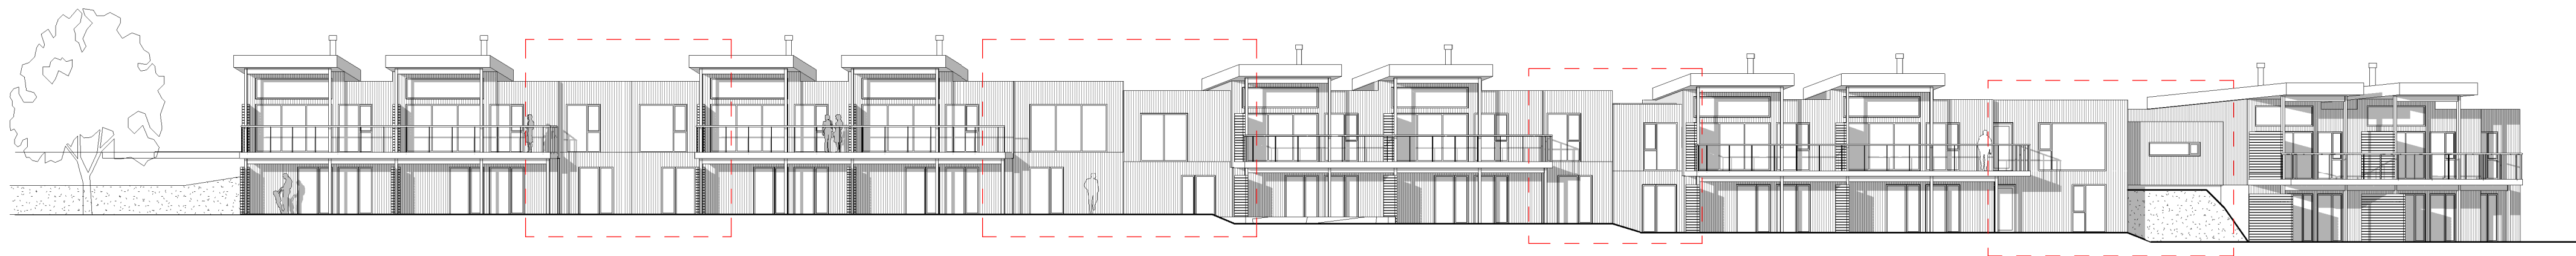

2 Fasade mot Vest - Ny
1 : 200

REV.	DATE	BESKRIVELSE	TEGN.	KONTR.
PROSJEKTNR:	19004	ARKITEKTkontoret BØRTVEIT & CARLSEN AS HAGELLIA 6 · 5914 ISDALSTØ TELEFON 400 41 614 post@arkbc.no		
TEGNET AV:	MMC			
KONTR. AV:	PJC			
ARKISTORRELSE:	A2	TILTAKSHAVER:	Sameiget Orresteinen	
MÅLSTOKK:	1 : 200	GNR. / BNR.:	Gnr. 185/Bnr.319	
DATE:	15.08.19	PROSJEKTNAVN:	Tomannsboliger - Orresteinen	
TEGNINGSNUMMER:	A1-501	TEGNINGSNAVN:	Fasader	