Medaas Oppmåling

INNMÅLINGSRAPPORT

Tiltak: Einebustad

Stad: gnr.147 bnr.50, Sellevoll
Måledato: 26.04.2019
Målt: grunnmur, mur og VA
Utstyr: Leica Gps system 1200 m/ Smartnett og måleband.

Grunnmur målt inn med måleband frå hjelpepunkt etablert med Gps.

Topp golv	H=73.87
Godkjent	H=73.90

Tiltaket er plassert samsvar med situasjonsplan og utstukke punkt.

Isdalstø 03.05.2019

Kjartan Medaas
Medaas Oppmåling

Vedlegg: Plott og sosi-fil

Sendt: Nils Kristian Berge, epost
Lindås kommuen v/ T. Villanger, epost
Arkoconsult AS, epost

Medaas Oppmåling
Litlevika 47
5914 Isdalstø
kjameda@online.no

Tlf: 56352227 – 48287186
Org.nr.: 986 448 551 MVA
Bank: 3632 10 19190

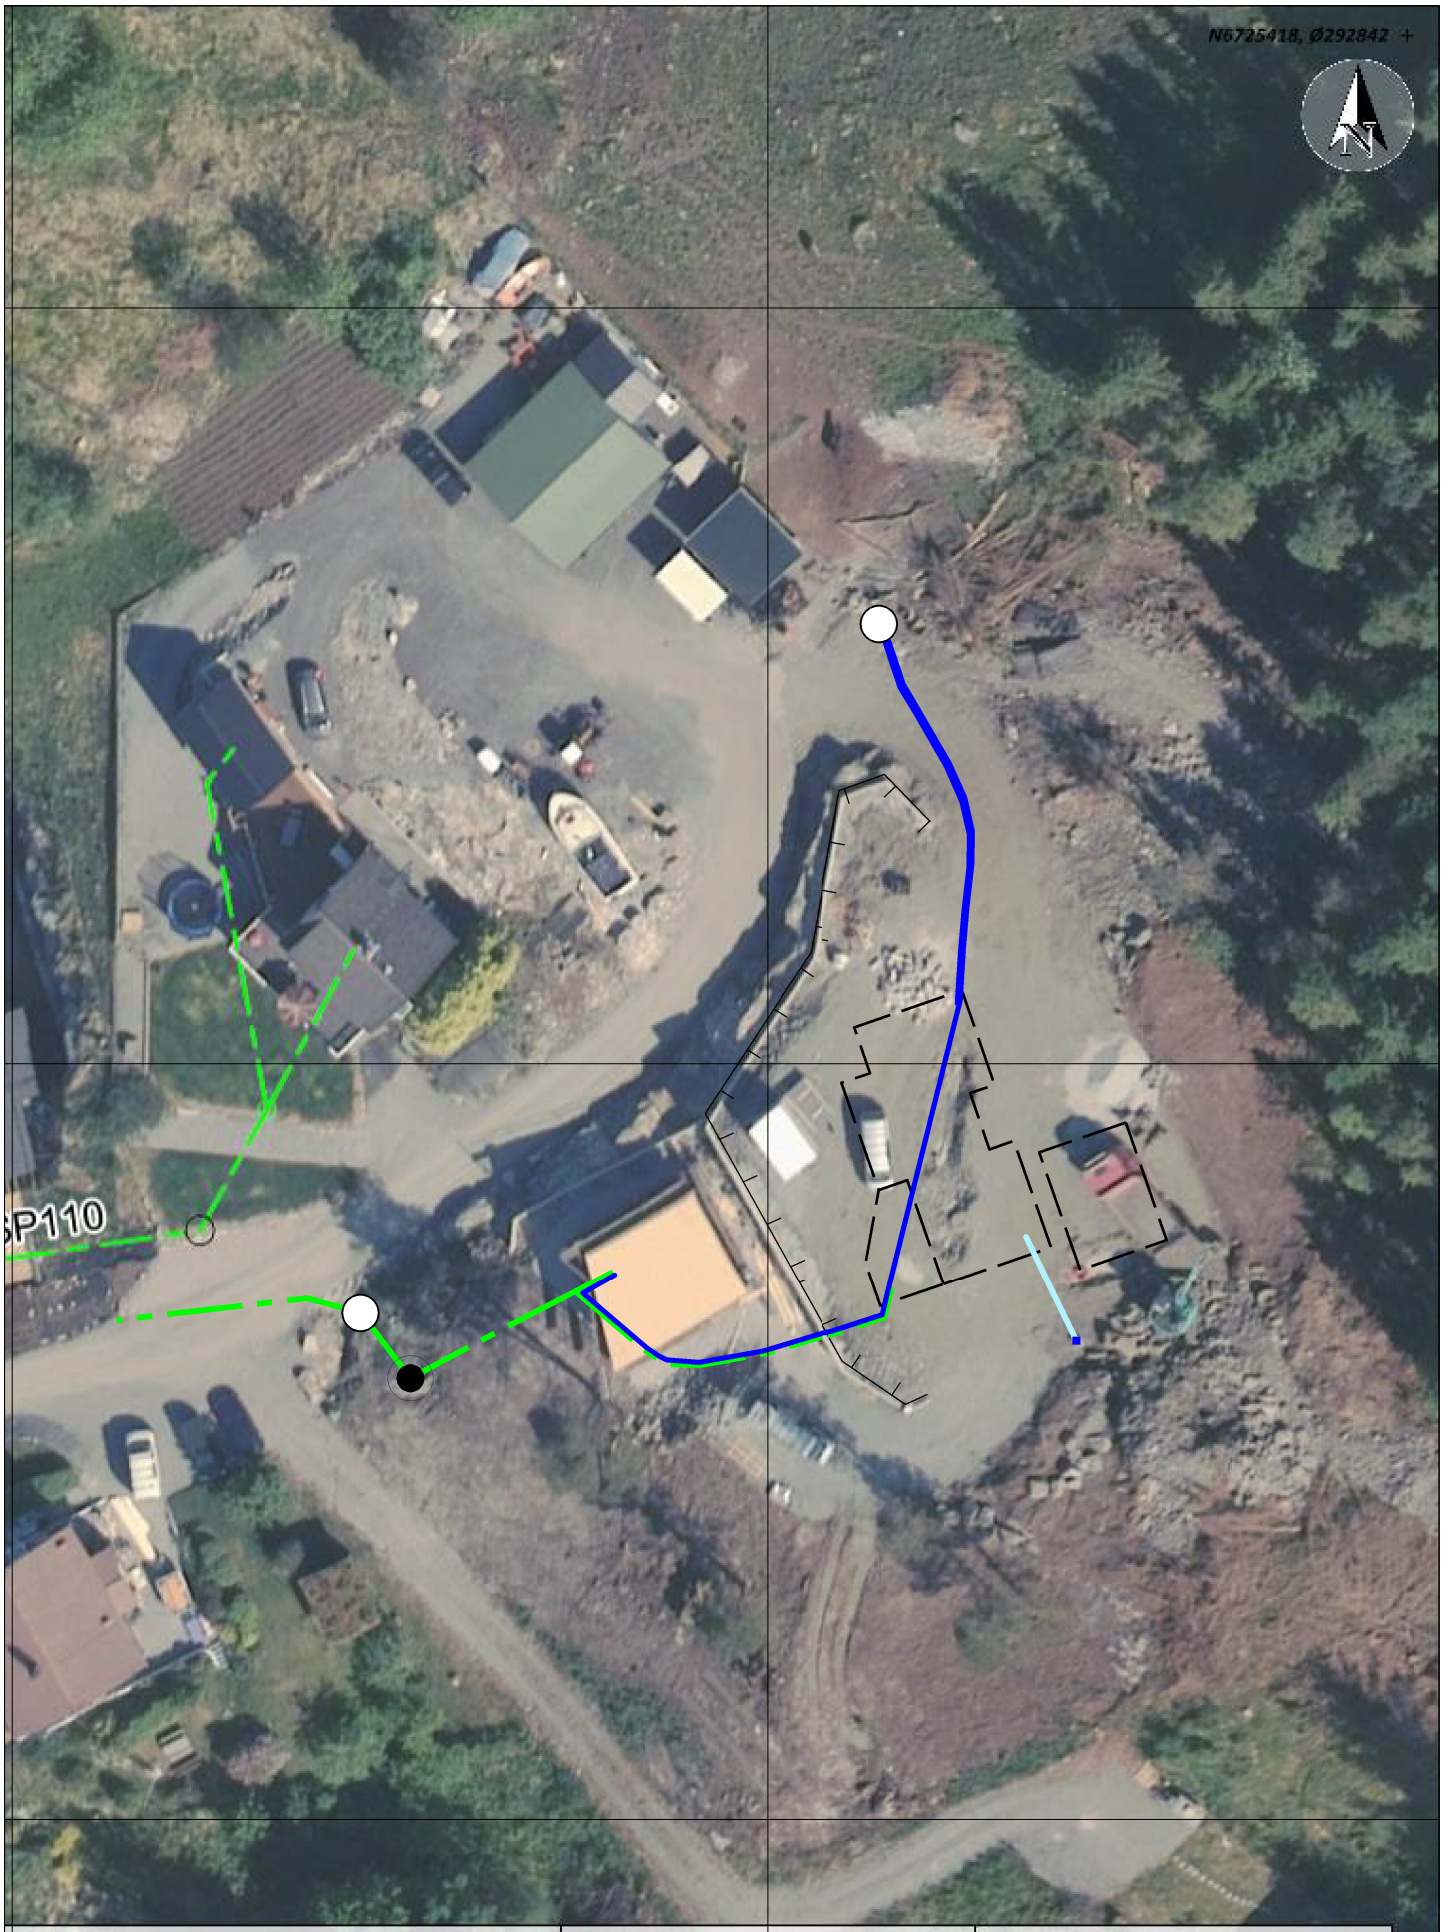

NHdigi.no

N

Gbnr 147/50
Innmålt grunnmur mm.
03.05.2019
Målestokk 1:500
Medaas Oppmåling