E–2

GARASJEPLAN

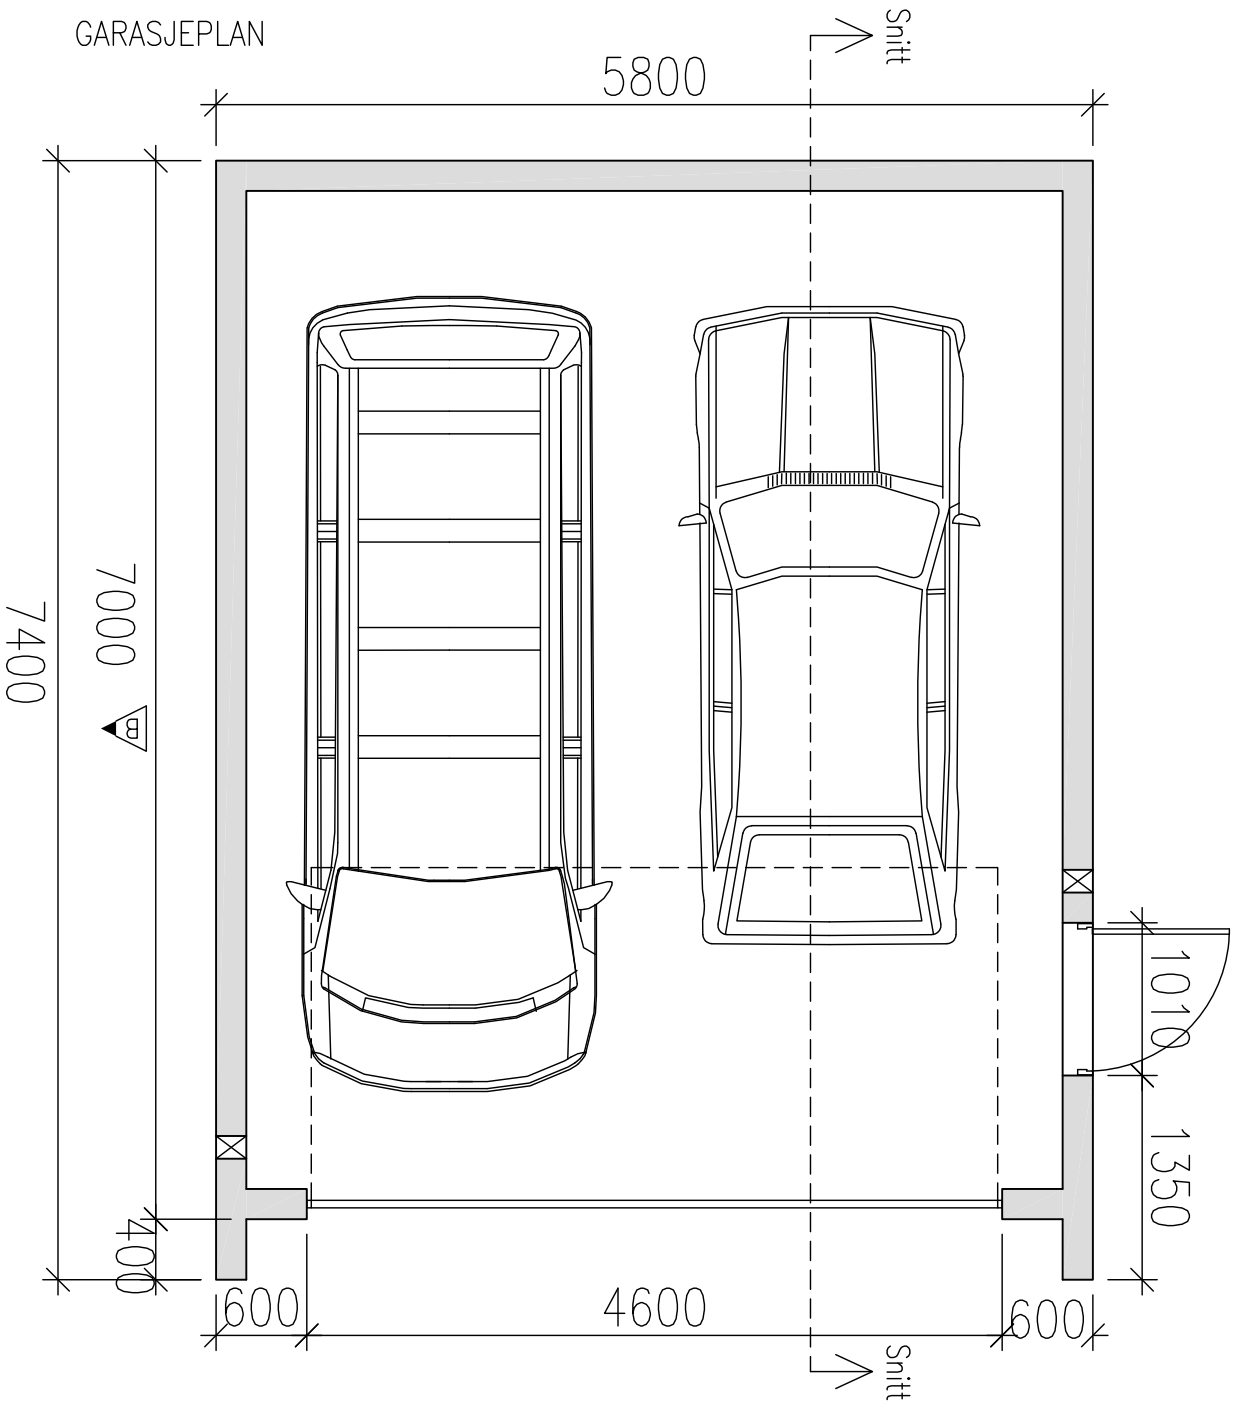


SNITT

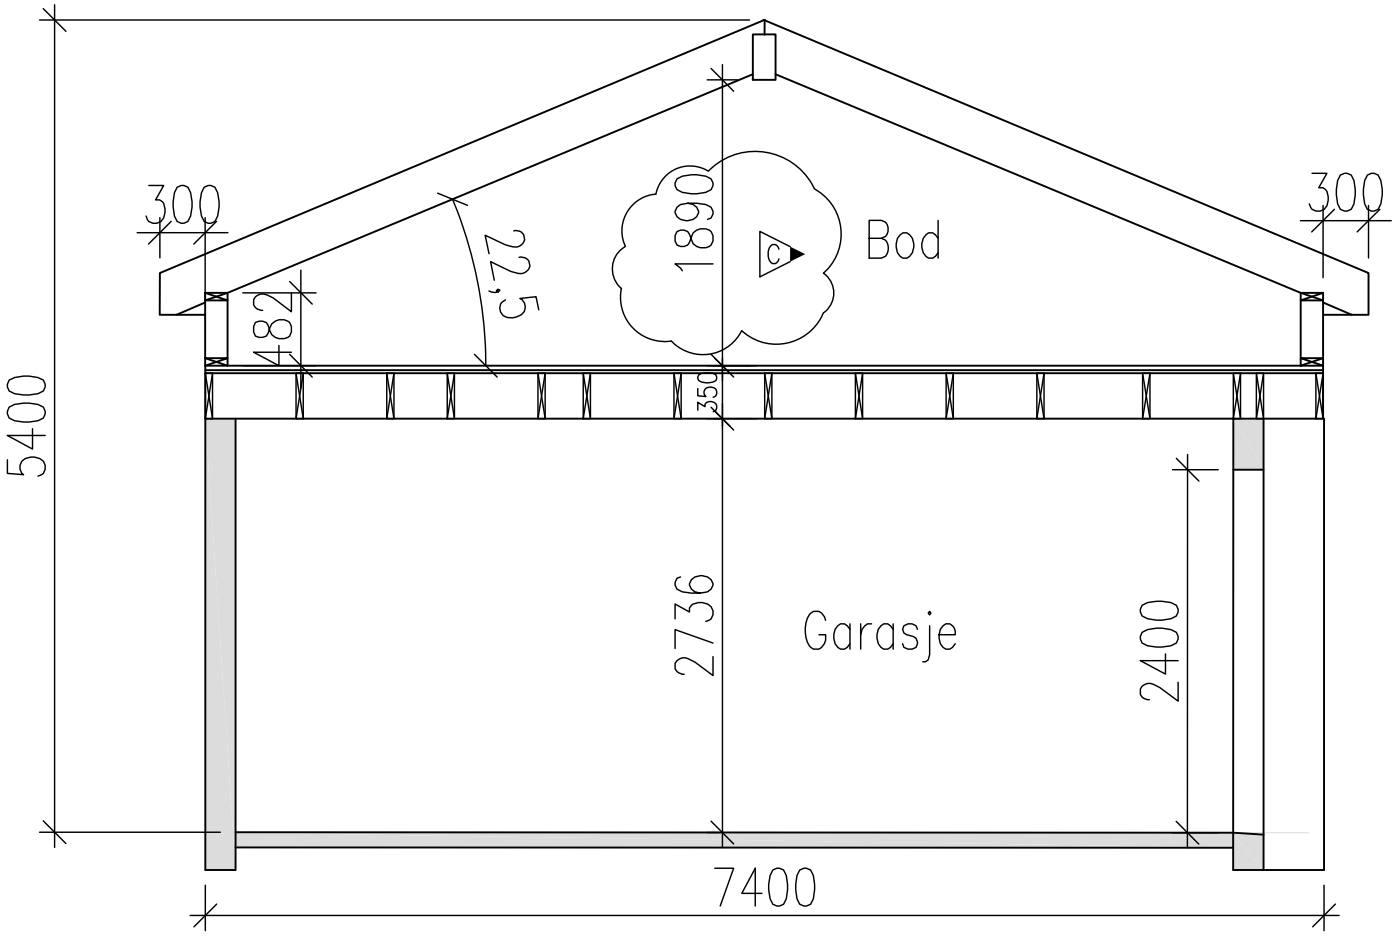


Garasje: BYA: 49,6 M2
Garasje: BRA: 35,6 M2
Bod: BRA: 0 M2

| INDEKS | ENDRINGEN GJELDER | DATO | TEGNER | KONTR. |
|---|---|---|---|---|
| C– | Senket høyde i bod, påført mål | 8.8.19 | ef | EF |
| B– | justert bredde, flyttet på garasje iht BKK | 15.3.19 | ef | EF |
| A – | justert bredde på garasje iht BKK | 13.3.19 | ef | EF |

MELDINGSTEGNING

# BØTJØNVEGEN 122 A - GNR 25 BNR 109
# NYBYGG FRITTSTÅENDE GARASJE, M/BOD

GARASJEPLAN OG SNITT

| TEGNET AV | GODKJENT AV | BERGEN DEN |
|---|---|---|
| EF | EF | 30.01.2019 |

HØYSKOLEINGENIØR OG MURMESTER ENDRE FLOEN
flo 1 as
RÅDGIVENDE INGENIØR I BYGGETEKNIKK
Gravdalsveien 3 – 5165 Laksevåg – Tlf: 90 85 34 52 – epost: endre@flo1as.no

M = 1:50 A3

| TEGN.NR. | REV. |
|---|---|
| E2 | C |