


E1

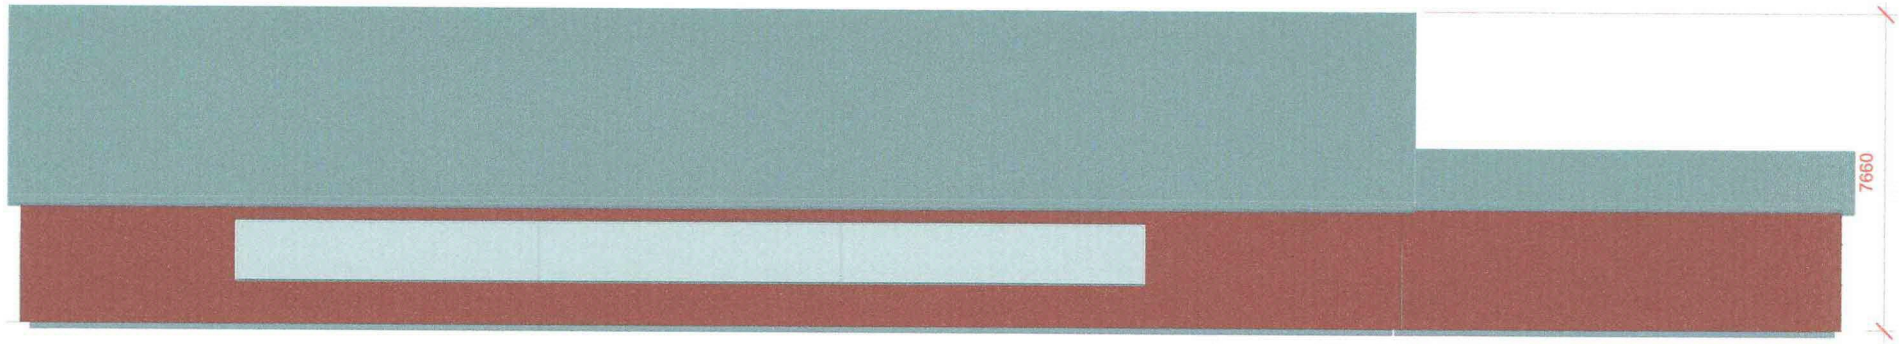

1 ~~Nord~~ Aust  
1 : 125

3 ~~Sør~~ Sør  
1 : 100




REVISJON/ REVIDERINGEN GJELDER		SIGN. DATO	
For kunde:	<b>Audun Gjerde</b>	Målestokk:	<b>As indicated</b>
Prosjektnavn:	<b>Isolert hall</b>	Tegnet dato:	
Adresse:	<b>5939 Sletta</b>	Tegnet av:	<b>Sondre Bjerke</b>
Tegn. innhold:	<b>Fasader</b>	Underskrift:	

**Stål- og Landbruksbygg AS**

Tjøllingveien 416  
3280 Tjodalving  
Tlf: 33 12 72 66  
Fax: 33 12 69 68


Tegningens nummer:  
**2** **E2**

E2

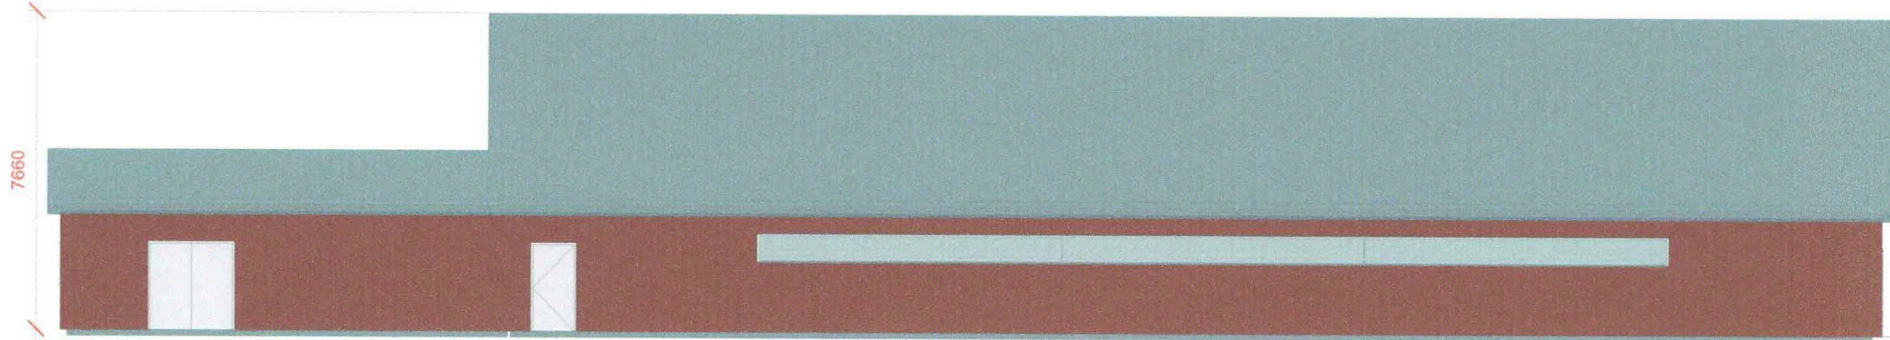

2 ~~Vest~~ VEST  
1:125

1 ~~Vest~~ Nord  
1:100

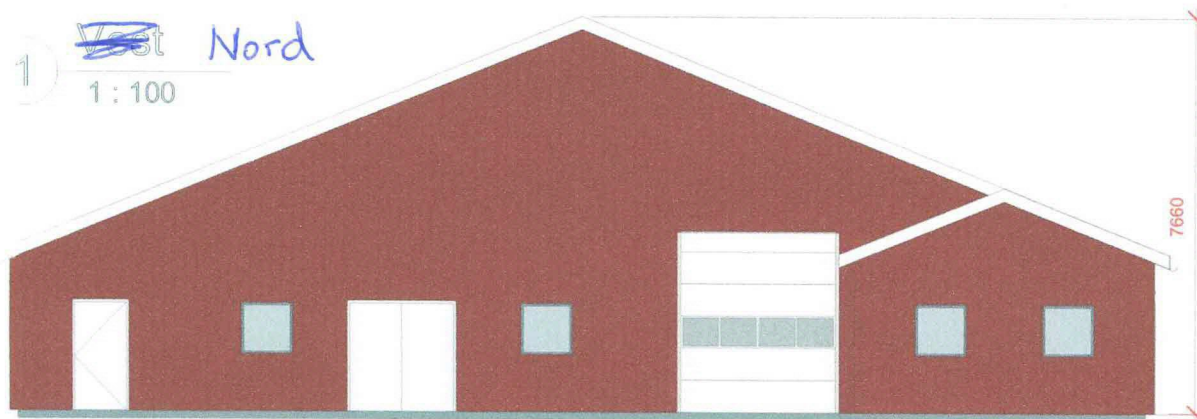


REVISJON/ REVIDERINGEN GJELDER			SIGN	DATO
For kunde:	<b>Audun Gjerde</b>	Målestokk	<b>As indicated</b>	
Prosjektnavn:	<b>Isolert hall</b>	Tegnet dato:		
Adresse:	<b>5939 Sletta</b>	Tegnet av:	<b>Sondre Bjerke</b>	
Tegn. innhold:	<b>Fasader 2</b>	Underskrift:		

**Stål- og Landbruksbygg AS**  
Tjøllingveien 416  
3280 Tjodalyng  
Tlf. 33 12 72 66  
Fax: 33 12 69 68

Tegningens nummer **E3**  
**3**

E3

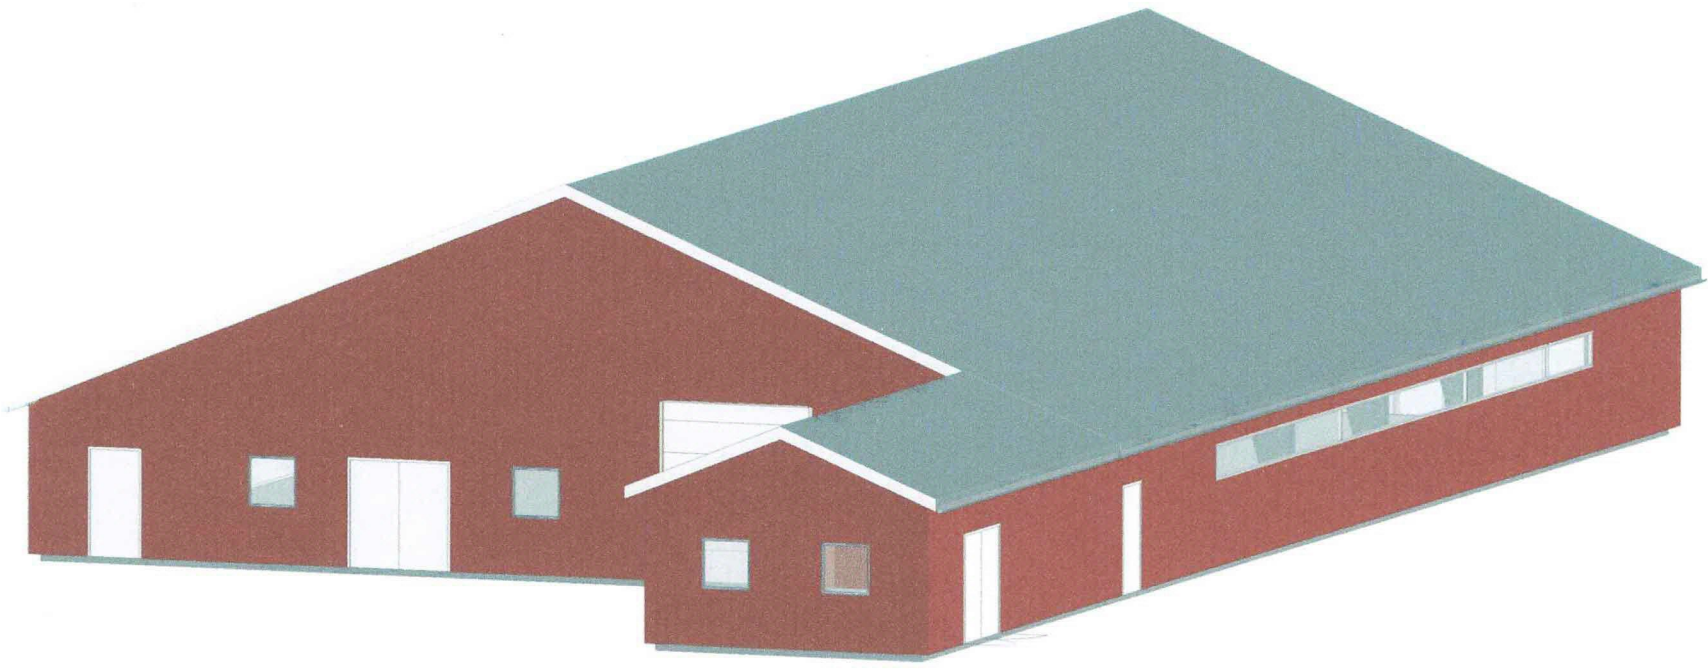

1 3D

REVISJON REVIDERINGEN GJELDER		SIGN	DATO
For kunde:	<b>Audun Gjerde</b>	Målestokk	1.100
Prosjektnavn:	<b>Isolert hall</b>	Tegnet dato:	
Adresse:	<b>5939 Sletta</b>	Tegnet av:	<b>Sondre Bjerke</b>
Tegn. innhold:	<b>3D</b>	Underskrift:	
 <b>Stål- og Landbruksbygg AS</b> Tjøllingveien 416 3280 Tjodalyng Tlf: 33 12 72 66 Fax: 33 12 69 68		Tegningens nummer:	
		<b>5</b>	