


DRAUMEN SPEILVENDT

KEMUARD



HANDSAMIA DEN
15 FEB. 1884
LINDÅS BYGNINGBRÅD

207-5

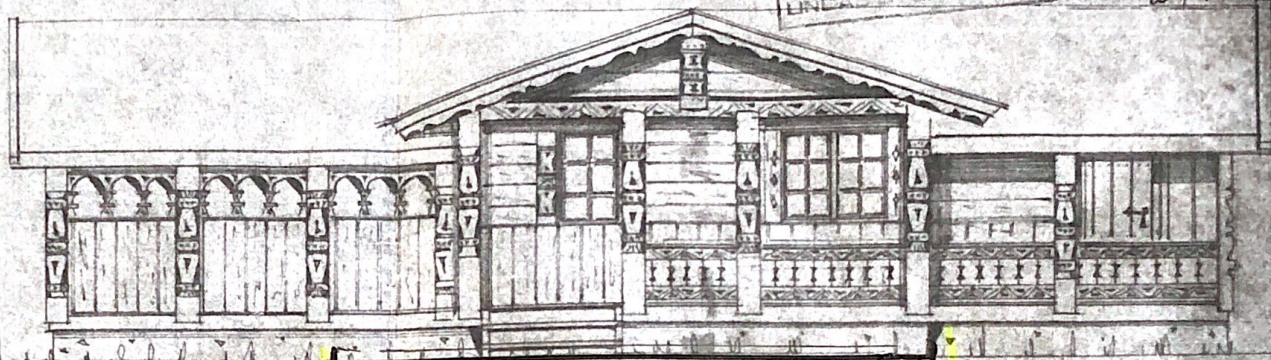

6,5 m

- Framside plattning gul
- Påbygg bak - rosa

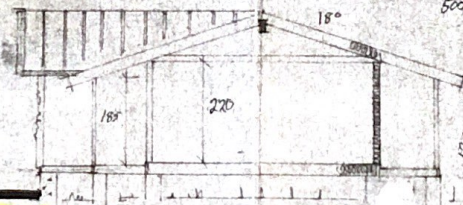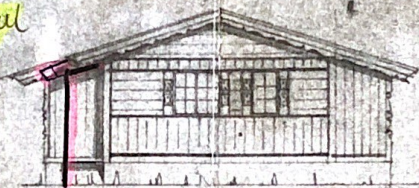

3 m

