





Utvidelse av Terrasse på grunn samt bygging av altan på plan 2  
 For Fam. Stenseth på Flatøy Gnr.1 BNR.282.

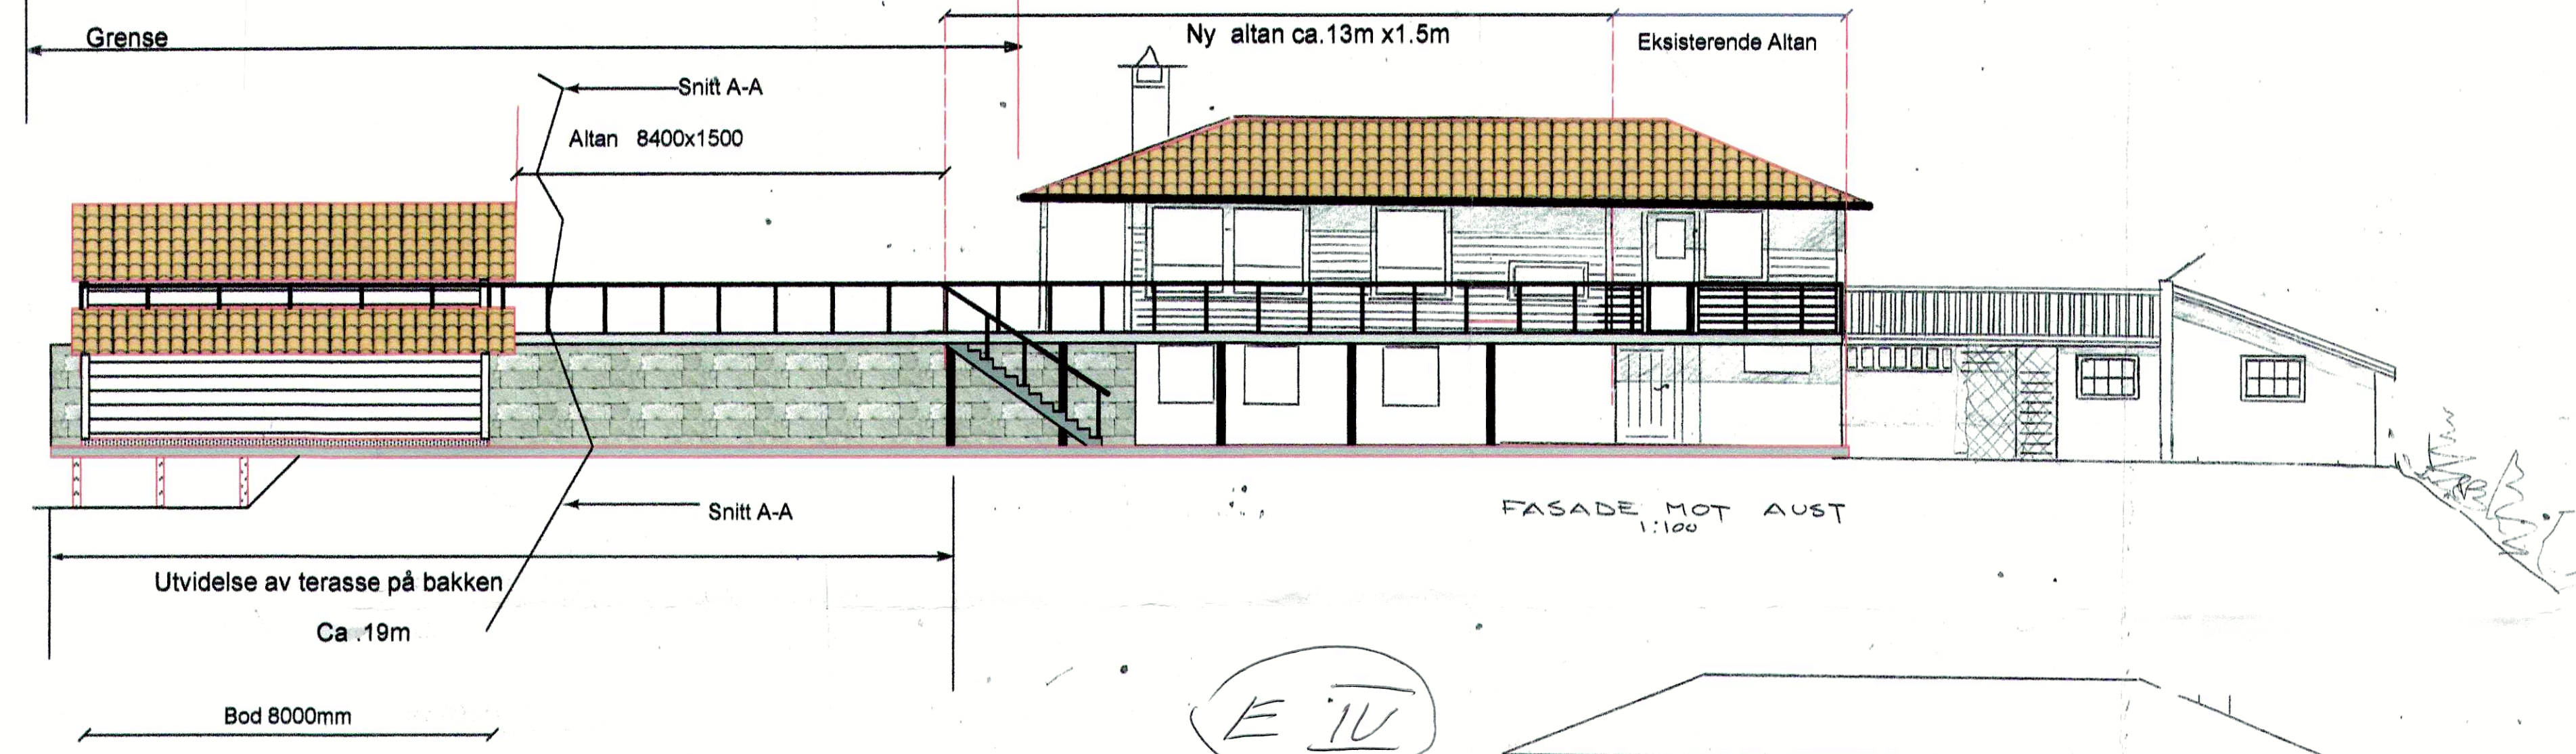


FASADE MOT AUST  
1:100


E IV

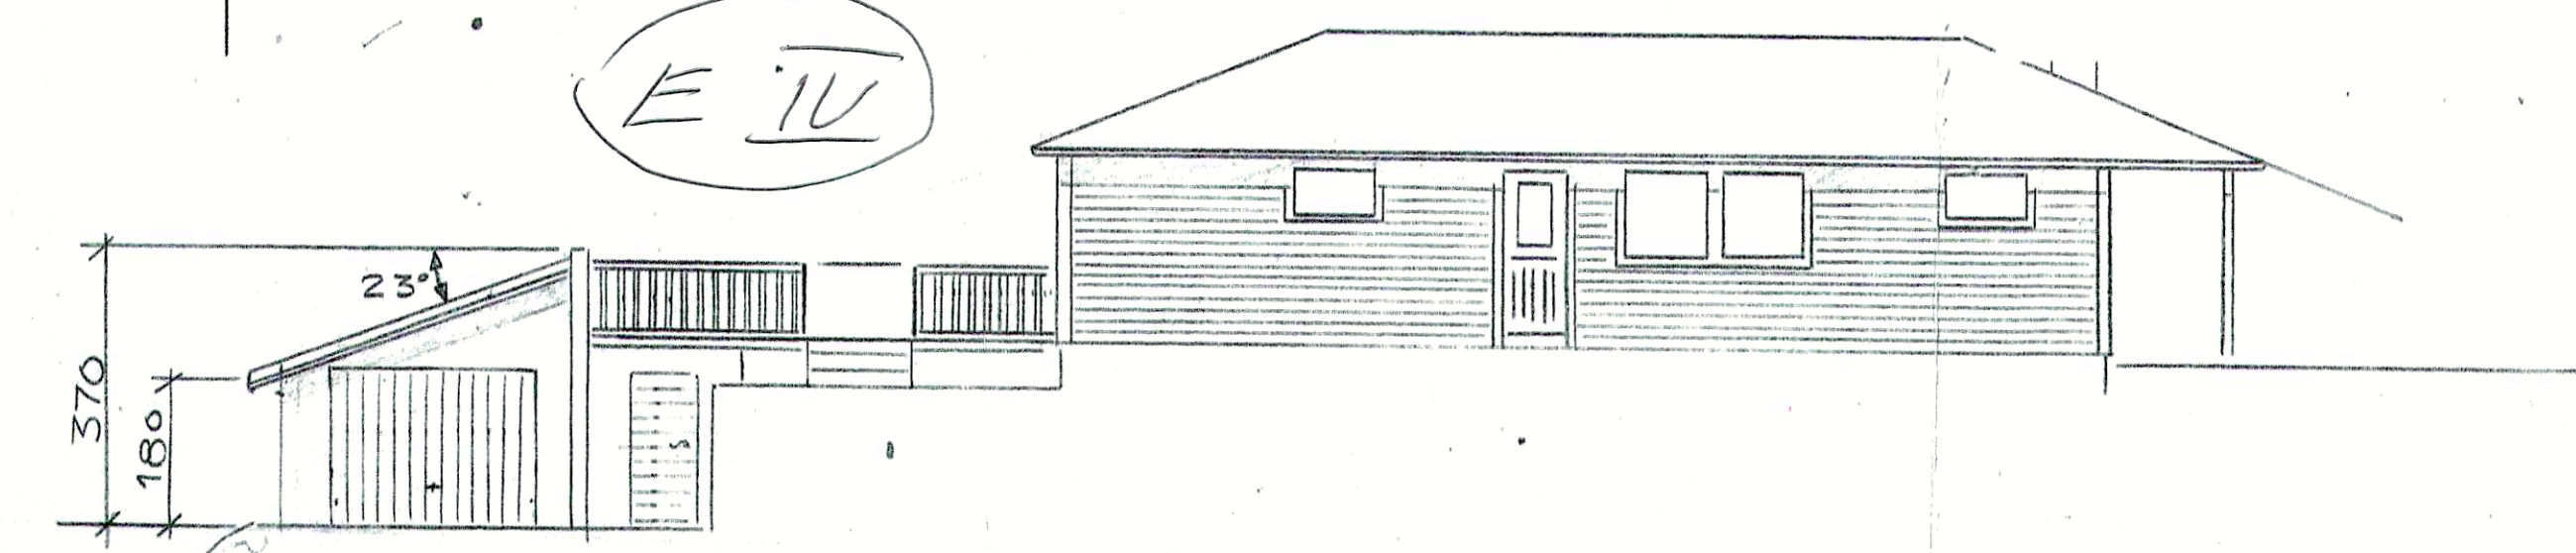


FASADE MOT VEST  
1:100

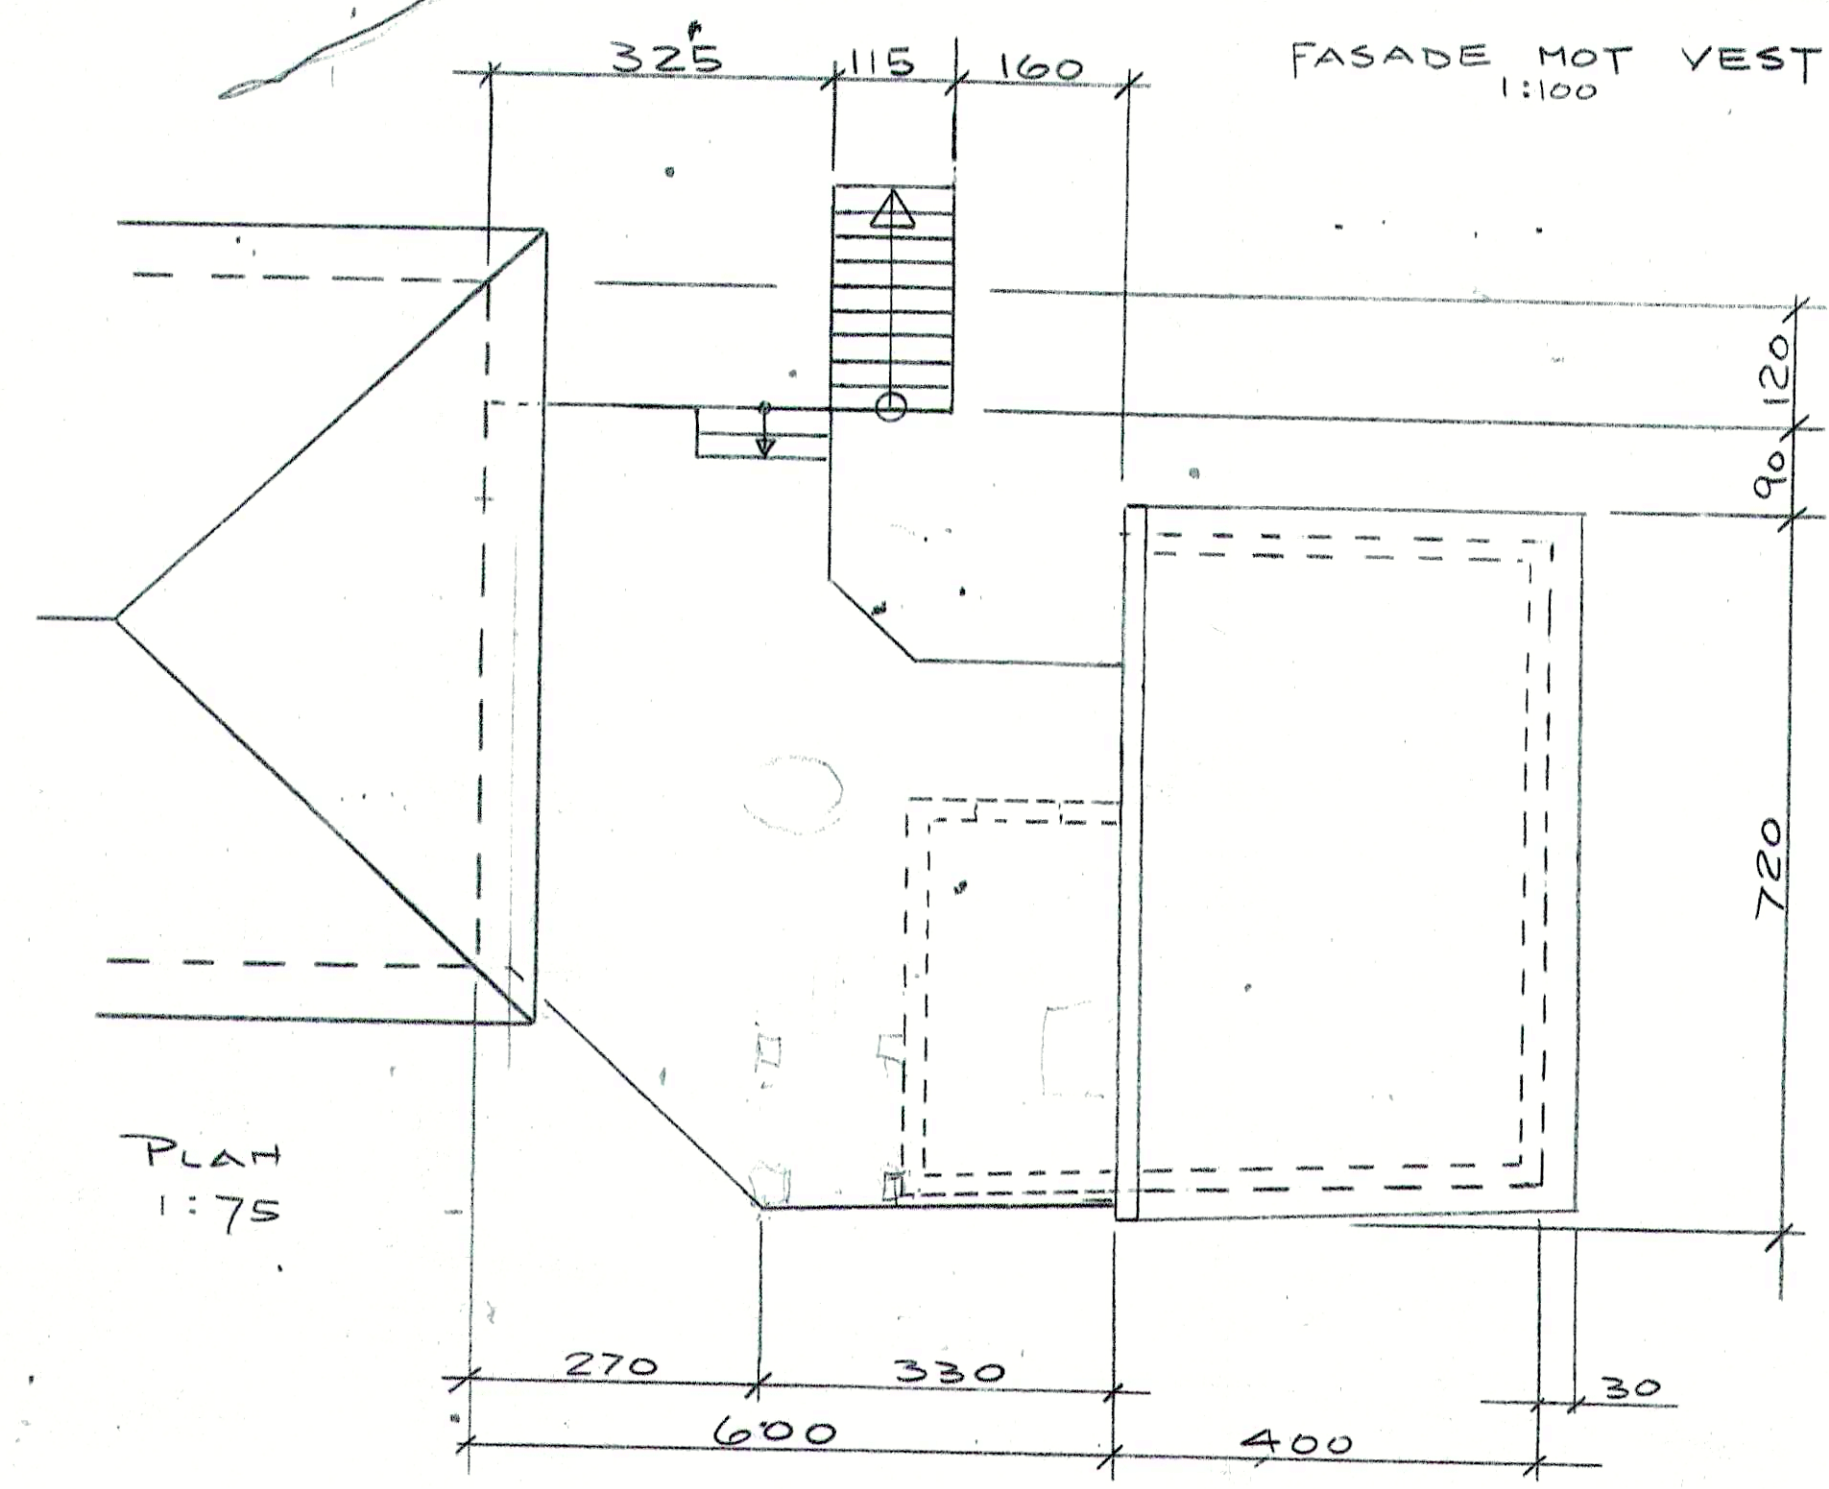

PLAN  
1:75

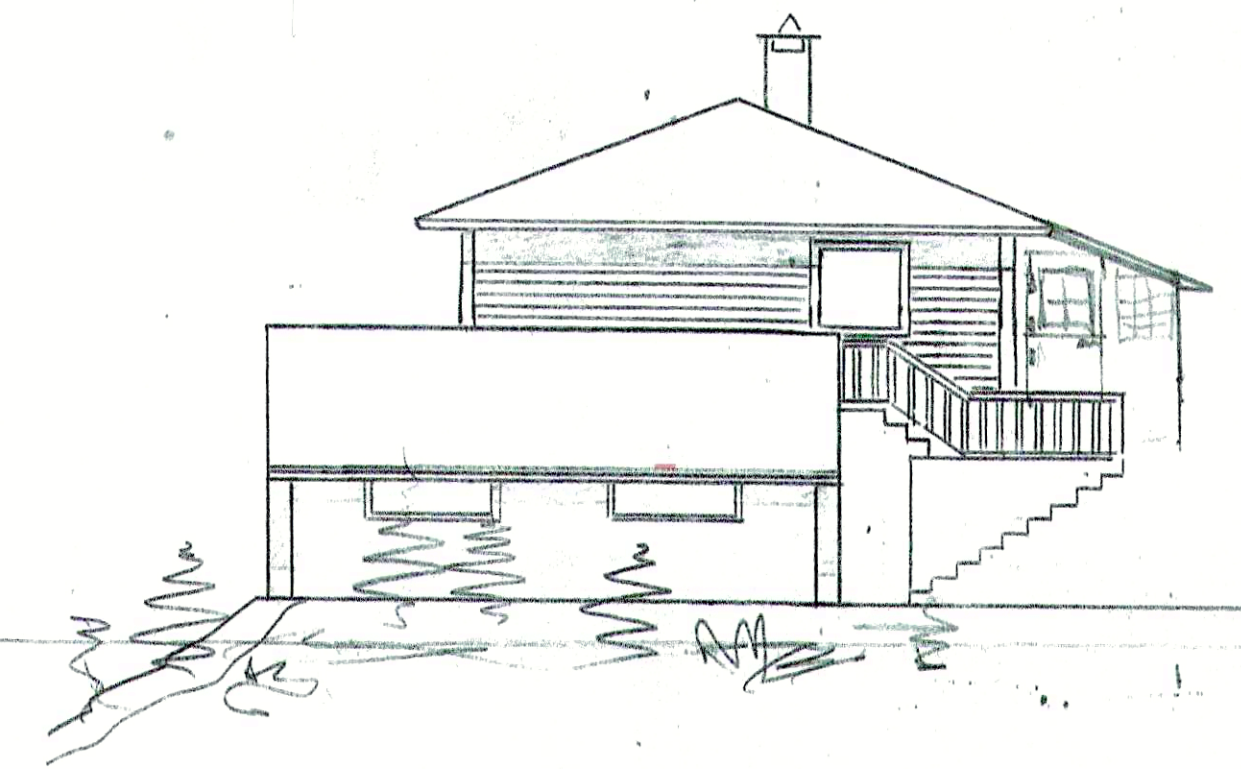

FASADE MOT NORD  
1:100

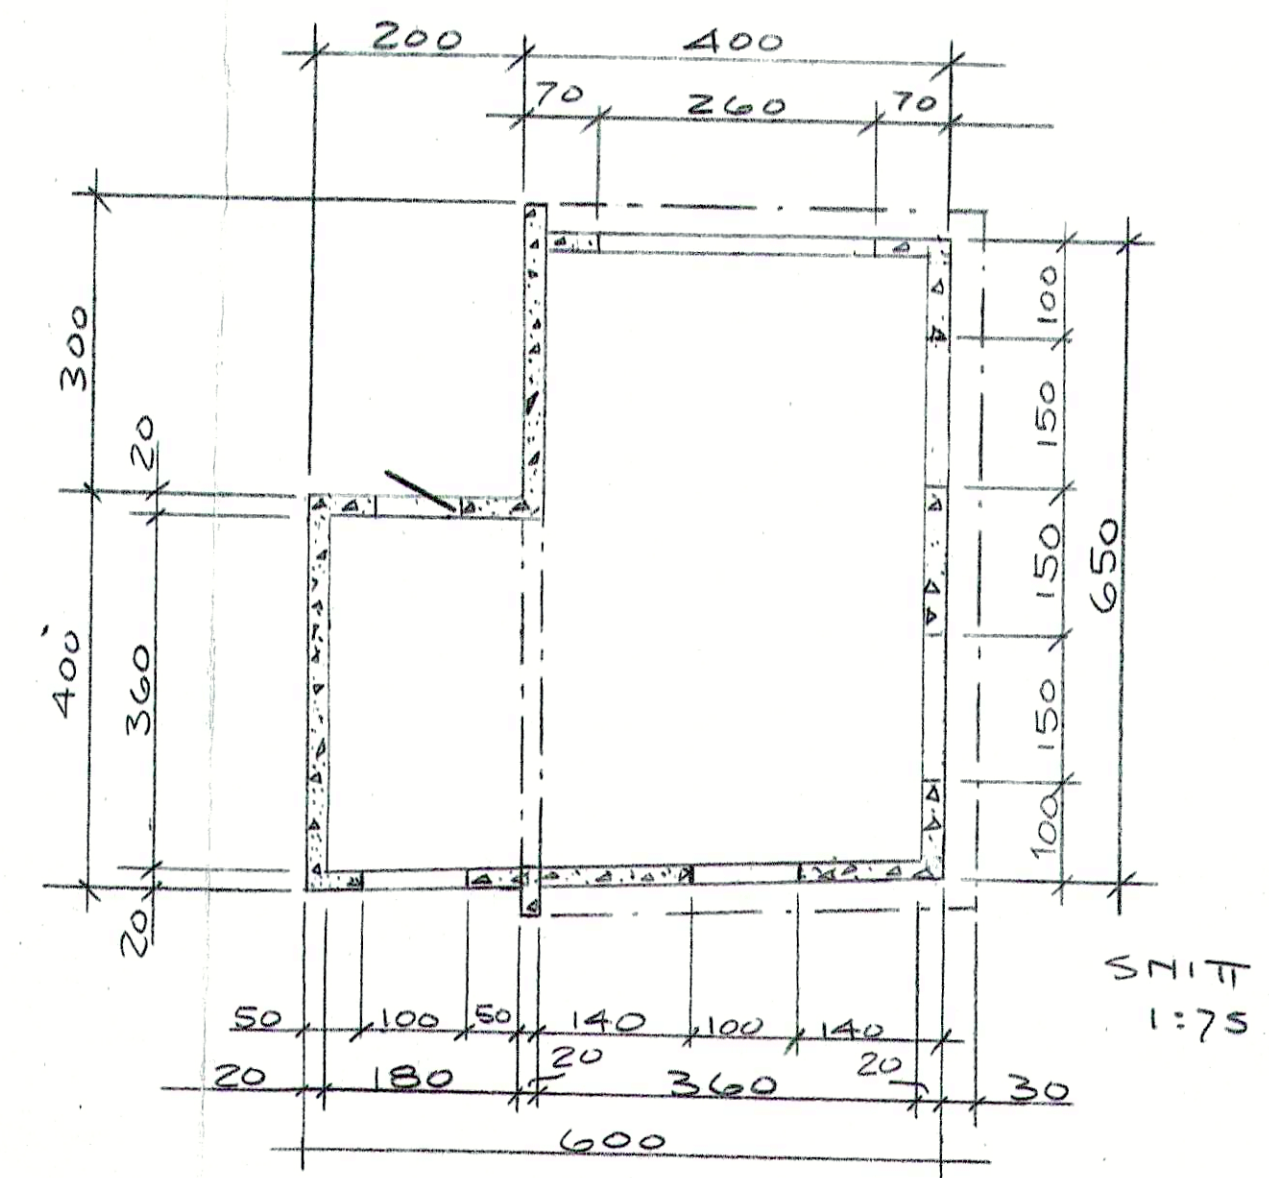

1:75