


Fra: Post Alver tilsyn
Sendt: fredag 6. mars 2020 15:17
Til: Per Sveinar Morsund
Emne: Mogeleg ulovleg tilfelle
Vedlegg: 85066783_641529659995548_2485529240989073408_n.jpg;
84173103_2766125803464404_8524720693340798976_n.jpg

Hei,

Eg tok meg ein tur til Seim i ettermiddag og fekk stadfesta at det er bygd ein slags garasje der. Garasjen er, etter det eg finn ut, sett opp midt på eit automatisk freda kulturminne (askeladden ID 214930) og innanfor sikringssona til den automatisk freda mellomalderkyrkjegarden på Seim (Askeladden ID 144416). I tillegg går den Trondhjemske postvei også her. Denne er i følge Askeladden statleg listeført og også eldre enn 1850.

Bilete frå i dag ligg ved. På det første biletet ser de muren til kyrkjegarden like bak garasjen. Denne muren finn de att på kartet om de slår av kulturminnelaget.

Fint om miljø og tilsyn kan ta saka vidare og kopla på fylkeskommunen som forvaltningsmynde for automatisk freda kulturminne.

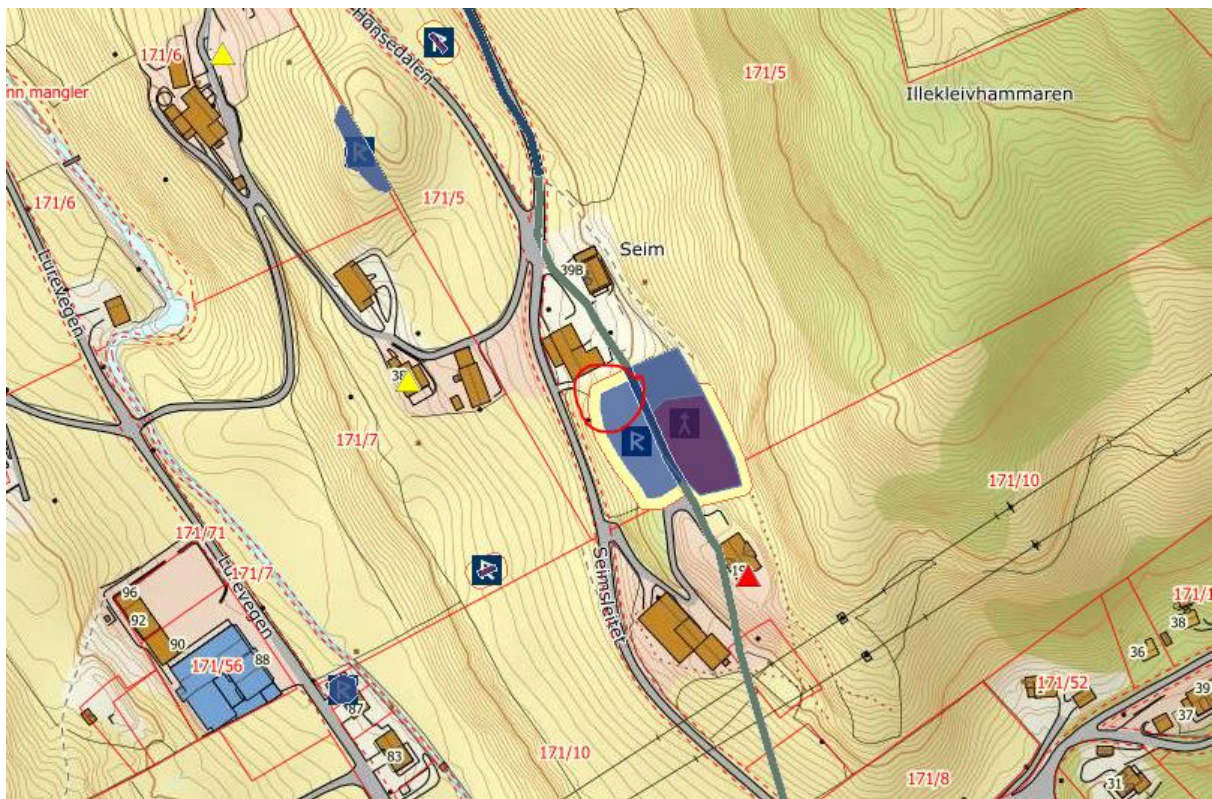

Bente Kopperdal Hervik | rådgjevar kultur
Telefon: +47 56 34 90 12/+47 992 45 469

Innbyggjarservice: +47 56 37 50 00

www.alver.kommune.no



ALVER
KOMMUNE