


# Teig 6 423 / 13

Målestokk 1:500  
EUREF89 UTM Sone 32

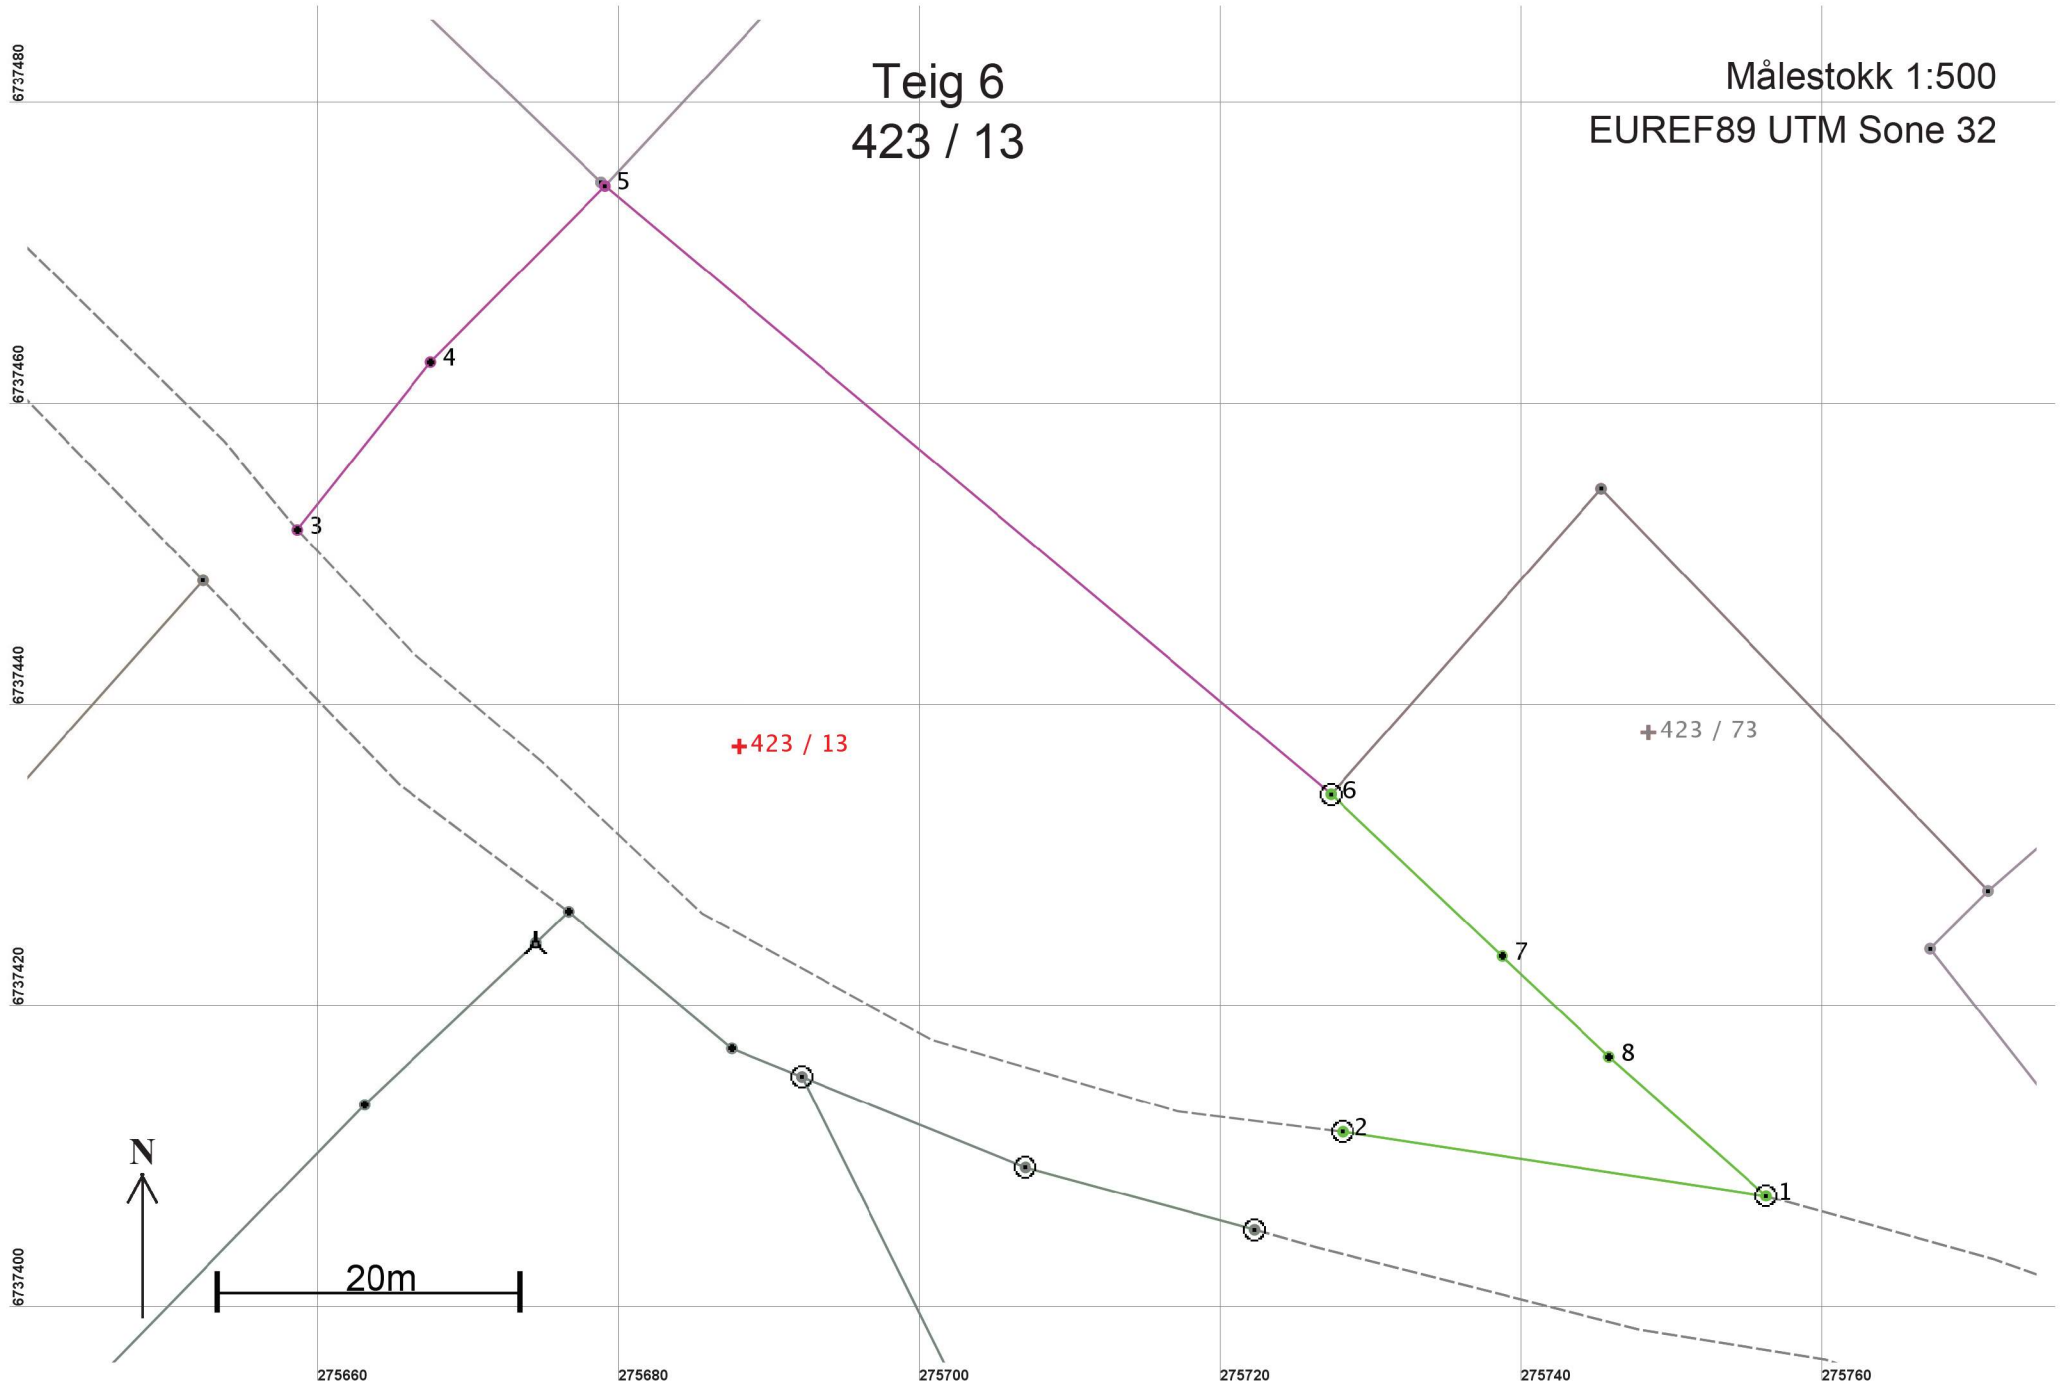

## Areal og koordinater

Areal: 2 481,8

Arealmerknad: Hjelpelinje vegkant

Representasjonspunkt: Koordinatsystem: EUREF89 UTM Sone 32

Nord: 6737438

Øst: 275688

### Grensepunkt / Grenselinje

### Ytre avgrensing

Løpenr	Nord	Øst	Grensemerke nedsatt i / Lengde	Grensepunkttype / Hjelpelinjetype	Målemetode	Nøyaktighet	Radius
1	6737407,81	275756,22	28,47	Jord Offentlig godkjent grensemerke Ikke hjelpelinje	96 GPS kinematisk (Real time kinematic)	10	
2	6737412,08	275728,07	82,51	Jord Offentlig godkjent grensemerke Vegkant	96 GPS kinematisk (Real time kinematic)	10	500
3	6737452,02	275658,65	14,24	Ikke spesifisert Annen detalj Ikke hjelpelinje	55 Digitalisert på dig.bord fra strek-kart: Papirkopi	200	
4	6737463,17	275667,50	16,45	Ikke spesifisert Gjerdestolpe Ikke hjelpelinje	55 Digitalisert på dig.bord fra strek-kart: Papirkopi	200	
5	6737474,85	275679,08	62,89	Ikke spesifisert Ukjent Ikke hjelpelinje	55 Digitalisert på dig.bord fra strek-kart: Papirkopi	200	
6	6737434,47	275727,29	15,64	Jord Offentlig godkjent grensemerke Ikke hjelpelinje	96 GPS kinematisk (Real time kinematic)	10	
7	6737423,73	275738,66	9,78	Ikke spesifisert Umerket Ikke hjelpelinje	69 Beregnet	10	
8	6737417,02	275745,77	13,93	Fjell Gjerdestolpe Ikke hjelpelinje	96 GPS kinematisk (Real time kinematic)	10	