




560

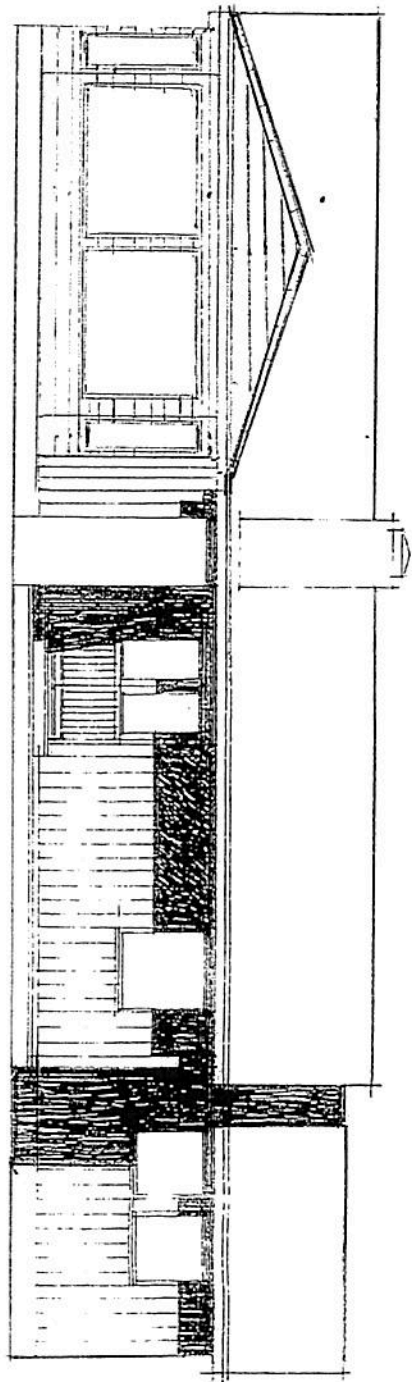


SØR-VEST

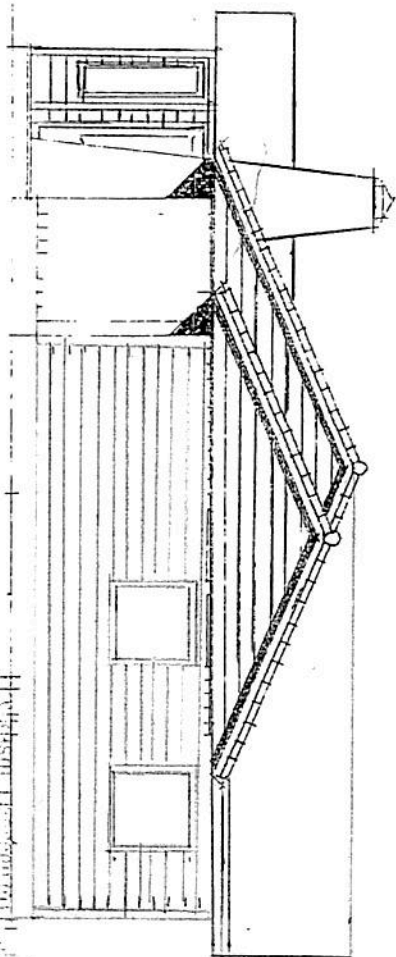

SØR-ØST

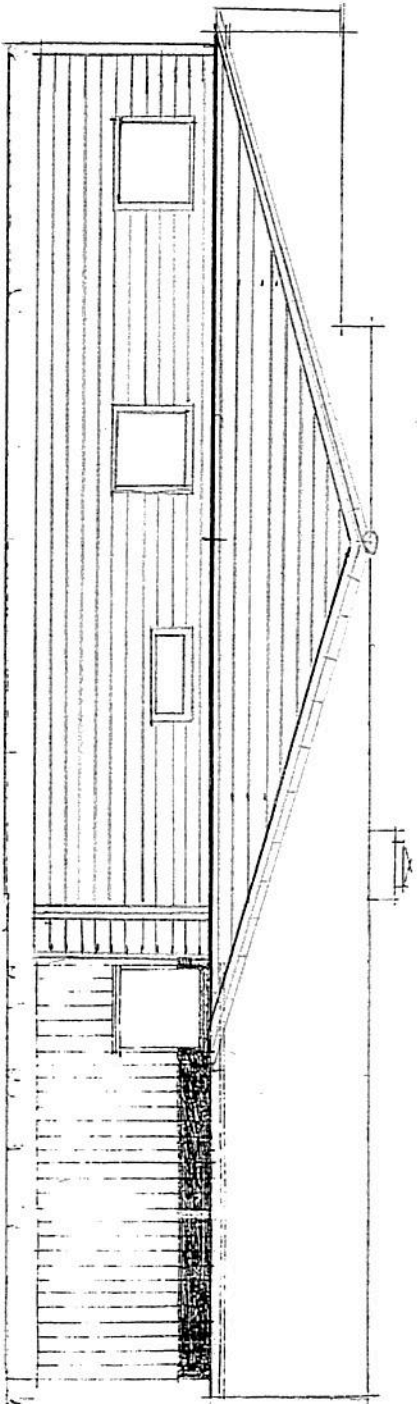

NØR-ØST

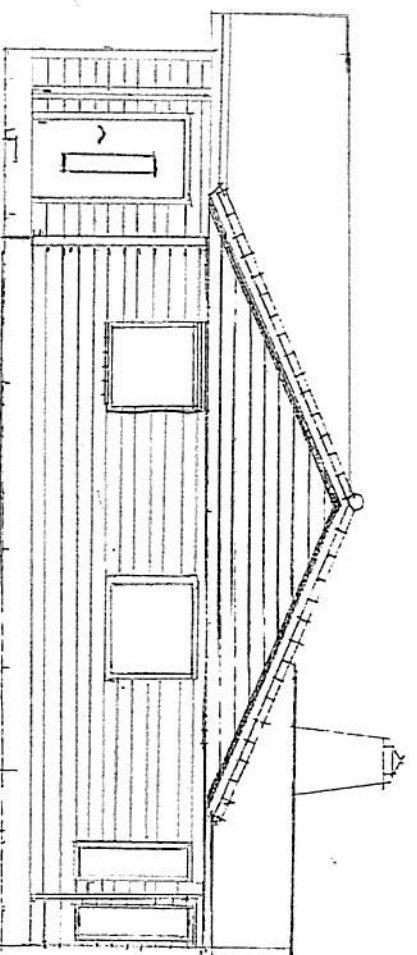

NØR-VEST

ENTER PÅBYGG Vedlegg F Nr 2



HUS NR. 107

A/S FLORVAAG BRUK · 5001 BERGEN
POSTB. 171 · VALCKENDIGT 4 · TELF. 31 620

BYGGERE

TIGN. NR.

DATO

MÅL




BR. GR. FL.

NT. LIEFAR

SIGN

RETTET

Denne tegning bygger på et grunnlag som er utarbeidet av byggherrens arkitekt. Byggherren er ansvarlig for at tegningene er korrekte og at de er i samsvar med de tekniske bestemmelser som gjelder for byggingen.

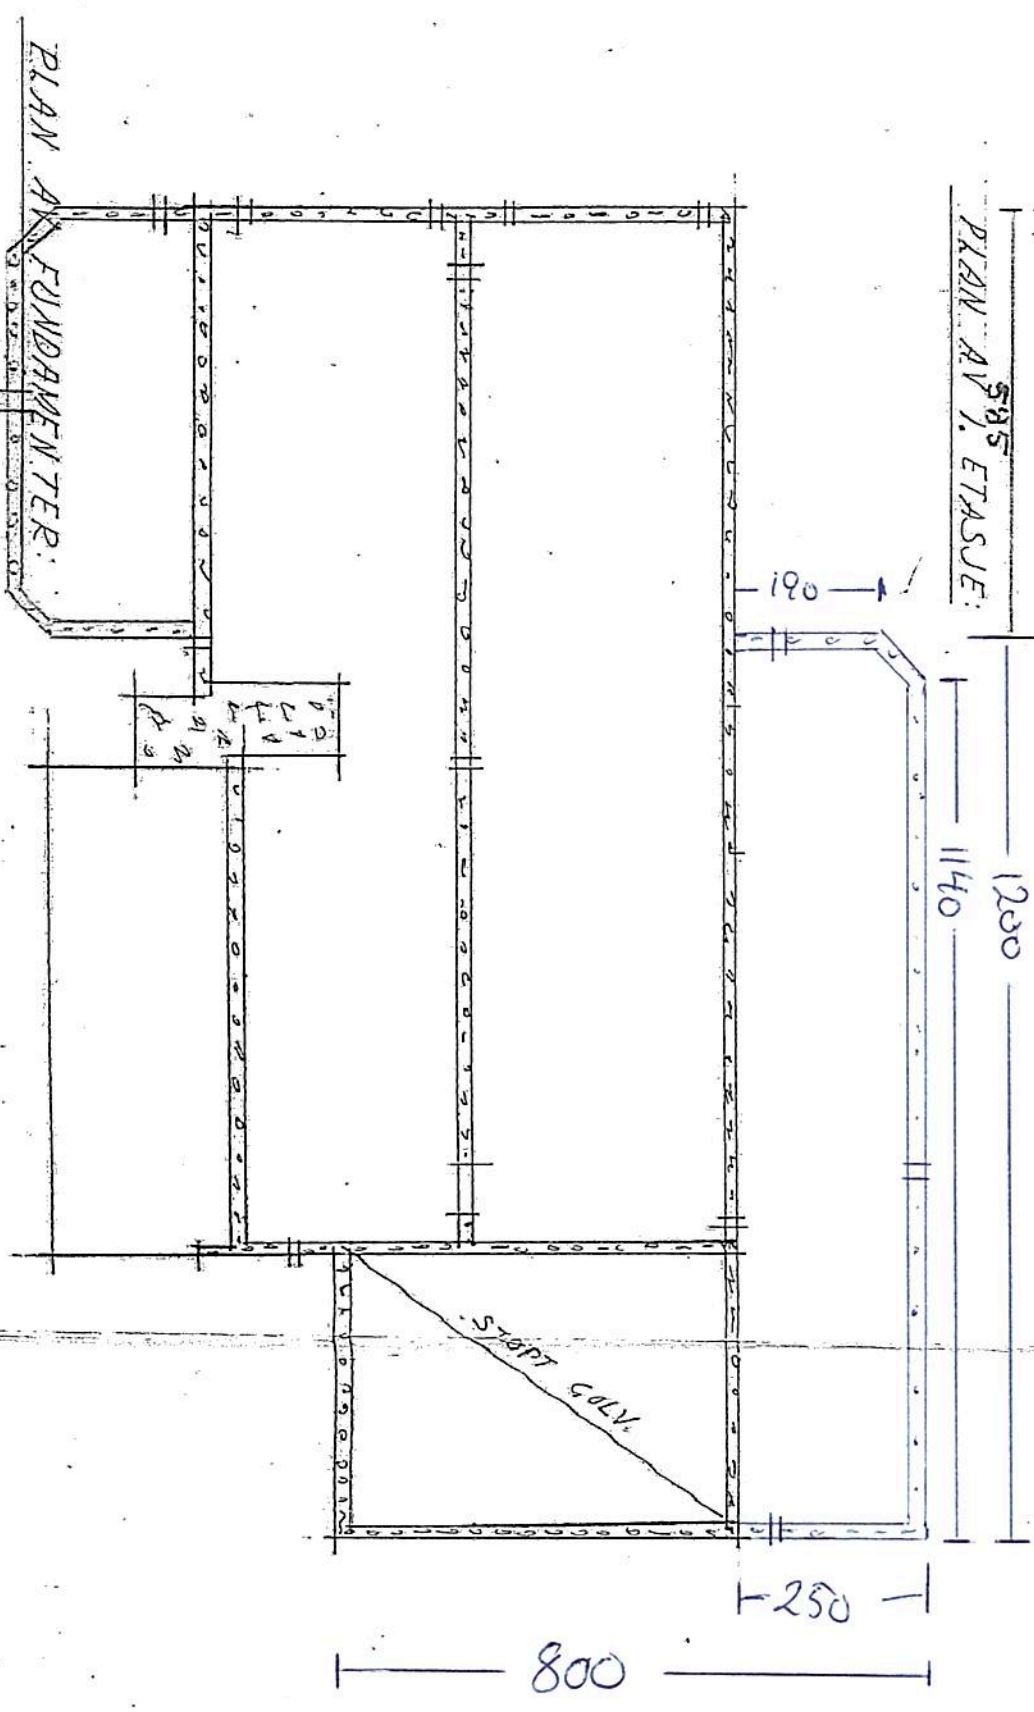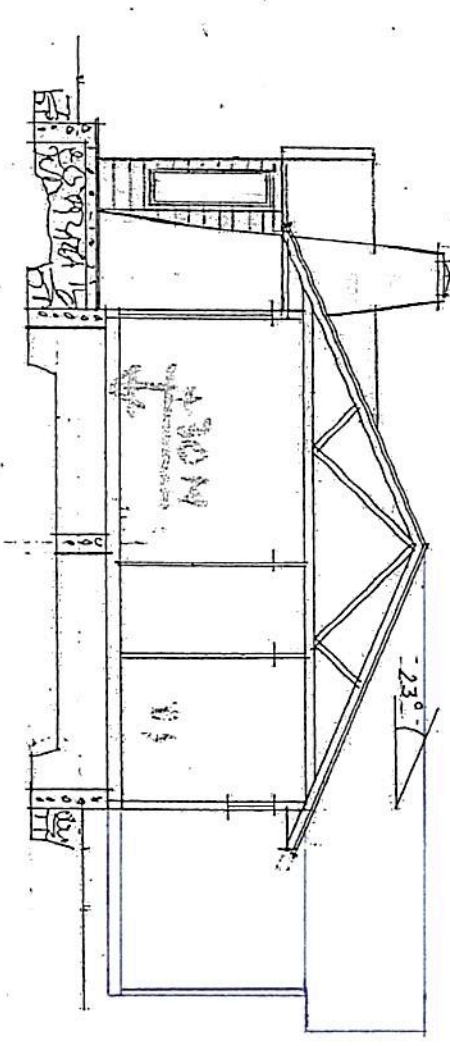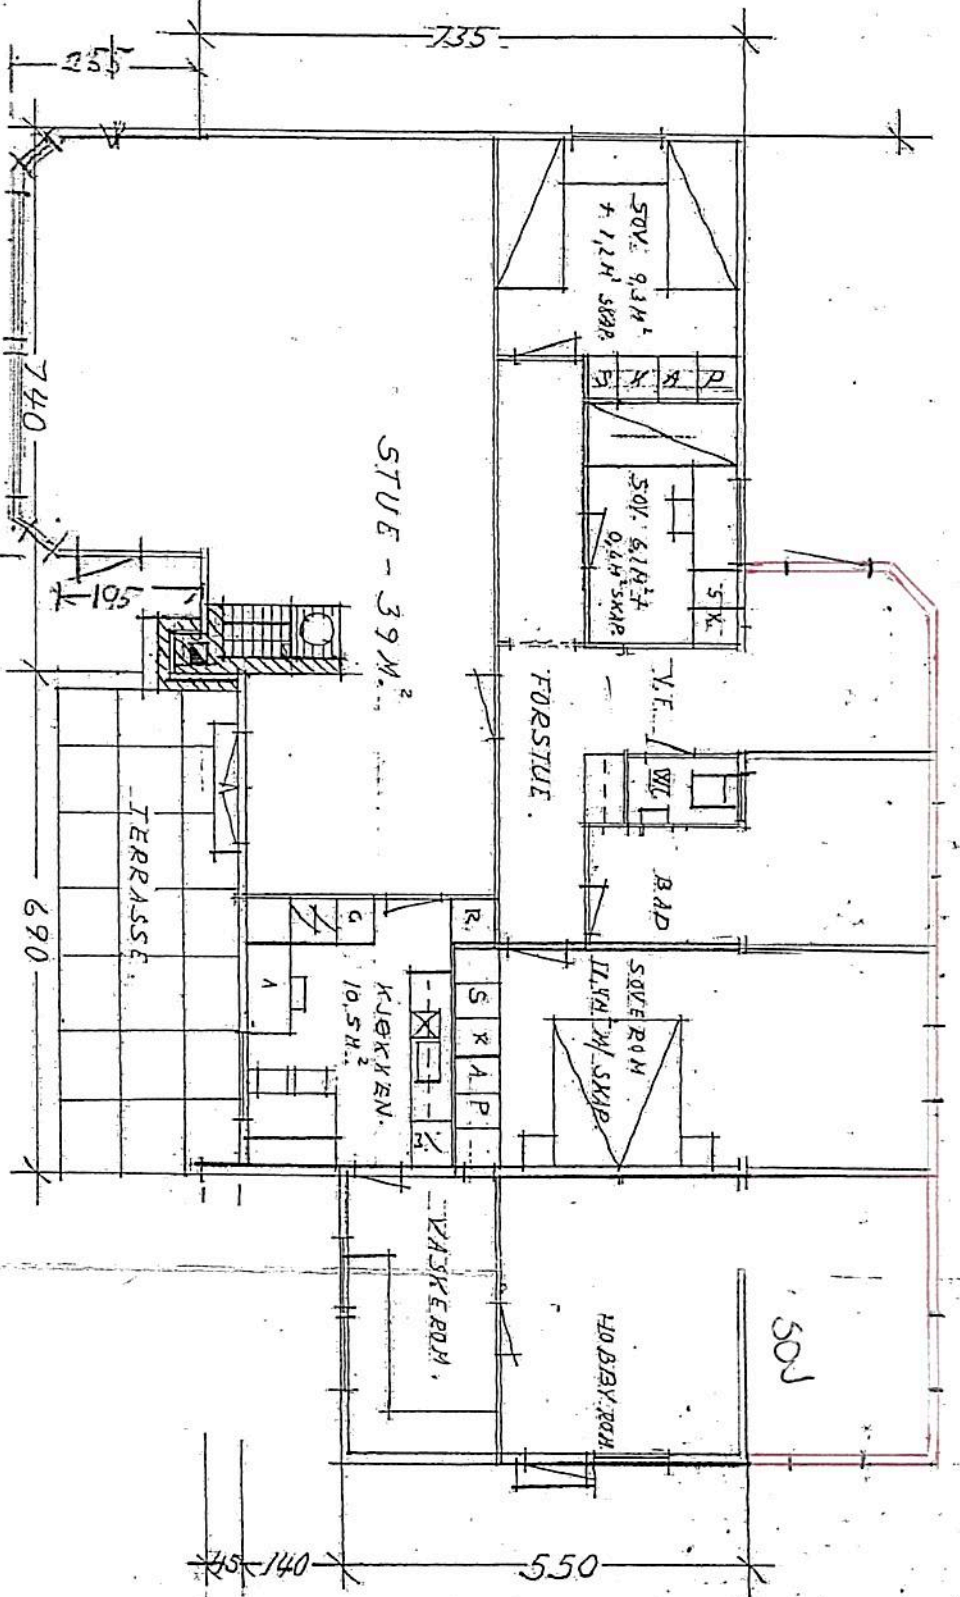

GODTÆKKE
Bygningsråd

Arkiv nr. 108-87
Fylkesm. i Bergen og Hordaland
25.09.1971
Ubygningsavdelinga

ETER PÅBYGG
Jedlegg F Nr 1

HUS NR. 167	
A.S. FLORVAAG BRUK - 5001 BERGEN POSTB. 171 - VALCKENDGT. 4 - TELF. 31 630	
BYGGERE	PLANER OG SNITT
BYGGERE	BYGGERE
TEGN. NR.	2
DATE	
MÅL 1:100	
BR. GR. PL.	
NET. TEGN.	
SIGN.	
RETTIG.	