



# Oversiktskart for 324 / 145

Målestokk 1:5 000  
EUREF89 UTM Sone 32

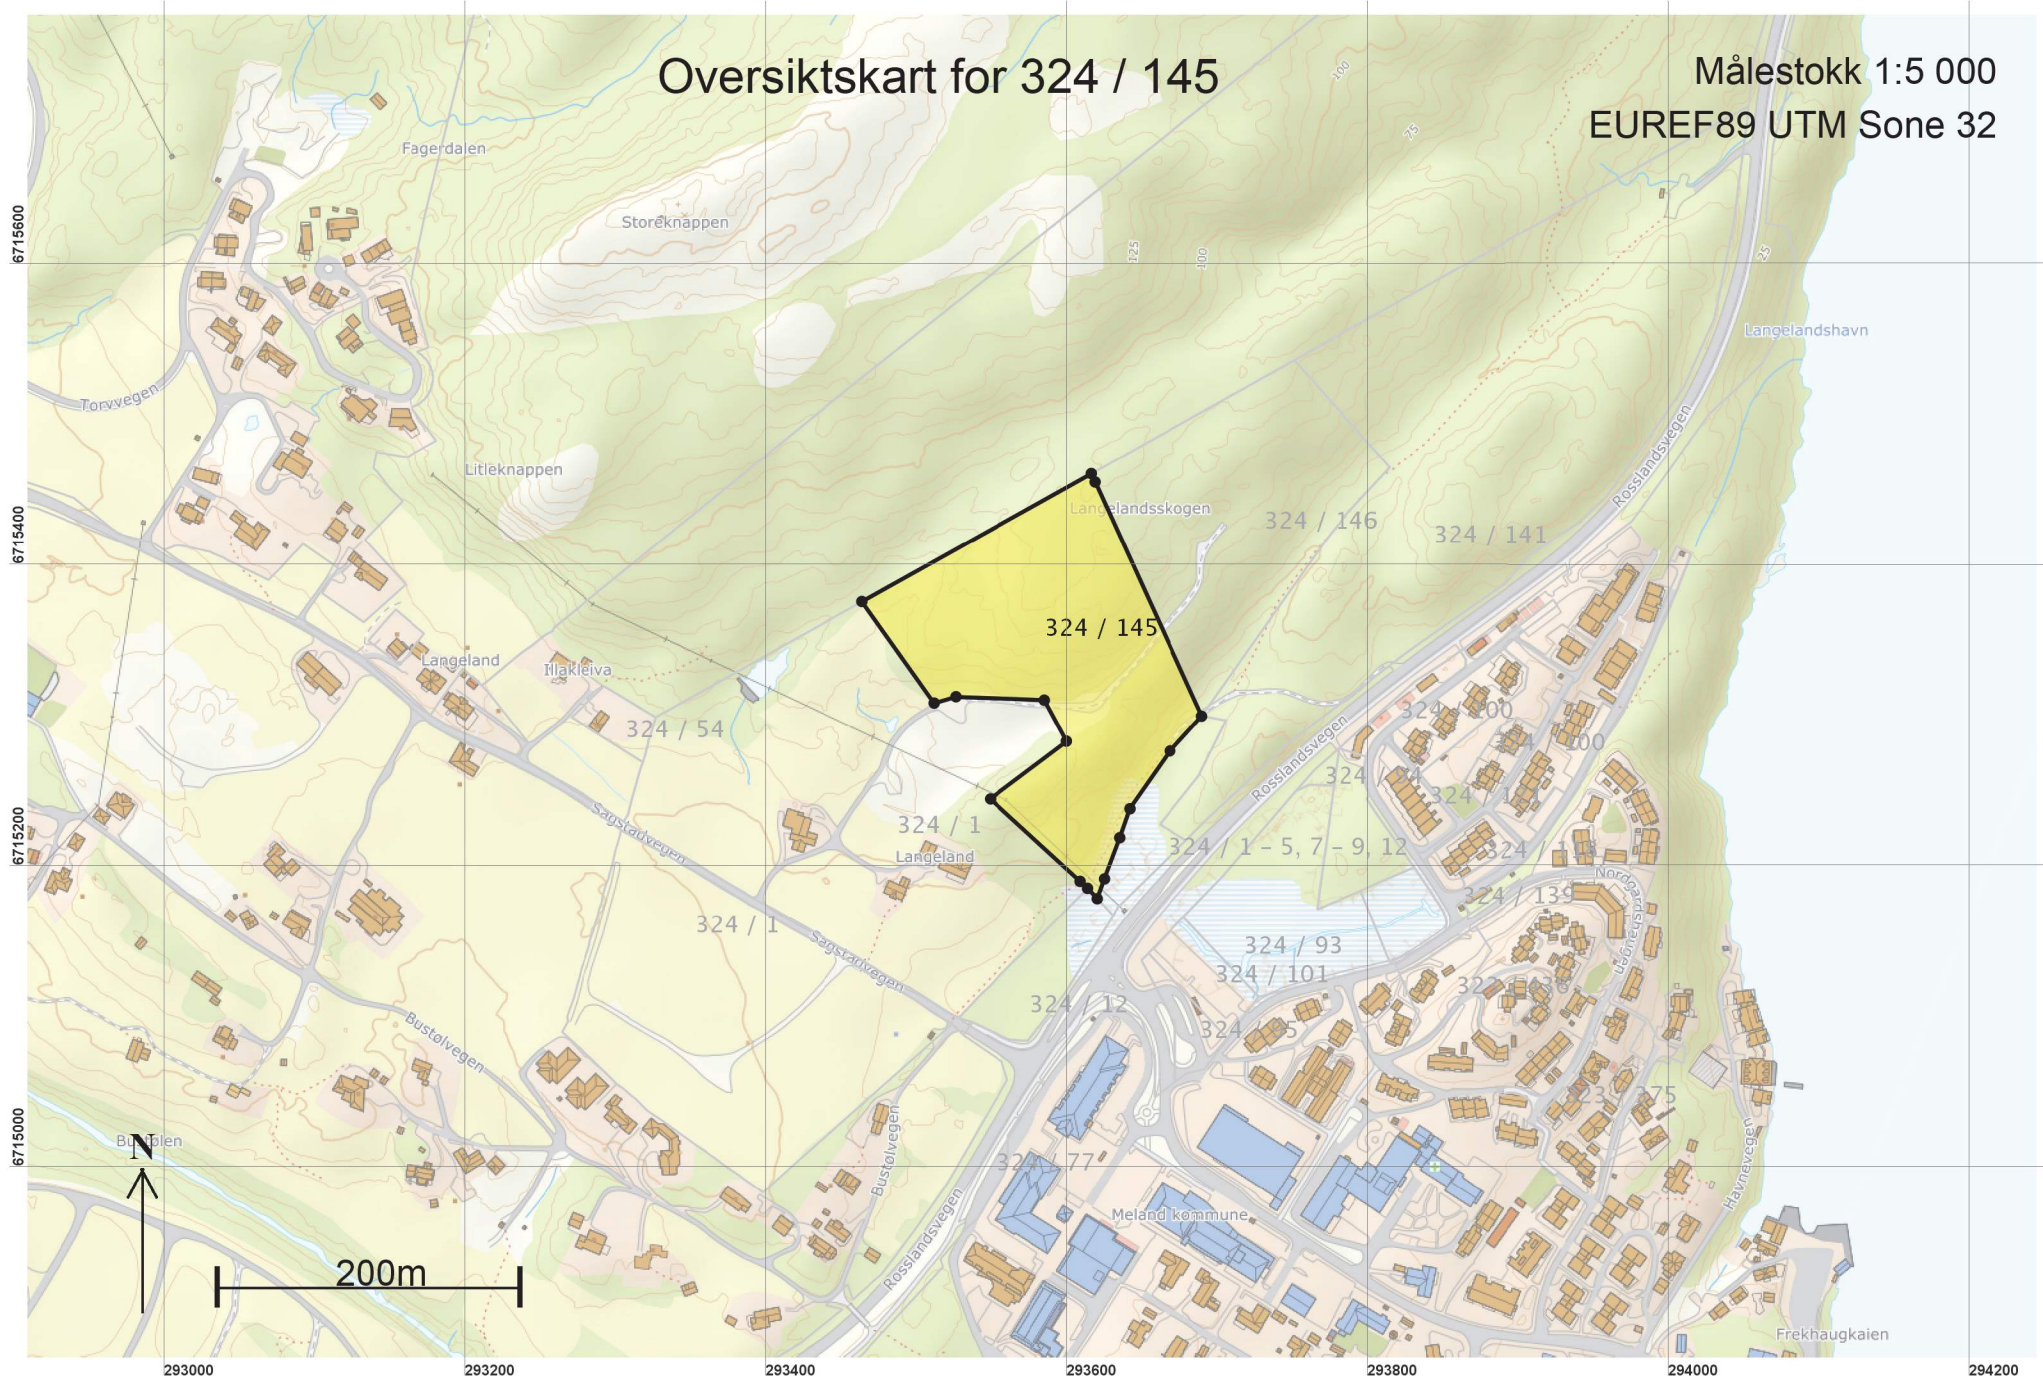

# Teig 1 (Hovedteig) 324 / 145

Målestokk 1:2 000  
EUREF89 UTM Sone 32

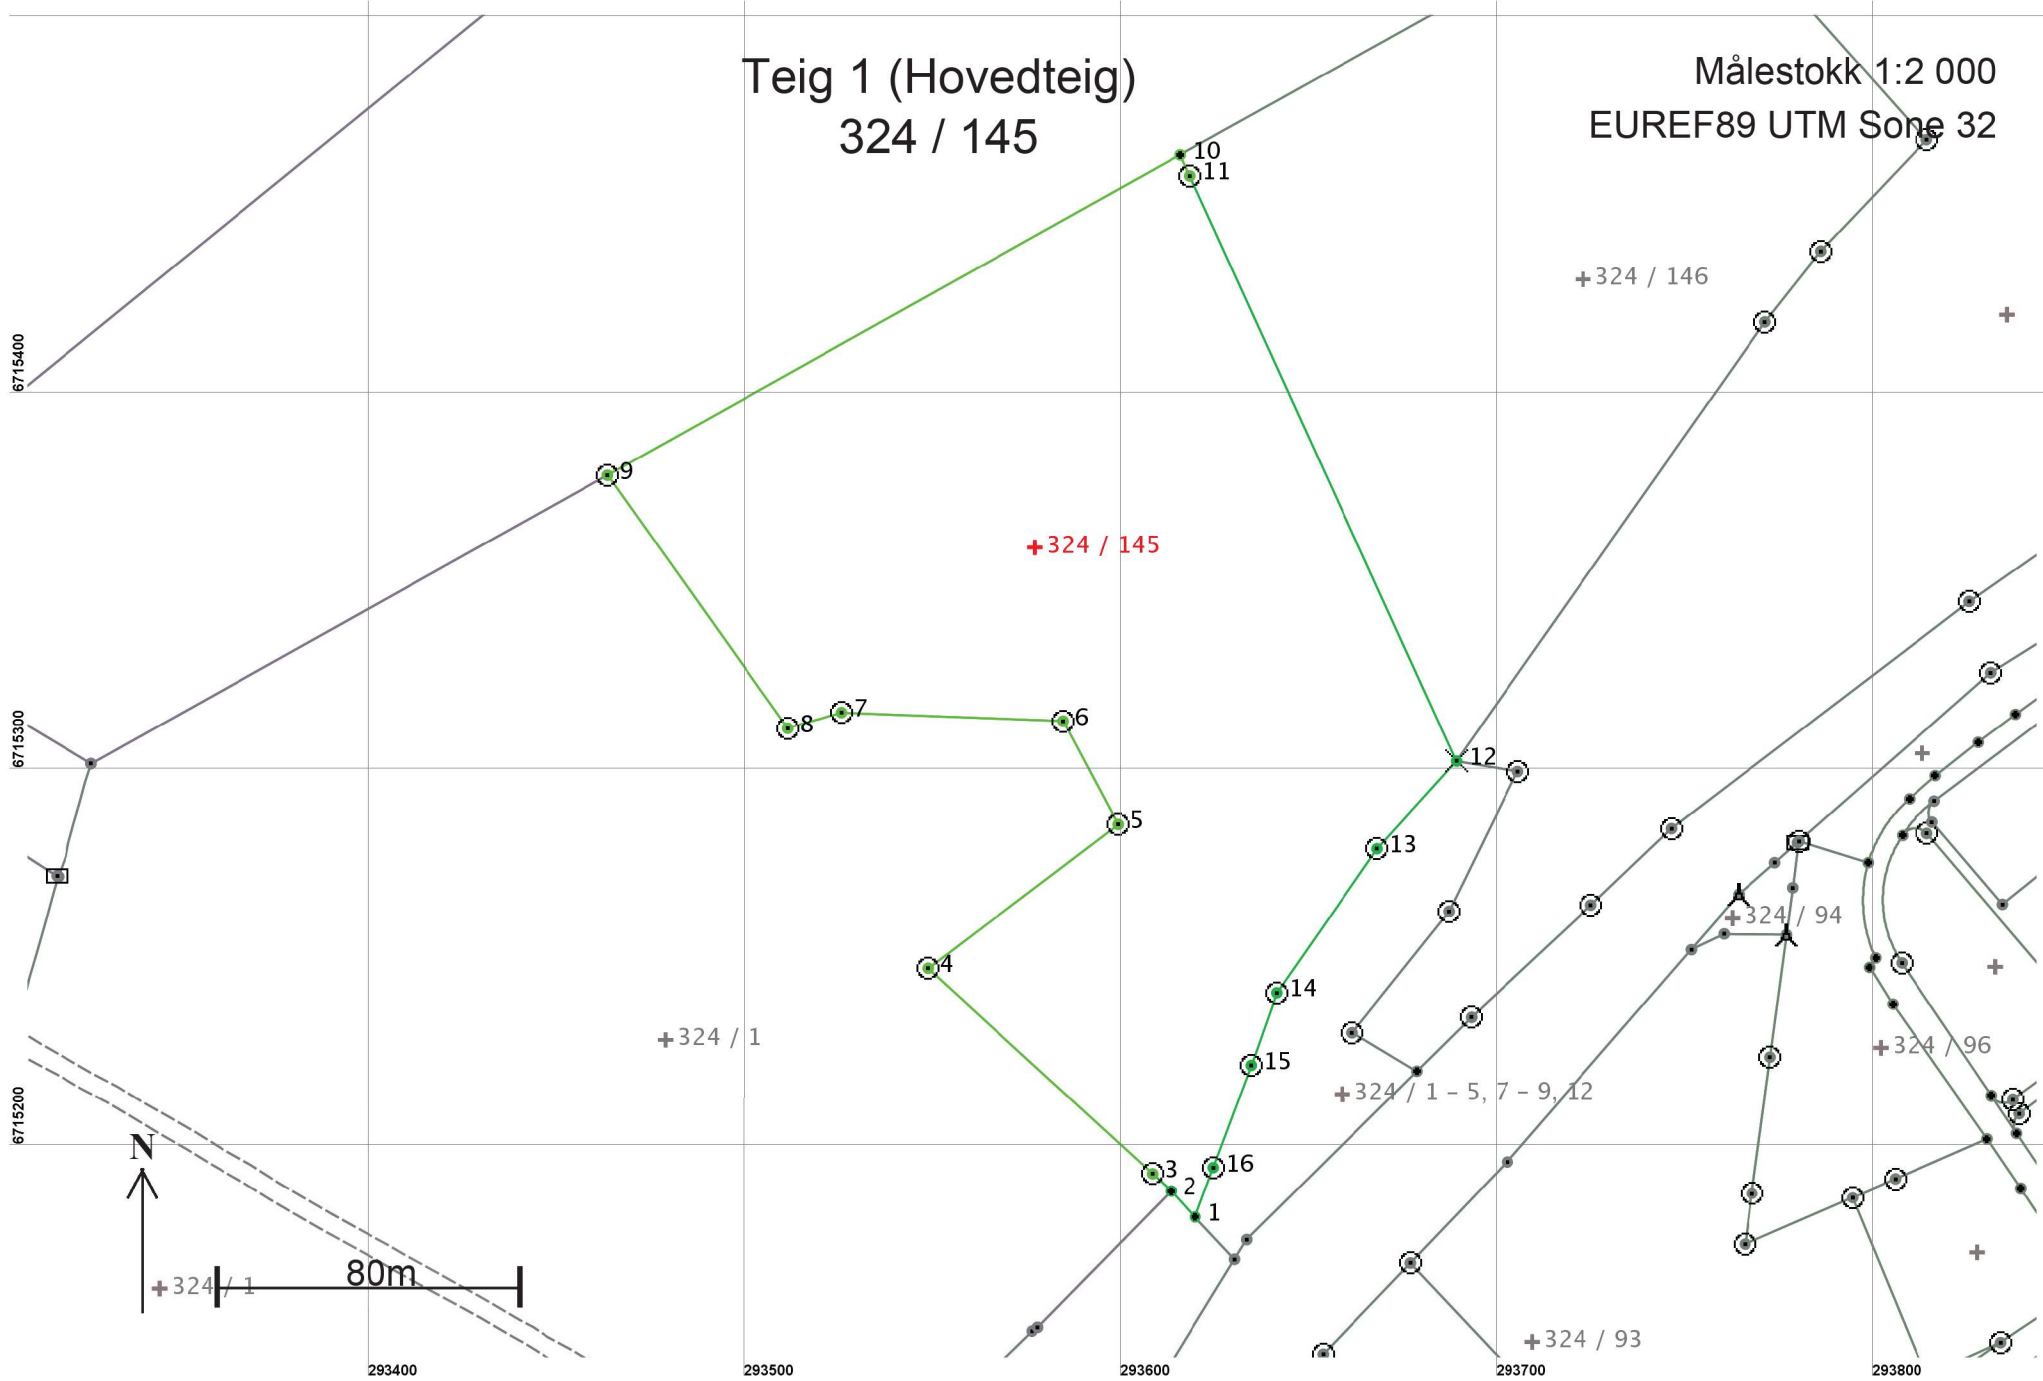

## Areal og koordinater

Areal: 28 854,5

Arealmerknad:

Representasjonspunkt: Koordinatsystem: EUREF89 UTM Sone 32

Nord: 6715360

Øst: 293577

### Grensepunkt / Grenselinje

### Ytre avgrensing

Løpenr	Nord	Øst	Grensemerke nedsatt i / Lengde	Grensepunkttype / Hjelpelinjetype	Målemetode	Nøyaktighet	Radius
1	6715182,56	293619,79	Ikke spesifisert 9,39	Umerket Ikke hjelpelinje	10 Terrengmålt	13	
2	6715189,43	293613,39	Ikke spesifisert 6,76	Umerket Ikke hjelpelinje	10 Terrengmålt	13	
3	6715194,04	293608,45	80,77	Fjell Offentlig godkjent grensemerke Ikke hjelpelinje	96 GPS kinematisk (Real time kinematic)	10	
4	6715248,61	293548,90	63,30	Fjell Offentlig godkjent grensemerke Ikke hjelpelinje	96 GPS kinematisk (Real time kinematic)	10	
5	6715286,86	293599,34	31,02	Fjell Offentlig godkjent grensemerke Ikke hjelpelinje	96 GPS kinematisk (Real time kinematic)	10	
6	6715314,24	293584,75	58,84	Fjell Offentlig godkjent grensemerke Ikke hjelpelinje	96 GPS kinematisk (Real time kinematic)	10	
7	6715316,51	293525,95	15,01	Jordfast stein Offentlig godkjent grensemerke Ikke hjelpelinje	96 GPS kinematisk (Real time kinematic)	10	
8	6715312,32	293511,54	82,51	Fjell Offentlig godkjent grensemerke Ikke hjelpelinje	96 GPS kinematisk (Real time kinematic)	10	
9	6715379,55	293463,70	174,33	Jordfast stein Offentlig godkjent grensemerke Ikke hjelpelinje	96 GPS kinematisk (Real time kinematic)	10	
10	6715464,58	293615,89	6,13	Ikke spesifisert Ikke hjelpelinje	69 Beregnet	10	
11	6715459,00	293618,43	170,76	Fjell Offentlig godkjent grensemerke Ikke hjelpelinje	96 GPS kinematisk (Real time kinematic)	10	
12	6715303,59	293689,19	31,32	Jordfast stein Kors Ikke hjelpelinje	10 Terrengmålt	13	
13	6715280,41	293668,13	46,68	Jordfast stein Offentlig godkjent grensemerke Ikke hjelpelinje	10 Terrengmålt	13	

Løpenr	Nord	Øst	Grensemerke nedsatt i / Grensepunkttype / Lengde	Hjelpelinjetype	Målemetode	Nøyaktighet	Radius
14	6715242,09	293641,47	Fjell	Offentlig godkjent grensemerke	10 Terrengmålt	13	
			20,34	Ikke hjelpelinje			
15	6715222,90	293634,72	Jordfast stein	Offentlig godkjent grensemerke	10 Terrengmålt	13	
			29,02	Ikke hjelpelinje			
16	6715195,69	293624,64	Fjell	Offentlig godkjent grensemerke	10 Terrengmålt	13	
			14,00	Ikke hjelpelinje			