



Oversiktskart for 324 / 146

Målestokk 1:5 000
EUREF89 UTM Sone 32

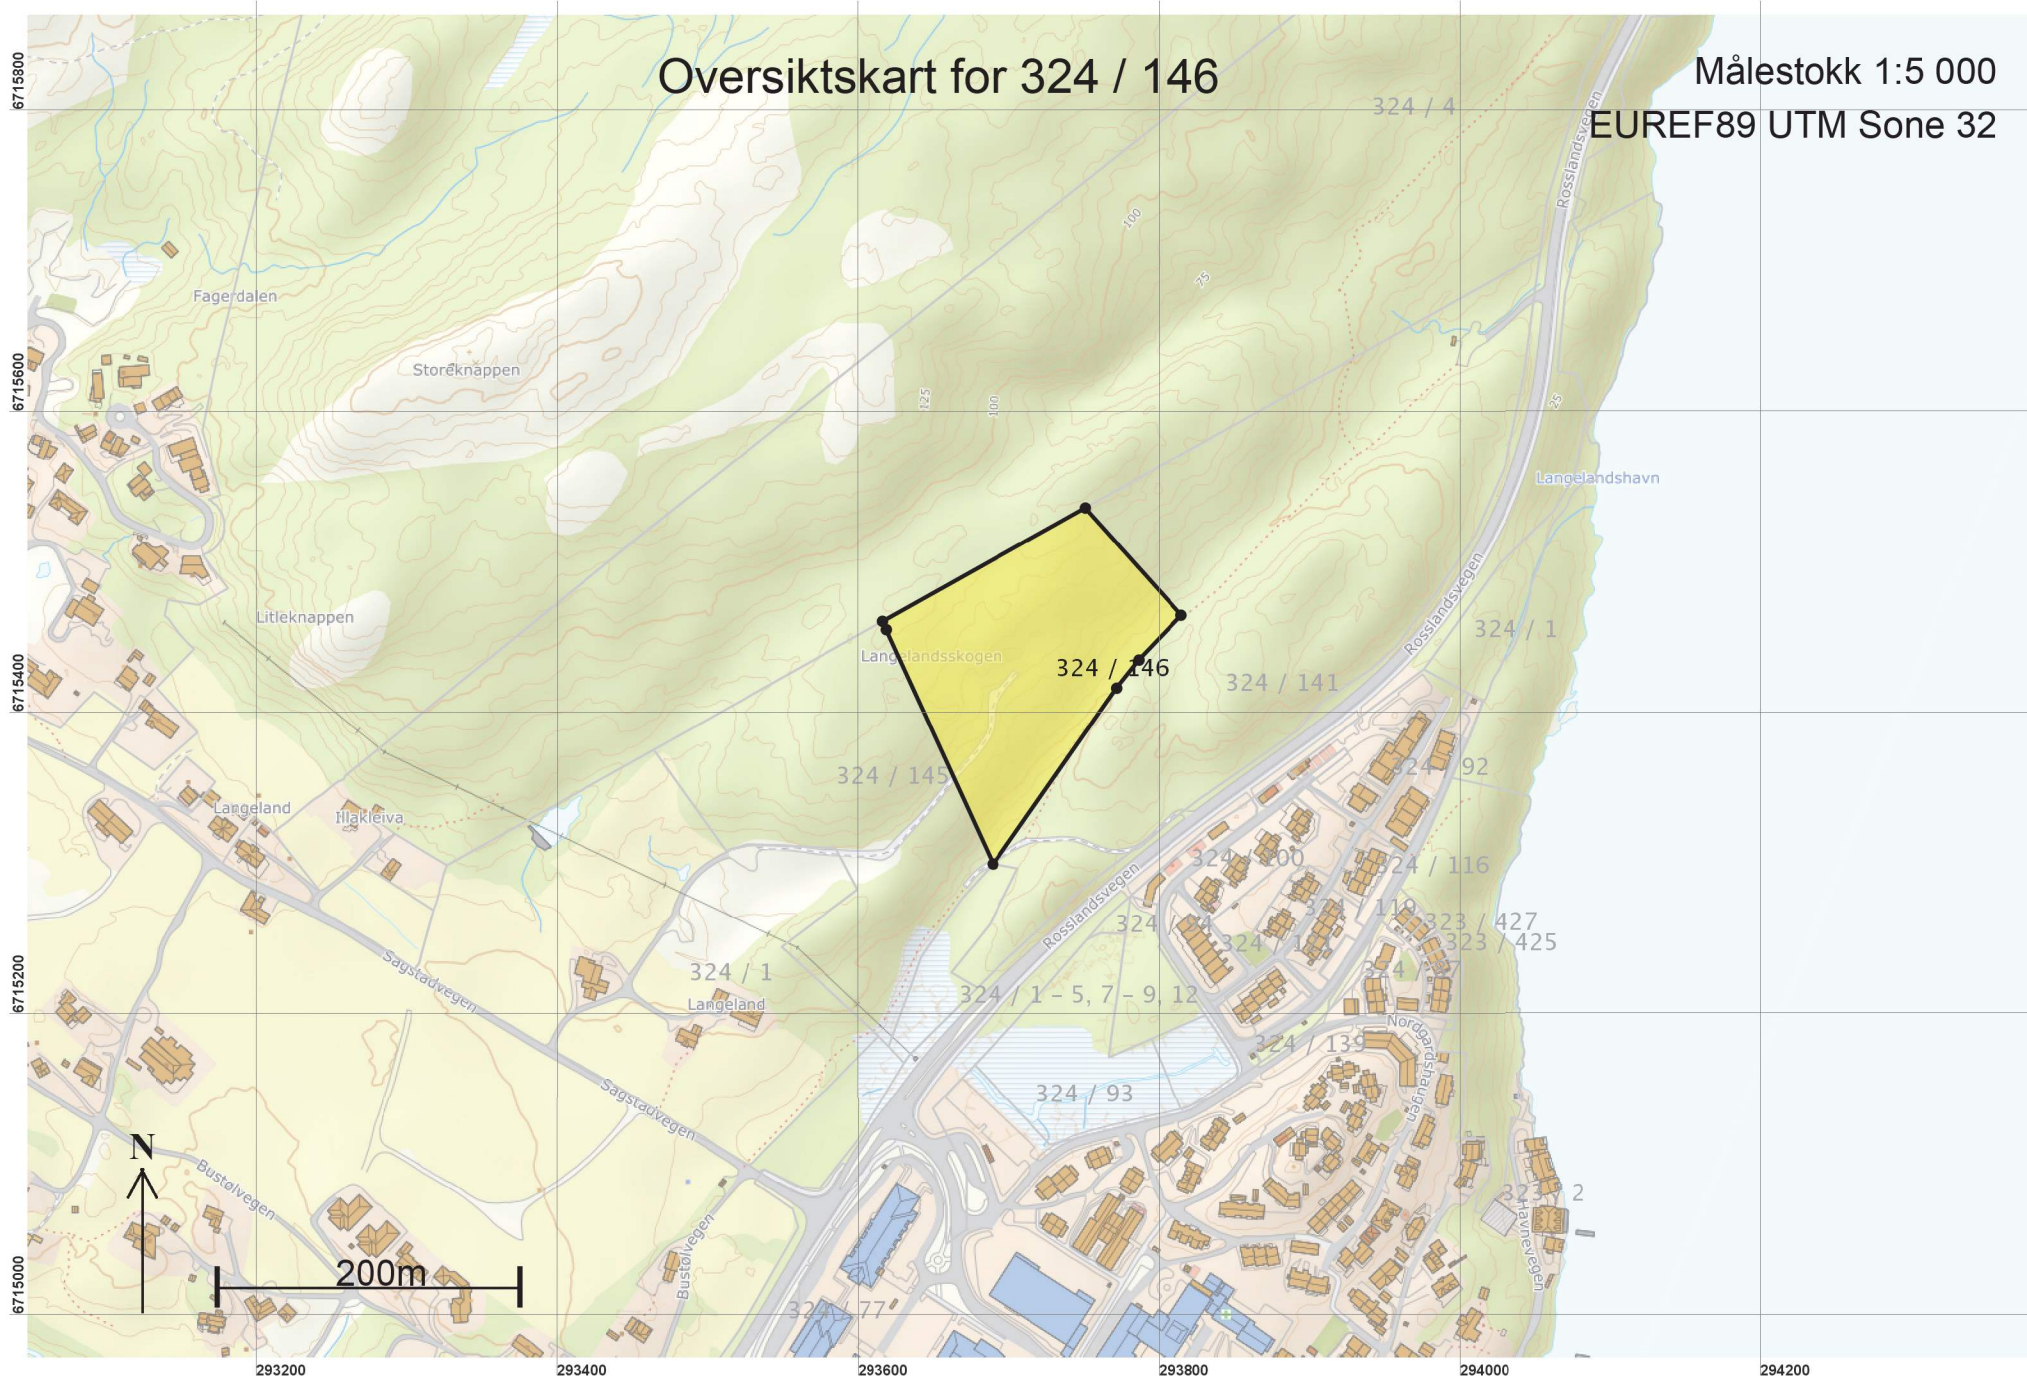

Teig 1 (Hovedteig) 324 / 146

Målestokk 1:2 000
EUREF89 UTM Sone 32

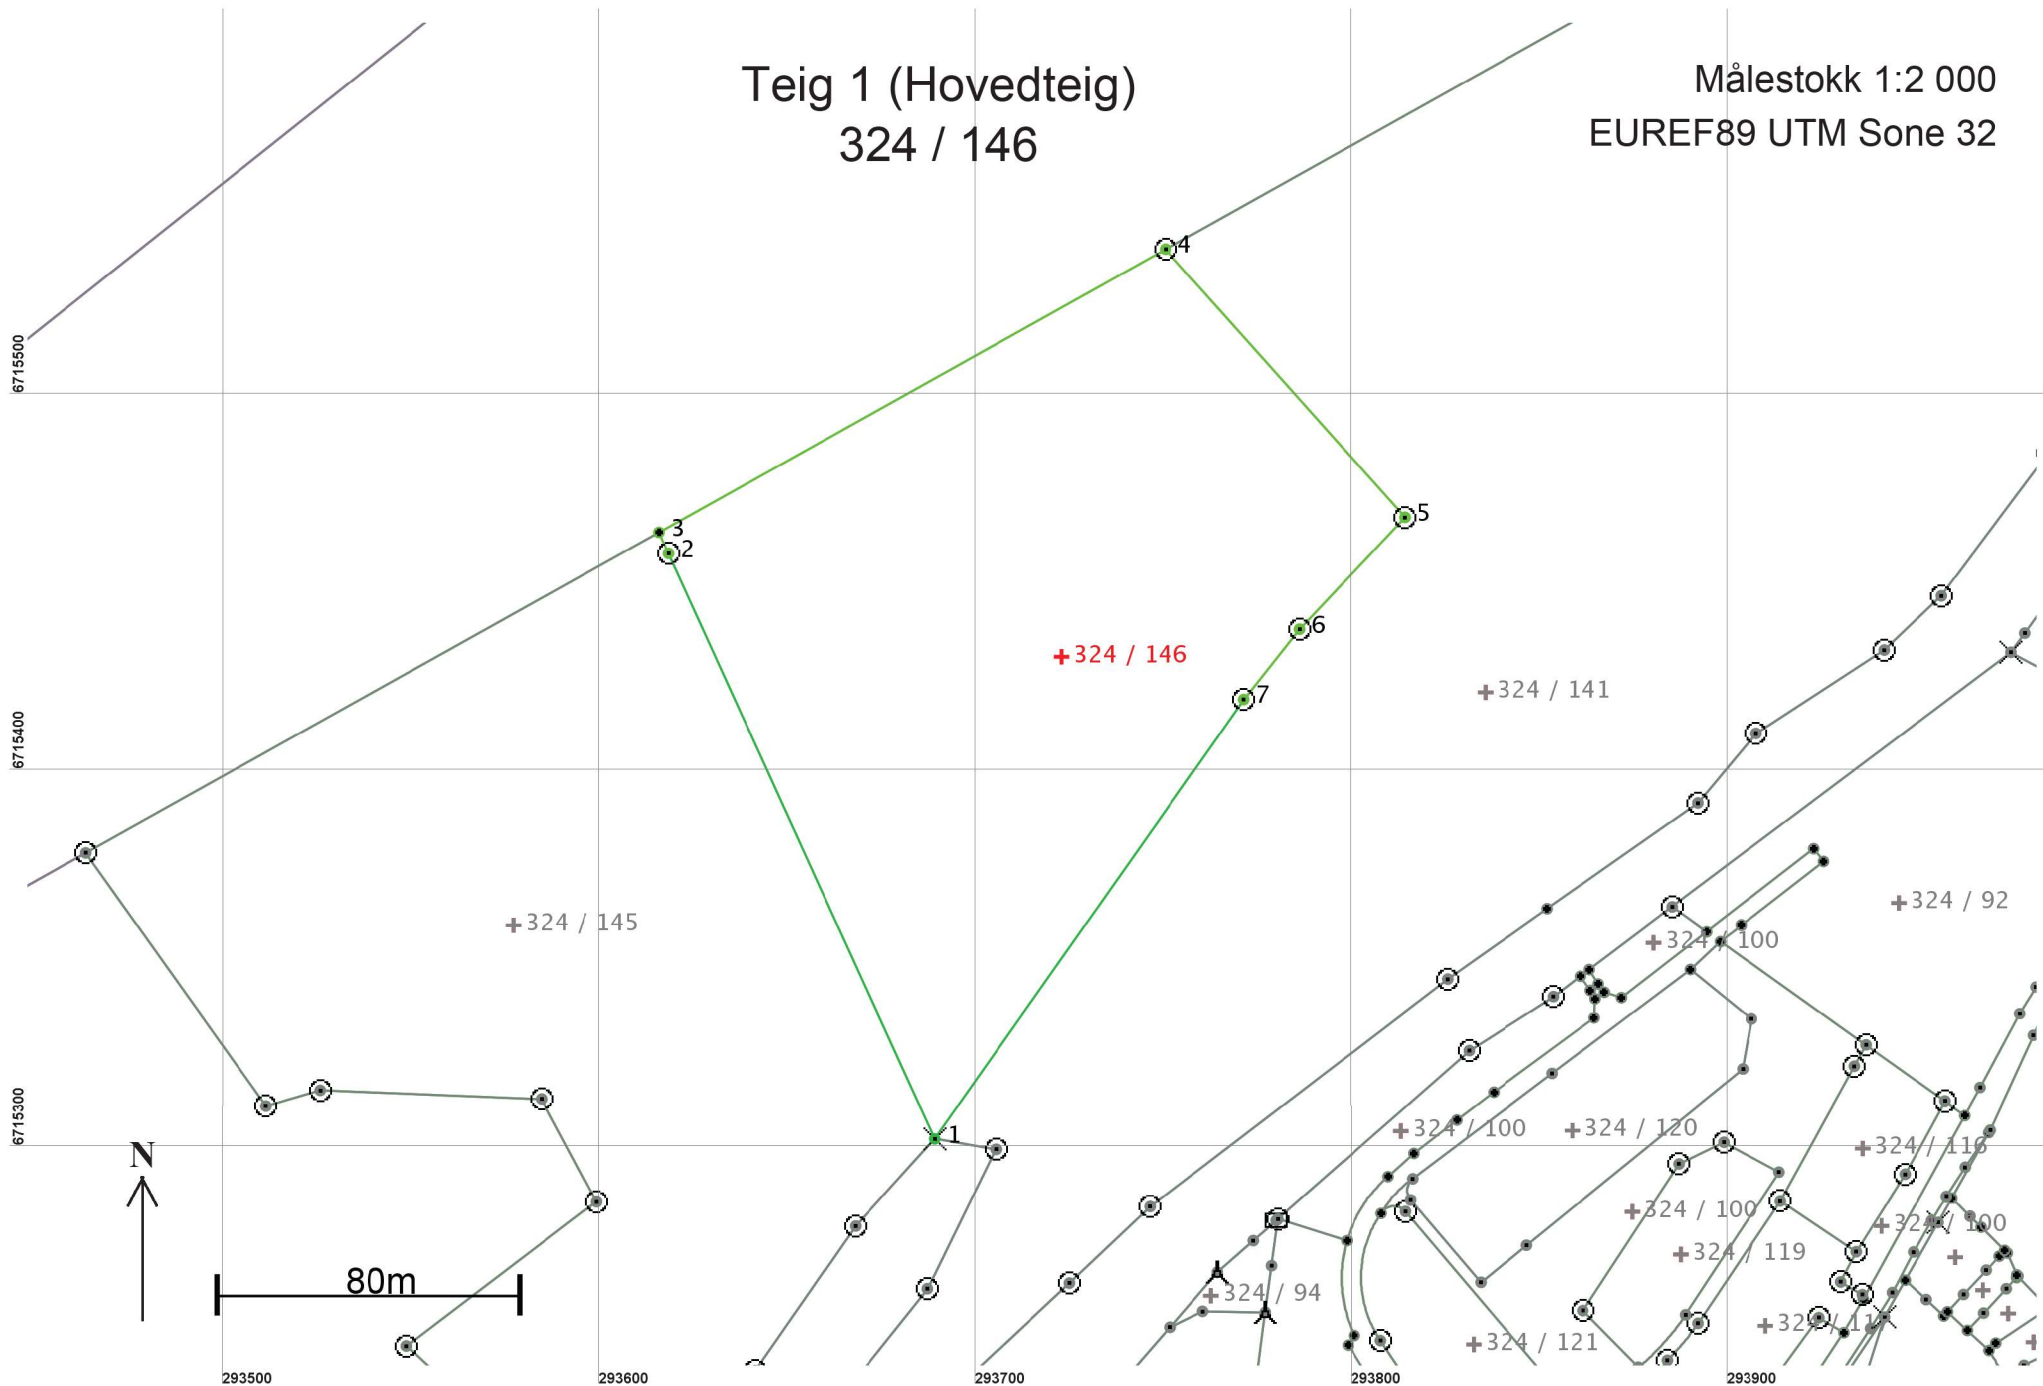

Areal og koordinater

Areal: 22 730,5

Arealmerknad:

Representasjonspunkt: Koordinatsystem: EUREF89 UTM Sone 32

Nord: 6715432

Øst: 293723

Grensepunkt / Grenselinje

Ytre avgrensing

Løpenr	Nord	Øst	Grensemerke nedsatt i / Lengde	Grensepunkttype / Hjelpelinjetype	Målemetode	Nøyaktighet	Radius
1	6715303,59	293689,19	Jordfast stein 170,76	Kors Ikke hjelpelinje	10 Terrengmålt	13	
2	6715459,00	293618,43	Fjell 6,13	Offentlig godkjent grensemerke Ikke hjelpelinje	96 GPS kinematisk (Real time kinematic)	10	
3	6715464,58	293615,89	Ikke spesifisert 154,21	Umerket Ikke hjelpelinje	69 Beregnet	10	
4	6715539,80	293750,51	Fjell 95,49	Offentlig godkjent grensemerke Ikke hjelpelinje	96 GPS kinematisk (Real time kinematic)	10	
5	6715468,59	293814,13	Jord 40,88	Offentlig godkjent grensemerke Ikke hjelpelinje	96 GPS kinematisk (Real time kinematic)	10	
6	6715438,88	293786,05	Jord 23,81	Offentlig godkjent grensemerke Ikke hjelpelinje	96 GPS kinematisk (Real time kinematic)	10	
7	6715420,24	293771,24	Jordfast stein 142,62	Offentlig godkjent grensemerke Ikke hjelpelinje	96 GPS kinematisk (Real time kinematic)	10	