

SITUASJONSKART

Gnr/Bnr: 354/38
Adresse: Skjelangervegen 850
Eigar/søkar: Jan Haugsvær

Kvalitet : FKB-B

Gjeldande plan : Kommuneplan
Planformål : Bustad


Vår referanse: PAS

Sign.




Målestokk: 1:500
Dato: 13.02.2020

ALVER
KOMMUNE

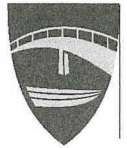

- Gjerde
- Usikker eigedomsgrænse
- Målt eigedomsgrænse
- Bolighus
- Andre bygg

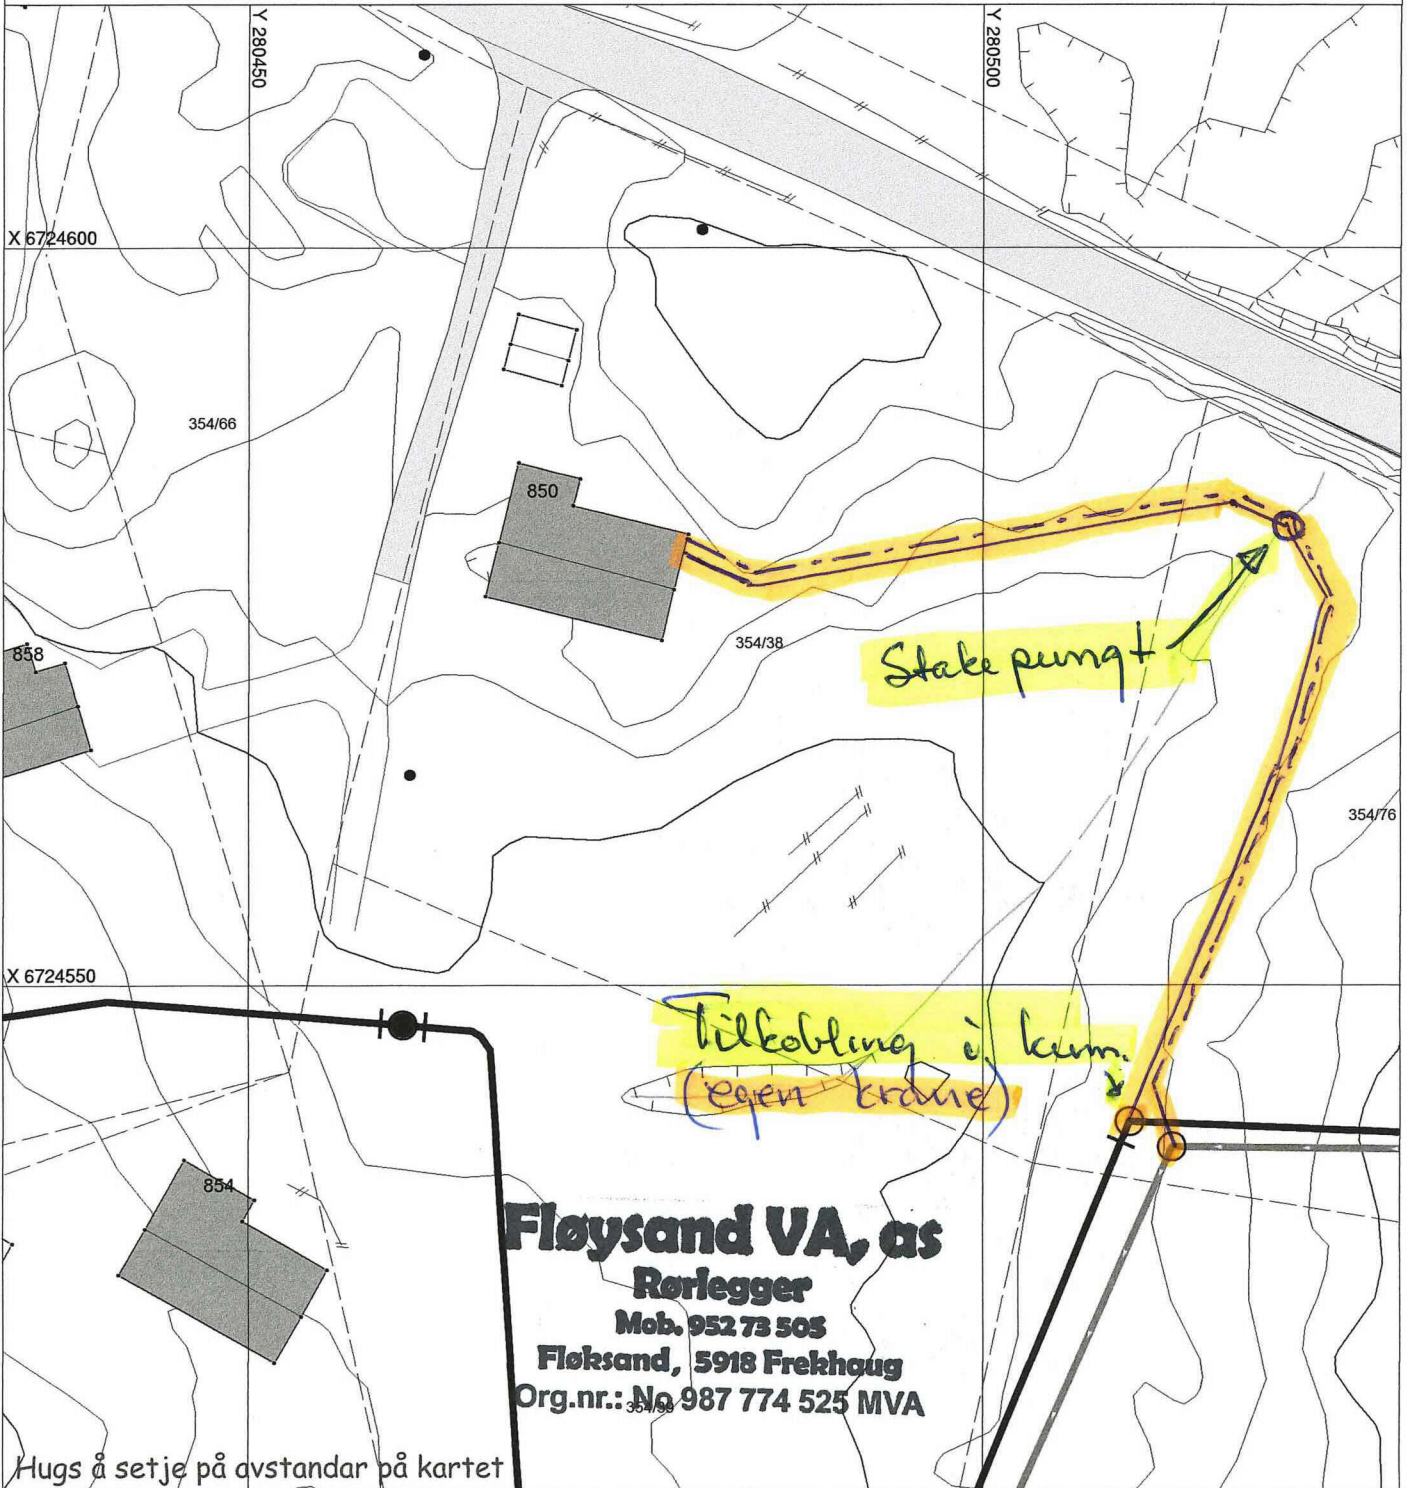

Fløysand VA, as
Rørlegger
 Mob. 952 73 505
 Fløysand, 5918 Frekhaug
 Org.nr.: No 987 774 525 MVA

Hugs å setje på avstandar på kartet

SITUASJONSPLAN

Tiltak

14/2-20

Doje Fløysand

Underskrift Situasjonsplan Dato