

**Vedr. tilkomst til den omsøkte parsell
som søkes utskilt fra gnr. 126 , bnr. 14.**


**Dagens tilkomst blir opprettholdt
for den omsøkte parsell.**

Hjelmås, 24. 02. 2020

A handwritten signature in blue ink, appearing to read "Ole Jørgen Lunde", is written over a horizontal dotted line.

Brødrene Lunde eiendom AS

v/ Ole Jørgen Lunde

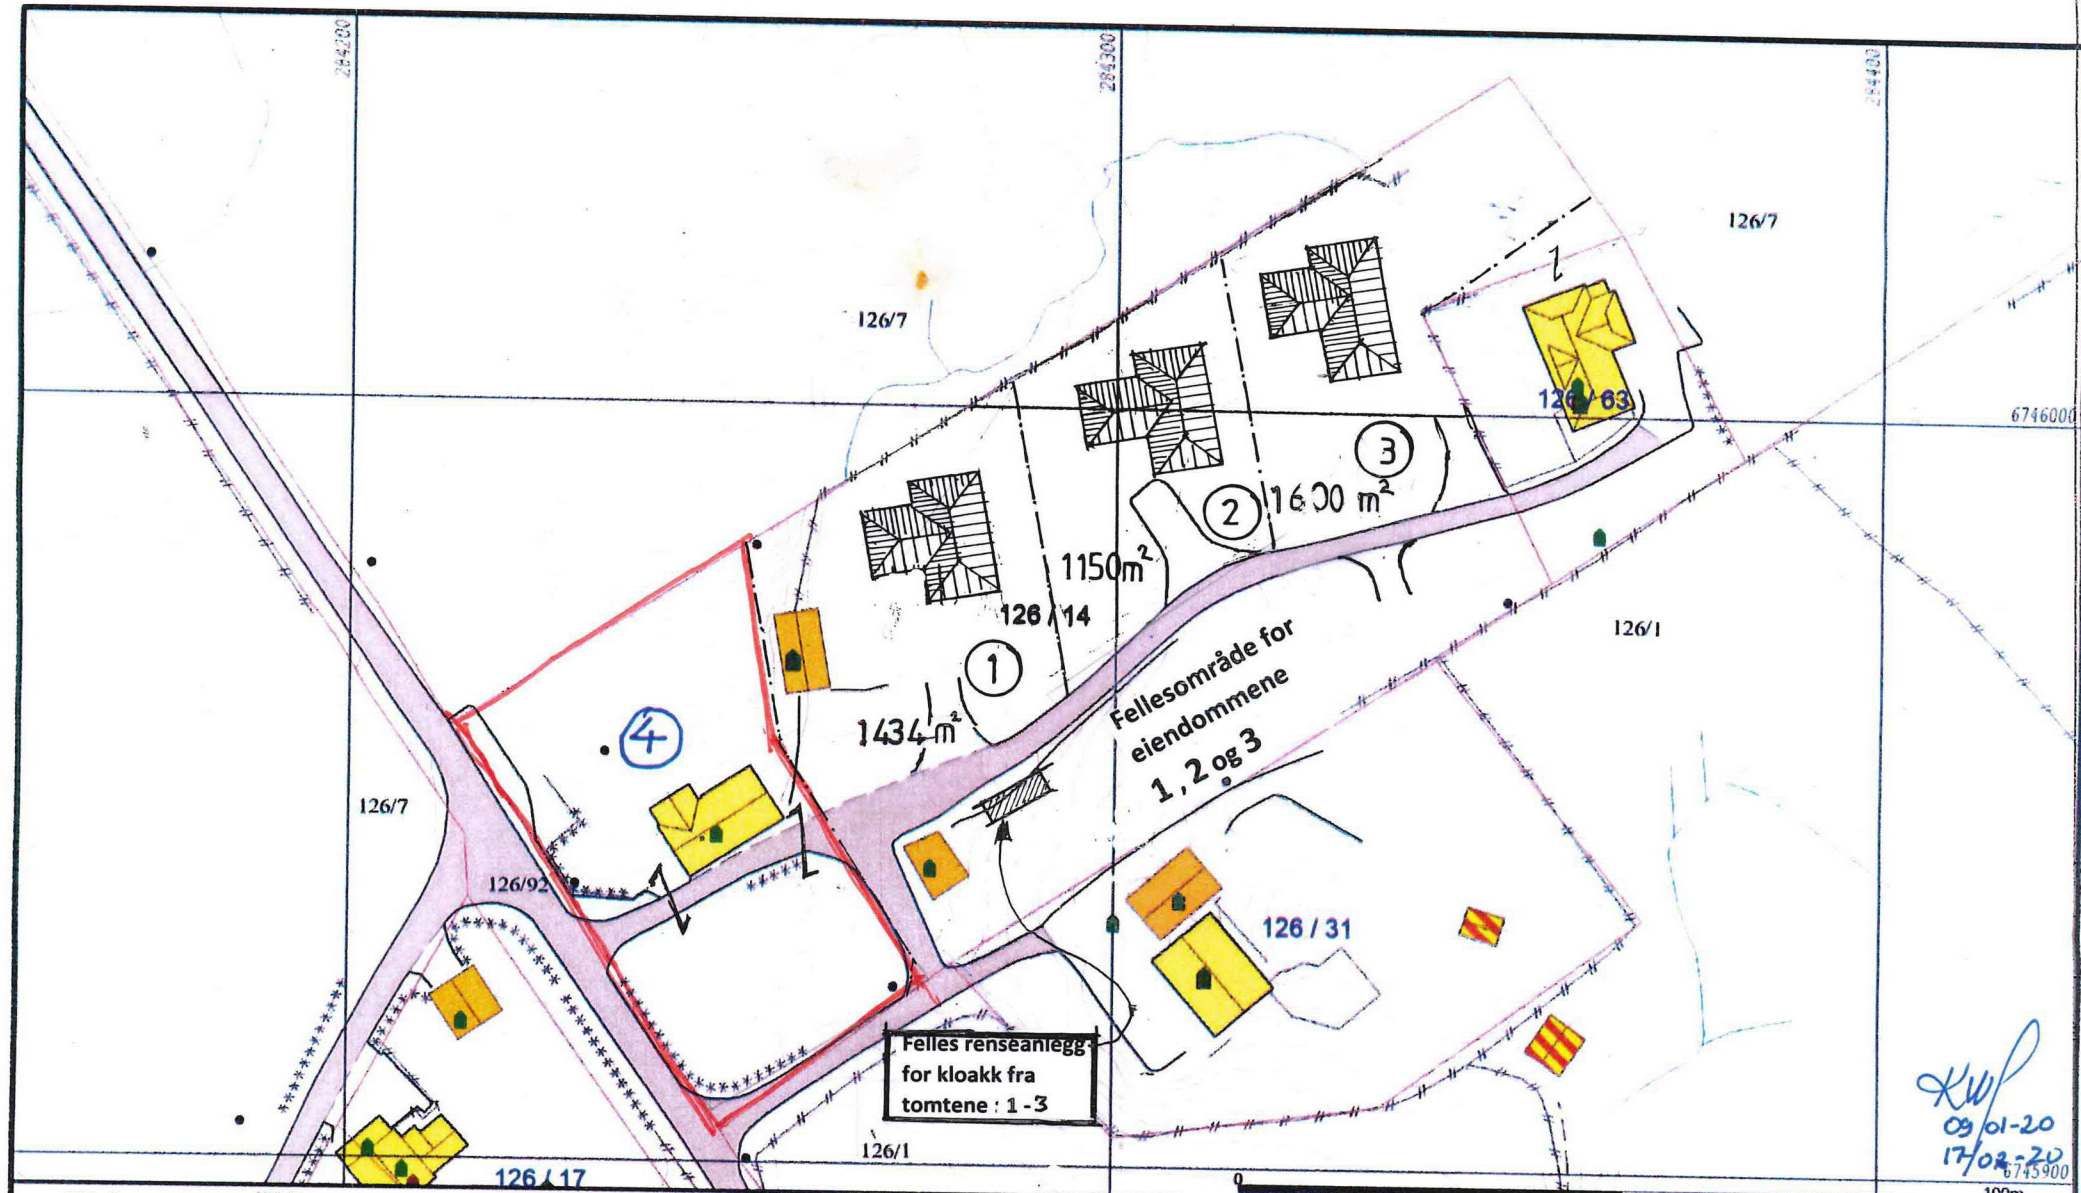

KUP
09/01-20
17/02-20
6745900

- Målte Grenser
- Registrerte Grenser
- Udefinert grenser
- Terrengmålte grense
- Konstruert grensepunkt
- Bolig
- Bustad m/leilighet
- Våningshus
- Større bustader
- Hytte/feriehus
- Garasje/uthus
- Industri/lager
- Andre bygg

Beliggenhet og høyder må oppfattes som orienterende.
Koordinatsystem: UTM(EUREF89) - SONE 32 (EPSG:32632)
Høydesystem: (EPSG:)



Alver kommune
Kart og Oppmåling
Grunnkart.



Dato: 2020.01.07
Skala: 850

G.nr. 126, b.nr. 14.

Målestokk
1:1000