


F.2

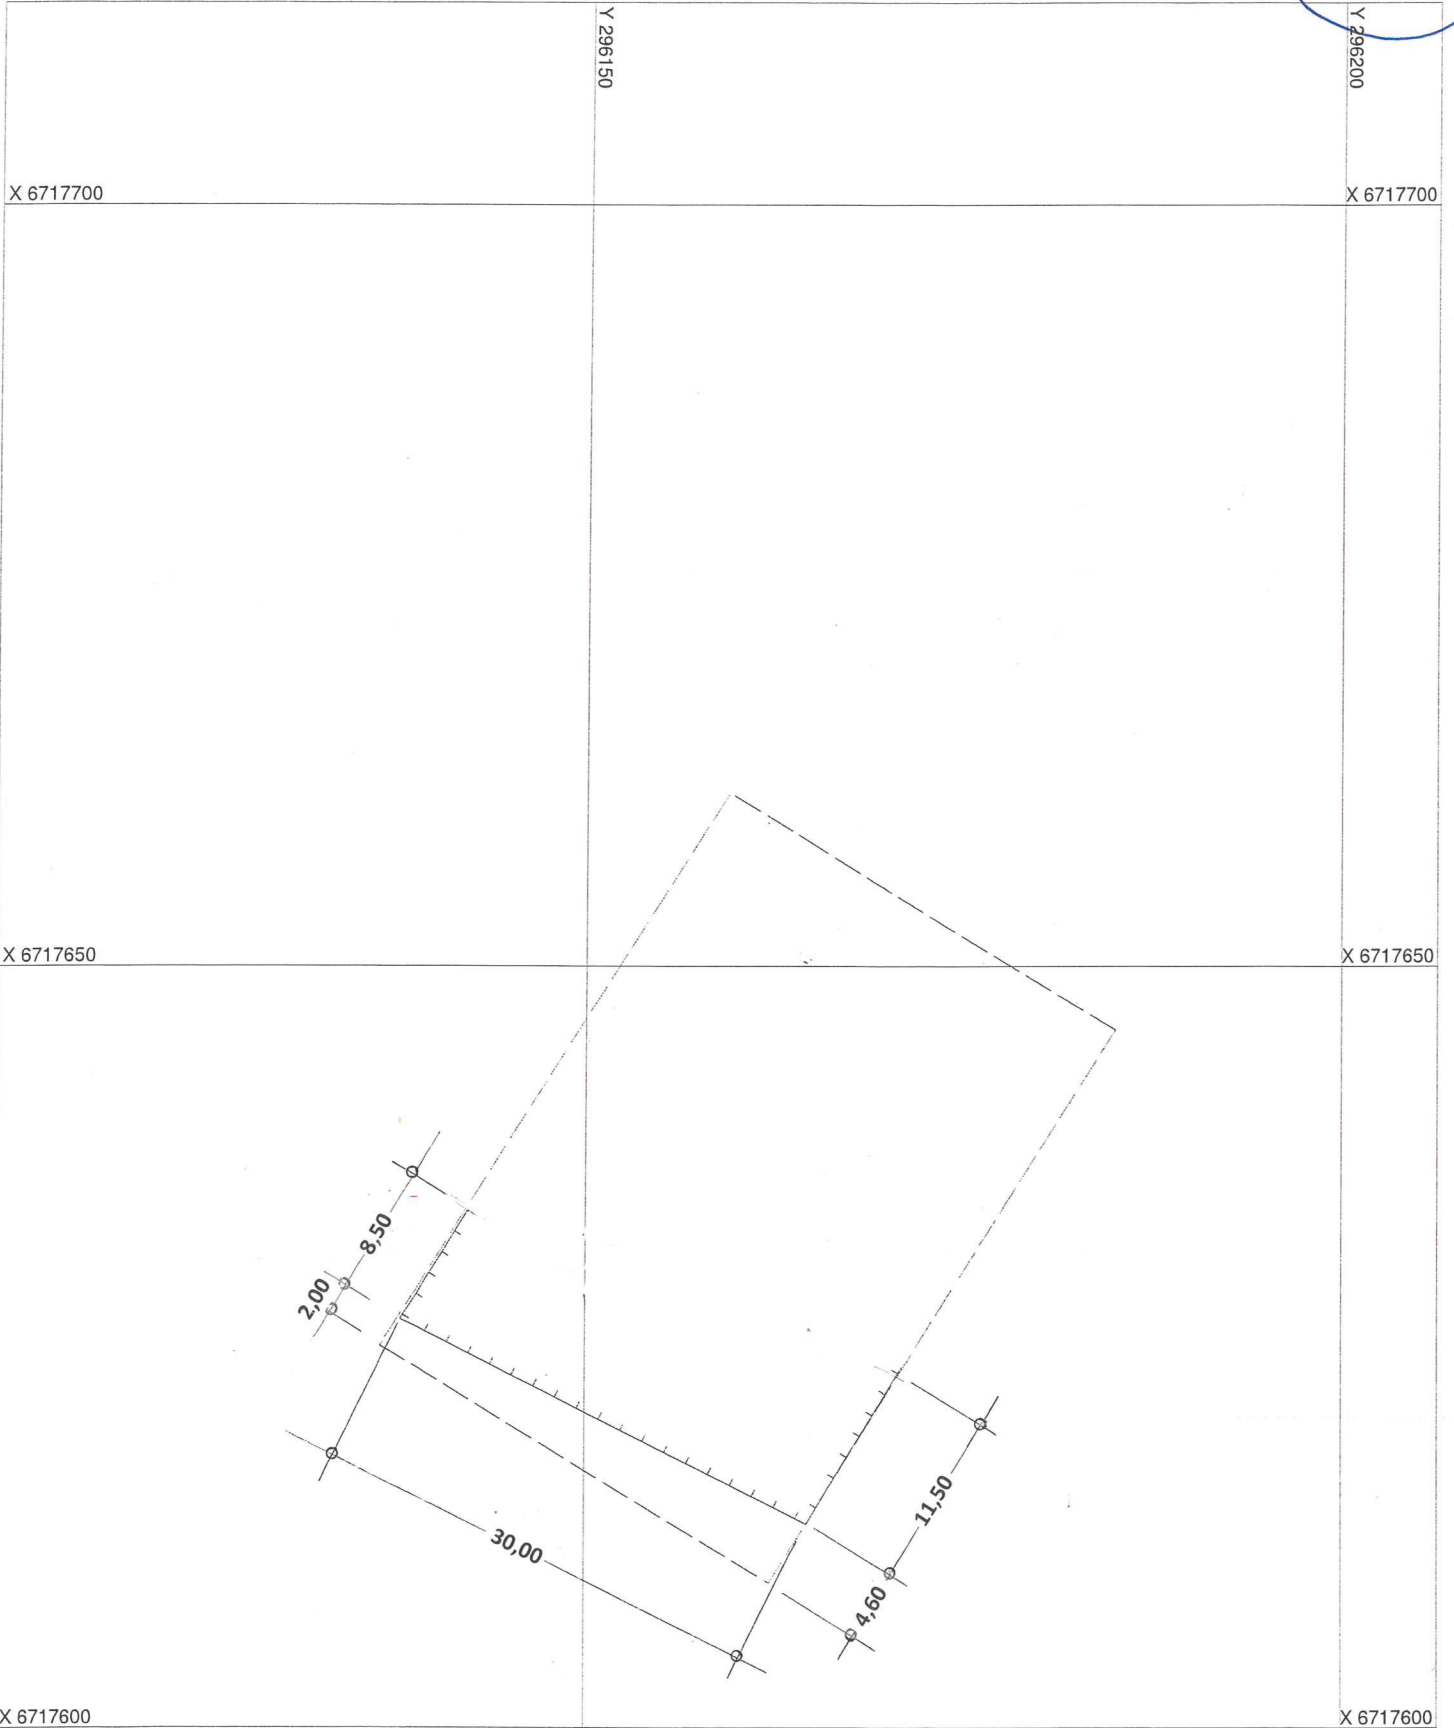

Innmåling av terrengmur , gnr. 188, bnr. 196 , Lyngvegen 39, 5914 Isdalstø

Situasjonsriss i Mål = 1 : 500

Seim , 10. 12. 2018 , Arkitekt Knut Willie Jacobsen



188/196
Innmålt garasje + murer
01.12.2018
Målestokk 1:500
Medaas Oppmåling

01

1/21