

Lindås Kommune
Vann/avløp
Kvernhusmyrane 20
5914 Lindås

16.12.2019

Tillatelse til flytting av VA-ledninger

I forbindelse med byggesøknad for planlagt tilbygg på boligtomt ønsker vi tillatelse til å flytte ledninger nærmere grense øst. Dette er kommunale hovedledninger, så arbeid kommer til å bli utført i henhold til gjeldende VA-norm. Tiltakshaver tar selv alle kostnader med flytting av ledningsnett.


Plan skal godkjennes før selve arbeidet blir satt i gang, dette også etter at igangsettelse ved kommunal byggesøknad har blitt gitt.

Gjeldende eiendom er gbnr 137/253 i Lindås Kommune.
Adresse Alvermarka 6, 5911 Alversund.


Plassering av ledninger er vist på vedlagt situasjonsplan, markert i grønt, blått og svart på planlagt tilbygg (rødt).

Situasjonsplan med alle ledningsnett er også vedlagt.

Signatur fra vann/avløp Lindås Kommune er bekreftelse på tillatelse til flytting.

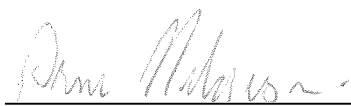

Arne Helgesen
Vann og avløp, Lindås Kommune

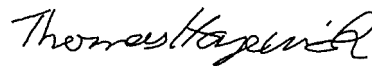


Thomas Hagewick
Ansvarlig søker, Hagewick Bygg AS

Vedlegg 1: Situasjonsplan markert

Vedlegg 2: Situasjonsplan VA

Vedlegg 1

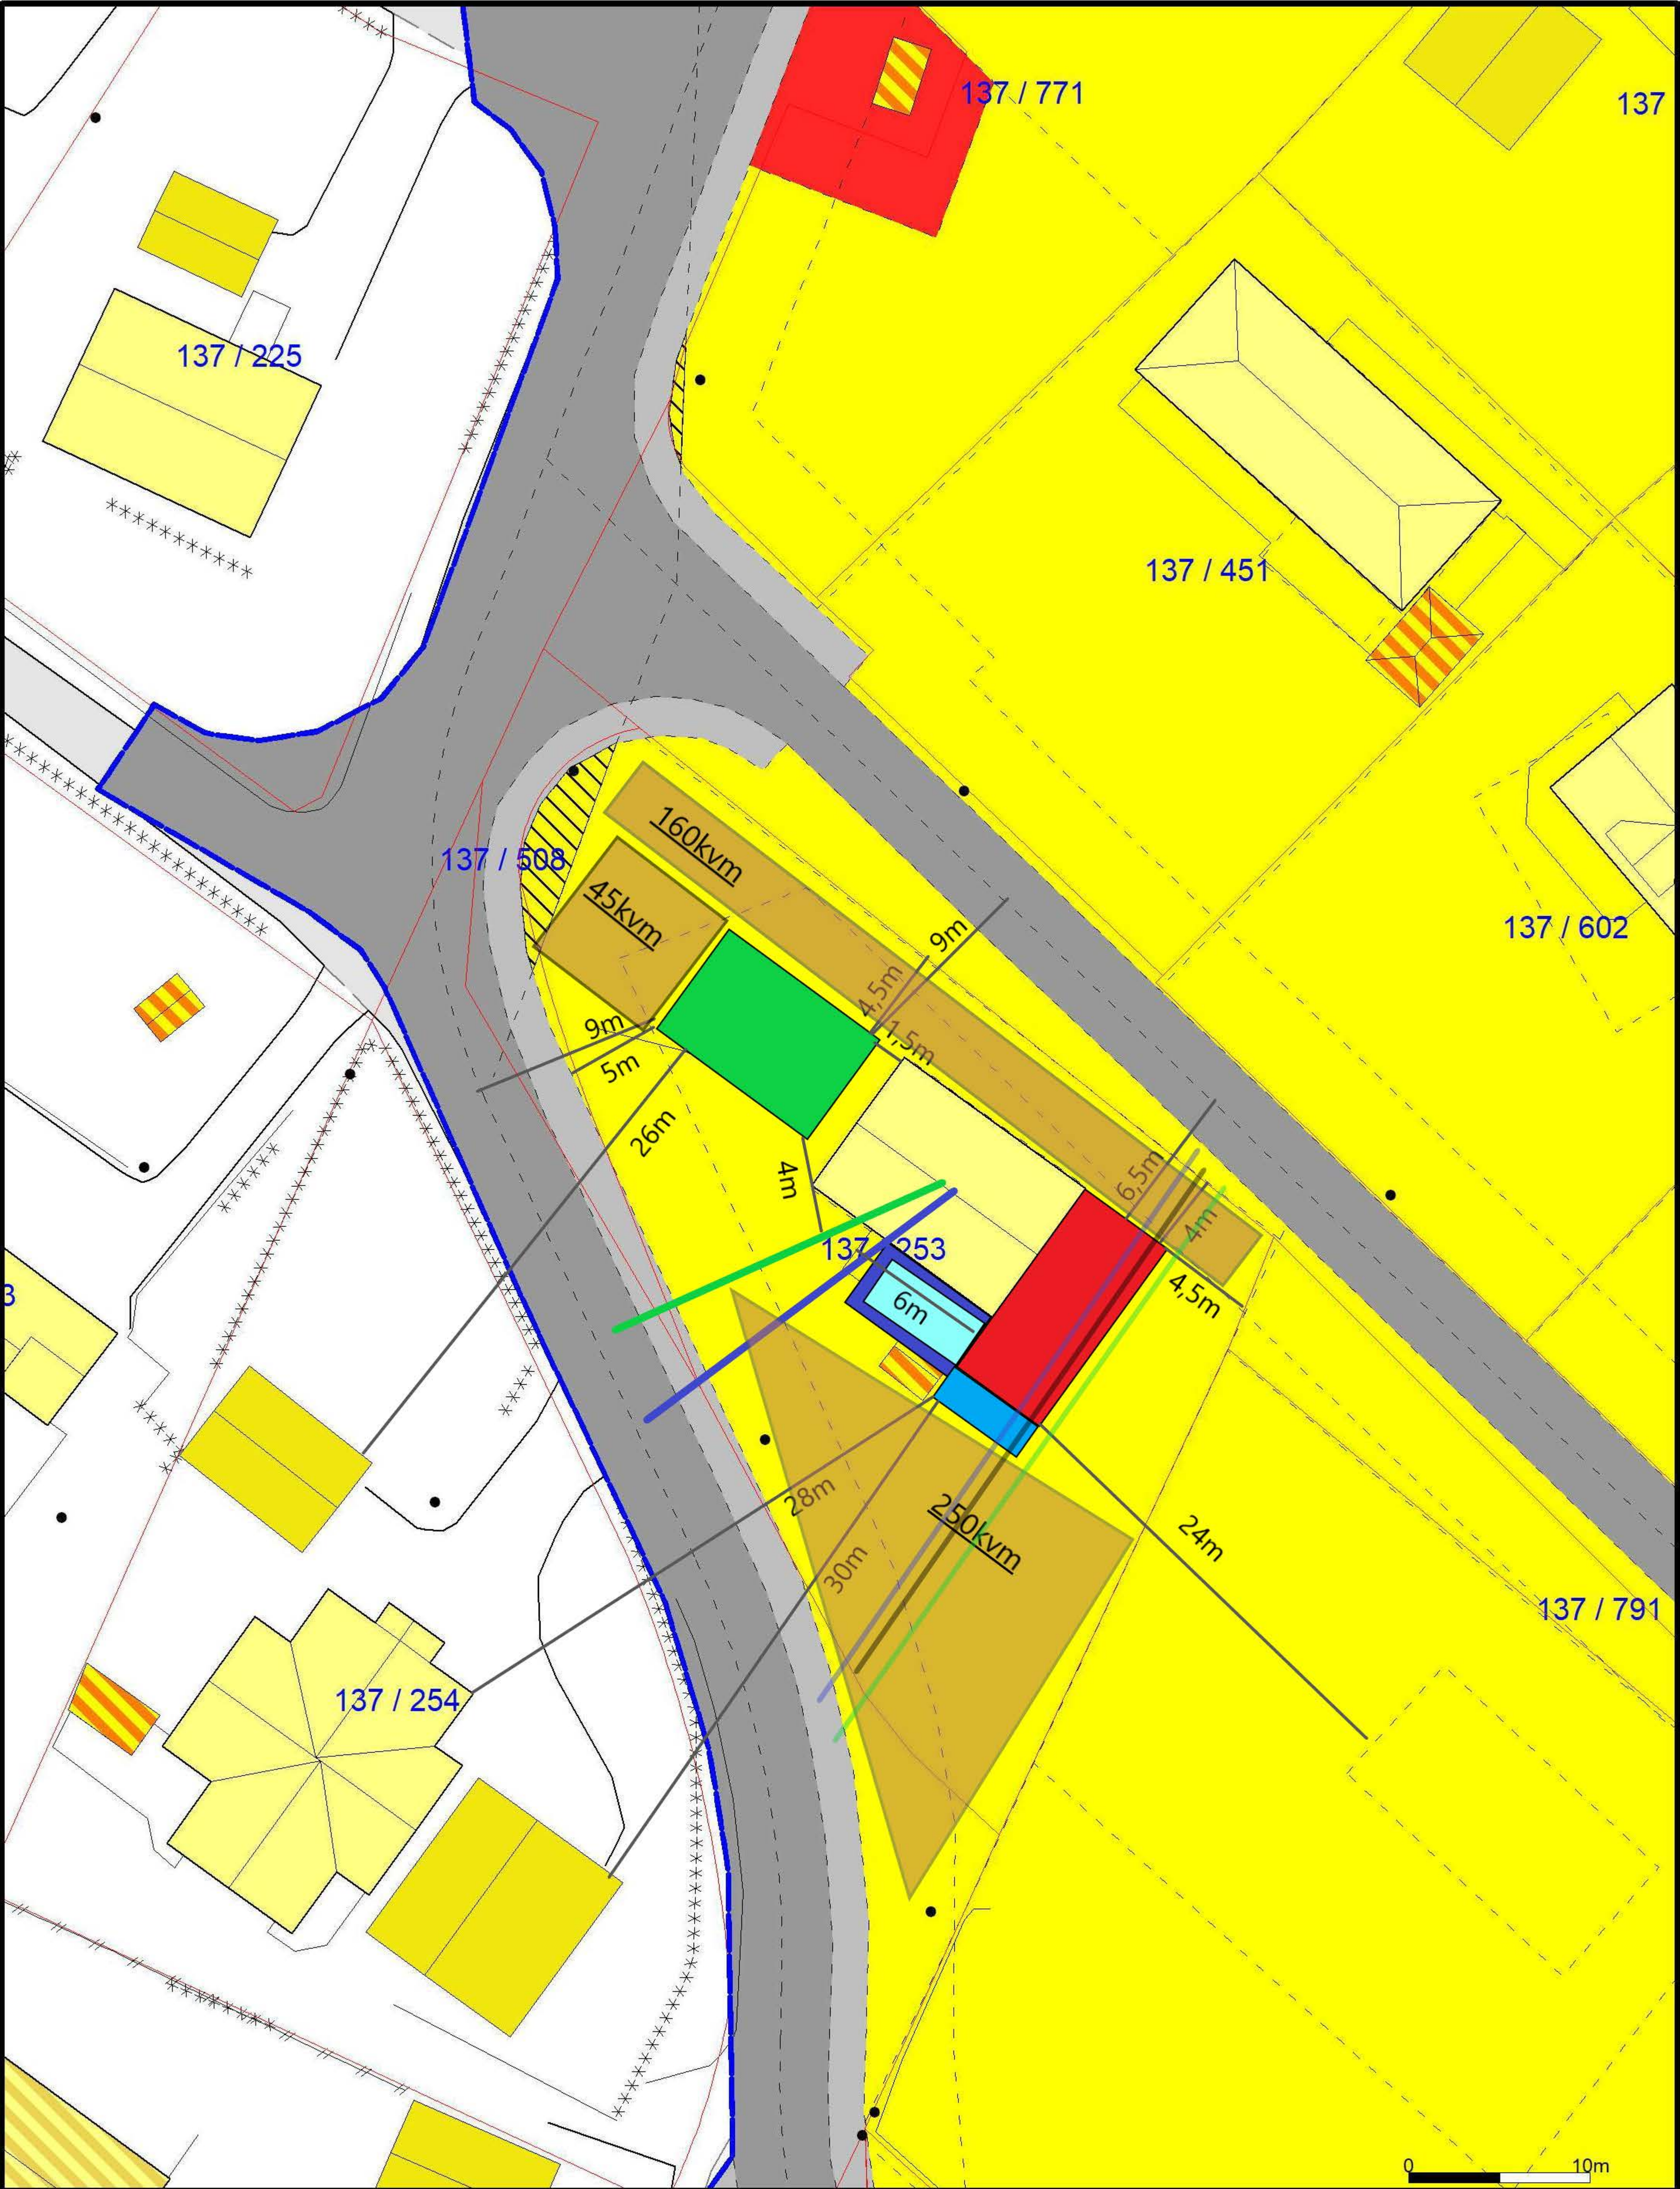

- Målte Grenser - Registrerte Grenser - Udefinert grense - Terrengmålte grense - Konstruert grensepunkt - Bolig - Bustad m/leilighet	- Våningshus - Større bustader - Hytte/feriehus - Garasje/uthus - Industri/lager - Andre bygg		Lindås kommune Byggesak	N 
Beliggenhet og høyder må oppfattes som orienterende. Koordinatsystem: UTM(EUREF89) - SONE 32 (EPSG:32632) Høydesystem: (EPSG:)			Dato: 2019.11.04 Sign: lito	Målestokk 1:500

Situasjonskart med byggegrenser - gbnr 137 253

