


C

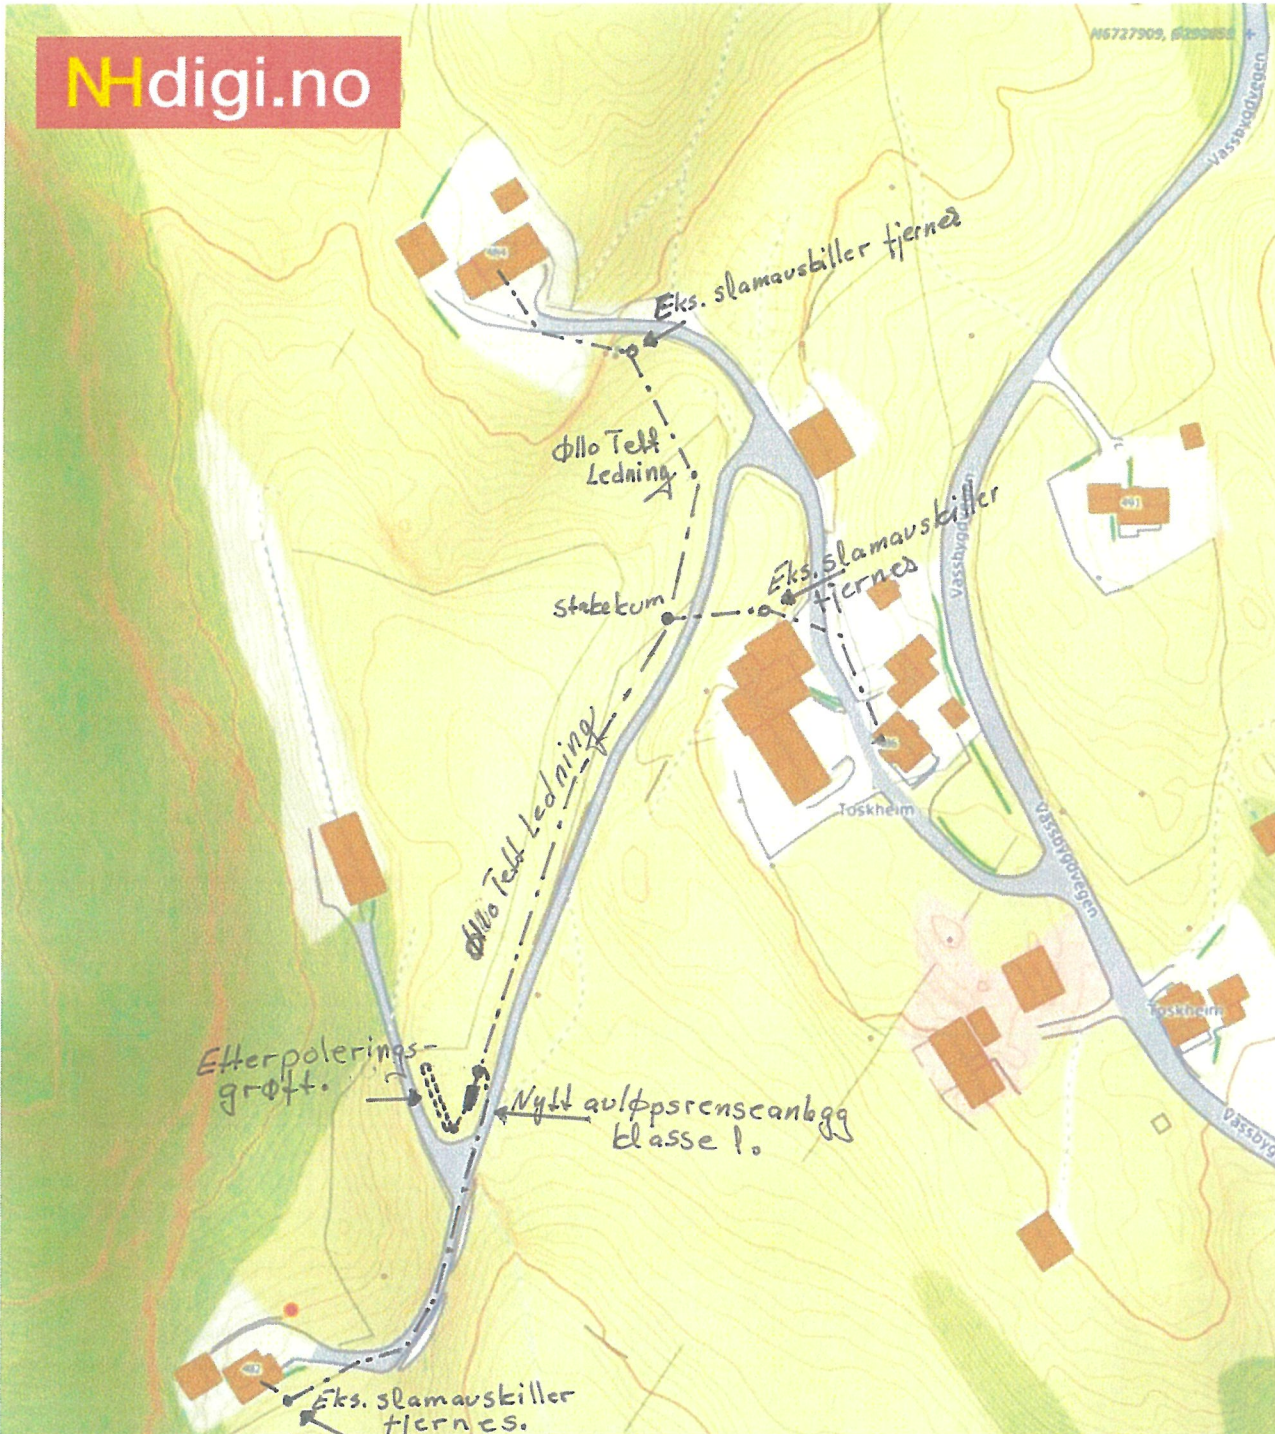

Situasjonskart		P.Hg 14/6.19	
Situasjonskart gnr.181 bnr.1 og 11		2019-06-13 00:14	
Vassbygdvegen 482,484, 486			
		kw	
Data fra Kartverket, Norge Digitalt og Nordhordland digitalt			