

**For matrikkelenhet:**

Kommune: 4631 - ALVER
Gårdsnummer: 354
Bruksnummer: 22

Utskriftsdato/klokkeslett: 11.03.2020 kl. 07:55
Produsert av: Kjell Rune Standal - Alver
Attestert av: Alver kommune

Orientering om matrikkelbrev

Matrikkelbrevet er hjemlet i «Lov om eigedomsregistrering» (matrikkelova) av 17. juni 2005. Etter definisjonen i matrikkelovens § 3 d) er matrikkelbrevet en attestert utskrift av matrikkelen som viser alle registrerte opplysninger om en matrikkelenhet ved oppgitt dato.

Om fullstendighet og nøyaktighet i matrikkelbrevet

Matrikkelen ble etablert ved konvertering av data fra tidligere registre. Det kan variere hvor gode disse dataene er med hensyn på fullstendighet og nøyaktighet. I enkelte tilfeller kan grensepunkt og grenselinjer mangle helt eller delvis eller være feil registrert. Det kan også være feil og mangler ved registrert bygnings- og adresseinformasjon. Fullstendighet og stedfestingsnøyaktighet er generelt bedre innenfor enn utenfor tettbygde strøk. Vær oppmerksom på at for mange matrikkelenheter og bygg hefter usikkerhet ved arealet som oppgis.

For utfyllende informasjon: www.kartverket.no/matrikkelbrev

Matrikkelenhet

Matrikkelenhetstype: Grunneiendom
Bruksnavn: SOLHAGEN
Etableringsdato: 22.10.1955
Skyld: 0,01
Er tinglyst: Ja
Har festegrunner: Nei
Er seksjonert: Nei

Arealrapport

Tekst	Areal (m2)	Kommentar
Beregna areal for 354 / 22	471,5	

Eierforhold

Tinglyste eierforhold

Rolle	Status	Føds.d./org.nr	Navn	Bruksenhet	Adresse	Andel
Hjemmelshaver		190764	HUSEBØ MAGNE KJETIL		NESMYREN 3 5114 TERTNES	1 / 1

Forretninger

Forretningstype	Årsak til feilretting	Tinglysingsstatus	Tinglysingsstatusdato	Forretningsdato	Matrikkelføringsdato	Signatur
Omnummerering		Tinglyst	01.01.2020	01.01.2020	01.01.2020	smatmynd
			Omnummerert til:	4631 - 354/22		
			Omnummerert fra:	1256 - 54/22		
Oppmålingsforretning/arealoverføring		Tinglyst	29.02.2020	18.12.2019	05.02.2020	kjestan
			Rolle	Matrikkelenhet	Arealendring	
			Avgiver	1256 - 54/5	-184,6	
			Mottaker	1256 - 54/22	184,5	
Oppmålingsforretning				18.12.2019	05.02.2020	kjestan
Skylddeling				22.10.1955		
			Rolle	Matrikkelenhet	Arealendring	
			Avgiver	1256 - 54/5	0	
			Mottaker	1256 - 54/22	0	

Adresser

Adresstype	Adressenavn Adressetilleggsnavn	Adressekode	Adressenr	Kretser	
Vegadresse	Husebøvegen	2155	77	Grunnkrets	0501 HUSEBØ
				Valgkrets:	17 HUSEBØ
				Kirkesogn:	07070601 Meland
				Postnr.område:	5917 ROSSLAND
				Tettsted:	

Bygning og bygningsendring

Bygningsnr: 176 000 570	Bebygd areal:	0	Ant. boliger:	0	<u>Datoer:</u>
Løpenr:	Bruksareal bolig:	0	Ant. etasjer:	2	Rammetillatelse:
Bygningsendringskode:	BRA annet:	47	Vannforsyning:		Igangsettingstillatelse:
Bygningstype: Fritidsbygg(hyttersommerh. ol	Bruksareal totalt:	47	Avløp:		Tatt i bruk:
Næringsgruppe:	Alternativt areal:	0	Har heis:	Nei	Midl. brukstillatelse:
Bygningsstatus: Tatt i bruk	Alternativt areal 2:	0			Ferdigattest:
Energikilder:	Oppvarming:				

Etasje


Etasje	Antall boenheter	BRA bolig	BRA annet	BRA totalt
H01	0	0.0	27.0	27.0
K01	0	0.0	20.0	20.0

Bruksenheter

Adresse	Bruksenhetsnummer	Bruksenhetstype	Bruksareal	Ant. rom	Kjøkkentilgang	Bad	WC	Matrikkelenhet
2155 Husebøvegen 77	H0101	Fritidsbolig	0	0		0	0	354/22


Oversiktskart for 354 / 22

Målestokk 1:1 000
EUREF89 UTM Sone 32

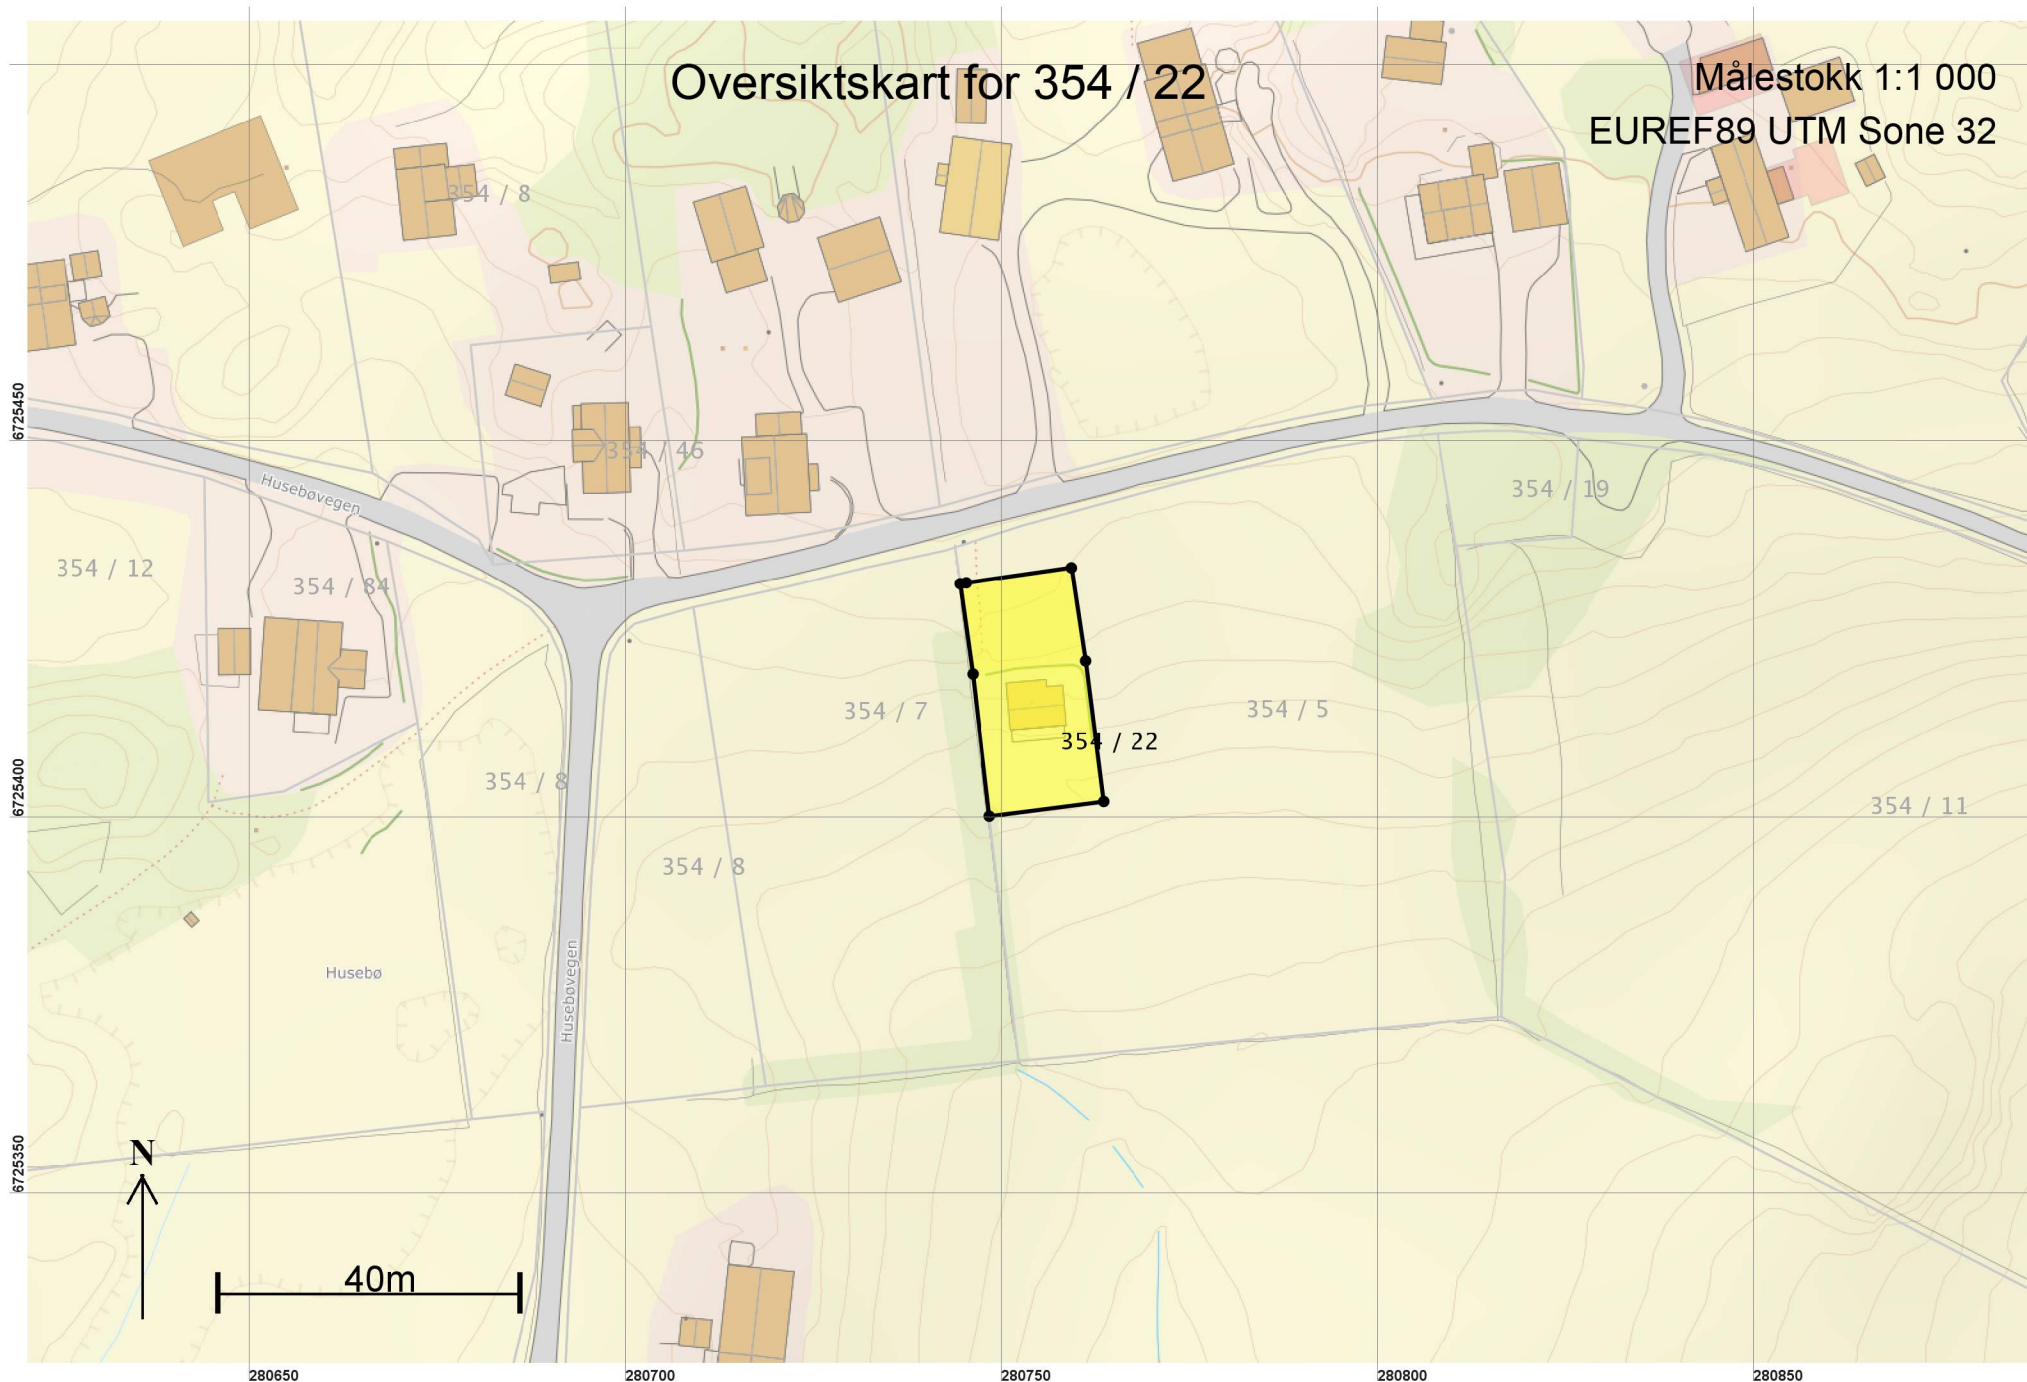

Målestokk 1:250
EUREF89 UTM Sone 32

Teig 1 (Hovedteig)
354 / 22

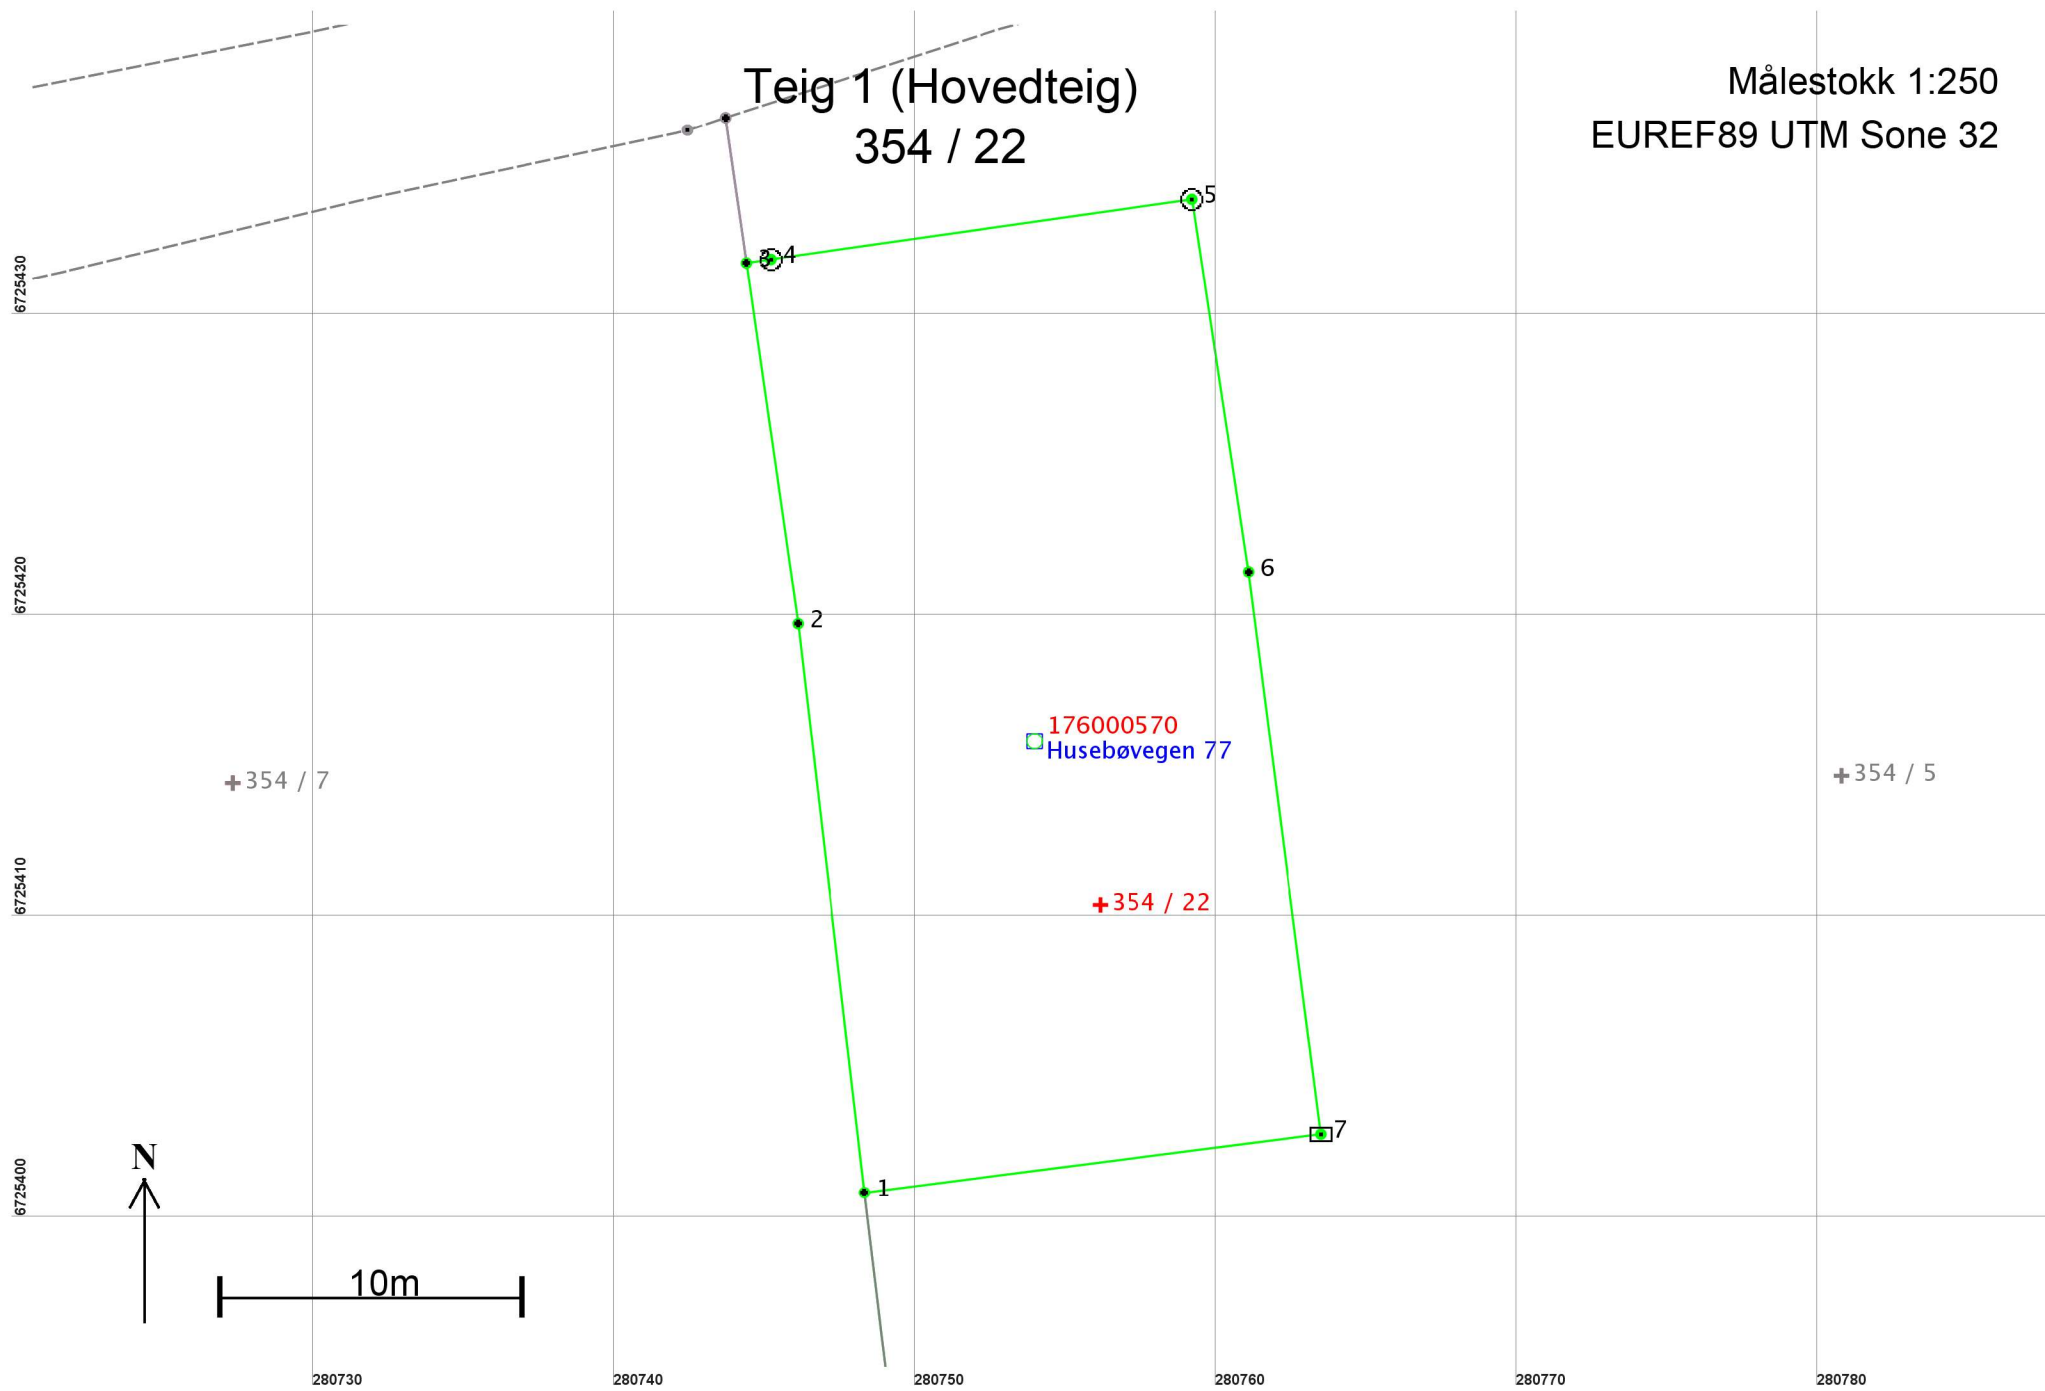

Areal og koordinater

Areal: 471,5

Arealmerknad:

Representasjonspunkt: Koordinatsystem: EUREF89 UTM Sone 32

Nord: 6725411

Øst: 280756

Grensepunkt / Grenselinje

Ytre avgrensing

Løpenr	Nord	Øst	Grensemerke nedsatt i / Lengde	Grensepunkttype / Hjelpelinjetype	Målemetode	Nøyaktighet	Radius
1	6725401,01	280748,34	Steingjerde 19,01	Steingjerde Ikke hjelpelinje	96 GPS kinematisk (Real time kinematic)	10	
2	6725419,89	280746,13	Steingjerde 12,10	Steingjerde Ikke hjelpelinje	96 GPS kinematisk (Real time kinematic)	10	
3	6725431,87	280744,42	Steingjerde 0,82	Steingjerde Ikke hjelpelinje	96 GPS kinematisk (Real time kinematic)	10	
4	6725431,99	280745,23	Jord 14,12	Offentlig godkjent grensemerke Ikke hjelpelinje	96 GPS kinematisk (Real time kinematic)	10	
5	6725433,98	280759,21	Jord 12,50	Offentlig godkjent grensemerke Ikke hjelpelinje	96 GPS kinematisk (Real time kinematic)	10	
6	6725421,62	280761,09	Ikke spesifisert 18,82	Gjerdestolpe Ikke hjelpelinje	96 GPS kinematisk (Real time kinematic)	10	
7	6725402,95	280763,50	Jord 15,28	Stein eller røys Ikke hjelpelinje	96 GPS kinematisk (Real time kinematic)	10	