


Oversiktskart for 354 / 22

Målestokk 1:1 000
EUREF89 UTM Sone 32

Målestokk 1:250
EUREF89 UTM Sone 32

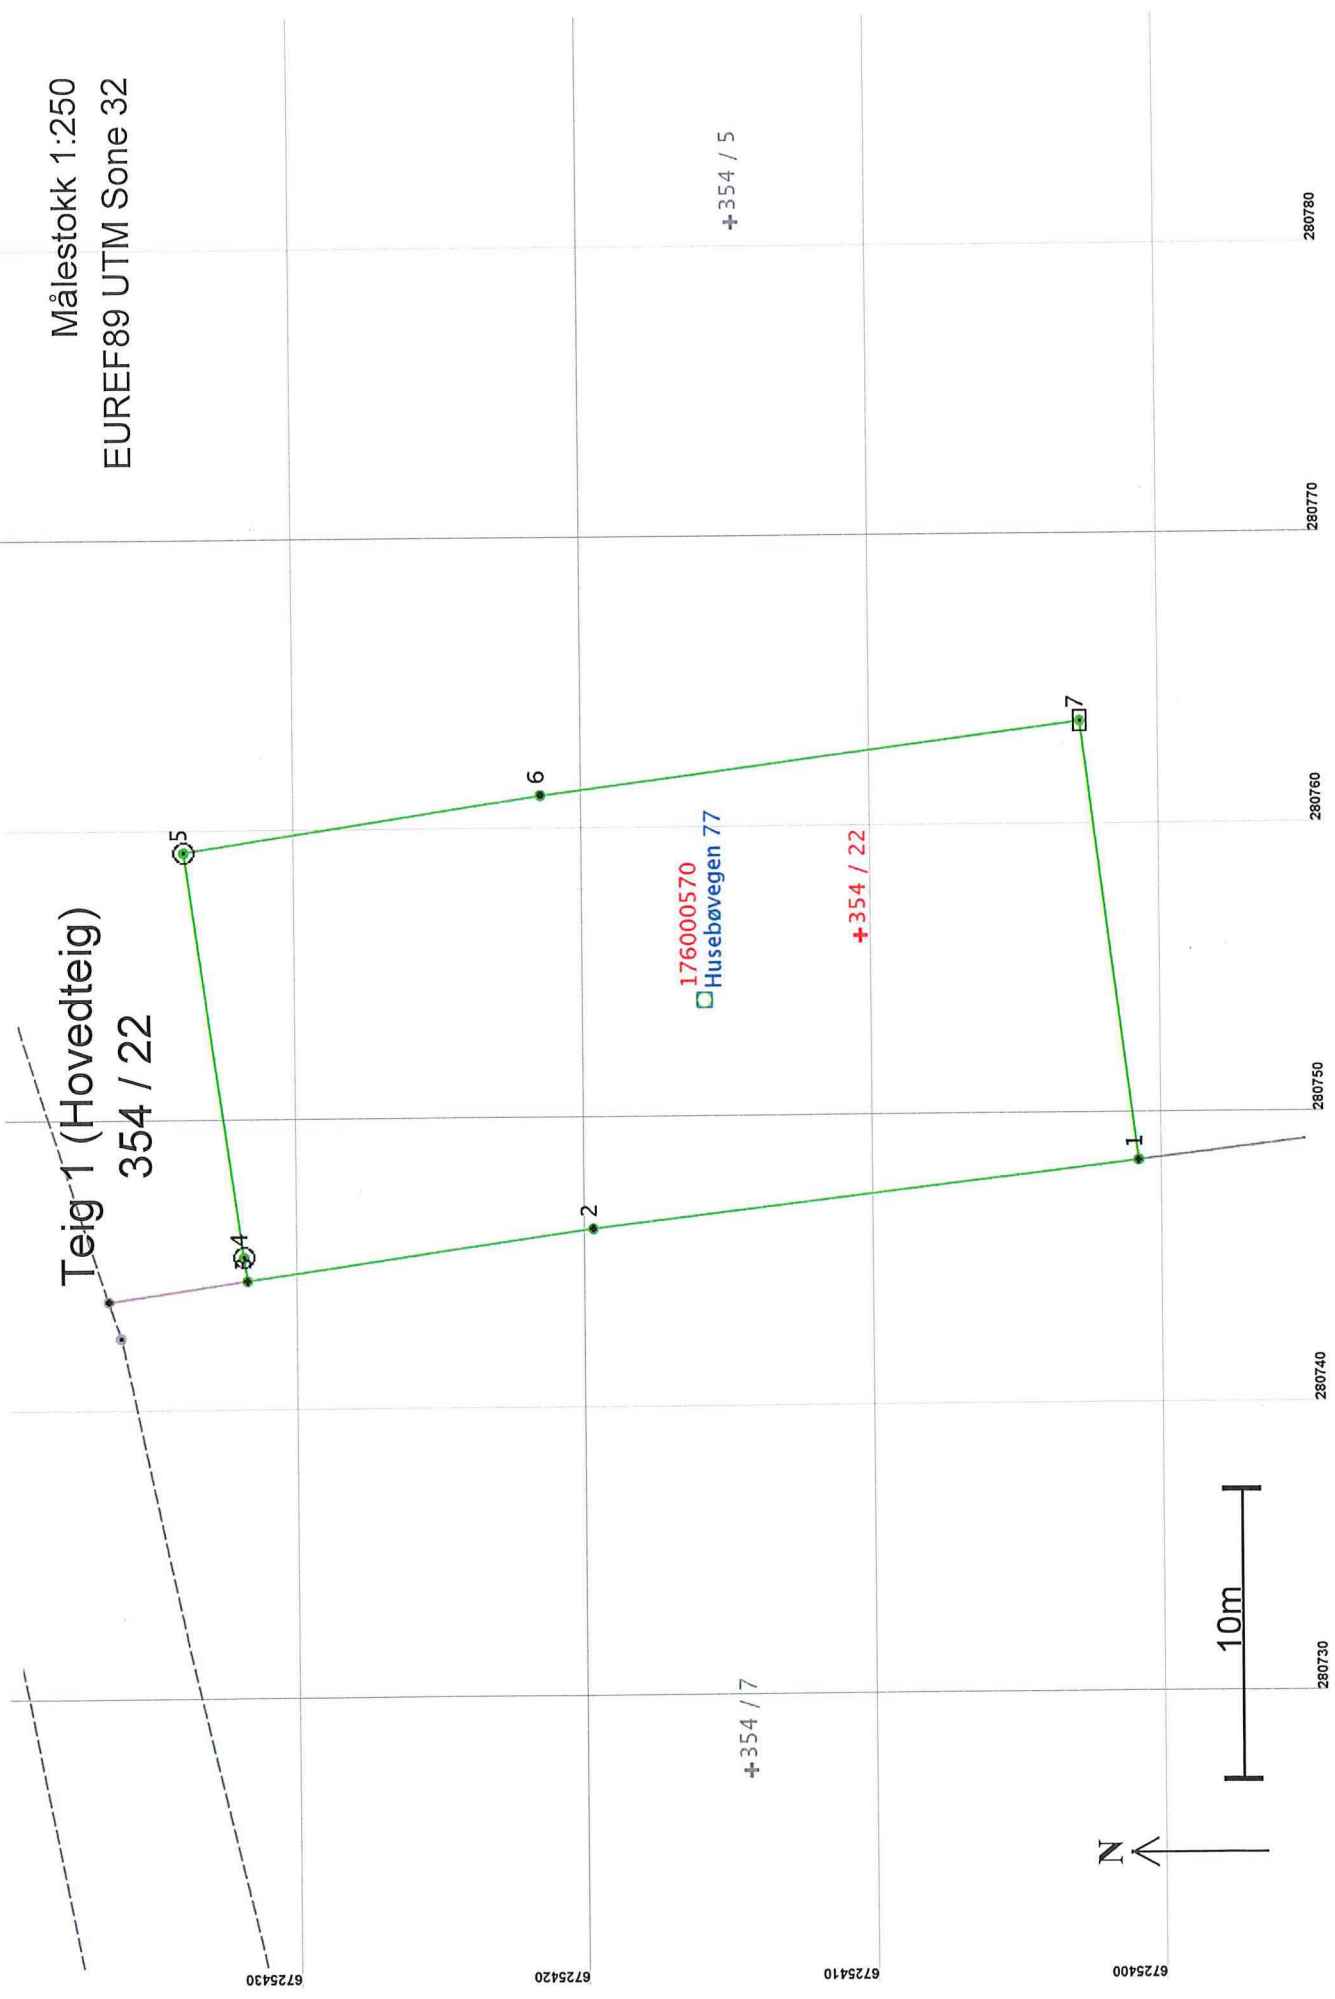

Areal og koordinater

Areal: 471,5

Arealmerknad:

Representasjonssystem: EUREF89 UTM Sone 32

Nord: 6725411

Øst: 280756

Grensepunkt / Grenselinje

Ytre avgrensing

Løpenr	Nord	Øst	Grensemerke nedsatt i / Lengde Hjelpelinjetype	Målemetode	Nøyaktighet	Radius
1	6725401,01	280748,34	Steingjerde Steingjerde	96 GPS kinematisk (Real time kinematic)	10	
2	6725419,89	280746,13	19,01 Ikke hjelpelinje Steingjerde Steingjerde	96 GPS kinematisk (Real time kinematic)	10	
3	6725431,87	280744,42	12,10 Ikke hjelpelinje Steingjerde Steingjerde	96 GPS kinematisk (Real time kinematic)	10	
4	6725431,99	280745,23	0,82 Ikke hjelpelinje Jord Offentlig godkjent grensemerke	96 GPS kinematisk (Real time kinematic)	10	
5	6725433,98	280759,21	14,12 Ikke hjelpelinje Jord Offentlig godkjent grensemerke	96 GPS kinematisk (Real time kinematic)	10	
6	6725421,62	280761,09	12,50 Ikke hjelpelinje Ikke spesifisert Gjerdestolpe	96 GPS kinematisk (Real time kinematic)	10	
7	6725402,95	280763,50	18,82 Ikke hjelpelinje Jord Stein eller røys	96 GPS kinematisk (Real time kinematic)	10	
			15,28 Ikke hjelpelinje			