

Kartvedlegg til protokoll for oppmålingsforretning

Meland kommune

N

Eigedom
54/22, 54/5

Saks nr
2019888


Oppdragnr
2019045

Rekvirent
Husebø Magne Kjetil, Husebø Kjell Atle

Forretningsdato
18/12/2019

Landmålar
Kjell Rune Standal

Målestokk 1:500

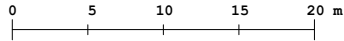

Beskriving/avtalar:

