
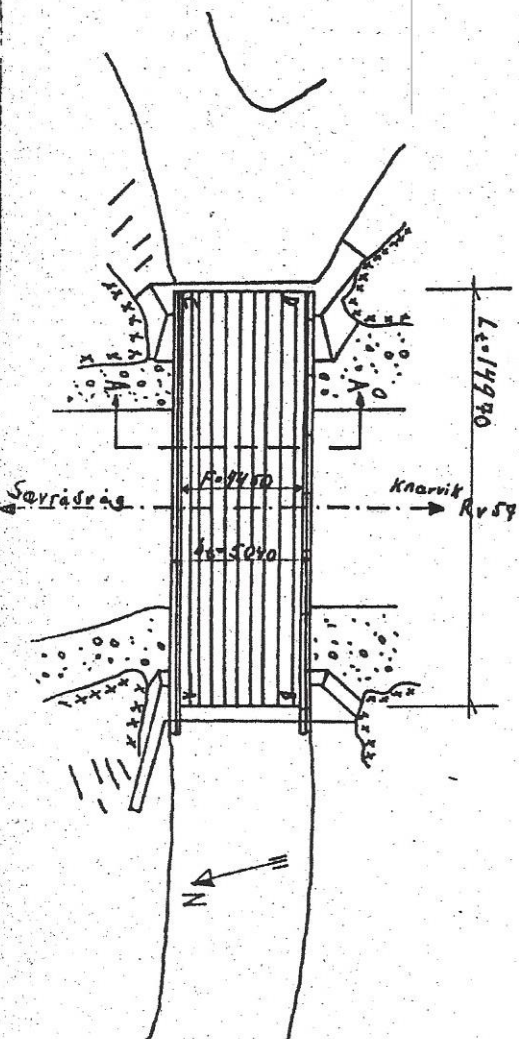


12-217


HUNDYIN BRU 0/RV		217	VB	VE 6	a. 1973	Arkivnr.
Brunn	Brunt	Bruskat	Bru over	Byggeår	Arkivnr.	
HORDALAND		Rv 57	02	7860/85	LINDAS	
Fylke	Vegkat./-nr.	Hovedpars.	Km/km br	Kommune		
Byggetype : Bjelkebru, ikke normerte I-elementer						
Konstr.met.	Statisk system : Fritt opplagt i ett spenn.					
Brudette	El. u/påstopp	Sillelag	Infet.	Silleleng.		
Landtype	Karelandskaf.	2	Landbruksland	Over vann i på fjell.		
Sluttype	u/stopplate.	Pilarfundam.				
Pilarmet.						
Spennvidde/l	$L = L_f + 300 \text{ mm} = 13760 \text{ mm}$		Totaltallengde $L_t = 14990$			
Føringssekt.	V: 4450	H: 5040	Totalbredde $b_t = 5040$			
Lastklasse	Fri b. lering	4990	Fri høyde	00		
Brulast	Fri b. arektv.	00	Fri h. v. lering	00		
Konstruert av:	Fritt sillelag	x	Fri h. veg under	5080		
Bygd av:						

Oppriss M = 1:200

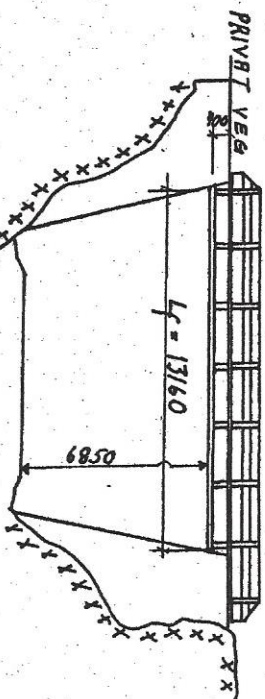

TVÆRSNITT M = 1:50

SNITT A-A

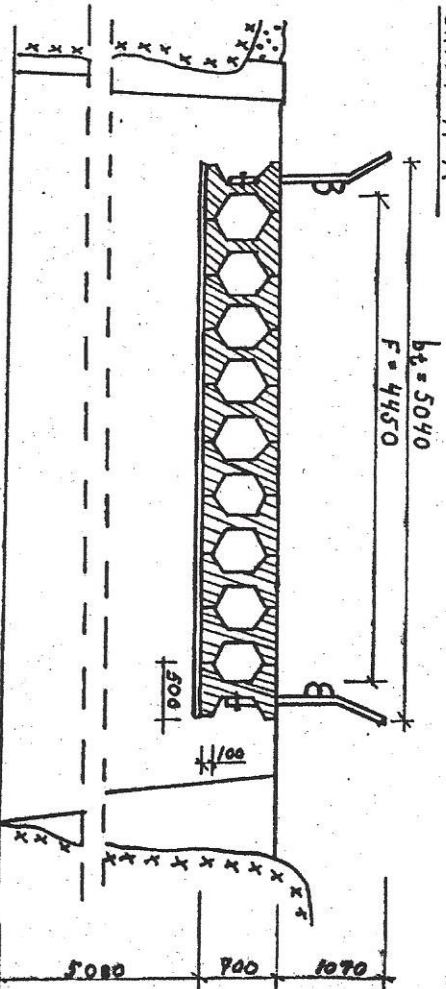

Nivellament:

A	1388
B	1383
C	1400
D	1394

Slisse vegkurvatur

Knarvik Rv 57