


Proj. ny dør.
Lukking av
mellomgang

Fasade mot NORD

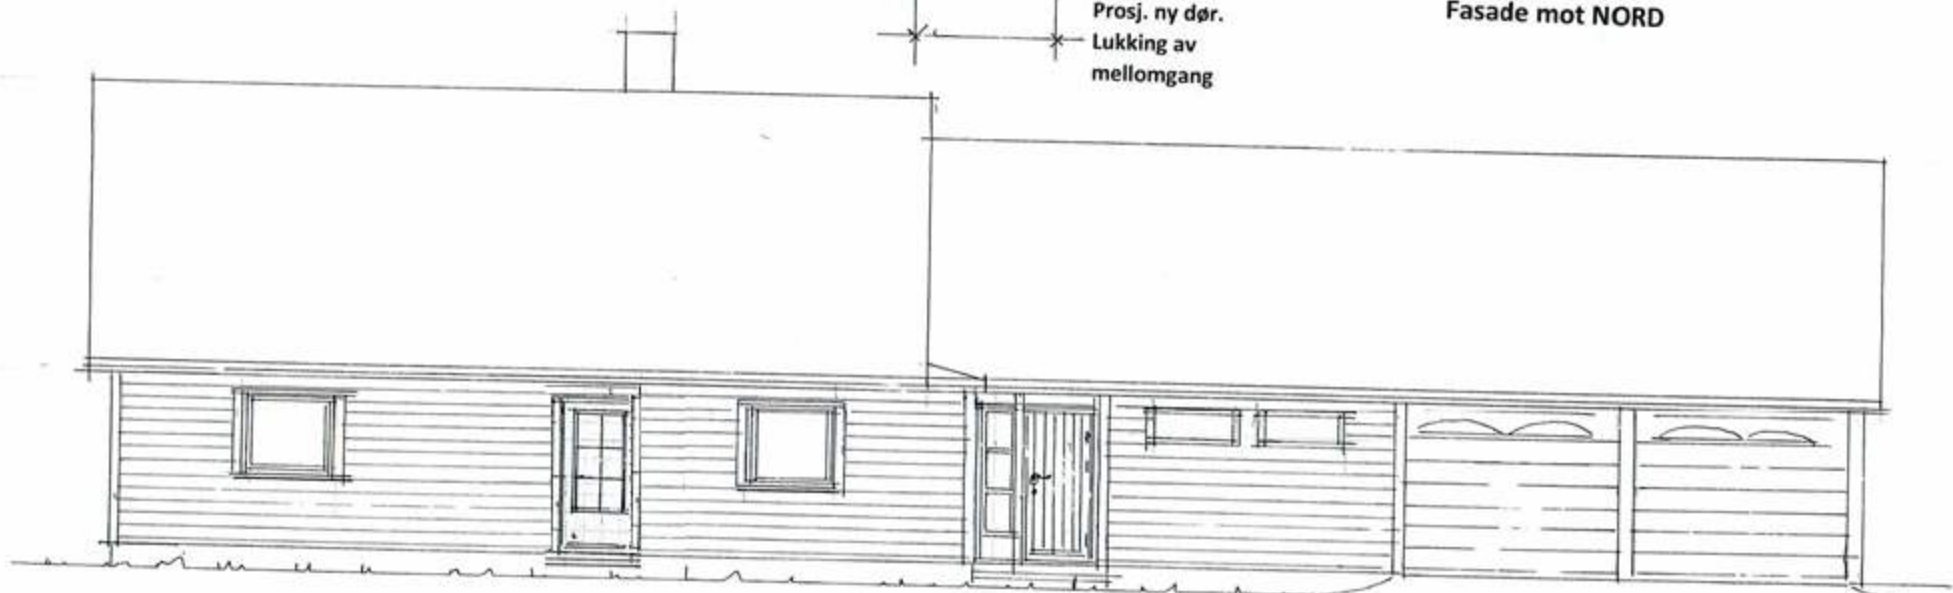

Proj. ny dør.
Lukking av
mellomgang

Fasade mot SYD

Proj. fasade-endring på gnr. 325 , bnr. 43, Fosse 83, Meland, Alver kommune.
Mål = 1 : 100
Frekhaug , 04.03.2020 , Byggteam Vest AS v/ Morten Svanevik