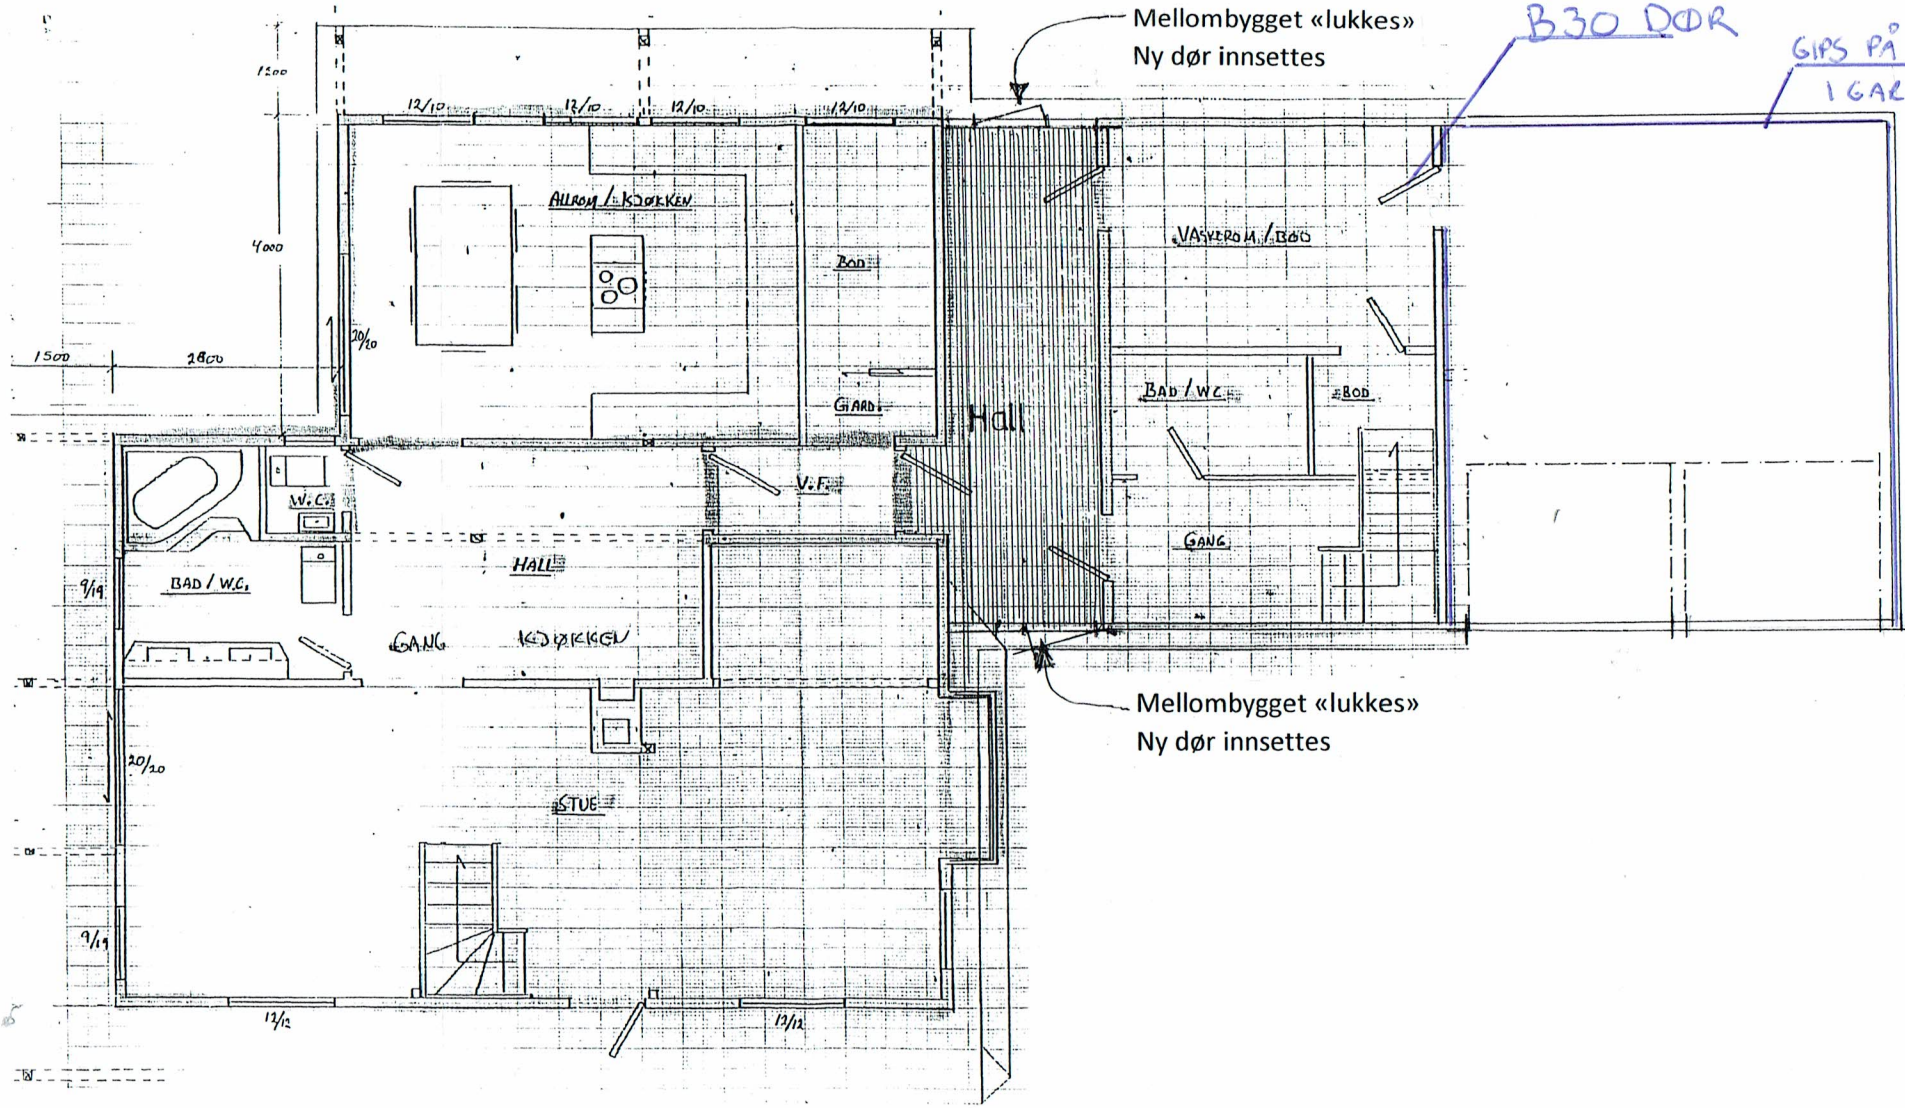

Prosj. fasade-endring på gnr. 325 , bnr. 43 , Fosse 83 , Meland , Alver kommune

Mål = 1 : 100

Frekhaug , 04.03.2020 , Byggteam Vest AS v/ Morten Svanevik