

Lindås kommune
 9/12-16




- Endring

Før reseksjonering

Nr.		Etablertid		Dato		Ar	
Revisjon							
EIU as: KVAZEN PH1: Langhelene 79 og PH2: Langhelene 77 PLAN 0 UTSITT 1 SEKSJONERING							
2095		2011.2016		8001			
ARKITEKTISK ANMÅL Sognv. Arkitekt AS, Damsgårdsveien 15, 5058 Birkem TEL: 55 55 99 00 E-post: info@vagnarkitektur.no							
FORUM ARKITEKTER							

VEDLÆG 3 AV 17

Lindas kommune
8/12-16

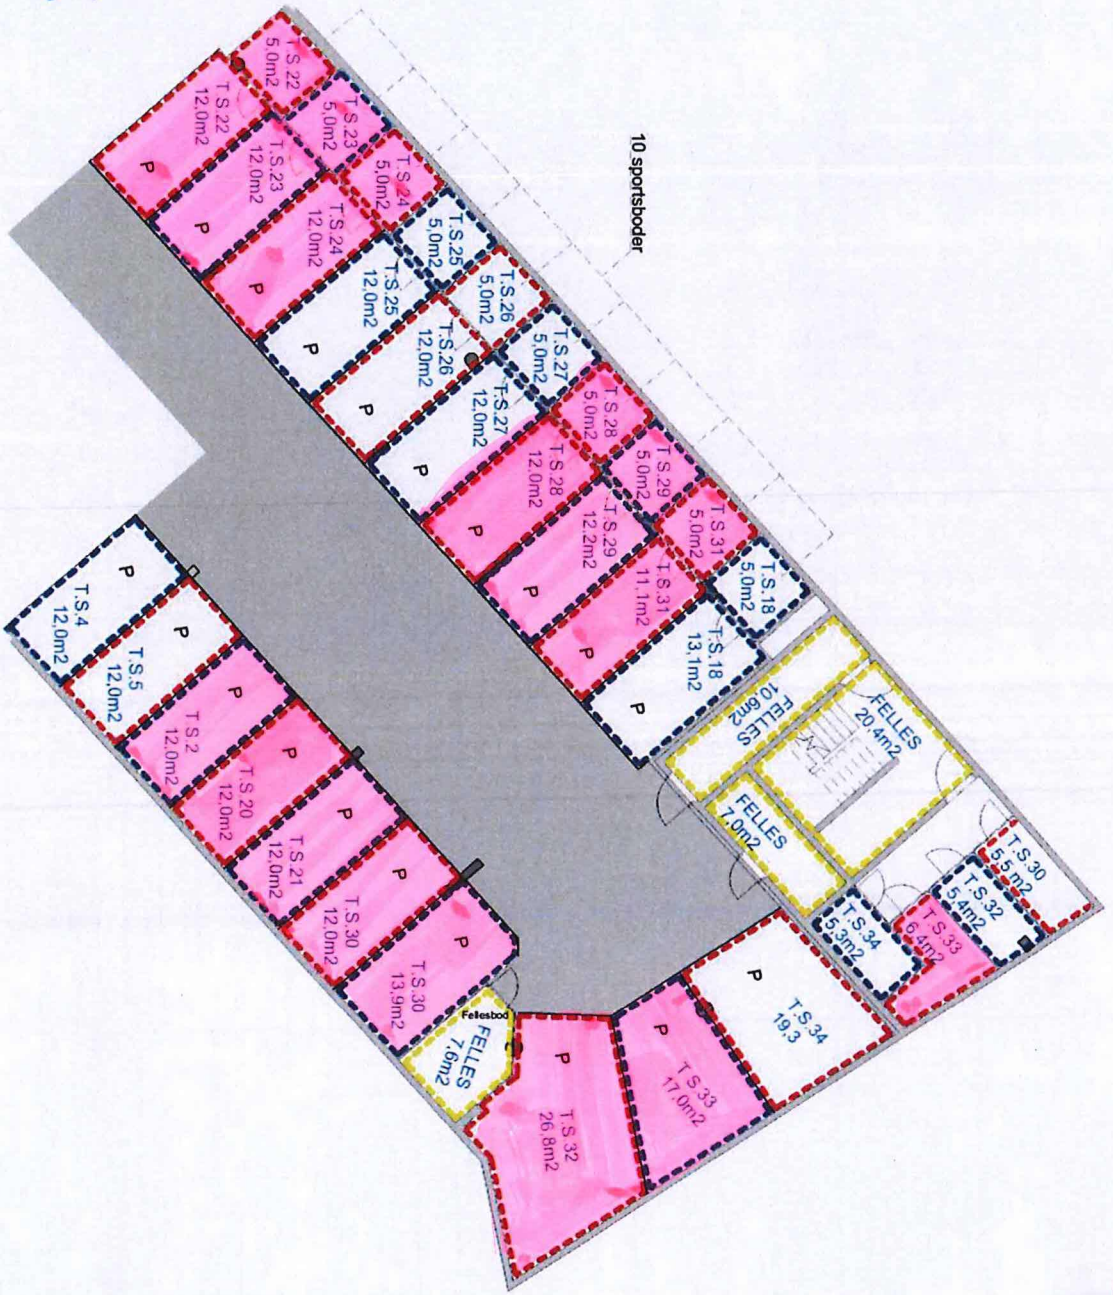

~ Endring

Før reschjonering


Nr	Beskrivelse	Dato	Av
	Revisjoner		

ELU as: KNAZEN	
PH1: Langhelene 79 og PH2: Langhelene 77	
PLAN 0 UTSNITT 2	
SEKSJONERING	
23.11.2016	2095
6002	

ARKITEKTER ANMÅL
 Forum Arkitekter AS, Damsgårdsveien 16, 5018 Bergen
 Tlf: 55 56 99 00 | Epost: info@forumarkitekter.no



VEDLEGG 4 AV 17

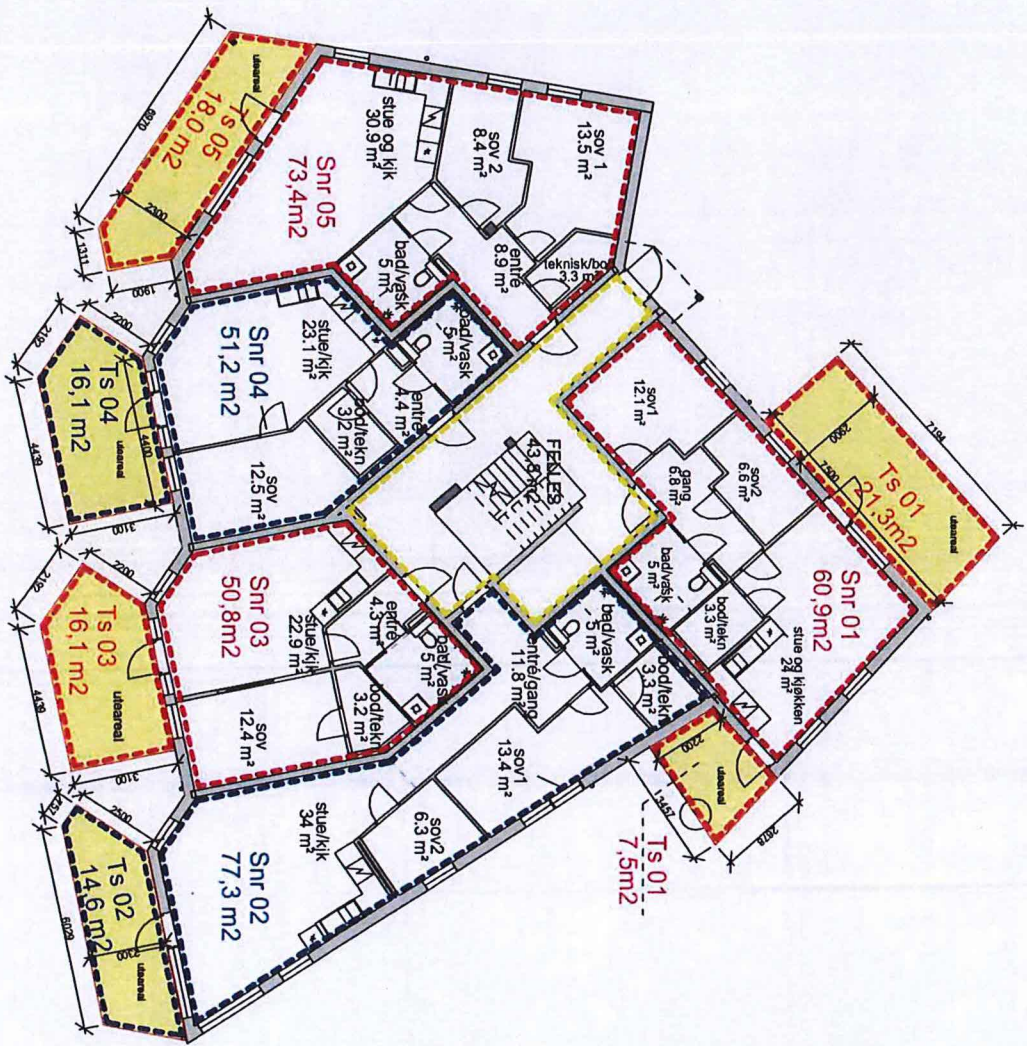


Før reschisjnering
Ingen endring

ELU AS, KNAZEN		PH1 Langhelane 79	
SEKSJONERING PLAN 01		23.11.2018	
1	1:150	2095	6101

FORUM ARKITEKTER

VÅRDETEL 5 AV 17

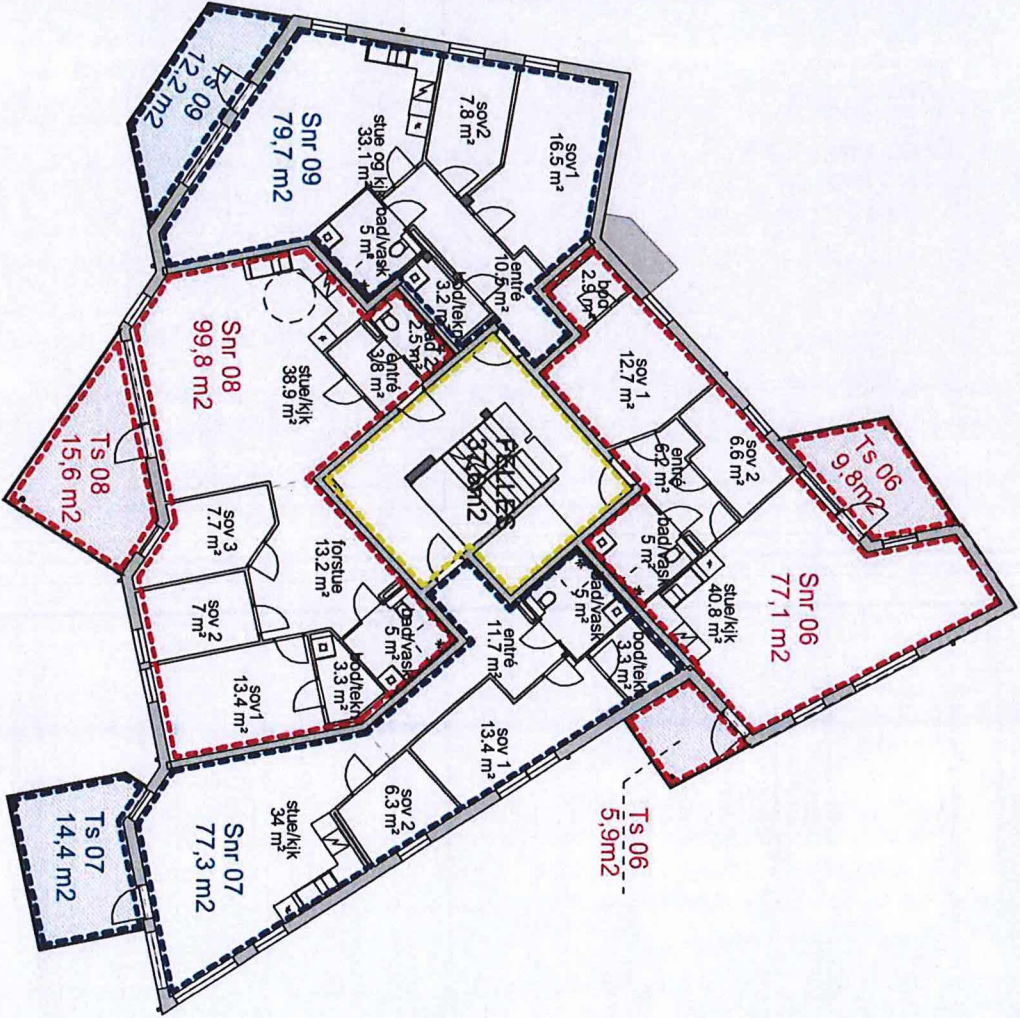


Før reaksjonering
Ingen endring

E.L.U. sst. KVAZEN		Revisjon		Dato		Ar	
PH1 Langnesane 79		Revisjon		Dato		Ar	
SERKSJONERING PLAN 02		Revisjon		Dato		Ar	
21.11.2016		2095		6102			
2095		6102					

Vedlegg 6 AV17



Lindås kommune
11/2/16

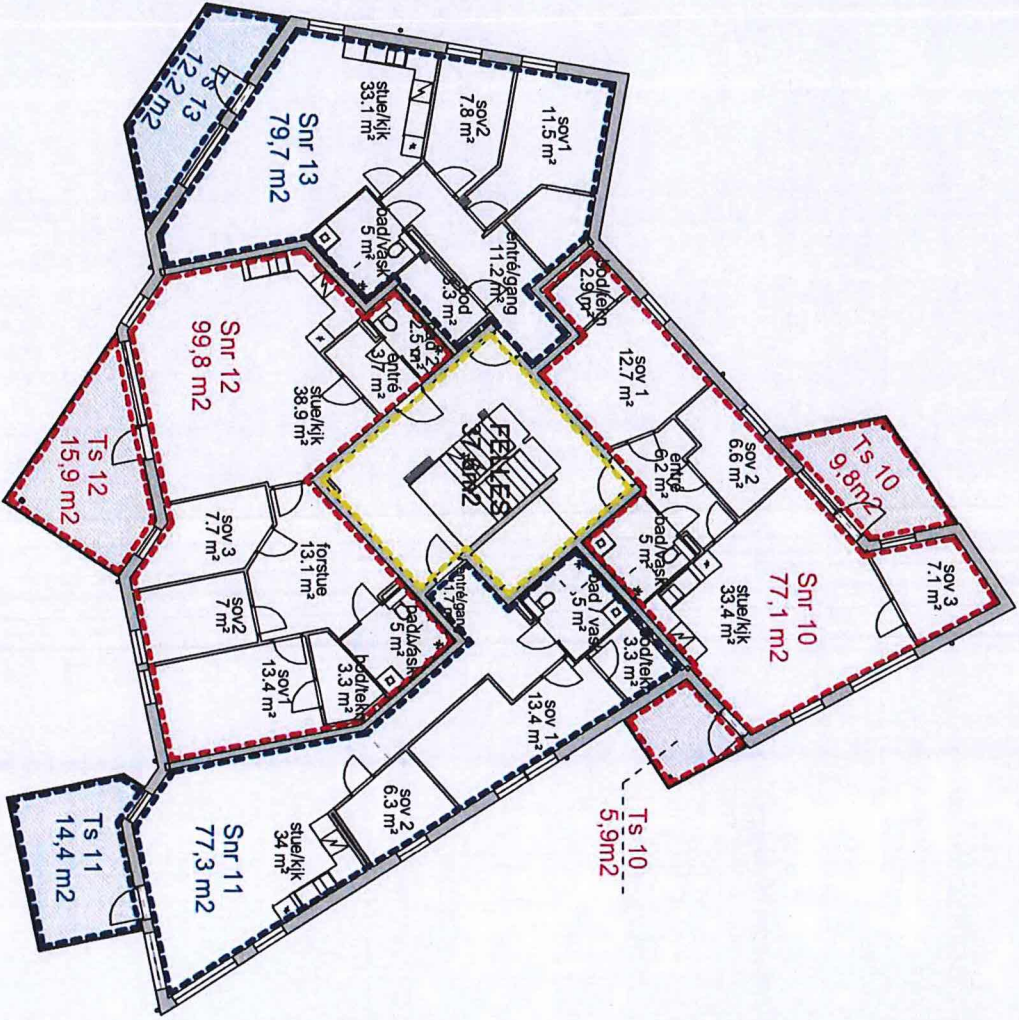

Før reserpsnering
Ingen endring


ELU as: KNUZZEN		PH1 Langhaane 79	
SEKSJONERING PLAN 03		23.11.2016	
2095	6103		

Nr	Distriktnavn	Dato	Av
	Revdisjon		

FORUM ARKITEKTER

VSD/BJG z HVIT

Lindås kommune
8/10-16

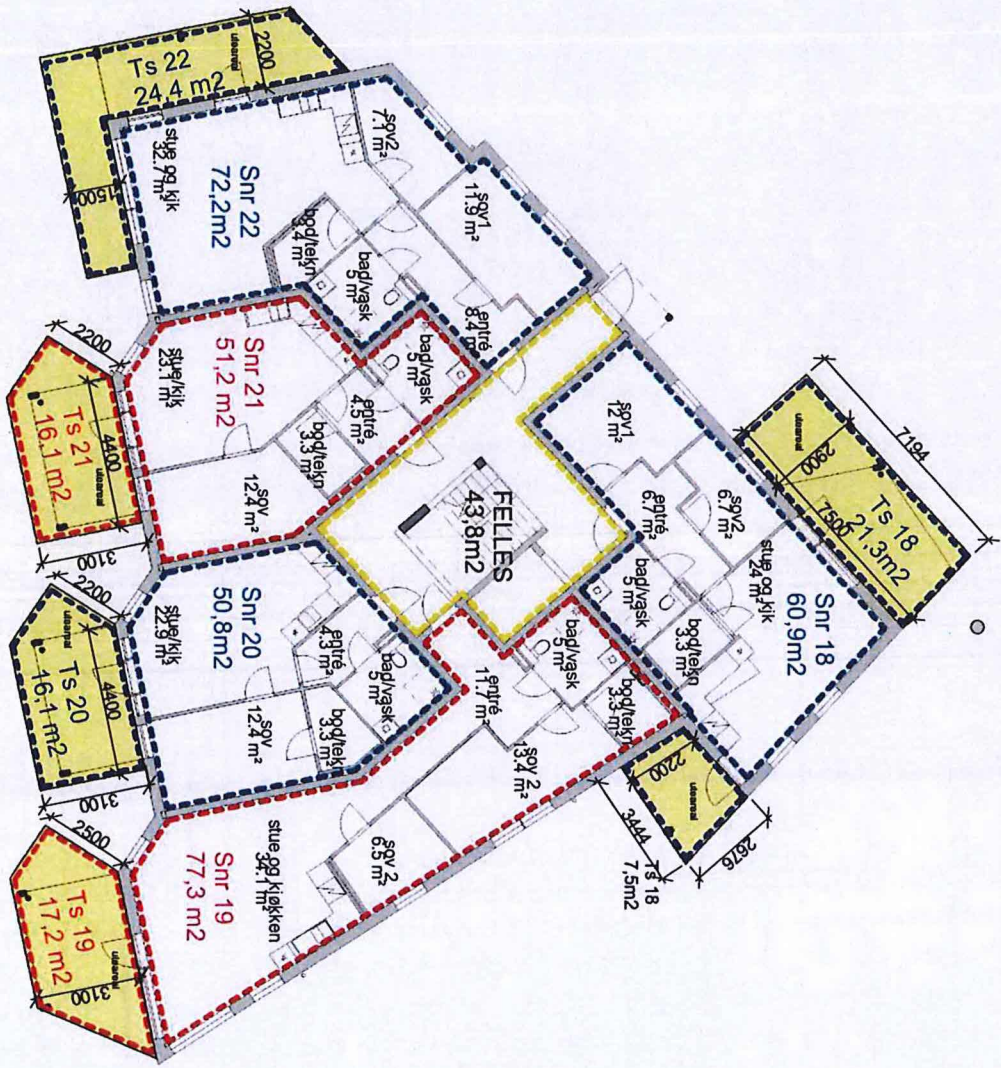


Før reshisjonering
ingen endring

Eiendomsnr: KNAUZEN	
FHZ Langhelvane 77	
SEKSJONERING PLAN 01	
2095	6201
23.11.2016	

FORUM ARKITEKTER

VSD LBTG 9 AV 17

Lindås kommune
Hte
8/12-16

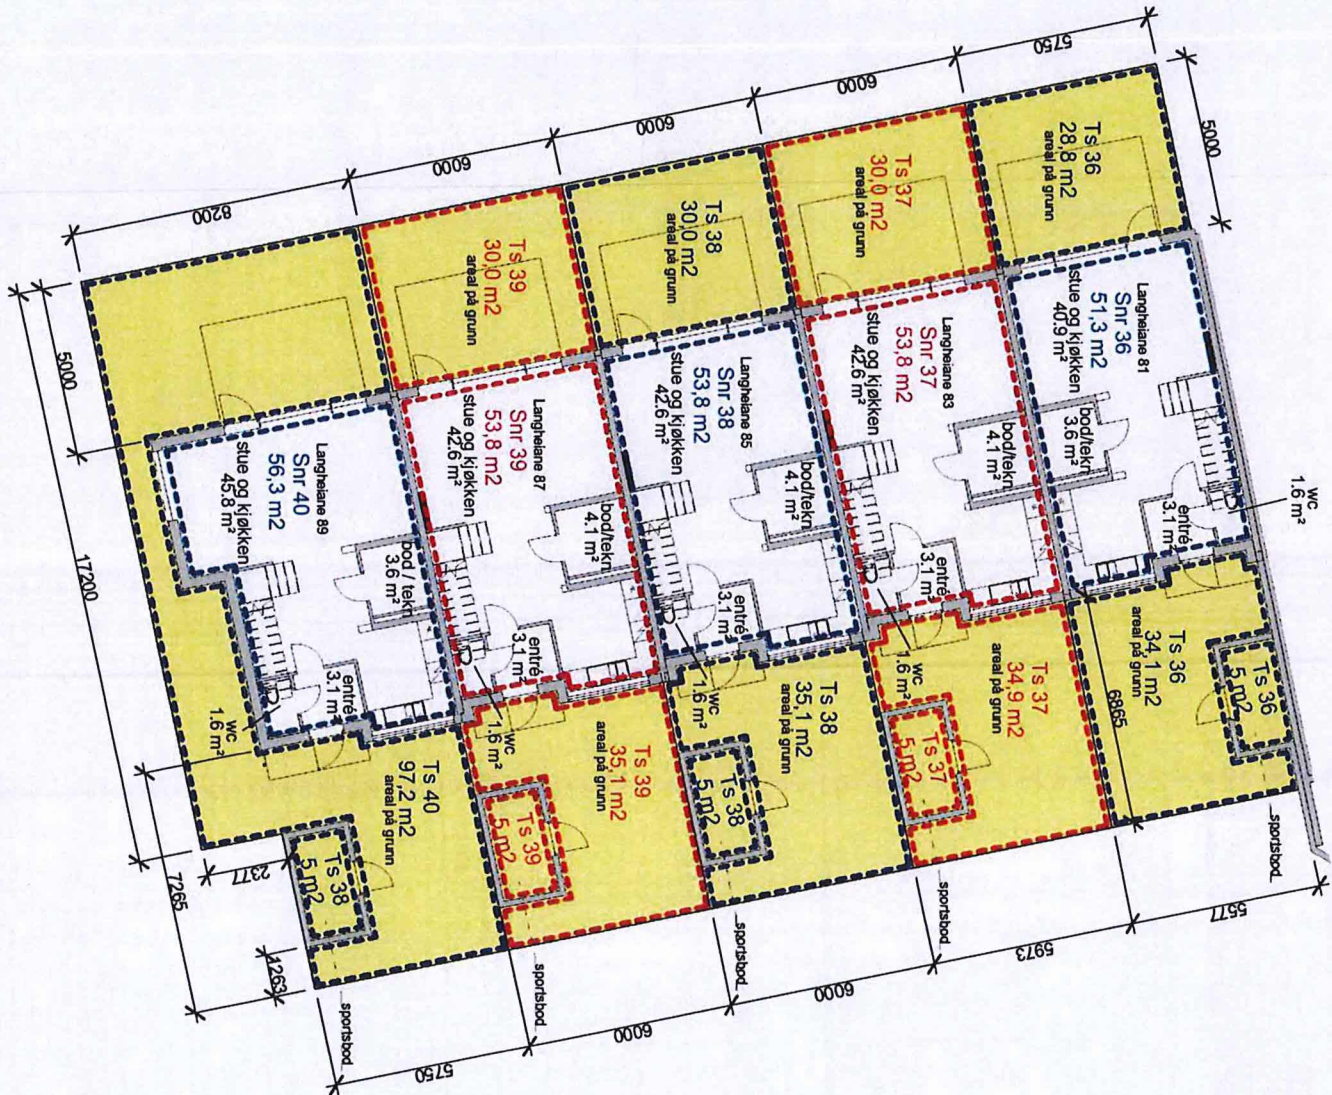

Før revisjonering
Ingen endring


Nr	Beskrivelse	Dato	Av
	Revisjoner		

Eiendomsnr: KNAZEN	
SH Langhelane 81/83/85/87 og 89	
SEKSJONERING PLAN 01	
Dato	2095
Bladnr	6301

6301

VEDLÆG 13 AV 17

Lindås kommune
 9/12/16

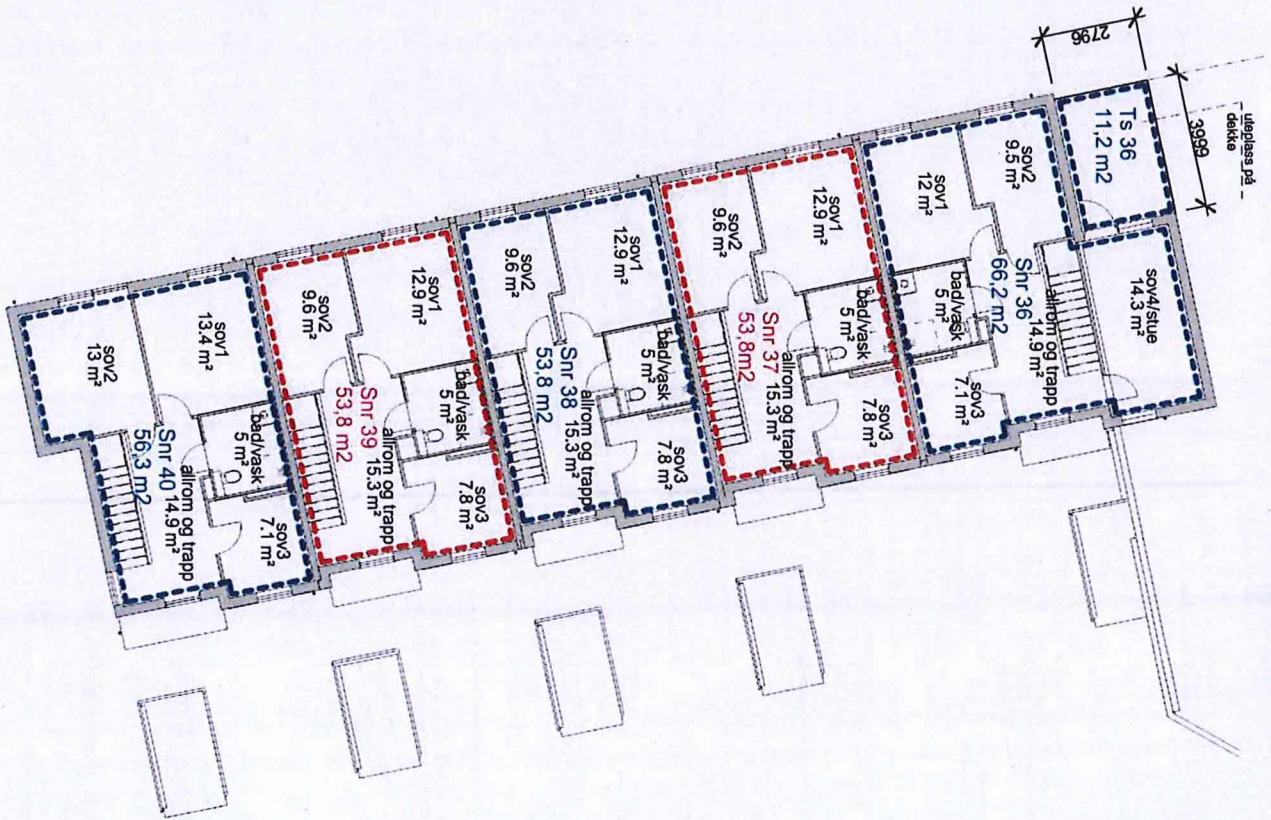

VESTRE 14 AV 17

*Før reseleksjonering
 ingen endring*

Nr	Beskrivelse	Dato	Av
	Revisjoner		

ELU as: KNUZEN SH Langhelians 81/83/85/87 og 89 SEKSJONERING PLAN 02	
1	1-150
23.11.2016	2095
	6302

Arkitektfirmaet FORUM ARKITEKTER

