

Lindås kommune

Søknad om terrengjustering 221/1/0

Det aktuelle området ligger rett nord for broen på kommuneveien til Eikemo, mellom veien og Eikefetelven. Se vedlagte kart.

Hensikten er å oppgradere området til slåttemark. Dette området er normalt delt av et tørrlagt smalt elveløp, og her er kun noe vannføring i flomperioder.

Tanken er å fylle igjen dette tørrlagte elveløpet og heller flytte elvekanten på østsiden av "holmen" ca 3 meter mot vest for å opprettholde god plass til vannet under flom. Elvekanten plastres med storstein med en terrengvinkel på under 45 grader. Elvekanten her ligger i innersvingen av elven og er dermed ikke så utsatt under flom.

Håper på en snarlig positiv tilbakemelding.

Mvh



Roger Hartveit

Eikefet 18.12.2019

Vedlegg til søknad av 18.12.2019



0 10 20 30m
 Målestokk 1: 1500 ved A4 utskrift
 Utskriftsdato: 11.12.2019 13:39
 Eiendomsdata verifisert: 11.12.2019 13:38


GÅRDSKART 1263-221/1/0
 Tilknyttede grunneiendommer:
 221/1/0

Markslag (AR5) 7 klasser TEGNFORKLARING	AREALTALL (DEKAR)	
Fulldyrka jord	17.2	
Overflatedyrka jord	0.0	
Innmarksbeite	21.3	38.5
Produktiv skog	1454.7	1454.7
Annet markslag	4152.4	
Bebyggd, samf., vann, bre	249.6	4402.0
Ikke klassifisert	1972.7	1972.7
Sum	7867.9	7867.9

Kartet viser valgt type gårdskart for eiendommen man har søkt på. I tillegg vises bakgrunnskart for gjenkjenning. Arealstatistikken viser arealer i dekar for alle teiger på eiendommen. Det kan forekomme avrundingsforskjeller i arealtallene.

Ajourføringsbehov meldes til kommunen.

- Arealressursgrenser
- Eiendomsgrenser
- Driftssenterpunkt

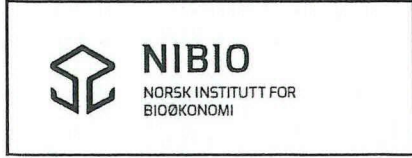

*Ny plastet elvekant
 avmerket med kulpen*