

# SITUASJONSKART

Gnr/Bnr: Gnr 57 Bnr 33  
Adresse:  
Eigar/søkar:

Kvalitet : FKB-B

Gjeldande plan : Kommuneplan  
Planformål : LNF

Vår referanse: HOK

Sign. ....




Målestokk: 1:1000  
Dato: 23.10.2019

MELAND 16.3.2020  
KOMMUNE



- |  |                        |  |            |
|--|------------------------|--|------------|
|  | Gjerde                 |  | Bolighus   |
|  | Usikker eigedomsgrense |  | Andre bygg |
|  | Målt eigedomsgrense    |  |            |

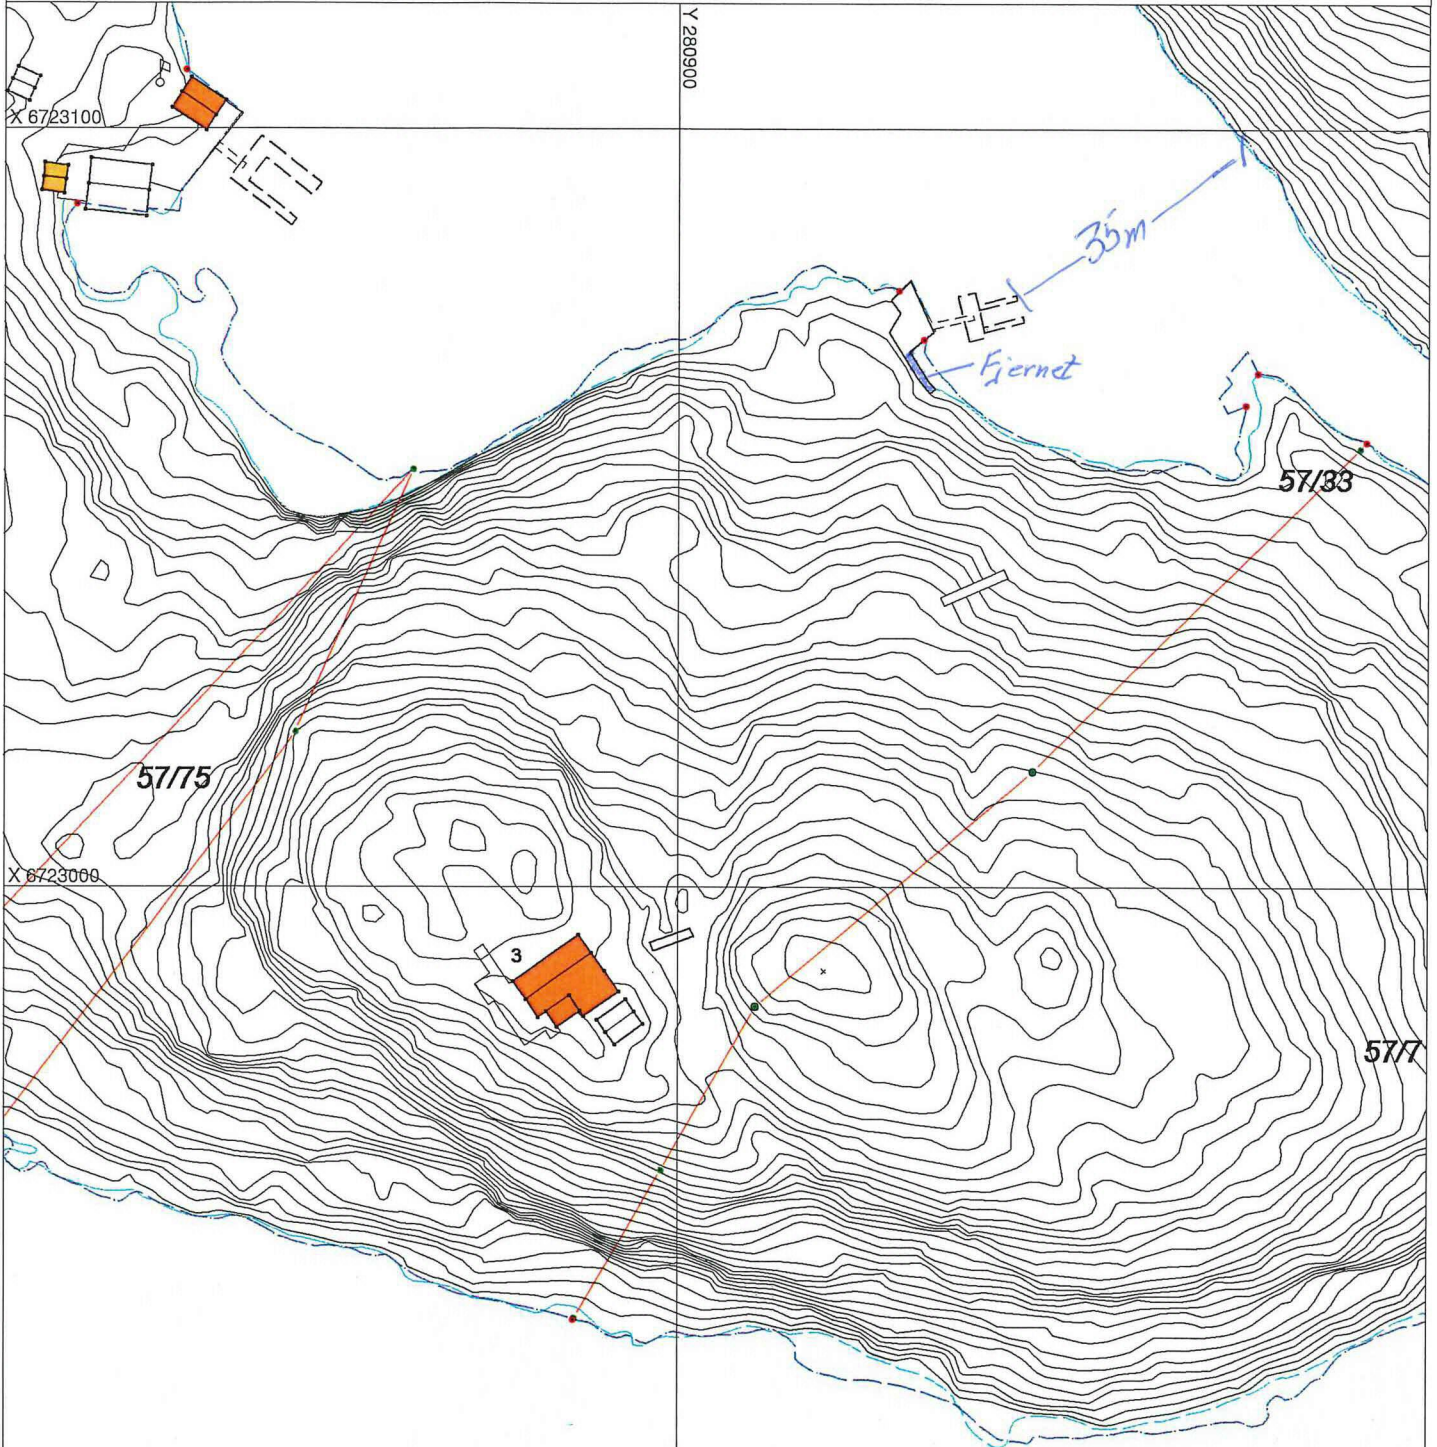

Hugs å setje på avstandar på kartet

## SITUASJONSPLAN

Tiltak

Underskrift Situasjonplan

Dato