


ALVER
KOMMUNE
12 MARS 2020

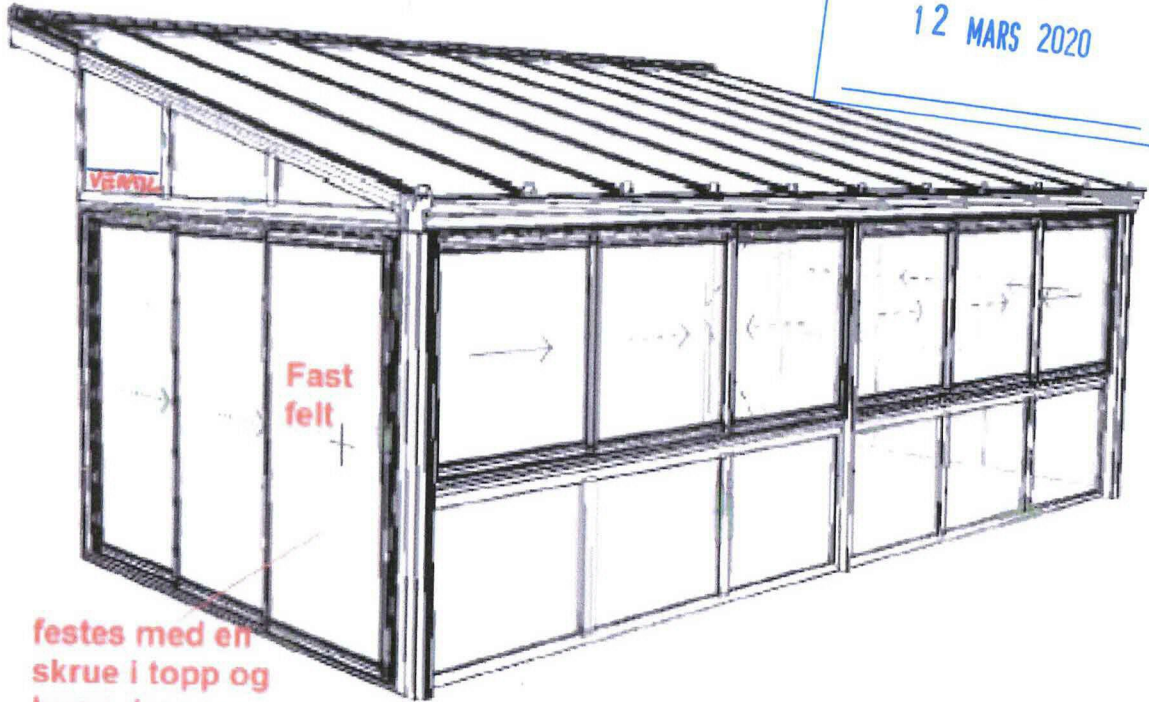

festes med en
skrue i topp og
bunn, trenger
ikke lås

