 

 
 

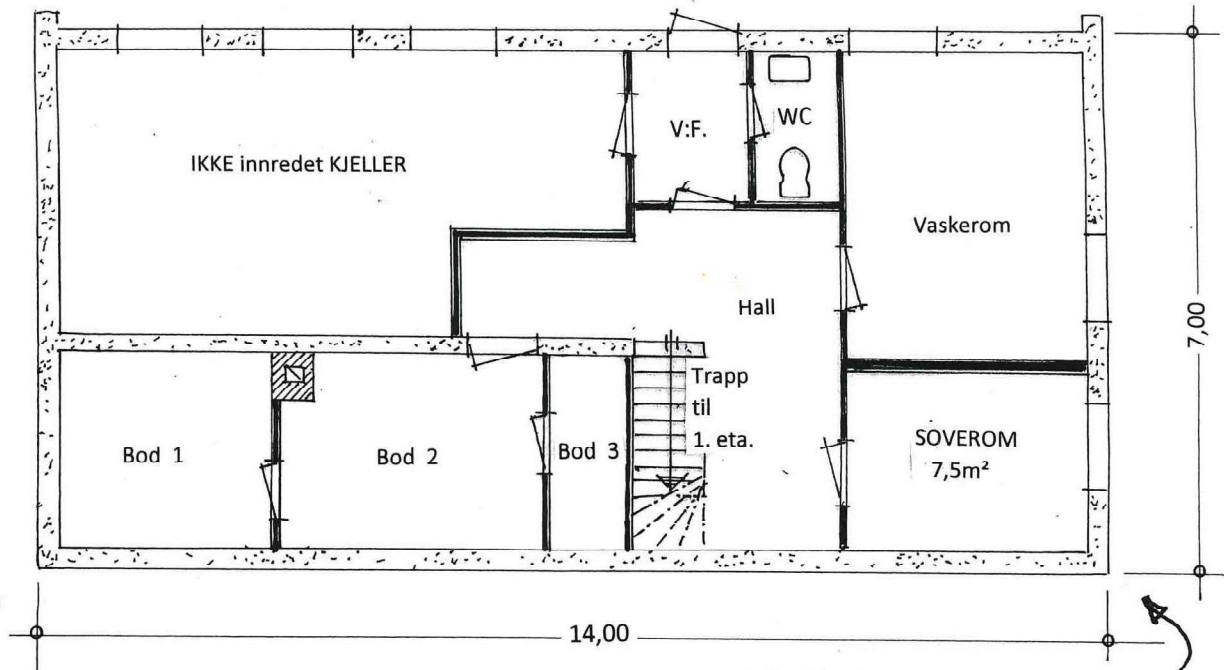



Nåv. etasjehøyde = 2 33 cm.

Endret etasjeh. etter montering
av lydbøyer m/isolasjon og gipsplater
225 cm.

-  25 cm. Leca-vegg
-  Glass som blendes
Vinduet beholdes
-  Vegger som rives
-  Proj. ny 10 cm.
Isolert vegg m/gipspl.
-  VEGGER som BEHOLDES



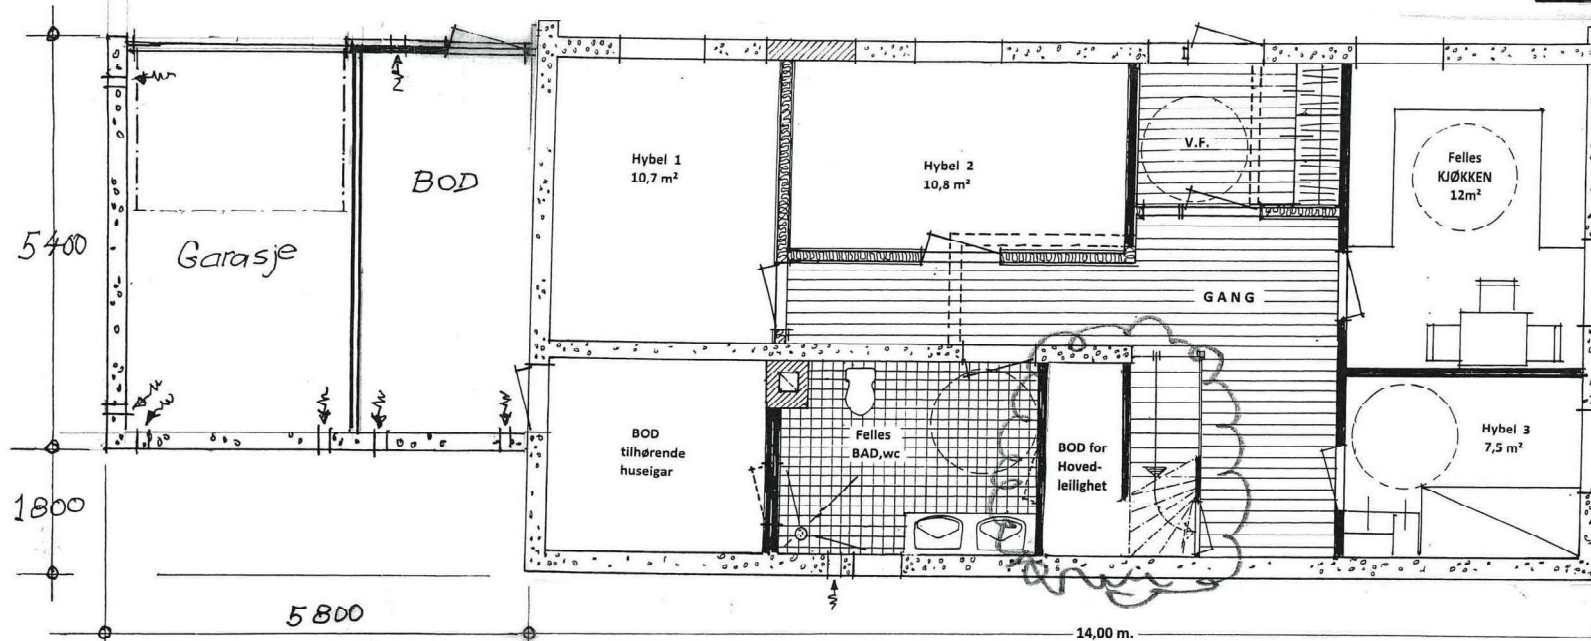Nåv.PLAN av UNDERETASJE



Proj. endret PLAN av UNDERETASJE

Proj. endret innredning av kjeller
+ garasjetilbygg.

Gnr. 188 , bnr. 110 i Lindås kommune

Etasjeplaner i Mål = 1 :100

Isdalstø, 06. 12. 2019

Rettet ; 27.01.2020

Behø Eyob Teklesenbet