



Fasade mot nord
1 : 100

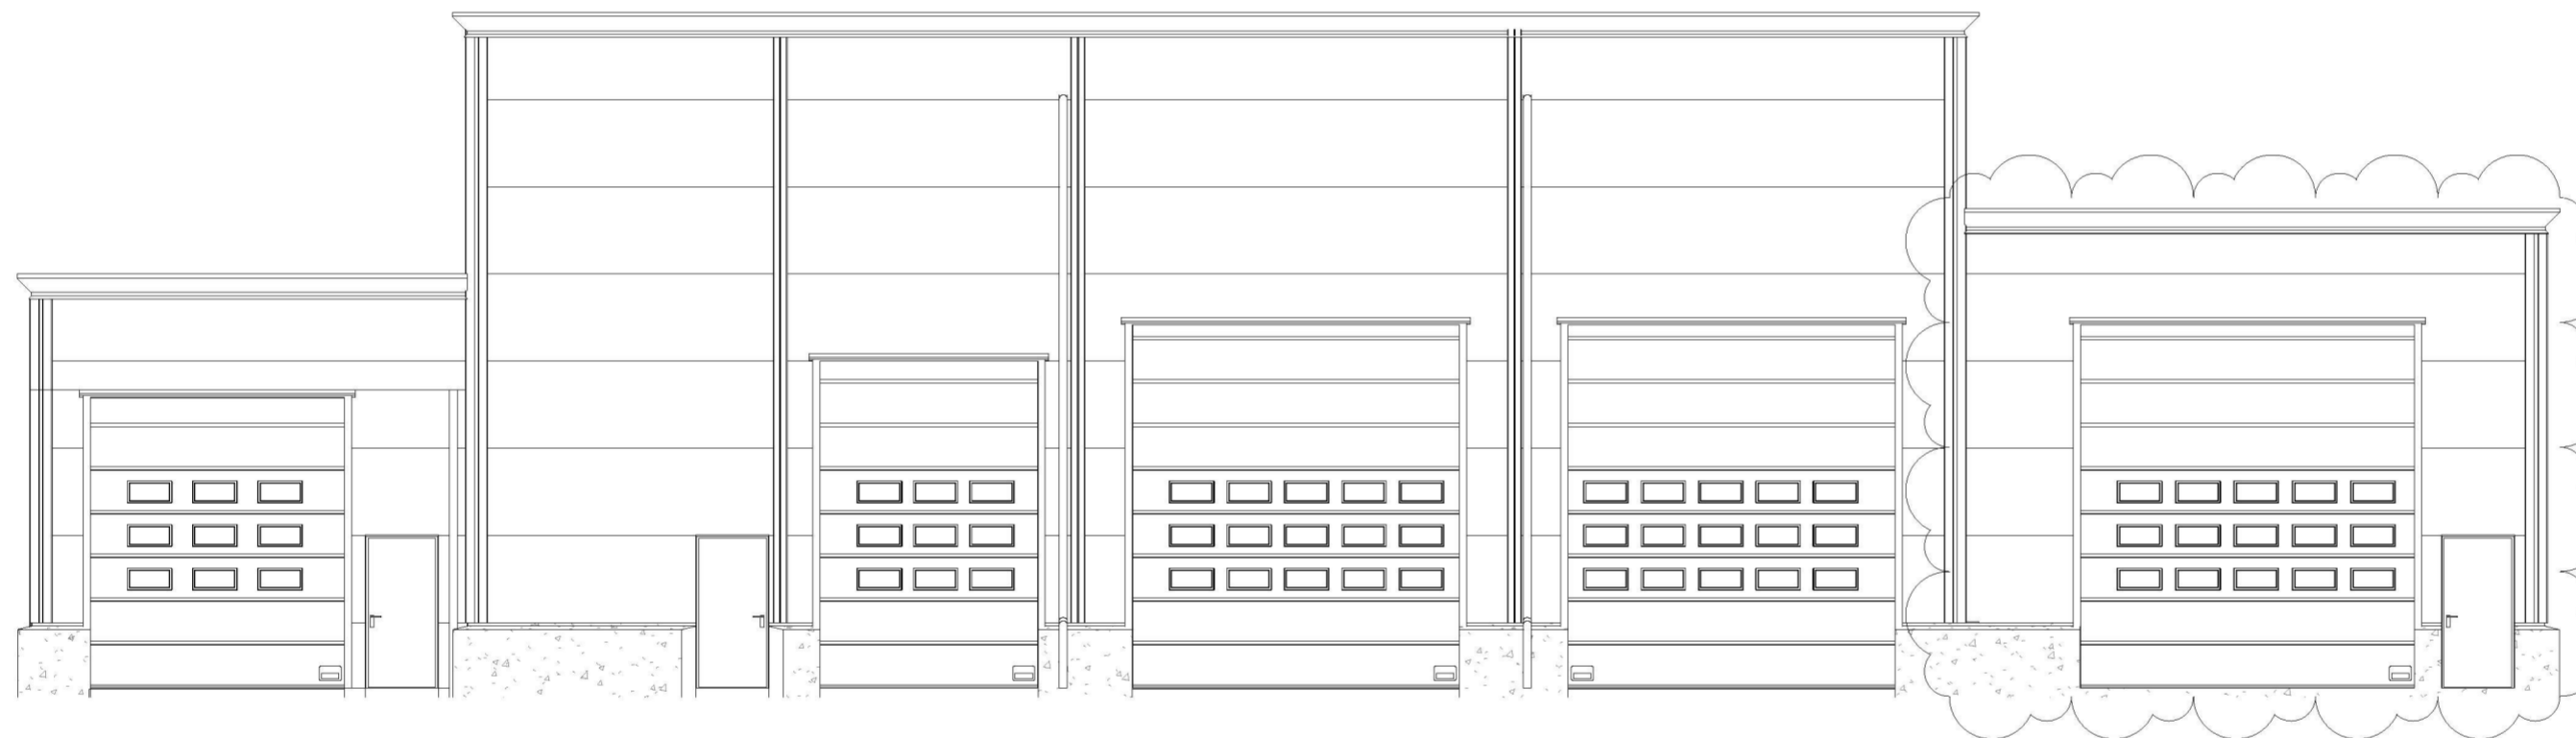

Fasade mot sør-vest
1 : 100

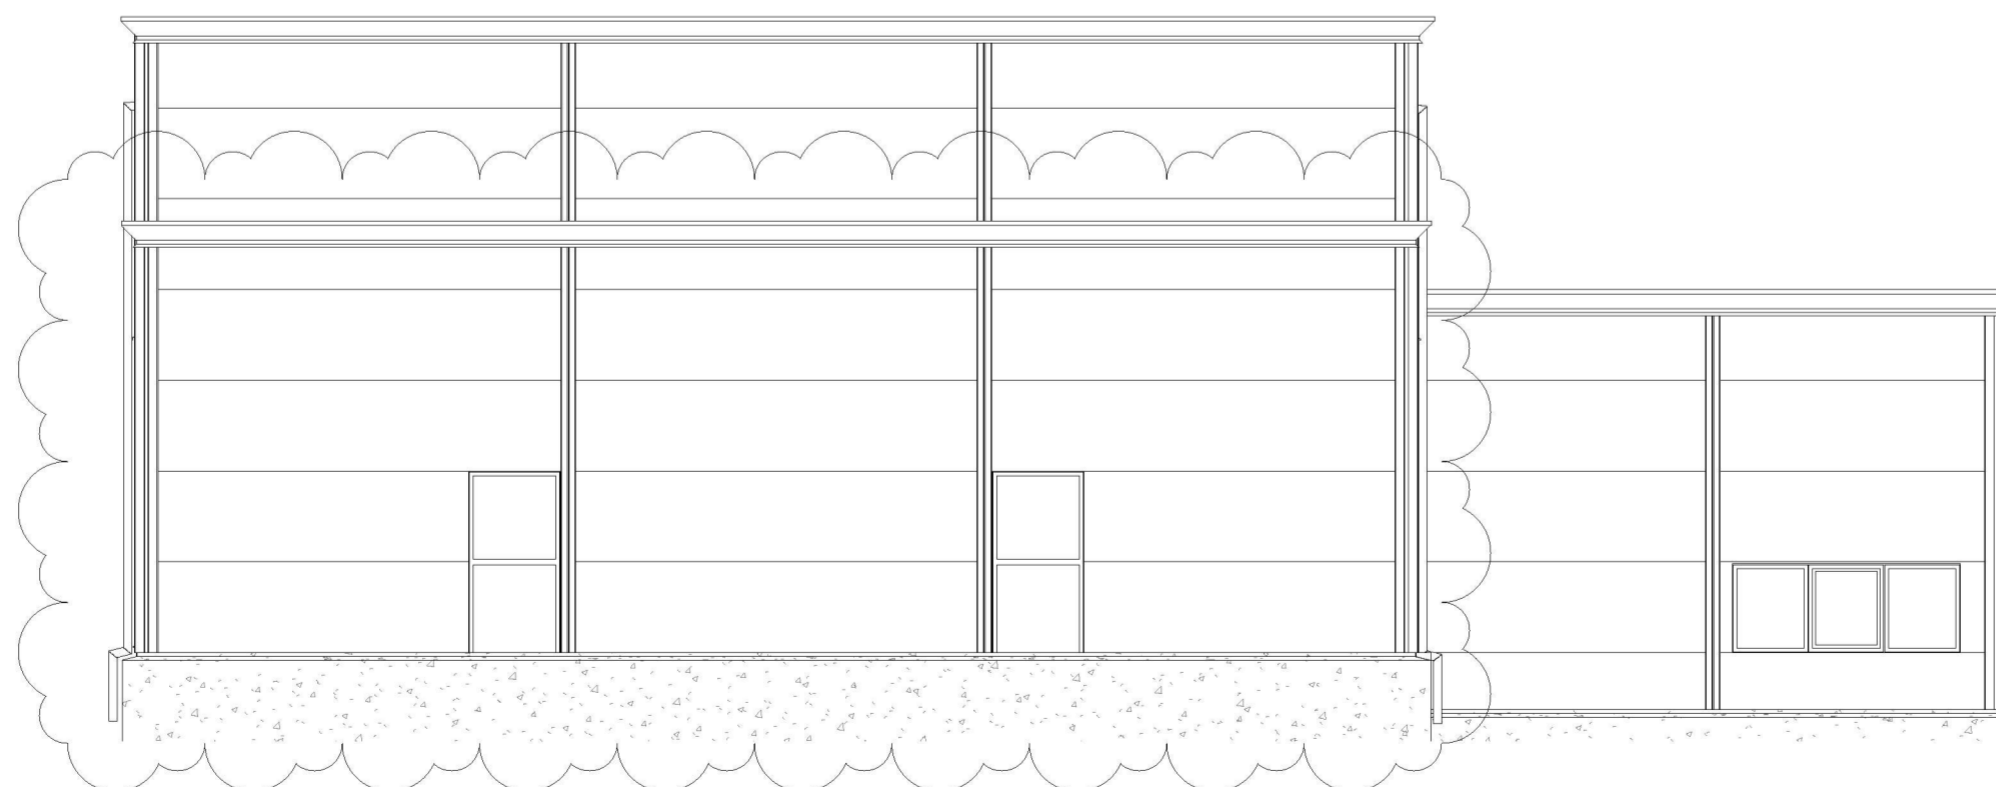

Fasade mot sør-øst
1 : 100

Revisjoner

Nr	Dato	Beskrivelse	Tegn	Kont
A	30.09.2015	Lagt til nettoareal	KRN	

Helgesen Tekniske bygg AS



Valestrand - 5281 Valestrandsfossen - Norge
56 19 34 00 htb.no Org.nr: 965012044

Oppdragsgiver
Anlegg og Industriteknikk AS

Prosjekt
Tilbygg 2020

Prosjekt nr. 5192 Pr.leder:

Bruksområde
Byggesøknad

Tegningsnavn
Fasader tilbygg

Tegn.dato: 01/20/20	Skala 1 : 100	Tegn. -A2 OHB	Kontr. JAB
------------------------	------------------	---------------------	---------------

Tegningsnr. -	Revisjonsdat 30.09.2015	Rev. nr. A
------------------	----------------------------	----------------------