

SITUASJONSKART

Gnr/Bnr: 352/39
 Adresse: Kårbø 82
 Eigar/søkar: Kjell Johansen
 Kvalitet: FKB-B

Gjeldande plan: Kommuneplan
 Planformål: Fritidsbusetnad
 Vår referanse: PAS

Sign.




**ALVER
KOMMUNE**



Målestokk: 1:500
 Dato: 16.03.2020

- // Gjerde
- - - Usikker eigedomsgrænse
- Målt eigedomsgrænse
- Bolighus
- Andre bygg

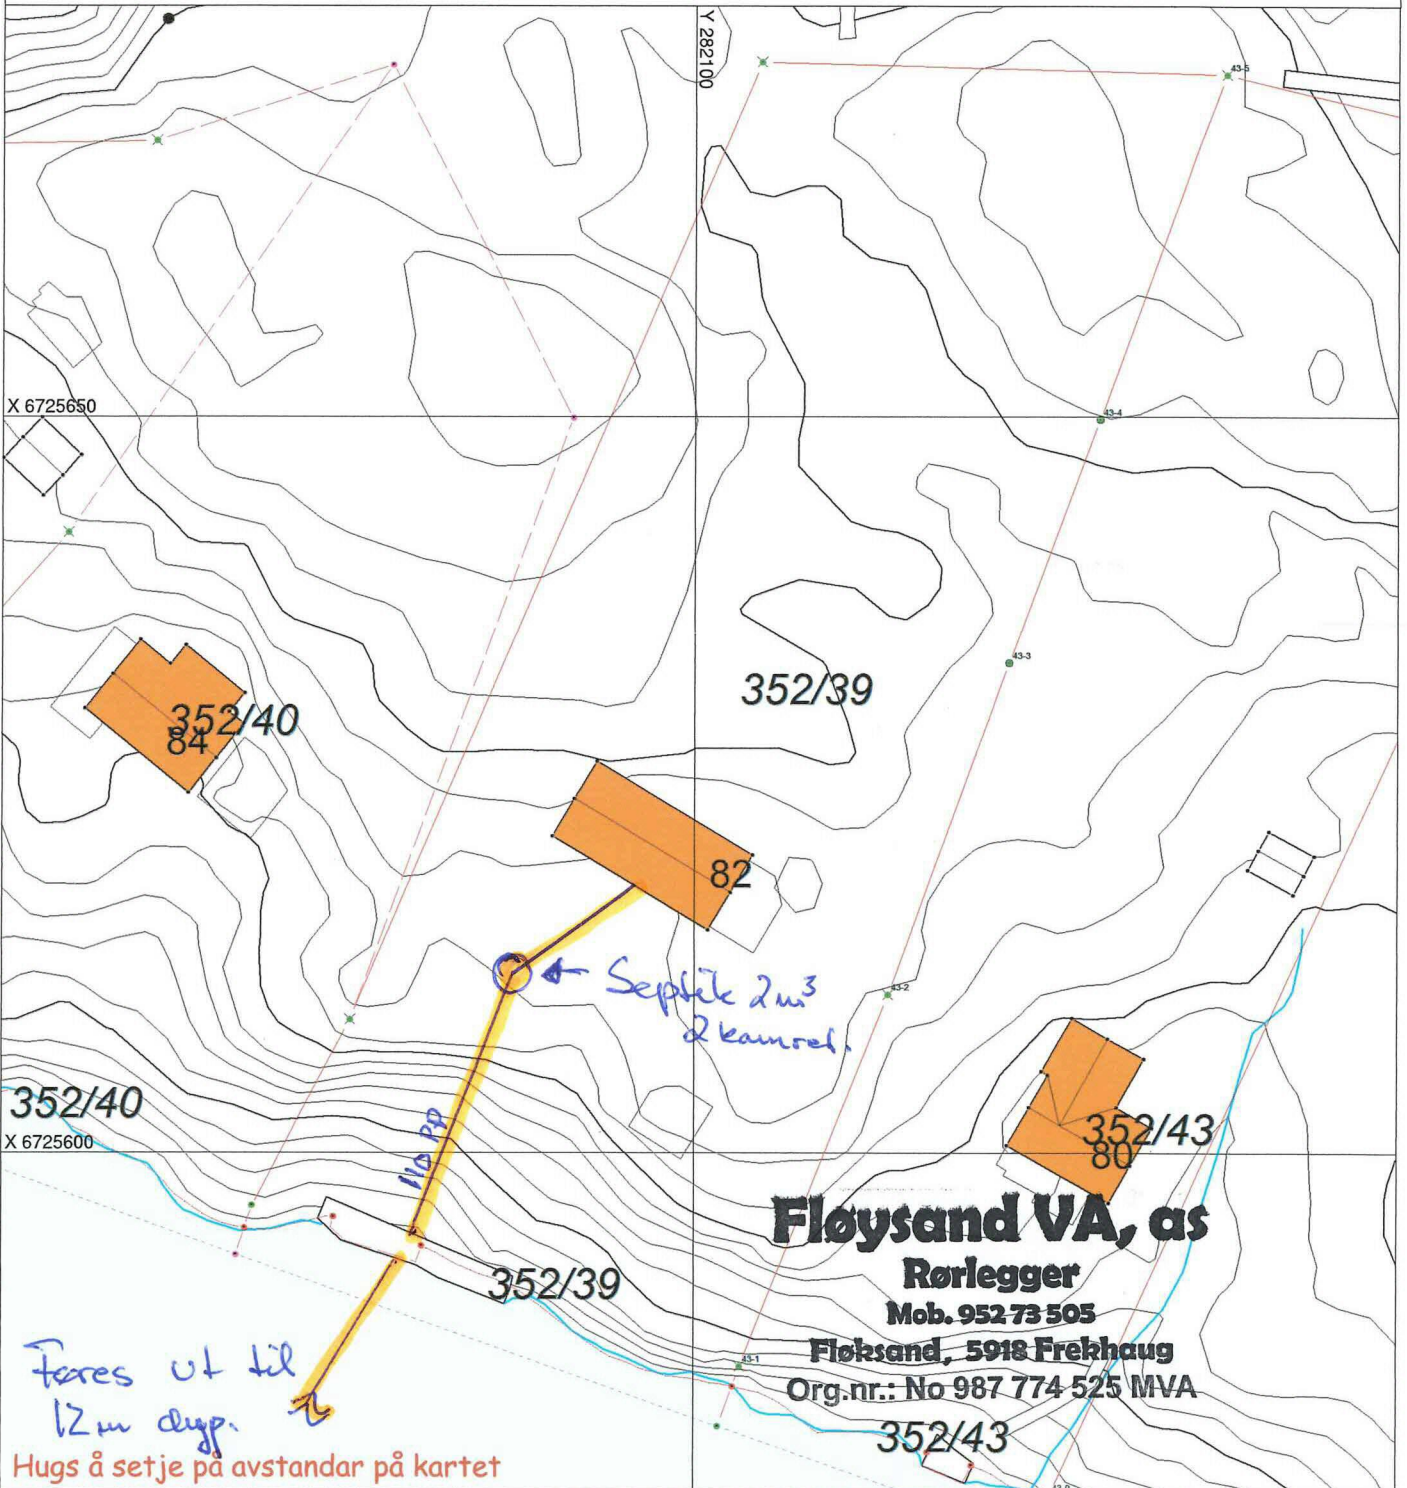

Fløysand VA, as
Rørlegger
 Mob. 952 73 505
 Fløysand, 5918 Frekhaug
 Org.nr.: No 987 774 525 MVA

SITUASJONSPLAN

Tiltak

Kjell Fløysand
 Underskrift Situasjonsplan Dato