

Vedlegg nr.
C - 1



Opplysninger gitt i nabovarsel sendes kommunen sammen med søknaden

(Gjenpart av nabovarsel)

Pbl § 21-3

Tiltak på eiendommen:							
Gnr.	Bnr.	Festenr.	Seksjonsnr.	Eiendommens adresse	Postnr.	Poststed	
188	592			OTERÅSEN 17	5914	ISDALSTØ	
Eier/fester				Kommune			
LINDÅS KOMMUNE				LINDÅS KOMMUNE			

Det varsles herved om							
<input type="checkbox"/> Nybygg	<input type="checkbox"/> Anlegg	<input type="checkbox"/> Endring av fasade	<input type="checkbox"/> Riving				
<input type="checkbox"/> Påbygg/tilbygg	<input type="checkbox"/> Skilt/reklame	<input checked="" type="checkbox"/> Innhegning mot veg	<input type="checkbox"/> Bruksendring				
<input type="checkbox"/> Midlertidig bygning, konstruksjon eller anlegg	<input type="checkbox"/> Antennesystem	<input type="checkbox"/> Oppretting/endring av matrikkelenhet (eiendomsdeling) eller bortfeste	<input type="checkbox"/> Annet				
Dispensasjon etter plan- og bygningsloven kapittel 19							
<input type="checkbox"/> Plan- og bygningsloven med forskrifter	<input checked="" type="checkbox"/> Kommunale vedtekter	<input type="checkbox"/> Arealplaner	<input type="checkbox"/> Vegloven	Vedlegg nr. B - 1			

Arealdisponering		
Sett kryss for gjeldende plan		
<input type="checkbox"/> Arealdel av kommuneplan	<input checked="" type="checkbox"/> Reguleringsplan	<input type="checkbox"/> Bebyggelsesplan
Navn på plan OTERÅSEN		

Beskriv nærmere hva nabovarslet gjelder
STØYREDUSERENDE SKJERM MOT VEGEN : E39
Vedlegg nr. Q -

Spørsmål vedrørende nabovarsel rettes til			
Foretak/tiltakhaver LINDAS KOMMUNE			
Kontaktperson, navn SANDRA WAAGE	E-post sandra.waage@lindas.kommune.no	Telefon 56 37 56 56	Mobil
Søknaden kan ses på hjemmeside: (ikke obligatorisk):			

Merknader sendes til	
Eventuelle merknader skal være mottatt innen 2 uker etter at dette varsel er sendt. Ansvarlig søker/tiltakhaver skal sammen med søknad sende innkomne merknader og redegjøre for ev. endringer.	
Navn ARKITEKT KNUT WILLIE JACOBSEN	Postadresse LUREVEGEN 304
Postnr. Poststed 5912 SEIM	E-post kwil-jac@online.no

Følgende vedlegg er sendt med nabovarslet			
Beskrivelse av vedlegg	Gruppe	Nr. fra – til	Ikke relevant
Dispensasjonssøknad/vedtak	B	1 – 1	<input type="checkbox"/>
Situasjonsplan	D	1 – 1	<input type="checkbox"/>
Tegninger snitt, fasade	E	1 – 2	<input type="checkbox"/>
Andre vedlegg	Q	–	<input checked="" type="checkbox"/>

Underskrift		
Tilsvarende opplysninger med vedlegg er sendt i nabovarsel til berørte naboer og gjenboere. Mottagere av nabovarsel fremgår av kvittering for nabovarsel.		
Sted SEIM	Dato 01.11.2019	Underskrift ansvarlig søker eller tiltakhaver
		Gjentas med blokkbokstaver KNUT WILLIE JACOBSEN

C-1

Vedlegg
C -



Kv

Isdalstø Post i Butikk
Eurospar Isdalstø
Postboks 1
5908 Isdalstø
Org.nr. 954946487 MVA
Salgskvittering

Nab
Me
ove

Tilta

Eier
bygg

Ant.	Varetekst.	Beløp MVA
* 1	Rek Snå Innland	kr 190,00 25%

Følg

Nab

Gnr.

188

Adress

E39

Postnr

5914

Person

* 1

Rek Snå Innland

(STATENS VEGVESEN)

(PB 8142 DEP)

(0033)

(OSLO)

(Vekt Manuell:0,031 kg)

(Destinasjon:Norge)

(Nr.:RR590804807NO)

* 1

Rek Snå Innland

(STATENS VEGVESEN REGION VEST)

(ASKEDALEN 4)

(6863)

(LEIKANGER)

(Vekt Manuell:0,031 kg)

(Destinasjon:Norge)

(Nr.:RR590804815NO)

* 1

Rek Snå Innland

(MAGNAR BLEIKLI)

(OSTERFJORDVEGEN 167A)

(5914)

(ISDALSTØ)

(Vekt Manuell:0,031 kg)

(Destinasjon:Norge)

(Nr.:RR590804824NO)

* 1

Rek Snå Innland

(GJERVIKFLATEN 5A)

(LEVEGEN 211)

(5917)

(ROSSLAND)

(Vekt Manuell:0,031 kg)

(Destinasjon:Norge)

(Nr.:RR590804838NO)

* 1

Rek Snå Innland

(OLAV IDSO)

(OTERDALEN 13)

(5914)

(ISDALSTØ)

(Vekt Manuell:0,031 kg)

(Destinasjon:Norge)

(Nr.:RR590804841NO)

* 1

Rek Snå Innland

(KARI OG ARILD STANGELAND)

(OTERASEN 11)

(5914)

(ISDALSTØ)

(Vekt Manuell:0,031 kg)

(Destinasjon:Norge)

(Nr.:RR590804855NO)

* 1

Rek Snå Innland

kr 190,00 25%

Samlet antall sendinger: 10

Sign.

en m

(IDA OG ALEXANDER HAUGLAND)
(OTERASEN 9)
(5914)
(ISDALSTØ)
(Vekt Manuell:0,031 kg)
(Destinasjon:Norge)
(Nr.:RR590804869NO)

ever
loer
notta

r. By

Pc

5€

bova

teste

esters

TEN:

je

boks

Person

s

ester

esters

TENS

e

EDAL

Person

sa

ester

esters r

NAR

e

ERFJ

Person

sa

ester

sters n

VIKF

GEN

Personlig

sa

ster a

sters na

AS KCI

postmottak , KVERNHUSMYRANE 20

Poststed

ISDALSTØ

Personlig kvittering for

Samtykke til tiltaket

1 Rek Snå Innland kr 190,00 25%

(ANITA FLÅSLAND)

(OTERASEN 23)

(5914)

(ISDALSTØ)

(Vekt Manuell:0,031 kg)

(Destinasjon:Norge)

(Nr.:RR590804872NO)

* 1 Rek Snå Innland kr 190,00 25%

(SEMIA OG ZOUBEIR LAROUJ)

(OTERASEN 25)

(5914)

(ISDALSTØ)

(Vekt Manuell:0,031 kg)

(Destinasjon:Norge)

(Nr.:RR590804886NO)

Total kr 1 710,00

Kortbetaling kr 1 710,00

Mva sat	Grunnlag	Mva sun
25%	kr 1 368,00	kr 342,00

Bax: 12805519-378345 Resp.: 00
31/10/2019 11:35 Overf.: 736

BankAxept KJØP
*****7910-5 NOK 1710,00

AID: 05780000021010 GODKJENT
TVR: 8000048000

TSI: 6800
Ref.: 929110 002115 IA1

* Solgt på vegne av Posten Norge AS
Org.nr. 984661185 MVA

Bongnr. 47-15765-1-4526773-2

Dato Tid Kasse
31.10.2019 11:36:15 KASSE1

Signatur : _____



47-15765-1-4526773-2

Kvittering vedlegges	
postmottak , KVERNHUSMYRANE 20	Poststedets reg.nr.
Poststed	ISDALSTØ
Personlig kvittering for	Dato
Samtykke til tiltaket	Sign.

124612 Dato: 31/10-19

Kvittering for nabovarsel sendes kommunen sammen med søknaden

Nabovarsel kan enten sendes som rekommandert sending, overleveres personlig mot kvittering eller sendes på e-post mot kvittering. Med kvittering for mottatt e-post menes en e-post fra nabo/gjenboer som bekrefter å ha mottatt nabovarselet. Ved personlig overlevering vil signatur gjelde som bekreftelse på at varslet er mottatt. Det kan også signeres på at man gir samtykke til tiltaket.

Tiltaket gjelder							
Eiendom/ byggested	Gnr.	Bnr.	Festenr.	Seksjonsnr.	Bygningsnr.	Bolignr.	Kommune
	188	592					LINDÅS KOMMUNE
	Adresse				Postnr.	Poststed	
OTERÅSEN 17				5914	ISDALSTØ		

Følgende naboer har mottatt eller fått rek. sending av vedlagte nabovarsel med tilhørende vedlegg:

Nabo-/gjenboereiendom				Eier/fester av nabo-/gjenboereiendom			
Gnr.	Bnr.	Festenr.	Seksjonsnr.	Eiers/festers navn		Dato sendt e-post	
188	741			STATENS VEGVESEN			
Adresse				Adresse		Kvittering vedlegges	
E39				Postboks 8142 DEP			
Postnr.	Poststed			Postnr.	Poststed		Poststedets reg.nr.
5914	ISDALSTØ			33	OSLO		
Personlig kvittering for		Dato	Sign.	Personlig kvittering for		Dato	Sign.
<input type="checkbox"/> mottatt varsel				<input type="checkbox"/> samtykke til tiltaket			

Nabo-/gjenboereiendom				Eier/fester av nabo-/gjenboereiendom			
Gnr.	Bnr.	Festenr.	Seksjonsnr.	Eiers/festers navn		Dato sendt e-post	
188	741			STATENS VEGVESEN , REGION VEST			
Adresse				Adresse		Kvittering vedlegges	
E39				ASKEDALEN 4			
Postnr.	Poststed			Postnr.	Poststed		Poststedets reg.nr.
5914	ISDALSTØ			6863	LEIKANGER		
Personlig kvittering for		Dato	Sign.	Personlig kvittering for		Dato	Sign.
<input type="checkbox"/> mottatt varsel				<input type="checkbox"/> samtykke til tiltaket			

Nabo-/gjenboereiendom				Eier/fester av nabo-/gjenboereiendom			
Gnr.	Bnr.	Festenr.	Seksjonsnr.	Eiers/festers navn		Dato sendt e-post	
188	1			MAGNAR BLEIKLI			
Adresse				Adresse		Kvittering vedlegges	
OSTERFJORDVEGEN				OSTERFJORDVEGEN 167 a			
Postnr.	Poststed			Postnr.	Poststed		Poststedets reg.nr.
5914	ISDALSTØ			5914	ISDALSTØ		
Personlig kvittering for		Dato	Sign.	Personlig kvittering for		Dato	Sign.
<input type="checkbox"/> mottatt varsel				<input type="checkbox"/> samtykke til tiltaket			

Nabo-/gjenboereiendom				Eier/fester av nabo-/gjenboereiendom			
Gnr.	Bnr.	Festenr.	Seksjonsnr.	Eiers/festers navn		Dato sendt e-post	
188	5			GJERVIKFLATEN 5 AS			
Adresse				Adresse		Kvittering vedlegges	
E39				IEVEGEN 211			
Postnr.	Poststed			Postnr.	Poststed		Poststedets reg.nr.
5914	ISDALSTØ			5917	ROSSLAND		
Personlig kvittering for		Dato	Sign.	Personlig kvittering for		Dato	Sign.
<input type="checkbox"/> mottatt varsel				<input type="checkbox"/> samtykke til tiltaket			

Nabo-/gjenboereiendom				Eier/fester av nabo-/gjenboereiendom			
Gnr.	Bnr.	Festenr.	Seksjonsnr.	Eiers/festers navn		Dato sendt e-post	
188	531			LINDÅS KOMMUNE			
Adresse				Adresse		Kvittering vedlegges	
E39				Felles postmottak , KVERNHUSMYRANE 20			
Postnr.	Poststed			Postnr.	Poststed		Poststedets reg.nr.
5914	ISDALSTØ			5914	ISDALSTØ		
Personlig kvittering for		Dato	Sign.	Personlig kvittering for		Dato	Sign.
<input checked="" type="checkbox"/> mottatt varsel		31/10-19	Elisabeth Jakobsnes	<input type="checkbox"/> samtykke til tiltaket			

Det er per dags dato innlevert rekommandert sending til ovennevnte adressater.

Samlet antall sendinger: 10

Sign. 

124612

Dato:
31/10-19

Kvittering for nabovarsel sendes kommunen sammen med søknaden

Nabovarsel kan enten sendes som rekommandert sending, overleveres personlig mot kvittering eller sendes på e-post mot kvittering. Med kvittering for mottatt e-post menes en e-post fra nabo/gjenboer som bekrefter å ha mottatt nabovarselet. Ved personlig overlevering vil signatur gjelde som bekreftelse på at varselet er mottatt. Det kan også signeres på at man gir samtykke til tiltaket.

Tiltaket gjelder							
Eiendom/ byggested	Gnr.	Bnr.	Festenr.	Seksjonsnr.	Bygningsnr.	Bolignr.	Kommune
	188	592					LINDÅS KOMMUNE
	Adresse				Postnr.	Poststed	
OTERÅSEN 17				5914	ISDALSTØ		

Følgende naboer har mottatt eller fått rek. sending av vedlagte nabovarsel med tilhørende vedlegg:

Nabo-/gjenboereiendom				Eier/fester av nabo-/gjenboereiendom			
Gnr.	Bnr.	Festenr.	Seksjonsnr.	Eiers/festers navn		Dato sendt e-post	
188	587			OLAV IDSØ			
Adresse				Adresse		Kvittering vedlegges	
OTERÅSEN 13				OTERÅSEN 13			
Postnr.	Poststed			Postnr.	Poststed	Poststedets reg.nr.	
5914	ISDALSTØ			5914	ISDALSTØ		
Personlig kvittering for		Dato	Sign.	Personlig kvittering for		Dato	Sign.
<input type="checkbox"/> mottatt varsel				<input type="checkbox"/> samtykke til tiltaket			

Nabo-/gjenboereiendom				Eier/fester av nabo-/gjenboereiendom			
Gnr.	Bnr.	Festenr.	Seksjonsnr.	Eiers/festers navn		Dato sendt e-post	
188	588			KARI - og ARILD STANGELAND			
Adresse				Adresse		Kvittering vedlegges	
OTERÅSEN 11				OTERÅSEN 11			
Postnr.	Poststed			Postnr.	Poststed	Poststedets reg.nr.	
5914	ISDALSTØ			5914	ISDALSTØ		
Personlig kvittering for		Dato	Sign.	Personlig kvittering for		Dato	Sign.
<input type="checkbox"/> mottatt varsel				<input type="checkbox"/> samtykke til tiltaket			


Nabo-/gjenboereiendom				Eier/fester av nabo-/gjenboereiendom			
Gnr.	Bnr.	Festenr.	Seksjonsnr.	Eiers/festers navn		Dato sendt e-post	
188	591			IDA- og ALEXANDER HAUGLAND			
Adresse				Adresse		Kvittering vedlegges	
OTERÅSEN 9				OTERÅSEN 9			
Postnr.	Poststed			Postnr.	Poststed	Poststedets reg.nr.	
5914	ISDALSTØ			5914	ISDALSTØ		
Personlig kvittering for		Dato	Sign.	Personlig kvittering for		Dato	Sign.
<input type="checkbox"/> mottatt varsel				<input type="checkbox"/> samtykke til tiltaket			


Nabo-/gjenboereiendom				Eier/fester av nabo-/gjenboereiendom			
Gnr.	Bnr.	Festenr.	Seksjonsnr.	Eiers/festers navn		Dato sendt e-post	
188	596			ANITA FLÆSLAND			
Adresse				Adresse		Kvittering vedlegges	
OTERÅSEN 23				OTERÅSEN 23			
Postnr.	Poststed			Postnr.	Poststed	Poststedets reg.nr.	
5914	ISDALSTØ			5914	ISDALSTØ		
Personlig kvittering for		Dato	Sign.	Personlig kvittering for		Dato	Sign.
<input type="checkbox"/> mottatt varsel				<input type="checkbox"/> samtykke til tiltaket			

Nabo-/gjenboereiendom				Eier/fester av nabo-/gjenboereiendom			
Gnr.	Bnr.	Festenr.	Seksjonsnr.	Eiers/festers navn		Dato sendt e-post	
188	597			SEMIA - og ZOUBEIR LAROUÏ			
Adresse				Adresse		Kvittering vedlegges	
OTERÅSAEN 25				OTERÅSAEN 25			
Postnr.	Poststed			Postnr.	Poststed	Poststedets reg.nr.	
5914	ISDALSTØ			5914	ISDALSTØ		
Personlig kvittering for		Dato	Sign.	Personlig kvittering for		Dato	Sign.
<input type="checkbox"/> mottatt varsel				<input type="checkbox"/> samtykke til tiltaket			

Det er per dags dato innlevert rekommandert sending til ovennevnte adressater.

Samlet antall sendinger: 10 Sign.

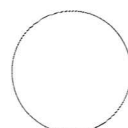

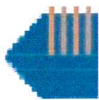


Matrikkelrapport MAT0002

Kommune: 1263 LINDÅS

Naboliste for 188 / 592

Komm.	Matrikelnr	Rolle	Status	Eier	Bruksenhet	Adresse	Andel
1263	188 / 1	H		BLEIKLI MAGNAR		OSTERFJORDVEGEN 167 A 5914 ISDALSTØ	1 / 1
1263	188 / 5	H		GJERVIKFLATEN 5 AS		levegen 211 5917 ROSSLAND	1 / 1
1263	188 / 531	H		LINDÅS KOMMUNE		Felles postmottak Kvernhusmyrane 20 5914 ISDALSTØ	1 / 1
1263	188 / 587	H		IDSØ OLAV		OTERÅSEN 13 5914 ISDALSTØ	1 / 1
1263	188 / 588	H		STANGELAND ARILD	H0101	OTERÅSEN 11 5914 ISDALSTØ	1 / 2
		H		STANGELAND KARI THOMASSEN	H0101	OTERÅSEN 11 5914 ISDALSTØ	1 / 2
1263	188 / 591	H		HAUGLAND ALEXANDER	H0101	OTERÅSEN 9 5914 ISDALSTØ	1 / 2
		H		HAUGLAND IDA ROSVOLD	H0101	OTERÅSEN 9 5914 ISDALSTØ	1 / 2
1263	188 / 596	H		FLÆSLAND ANITA	H0101	OTERÅSEN 23 5914 ISDALSTØ	1 / 1
1263	188 / 597	H		LAROUJ SEMIA		OTERÅSEN 25 5914 ISDALSTØ	1 / 2
		H		LAROUJ ZOUBEIR		OTERÅSEN 25 5914 ISDALSTØ	1 / 2

C-3
side: lav 2

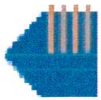

Matrikkelrapport MAT0002
Kommune: 1263 LINDÅS

Naboliste for 188 / 592

Komm. 1263	Matrikelnr 188 / 592	Rolle	Status Eier	Bruksenhet	Adresse	Andel
1263	188 / 741	AE	STATENS VEGVESEN		Postboks 8142 Dep 33 OSLO	
		KE	STATENS VEGVESEN REGION VEST		Askedalen 4 6863 LEIKANGER	


C-3
side: 2 av 2

MERKNADER til NABOVARSLING
Gnr. 188 , bnr. 592 , Oterdalen 17

Nabovarslene, i flg. tilsendte naboliste
Så ble alle nabovarslene sendt som
Rekommandert post, den 31.10.2019.

Pr. 18.11.2019 er det IKKE mottatt
Noen merknader fra naboene.


Seim, 18.11.2019



Arkitekt Knut Willie Jacobsen


Nabovarsliv

D-1

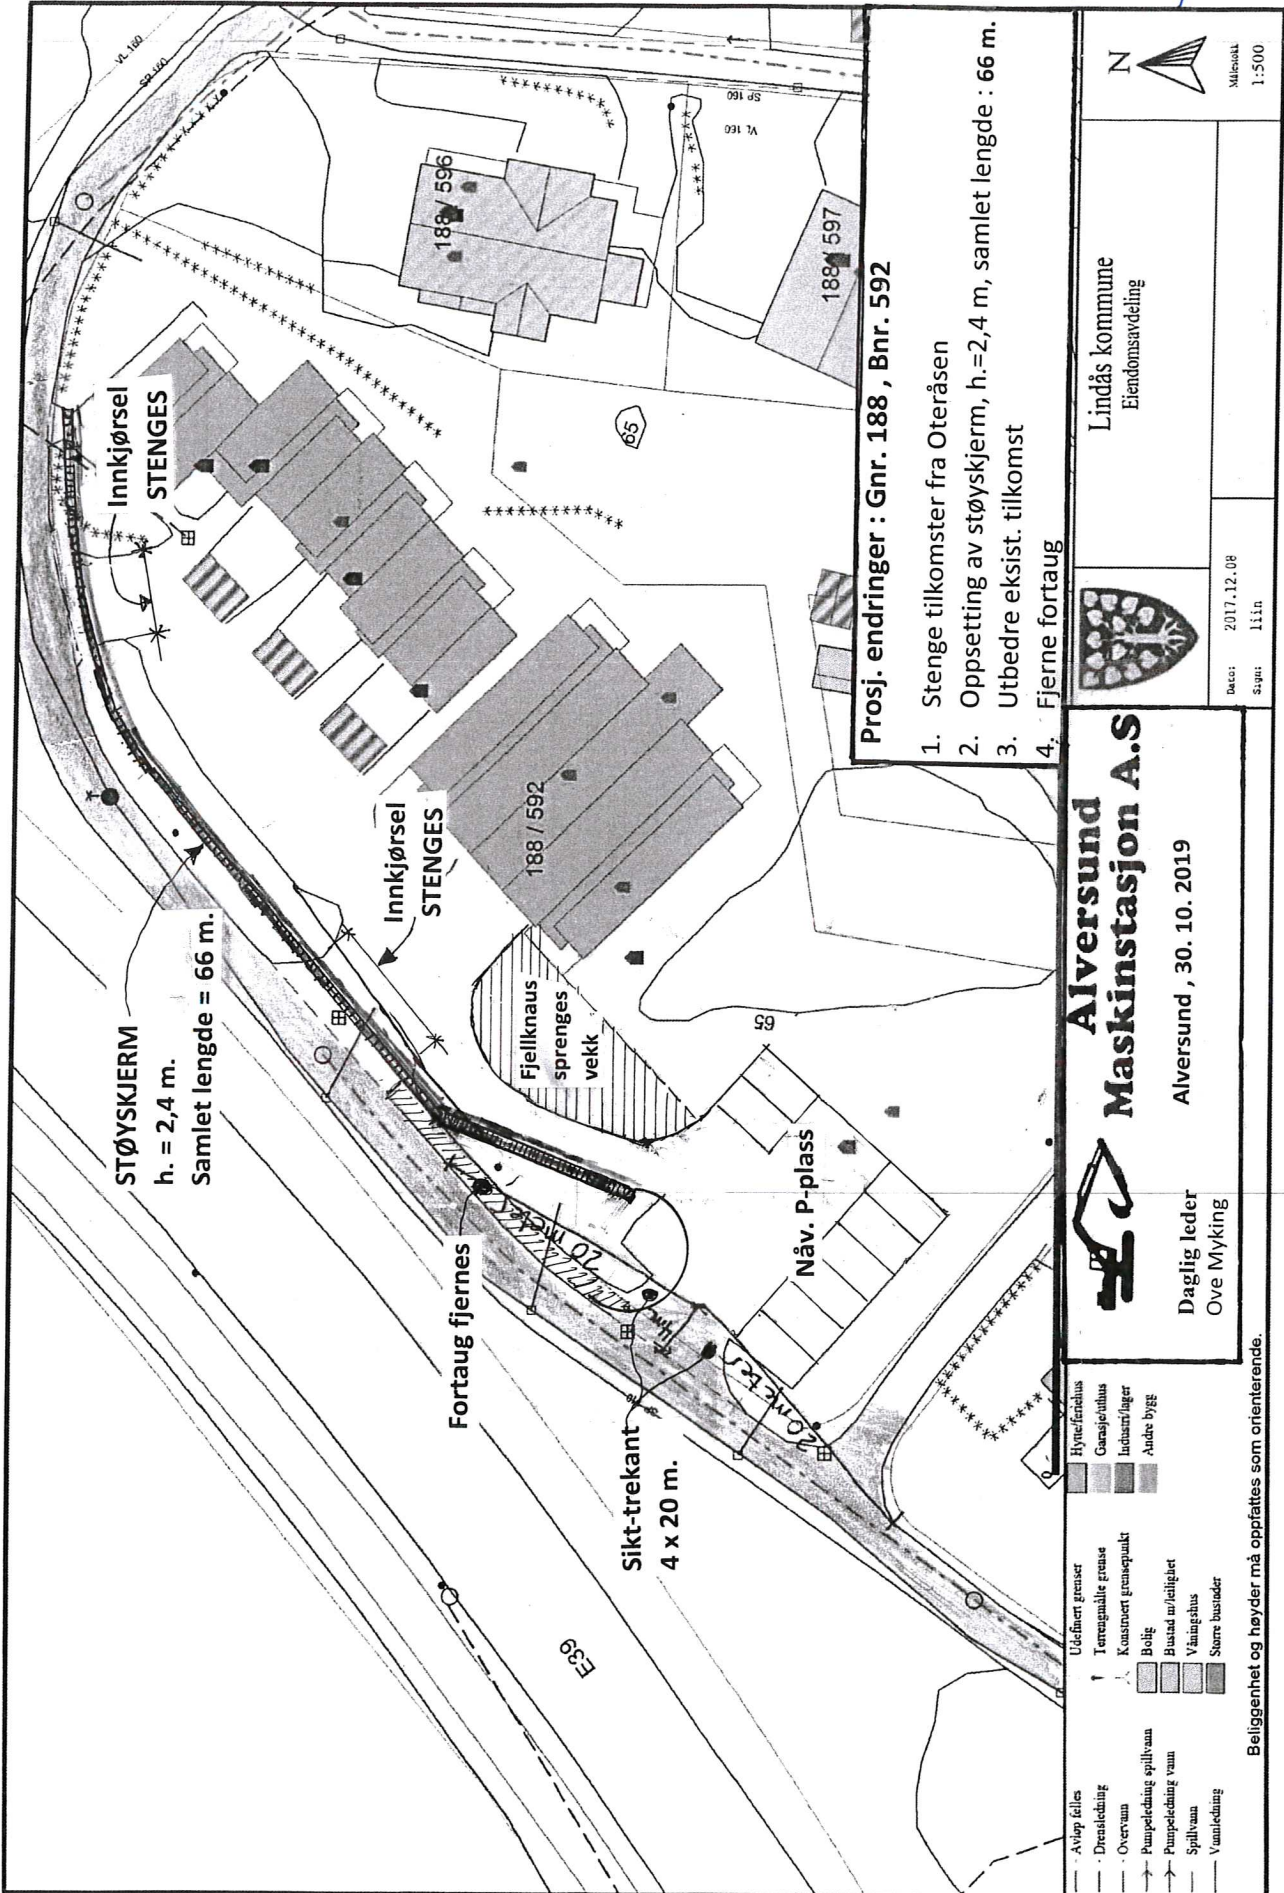

Prosj. endringer : Gnr. 188 , Bnr. 592

1. Stenge tilkomster fra Oteråsen
2. Oppsetting av støyskjerm, h.=2,4 m, samlet lengde : 66 m.
3. Utbedre eksist. tilkomst
4. Fjerne fortaug

	Lindås kommune Eiendomsavdeling	
	Dato: 2017.12.08	Sign: Ilin

Alversund Maskinstasjon A.S


Alversund , 30. 10. 2019

 Daglig leder
Ove Myking


<ul style="list-style-type: none"> --- Avløp felles - - - Drenerledning - - - Overvann - - - Pumpeløsløst spillvann - - - Pumpeløsløst vann - - - Spillvann - - - Vannledning 	<ul style="list-style-type: none"> Udefinert grenser Terrengullete grense Konstruert grensepunkt Bolig Bussstasjon/leilighet Våningshus Større busstøder 	<ul style="list-style-type: none"> Hytte/feriehus Garasjehus Industri/lager Andre bygg
--	---	--

Beliggenhet og høyder må oppfattes som orienterende.

Målestokk
1:500

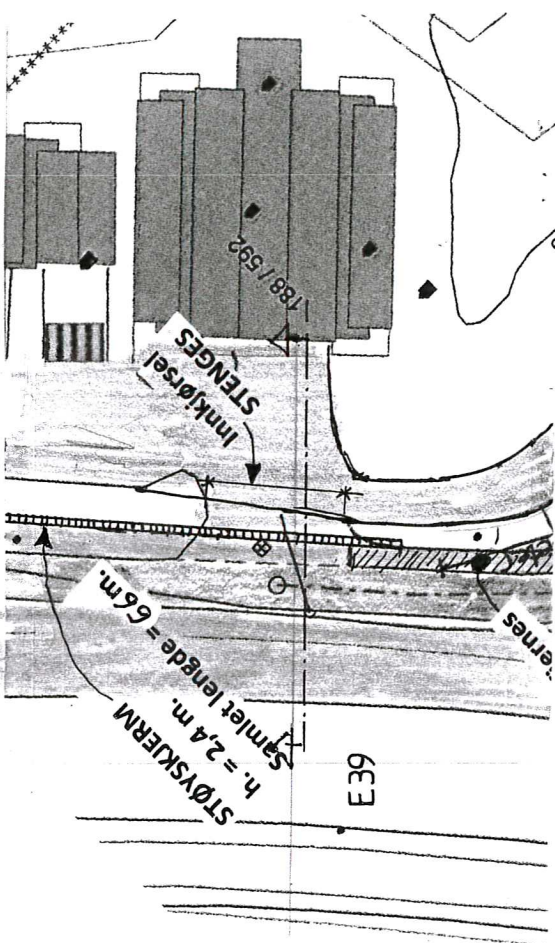

SITUASJON , PLAN I MÅL= 1:500

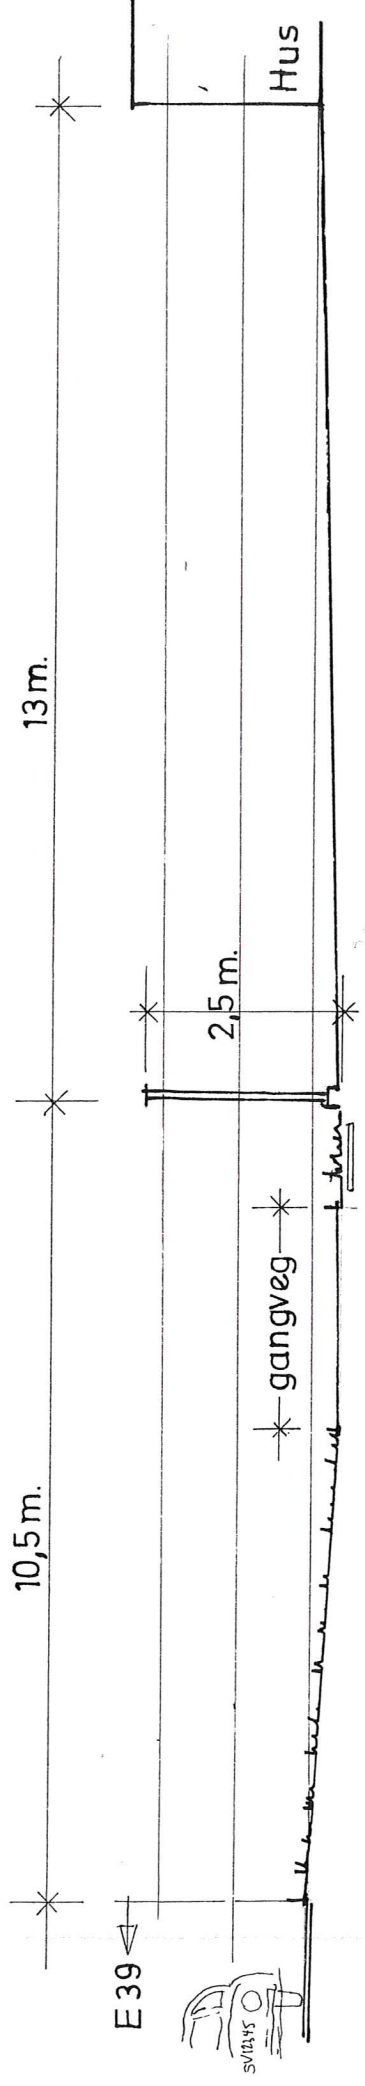

TERRENGSNITT I MÅL = 1:100

Alversund
Maskinstasjon A.S





Daglig leder
Ove Myking

Nabovarslig
E-1

E-2


Nabovarsking

SNITT i Mål = 1 : 50

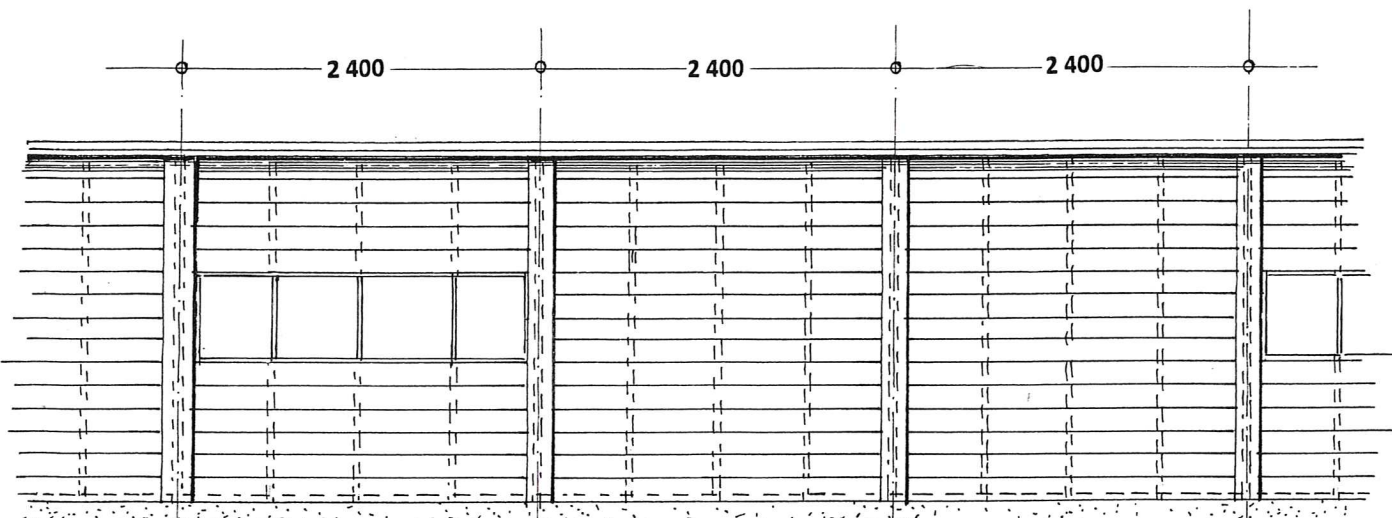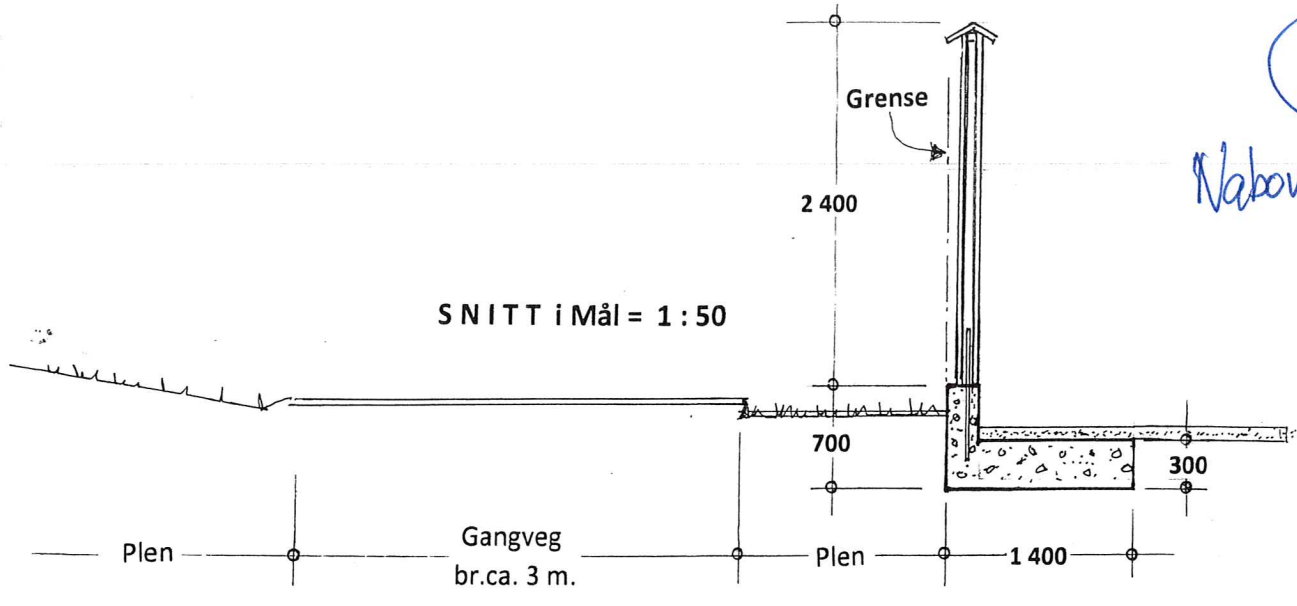

OPPRISS i Mål = 1 : 50

Ca. hvert 3. felt skal ha et parti med glass ! Dette tilpasses når veggen bygges - og riktig fasadetegning kan deretter sendes til Lindås kommune.

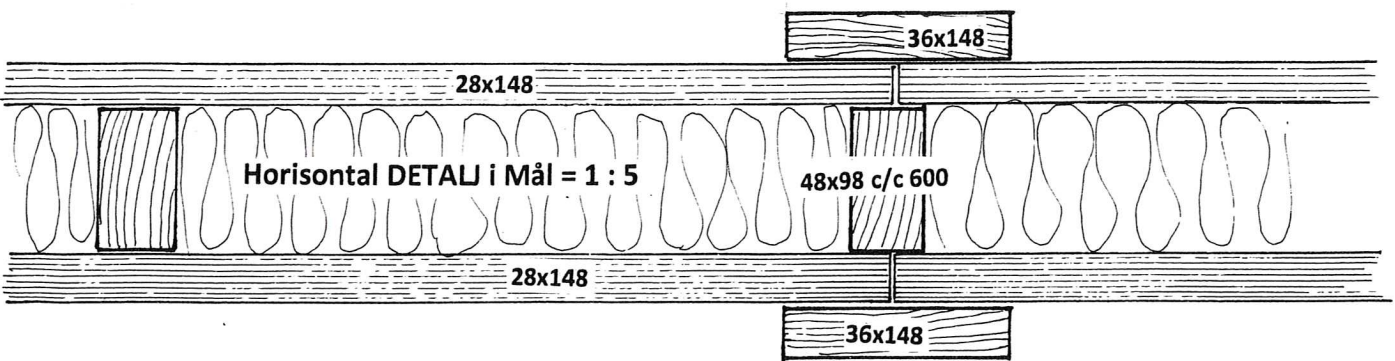


Prosj. støyskjerm på gnr.188, bnr.592, Knarvik, Lindås kommune

Snitt + Oppriss i Mål = 1:50
Detaljer i Mål = 1 : 5

Alversund, 04. 09. 2018
Alversund Maskinstasjon AS

D-1

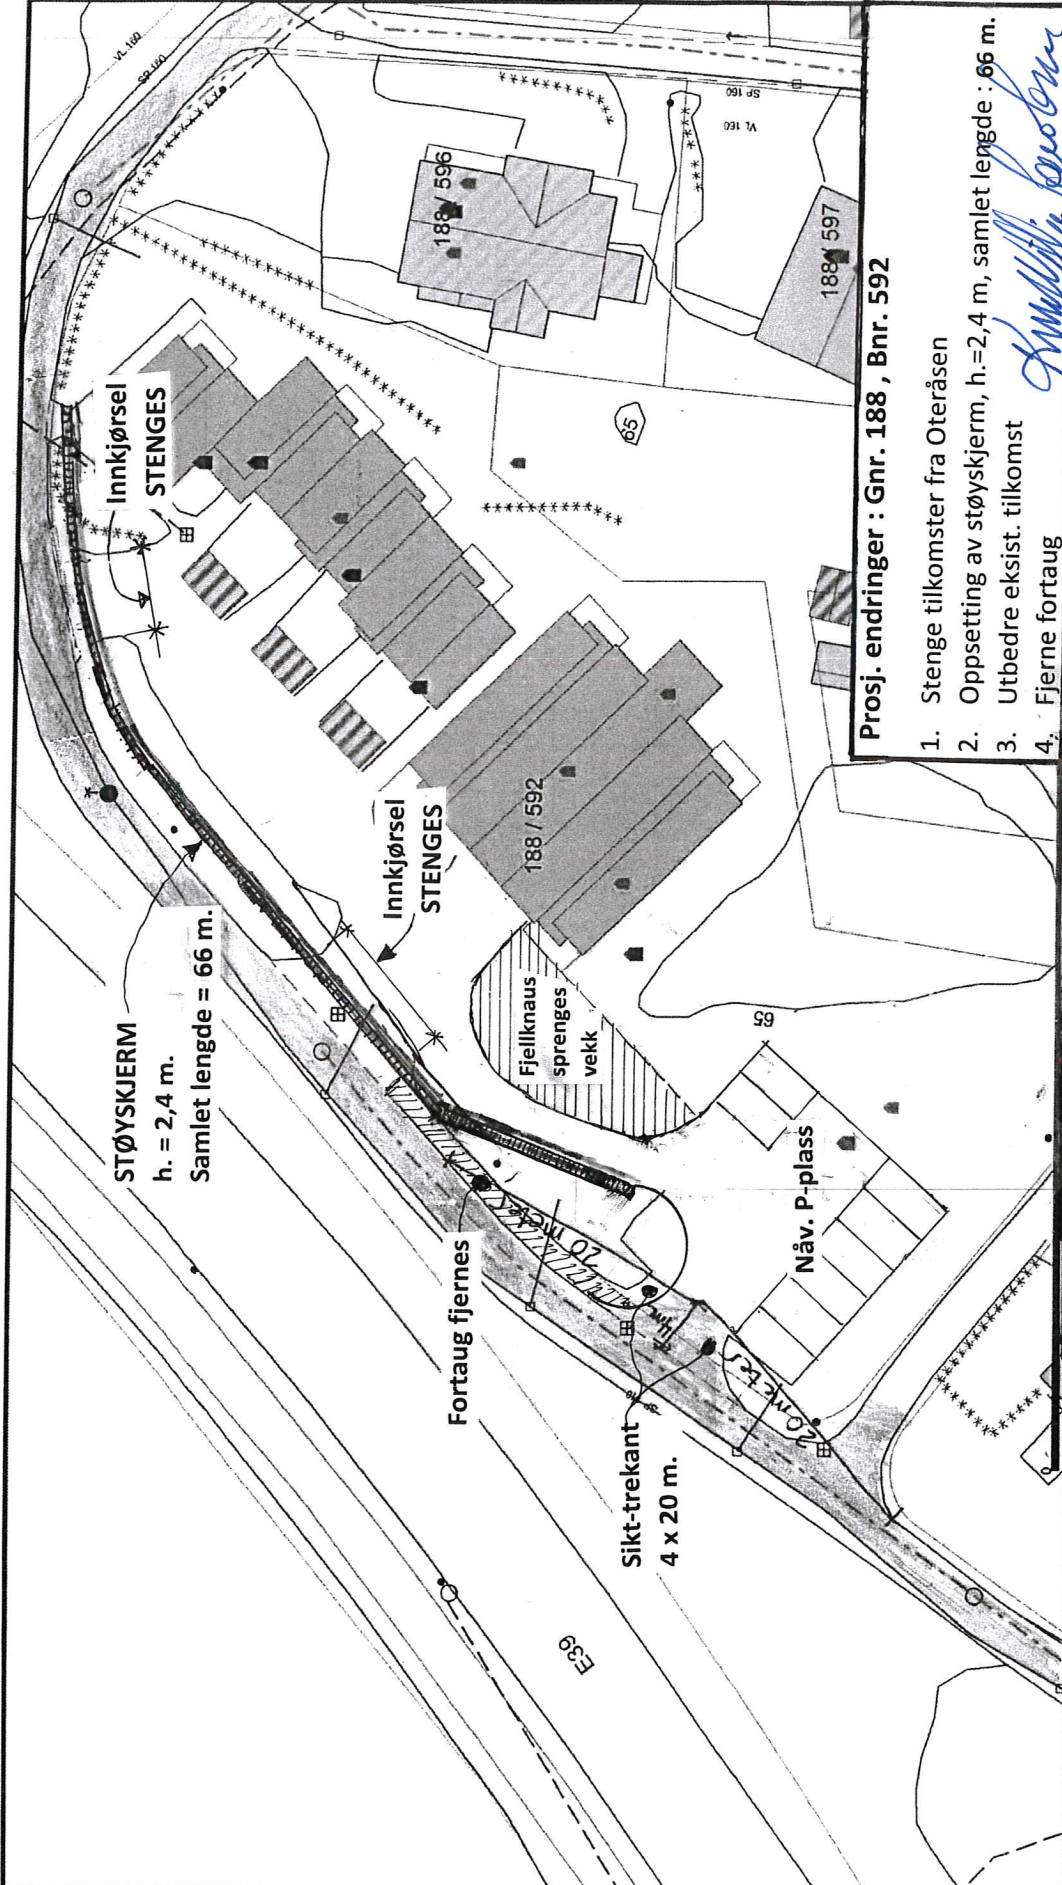

- Prosj. endringer : Gnr. 188 , Bnr. 592**
1. Stenge tilkomster fra Oteråsen
 2. Oppsetting av støyskjerm, h.=2,4 m, samlet lengde : 66 m.
 3. Utbedre eksist. tilkomst
 4. Fjerne fortaug

Handwritten signature

<p>Alversund Maskinstasjon A.S. Alversund , 30. 10. 2019 Daglig leder Ove Myking</p>	<p>Lindås kommune Eiendomsavdeling</p>	<p>Dato: 2017.12.08 Sjef: Ilin</p>	<p>N</p> <p>Målestokk 1:500</p>
	<p>Beliggenhet og høyder må oppfattes som orienterende.</p>		

- | | | |
|--|--|---|
| <ul style="list-style-type: none"> - Avslapp felles - Dreiesledning - Overvann - Pumpetledning spillvann - Pumpetledning vann - Spillvann - Vannledning | <ul style="list-style-type: none"> - Utefjernet grenser - Teregnbare grenser - Konstruert grensepunkt - Bolig - Busstid ut/leilighet - Våningshus - Store busstader | <ul style="list-style-type: none"> - Høyne/ferdshus - Garasje/tubhus - Jobstadi/lager - Andre bygge |
|--|--|---|