



For matrikkelenhet:

Kommune: **4631 - ALVER**

Gårdsnummer: **172**

Bruksnummer: **209**

Utskriftsdato/klokkeslett: 23.03.2020 kl. 13:32

Produsert av: Liv Berit Ones

Attestert av: Alver kommune

Orientering om matrikkelbrev

Matrikkelbrevet er hjemlet i «Lov om egedomsregistrering» (matrikkellova) av 17. juni 2005. Etter definisjonen i matrikkellovens § 3 d) er matrikkelbrevet en attestert utskrift av matrikkelen som viser alle registrerte opplysninger om en matrikkelenhet ved oppgitt dato.

Om fullstendighet og nøyaktighet i matrikkelbrevet

Matrikkelen ble etablert ved konvertering av data fra tidligere registre. Det kan variere hvor gode disse dataene er med hensyn på fullstendighet og nøyaktighet. I enkelte tilfeller kan grensepunkt og grenselinjer mangle helt eller delvis eller være feil registrert. Det kan også være feil og mangler ved registrert bygnings- og adresseinformasjon. Fullstendighet og stedfestingsnøyaktighet er generelt bedre innenfor enn utenfor tettbygd strøk. Vær oppmerksom på at for mange matrikkelenheter og bygg hefter usikkerhet ved arealet som oppgis.

For utfyllende informasjon: www.kartverket.no/matrikkelbrev

Matrikkelenhet

Matrikkelenhetstype: Grunneiendom
Bruksnavn:
Etableringsdato: 23.03.2020
Skyld: 0
Er tinglyst: Ja
Har festegrunner: Nei
Er seksjonert: Nei

Arealrapport

Beregna areal for 172 / 209

Areal (m2) Kommentar
655,3

Eierforhold

Tinglyste eierforhold

Rolle	Status	Føds.d./org.nr	Navn	Bruksenhet	Adresse	Andel
Hjemmelshaver		997346785	SEIM EIENDOMSUTVIKLING AS		Nesbrekka 28 5912 SEIM	1 / 1

Forretninger

Forretningstype Årsak til feilretting Tinglysningsstatus Tinglysningsstatusdato Forretningsdato Matrikkelføringsdato Signatur

Annen forretningstype


23.03.2020 23.03.2020 onesliv

Rolle	Matrikkelenhet	Arealendring
Avgiver	4631 - 172/209	0

Oppmålingsforretning

23.03.2020 23.03.2020 23.03.2020 onesliv

Rolle	Matrikkelenhet	Arealendring
Avgiver	4631 - 172/66	-655,3
Mottaker	4631 - 172/209	655,3

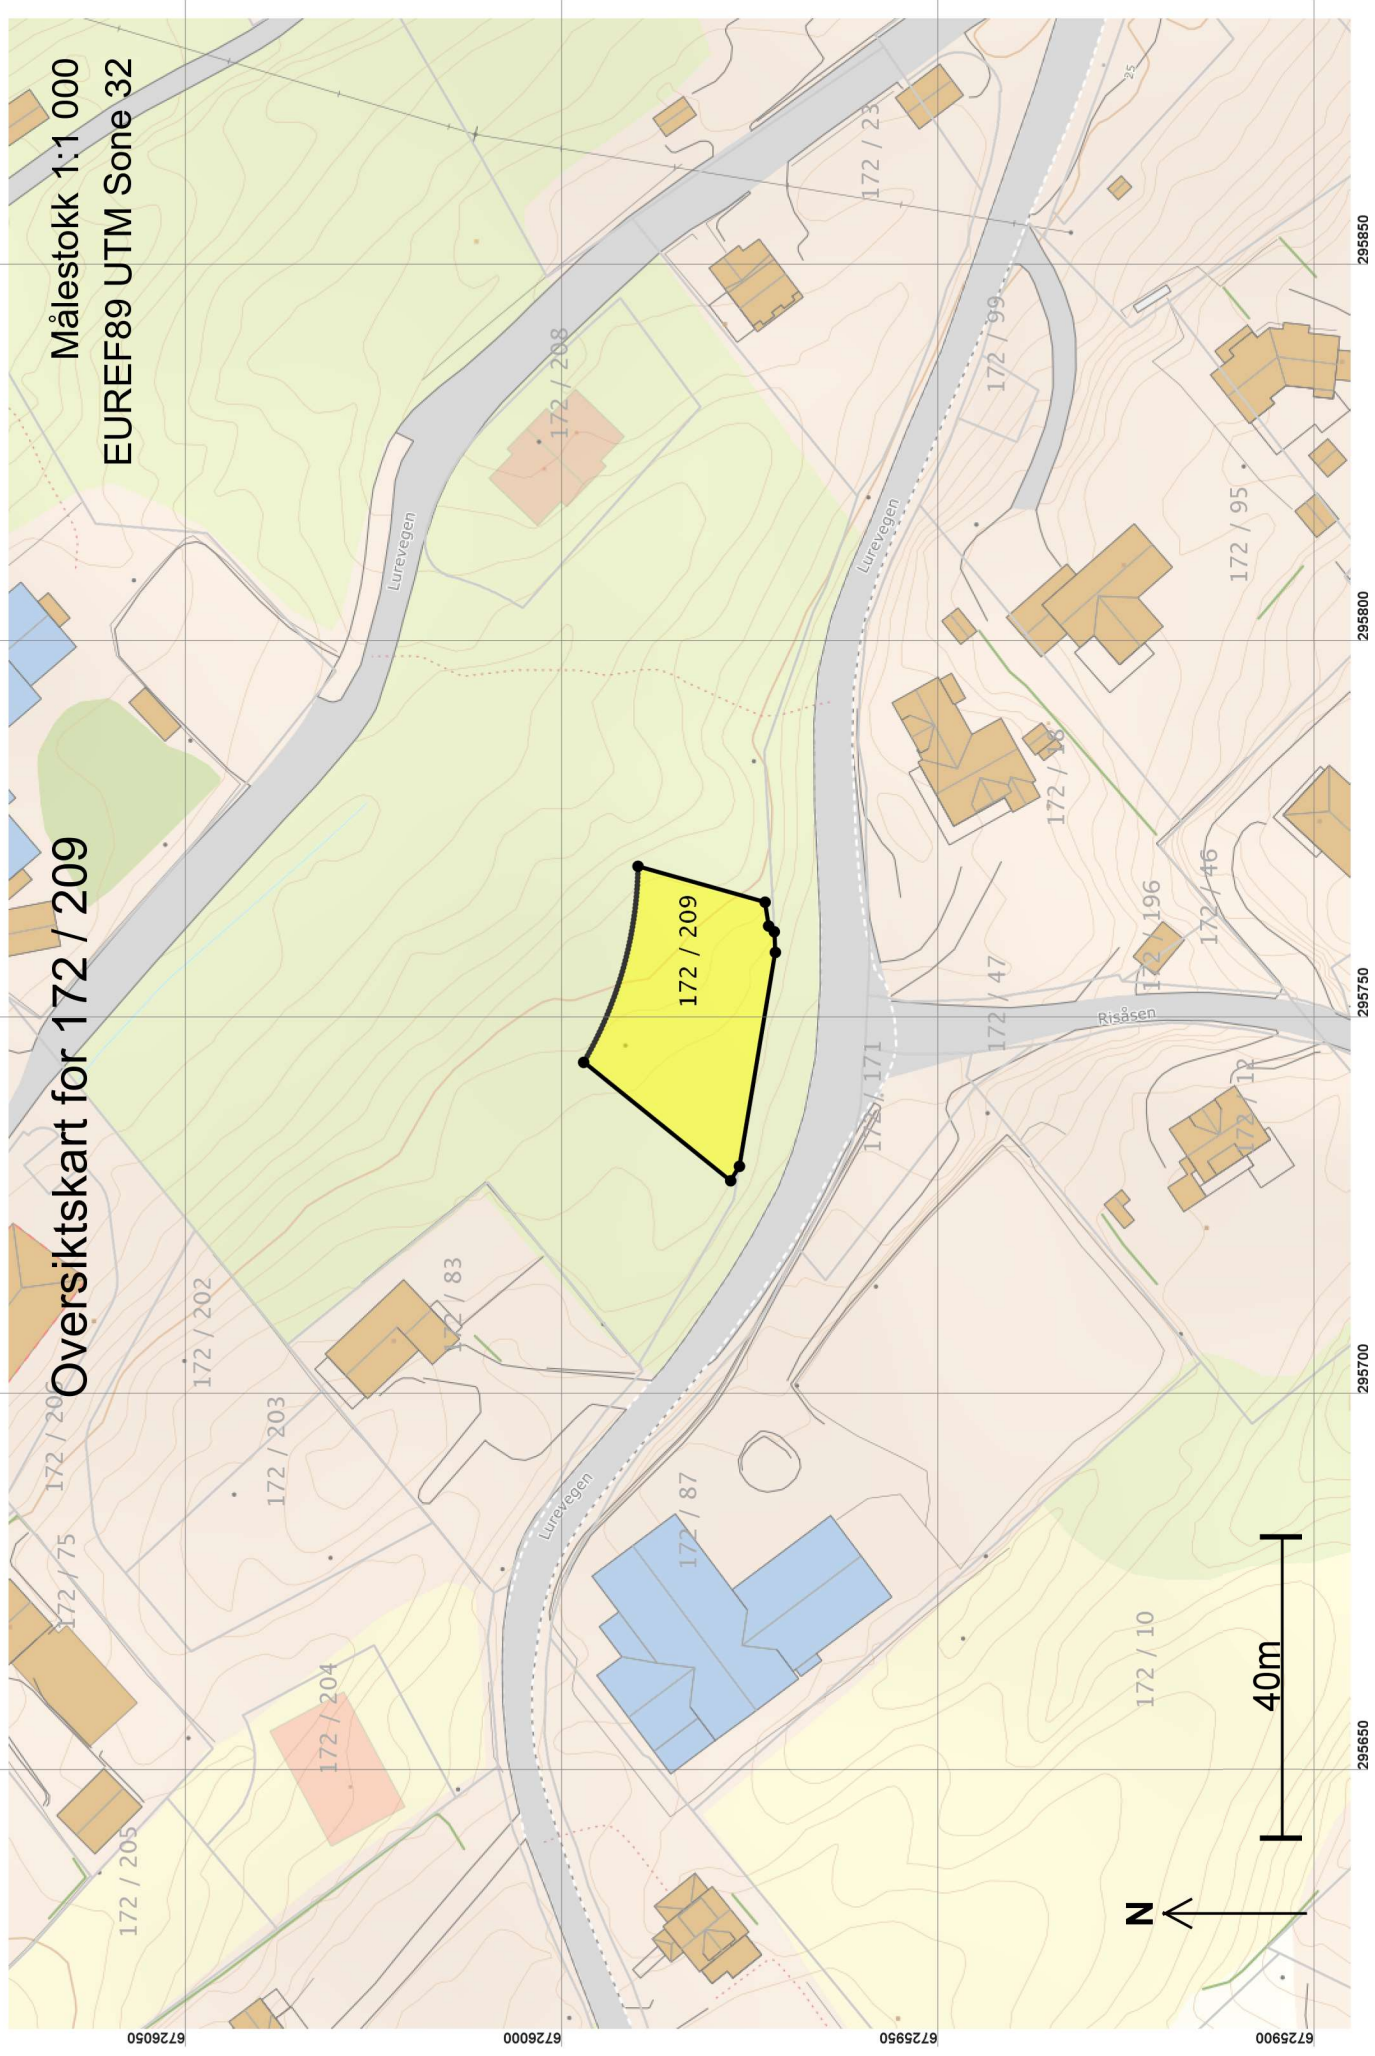

Oversiktskart for 172 / 209

Målestokk 1:1 000
EUREF89 UTM Sone 32




40m

6725900 6725950 6726000 6726050

295650 295700 295750 295800 295850

Teig 1 (Hovedteig) 172 / 209

Målestokk 1:250
EUREF89 UTM Sone 32

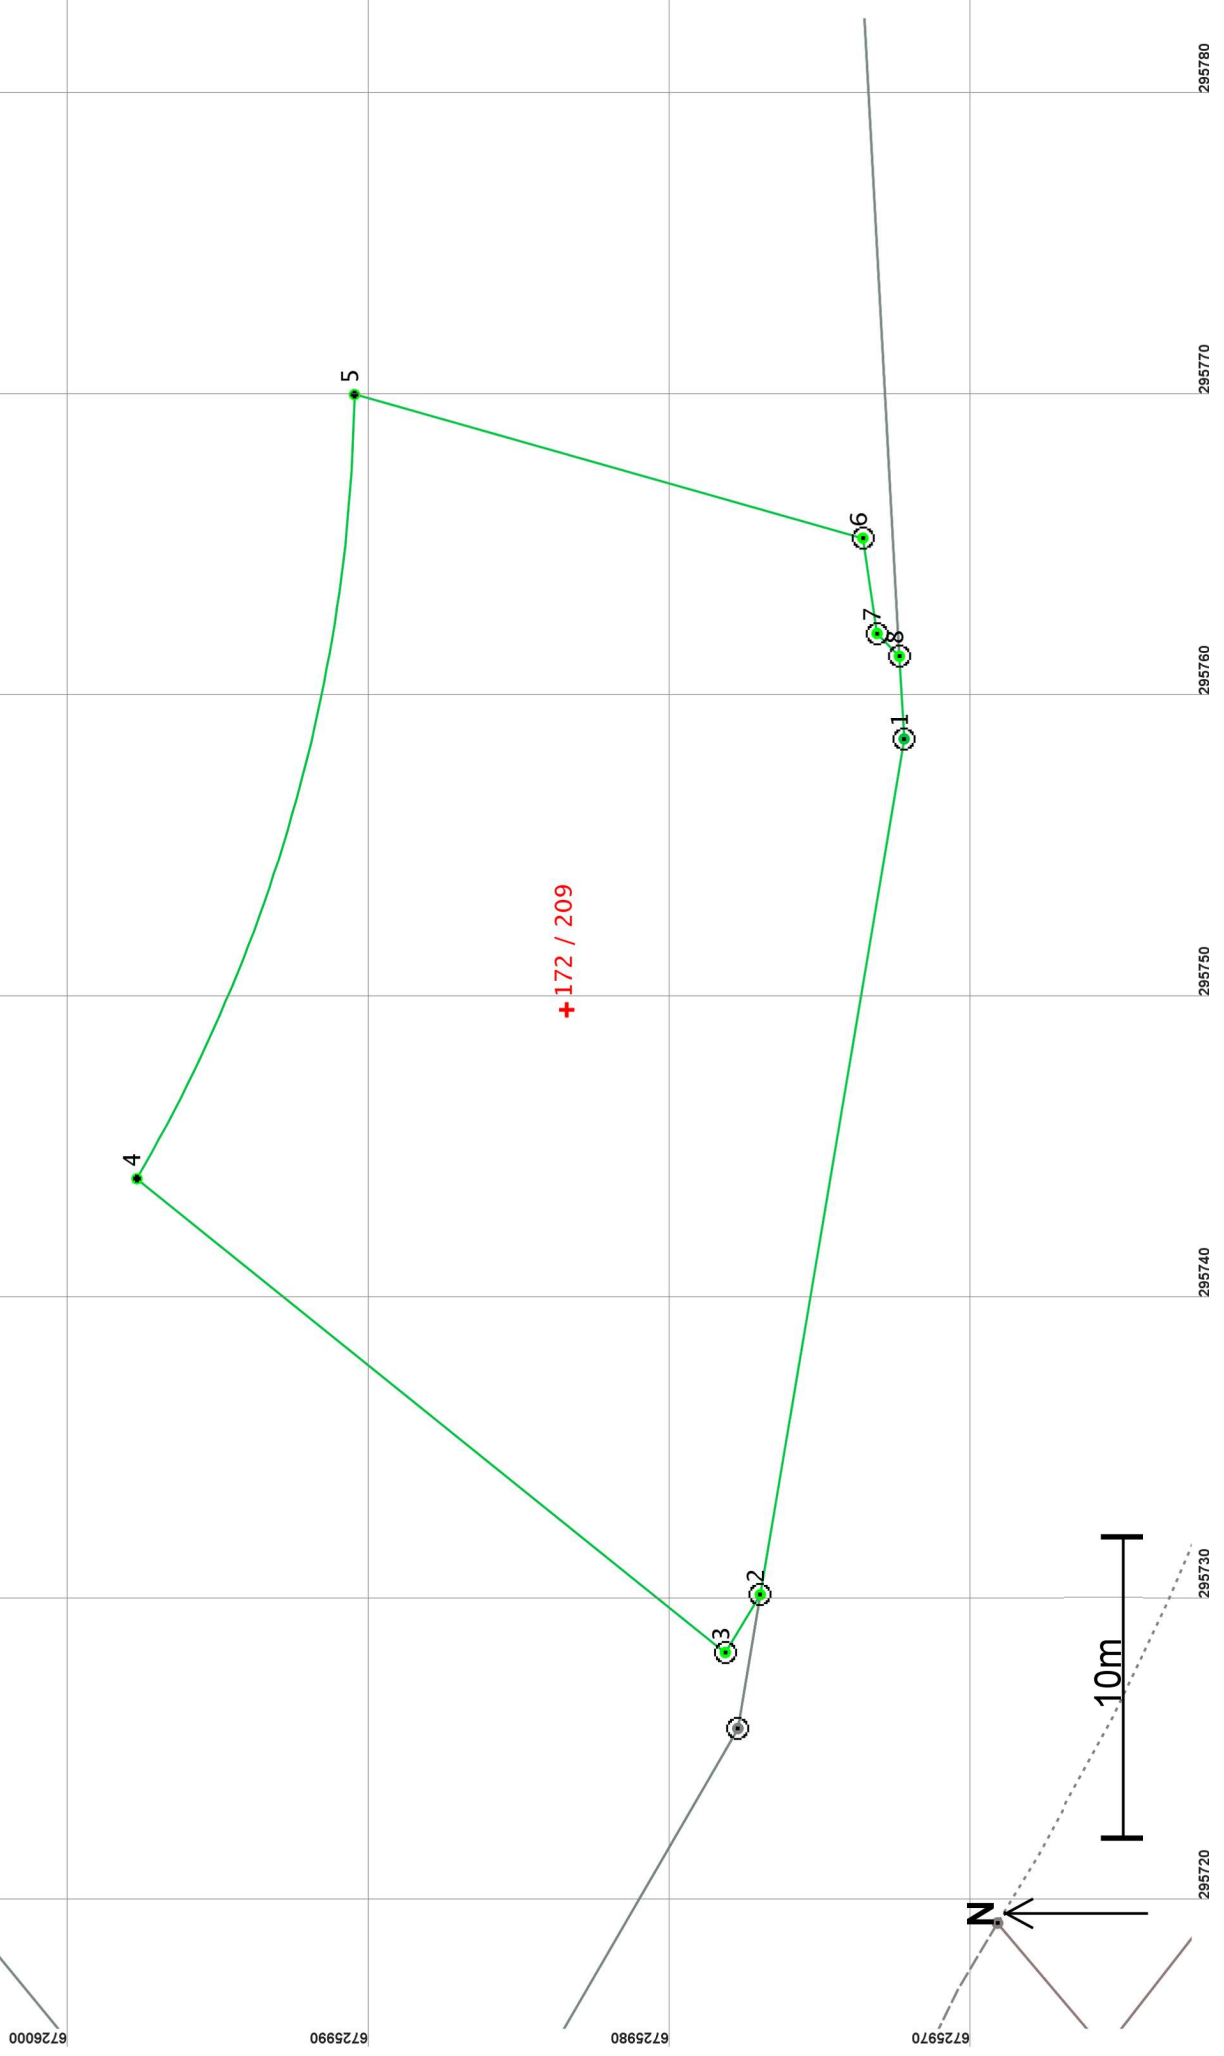

Areal og koordinater

Areal: 655,3

Arealmerknad:

Representasjonssystem: EUREF89 UTM Sone 32

Nord: 6725984

Øst: 295750

Grensepunkt / Grenselinje

Ytre avgrensing

Løpnr	Nord	Øst	Grensemerke nedsatt i / Lengde	Grensepunkttype / Hjelpelinjetype	Målemetode	Terrengmålt	Nøyaktighet	Radius
1	6725972,42	295758,50	Jord Offentlig godkjent	grensemerke	10	Terrengmålt	13	
			28,80	Ikke hjelpelinje				14
2	6725977,20	295730,10	Jord Offentlig godkjent	grensemerke	69	Beregnet	10	
			2,24	Ikke hjelpelinje				11
3	6725978,36	295728,18	Jord Offentlig godkjent	grensemerke	69	Beregnet	10	
			25,07	Ikke hjelpelinje				11
4	6725997,89	295743,90	Ikke spesifisert	Umerket	69	Beregnet	10	-53,50
			27,30	Ikke hjelpelinje				11
5	6725990,67	295769,92	Ikke spesifisert	Umerket	69	Beregnet	10	
			17,54	Ikke hjelpelinje				11
6	6725973,79	295765,16	Jord Offentlig godkjent	grensemerke	96	GPS kinematisk (Real time kinematic)	10	
			3,20	Ikke hjelpelinje				11
7	6725973,32	295761,99	Fjell Offentlig godkjent	grensemerke	96	GPS kinematisk (Real time kinematic)	10	
			1,06	Ikke hjelpelinje				11
8	6725972,58	295761,24	Fjell Offentlig godkjent	grensemerke	69	Beregnet	10	
			2,74	Ikke hjelpelinje				14