

- Endring

Før reseksjonering



Nr	Beskrivelse	Dato	Av
	Revisjoner		

ELU av: KVAZEN	
PH1: Langhelene 79 og PH2: Langhelene 77	
PLAN 0 UTSNITT 1	
SEKSJONERING	
Utsnitt	2095
Dato	28.11.2016
Bladnr	6001

Arkitektfirma	MMAL
Forum Arkitektur AS, Damsgårdsveien 15, 5018 Bergen	
Tlf: 55 49 00 00 E-post: info@forumarkitektur.no	

VÅRLSØGG 3 AV 17

Lindås kommune
6/12-16

~ Endring



Før reseksjonering


Nr	Beskrivelse	Dato	Av
	Revisjoner		

ELU as: KVAZEN	
PH1: Langhelane 79 og PH2: Langhelane 77	
PLAN 0 UTSNITT 2	
SEKSJONERING	
2095	6002
23.11.2010	

ARKITEKT: MØLL

VEDLÆGG 4 AV 17

Lindås kommune
8/12-16

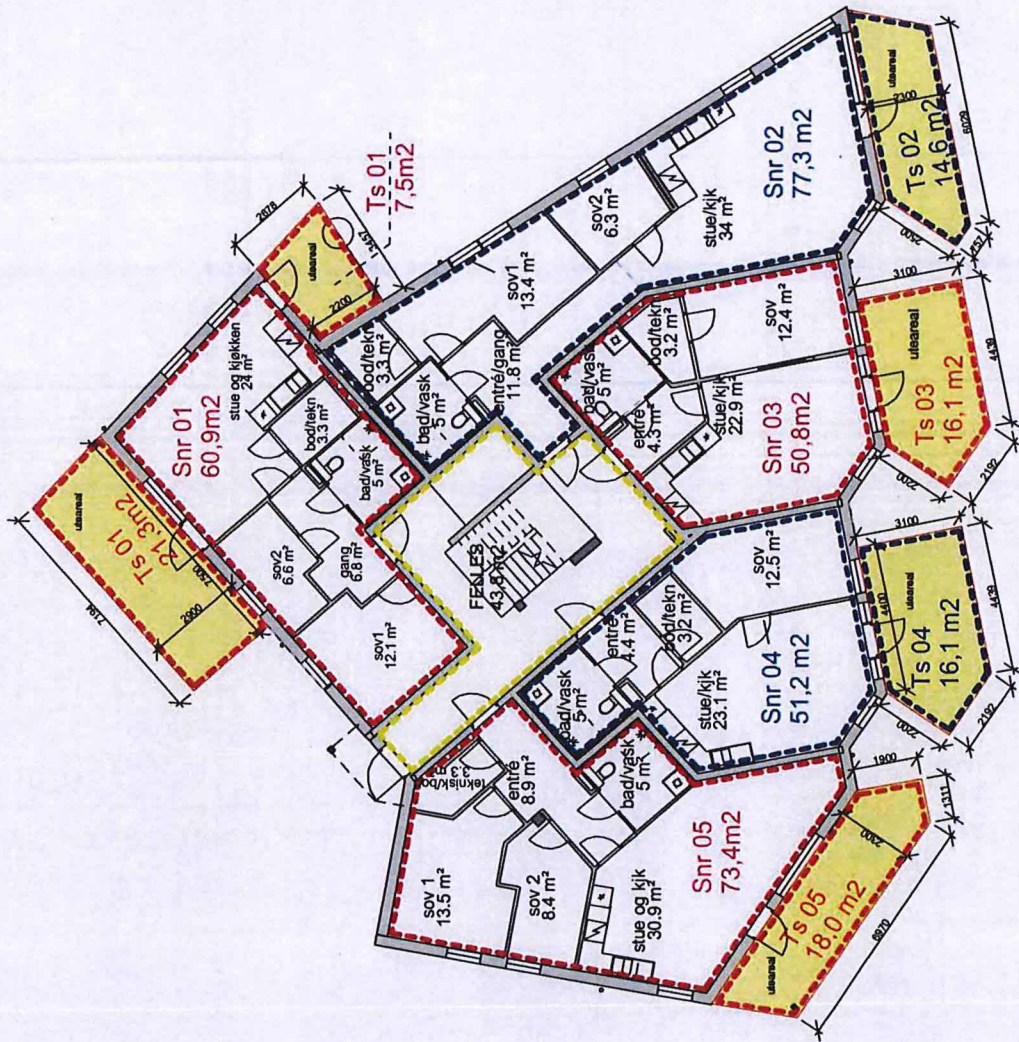

Før reetisjnering
Ingen endring

Nr	Dato	Av

Beskrivelse		Revisjoner	


ELU as: KNAZEN PH1 Langhelms 79 SEKSJONERING PLAN 01		2095	
1	01	23.11.2016	6101


VSDLEGG 5 A177

Hfo
Lindås kommune
8/12-16



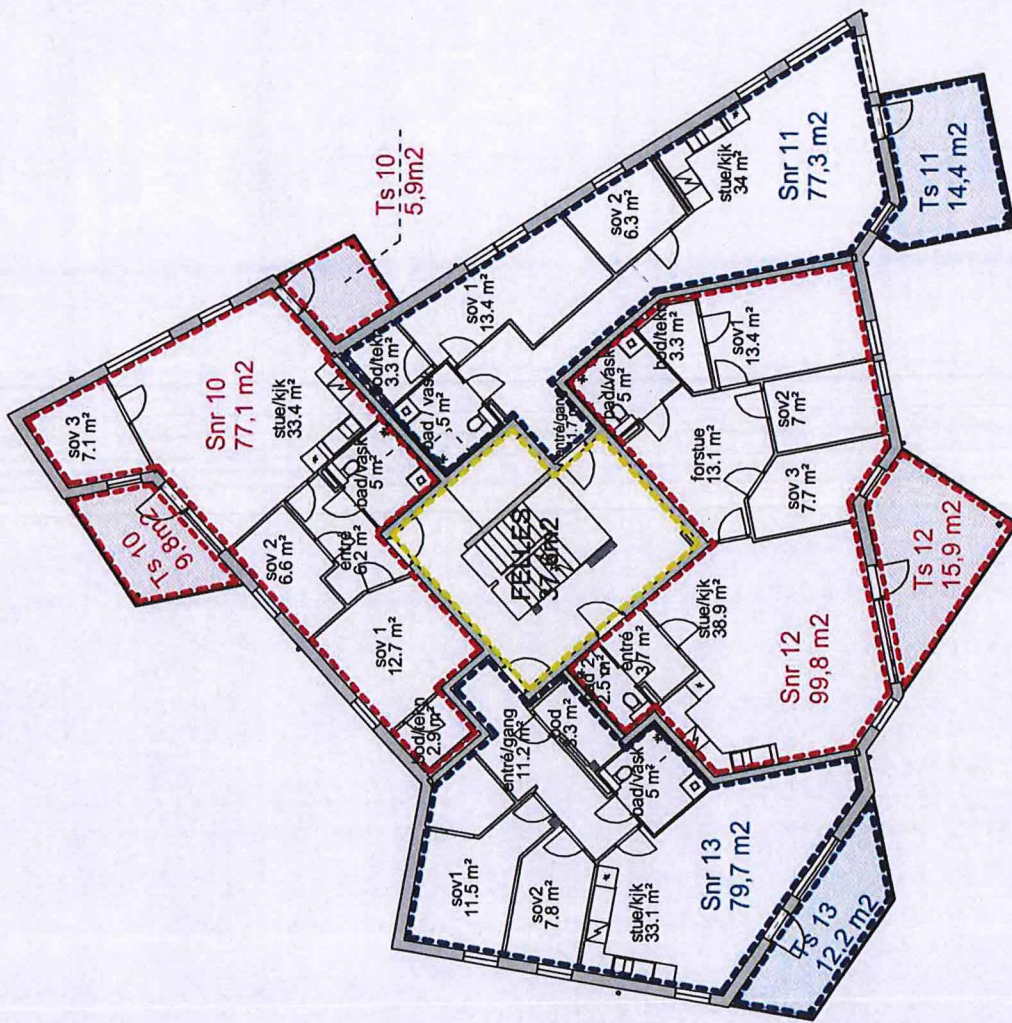

Før reseksjonering
ingen endring

Nr	Beskrivelse	Dato	Av
	Revisjoner		


ELU as: KNAZEN PH1 Langhelene 79 SEKSJONERING PLAN 03	
Prosjekt nr	2095
Dato	23.11.2016
Blad nr	6103


FORUM ARKITEKTER

Lindås kommune
4/12-16

VEDLÆGG 7 AV 17

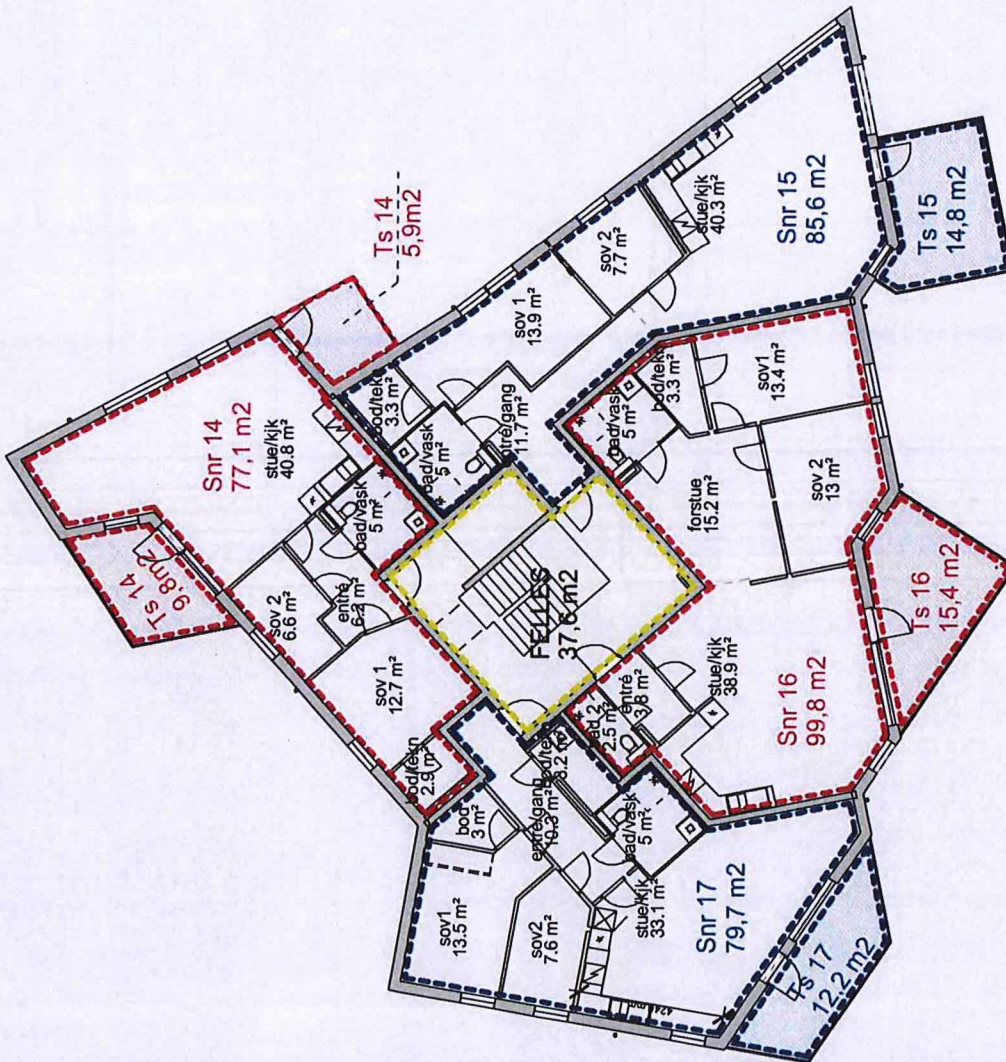

For reseksjonering
Ingen endring

Nr	Beskrivelse	Dato	Av
	Revisjoner		


ELU as: KNAZEN
 PH1 Langhelane 79
 SEKSJONERING PLAN 04

1	1.150	2095	6104
2	PH	23.11.2016	

 Forum Arkitekter AS - Havn
 Forum Arkitekter


HLC
 Lindås kommune
 8/12-16

V6DL6Loe 8 AU 17

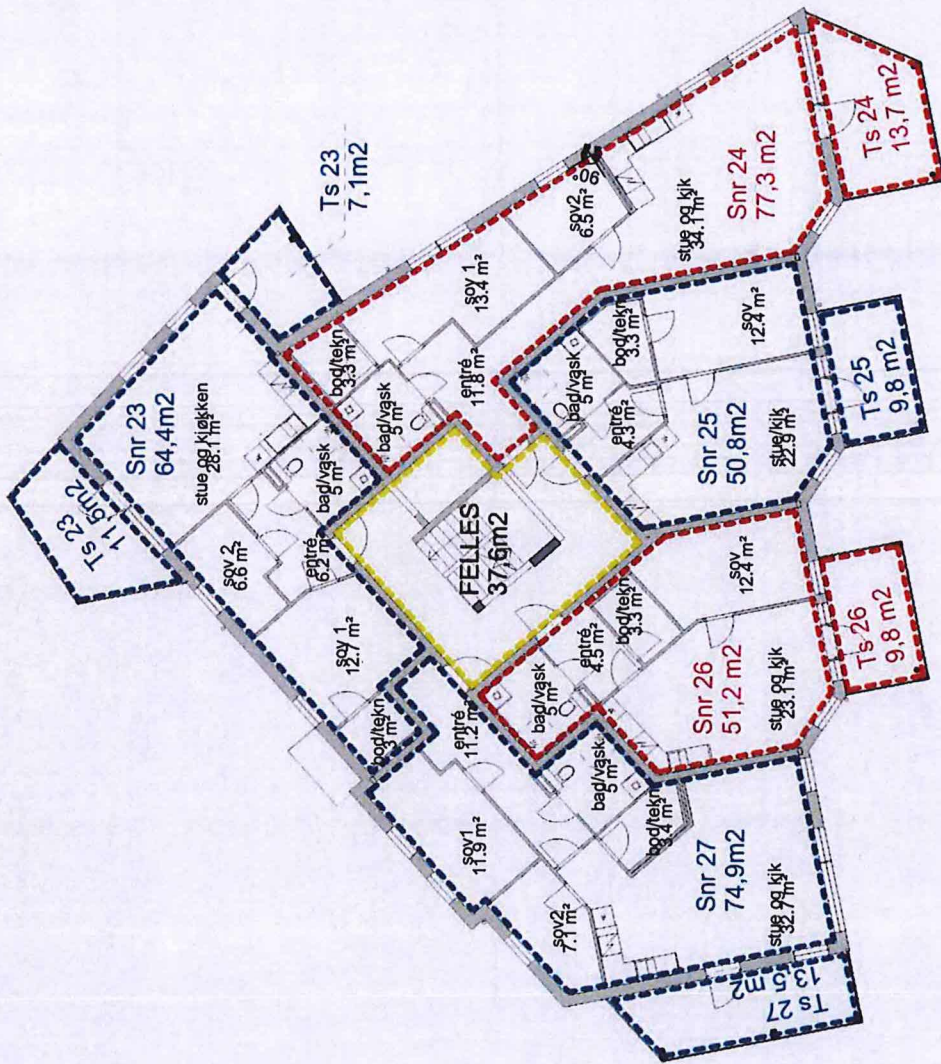


Før reseksjonering
Ingen endring

Nr	Beskrivelse	Dato	Av
	Revisjoner		


Eiu as: KNAZEN PH2 Langhelane 77 SEKSJONERING PLAN 02			
Prosjekt nr	2095		
Dato	23.11.2016		
Bladnr	6202		
 FORUM ARKITEKTER			

Hfo
Lindås kommune
8/12-16

VSD 15.09.10 AV 17

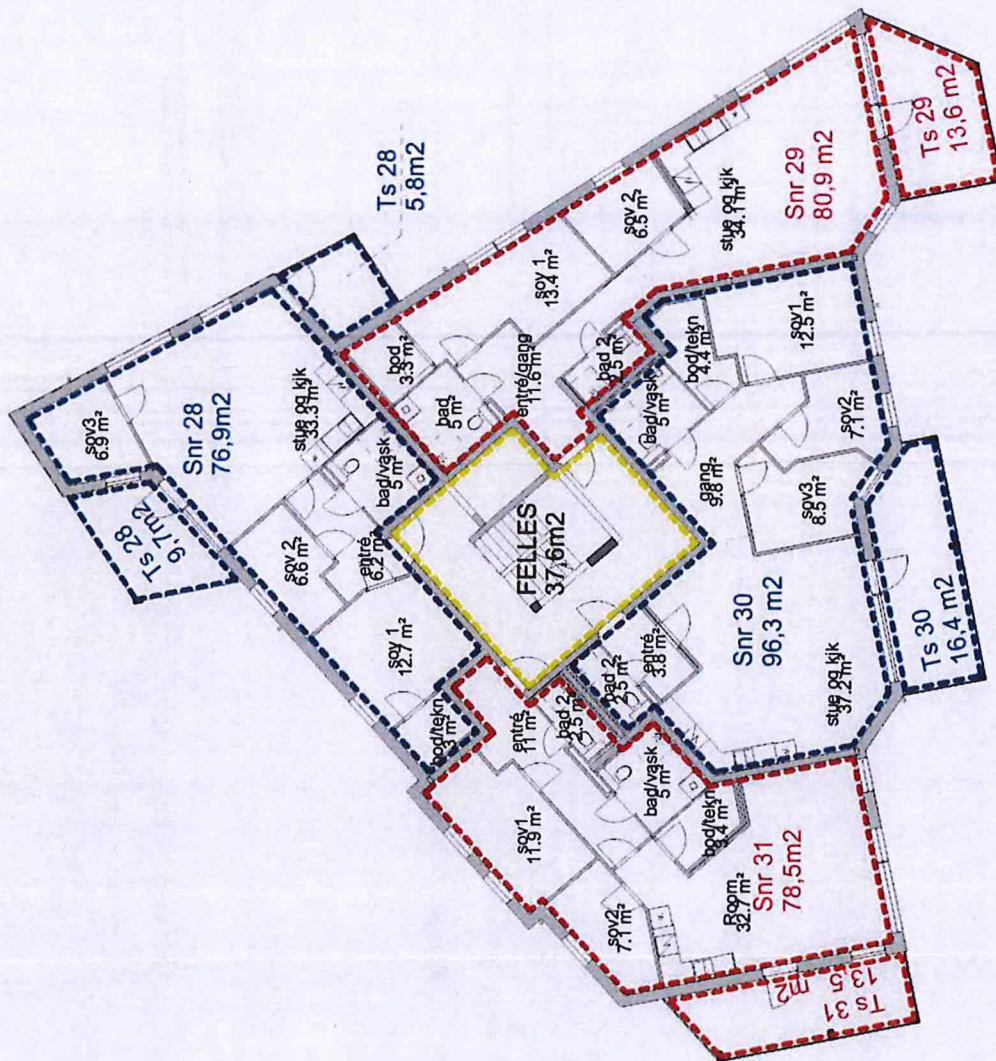


Før reseksjonering
Ingen endring

Nr	Revisjonsnr	Dato	Av
Revisjoner			
Eliu as: KNAZEN PH2 Langhelene 77 SEKSJONERING PLAN 03			
Utgitt	2011.10.10	2095	6203
Revisjon			
 FORUM ARKITEKTER			

Lindås kommune
8/12-16

VEDLEGG 11 AV 17

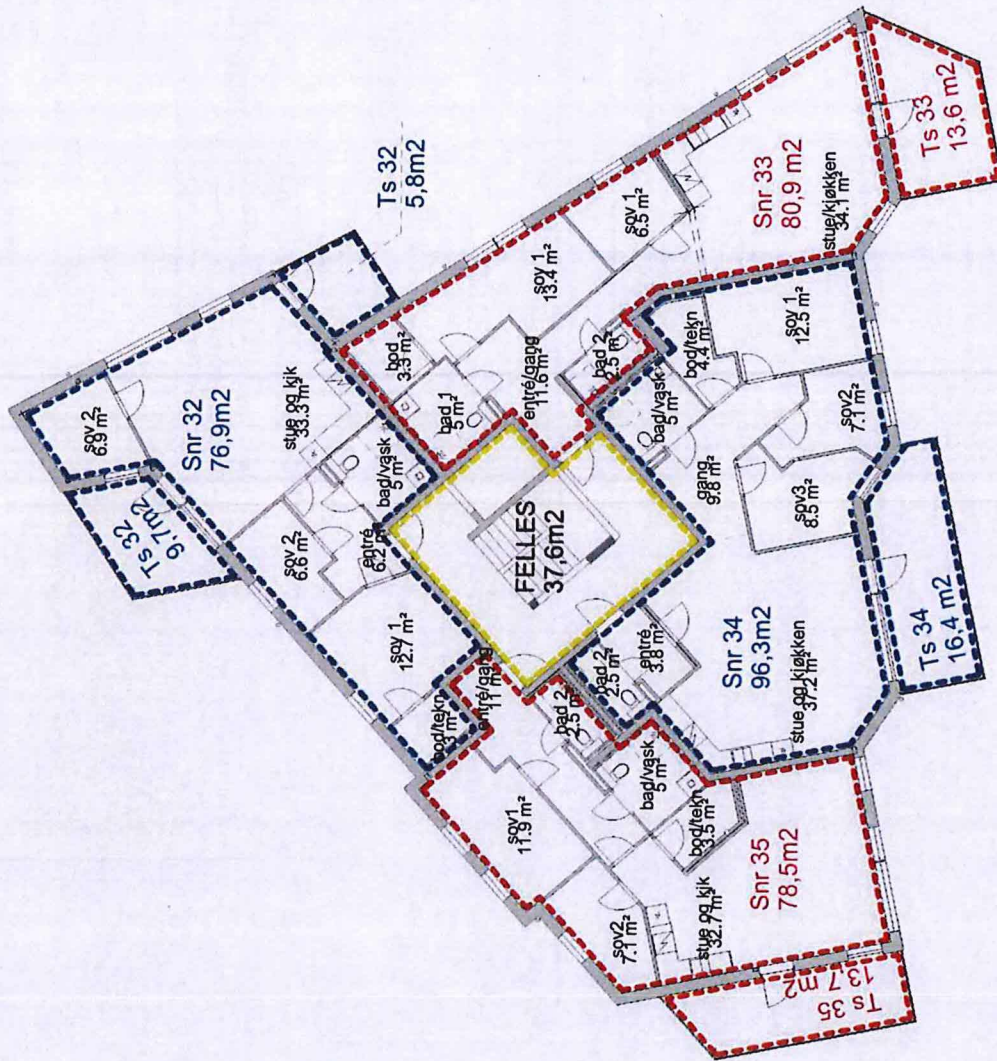

Før resetsjenering
Ingen endring


Nr	Beskrivelse	Dato	Av
	Revisjoner		

Eiut as: KNAZEN PH2 Langhelene 77 SEKSSJONERING PLAN 04		
Utskrift nr	2095	6204
Dato	28.11.2010	

Arkitektfirmaet FORUM ARKITEKTER

VÅRSLAG 12 A117

Hå
Lindås kommune
8/12-16

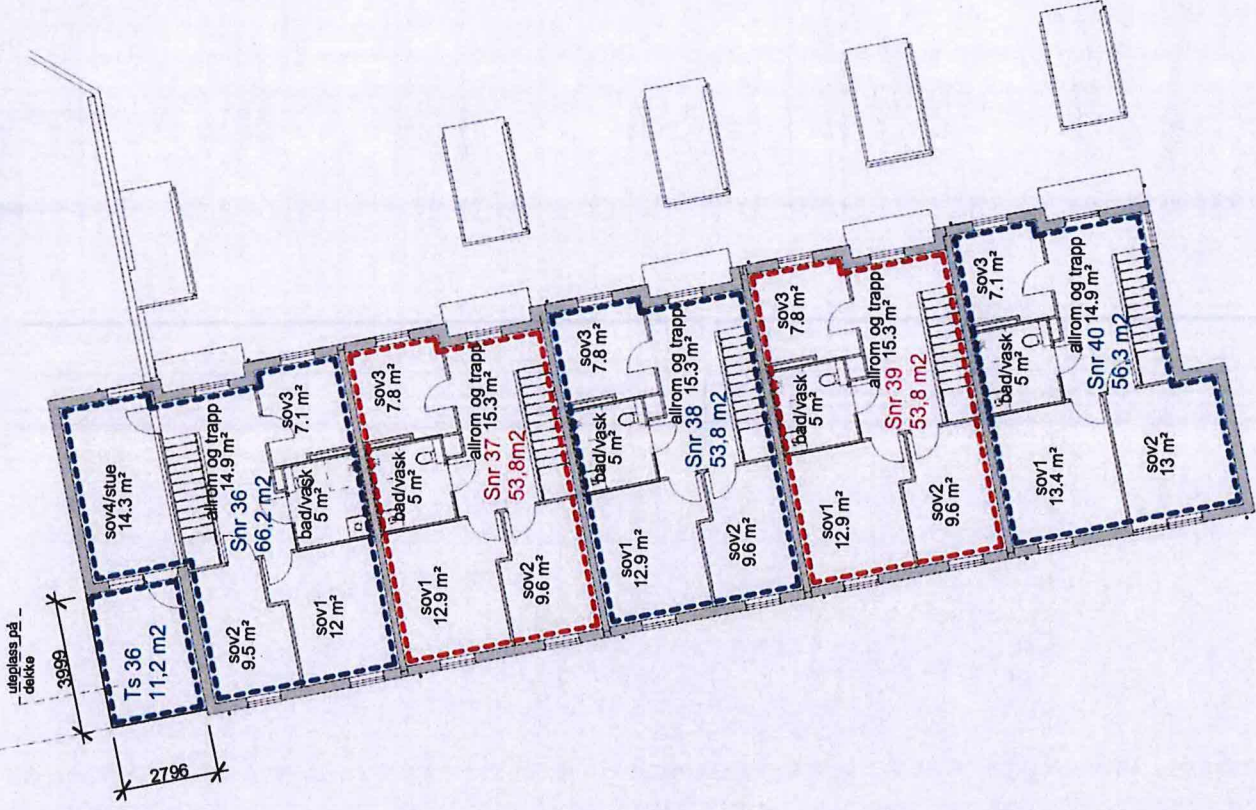

Før reseksjonering
ingen endring

Nr	Beskrivelse	Dato	Av
	Revisjoner		

ELU as: KNAZEN SH Langhelane 81/83/85/87 og 89 SEKSJONERING PLAN 02		
1	1.150	
2	PH	
3	23.11.2018	2095
4		6302


Lindås kommune
8/12-16

VEDSETG 14 AV 17