



- Endring

Før resesjonering

Nr	Dato/versjon	Rev. av	Rev. av

ELU as: KNAZEN	
PH1: Langhelane 79 og PH2: Langhelane 77	
PLAN 0 UTSITT 1	
SEKSJONERING	
2095	6001

VEDLEGG 3 AV 17

Lindas kommune  
8/12-16



- Endring

Før reseksjonering

Nr	Beskrivelse	Dato	Nr
	Revisjoner		

ELU as: KVAZEN	
PH1: Langhelane 79 og PH2: Langhelane 77	
PLAN 0 UTSNIITT 2	
SEKSJONERING	
Dato	2012.12.08
Rev. nr	2095
Rev. dato	6002


  

Forum Arkitekter AS	2012.12.08
Rev. nr	2095
Rev. dato	6002

FORUM ARKITEKTER

VEDLAG 4 AV 17

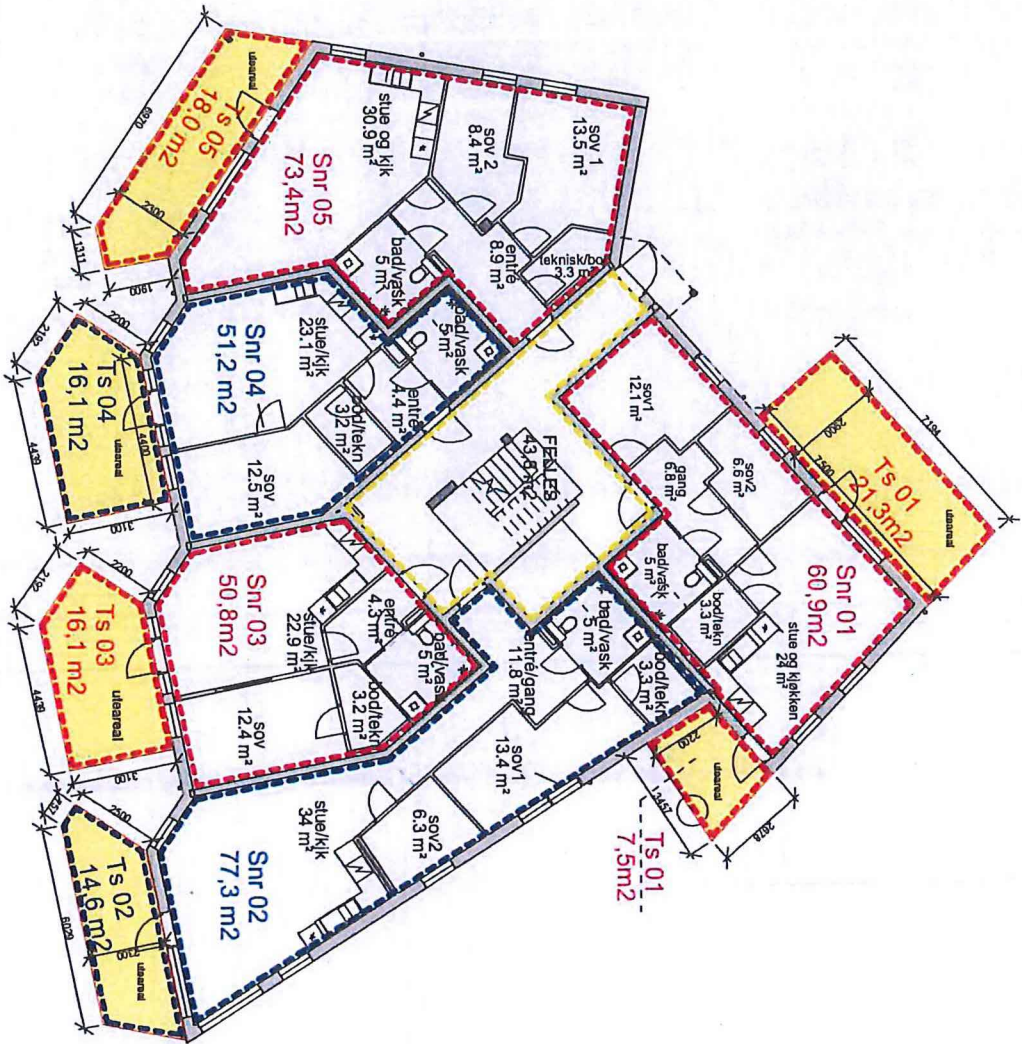


Før restdisponering  
Ingen endring

ELU as. KNAZEN	
PH1 Langhelane 79	
SEKSJONERING PLAN 01	
1:100	
2095	6101
2011.2010	

FORUM ARKITEKTER

VSD/ETG 5 AV 17

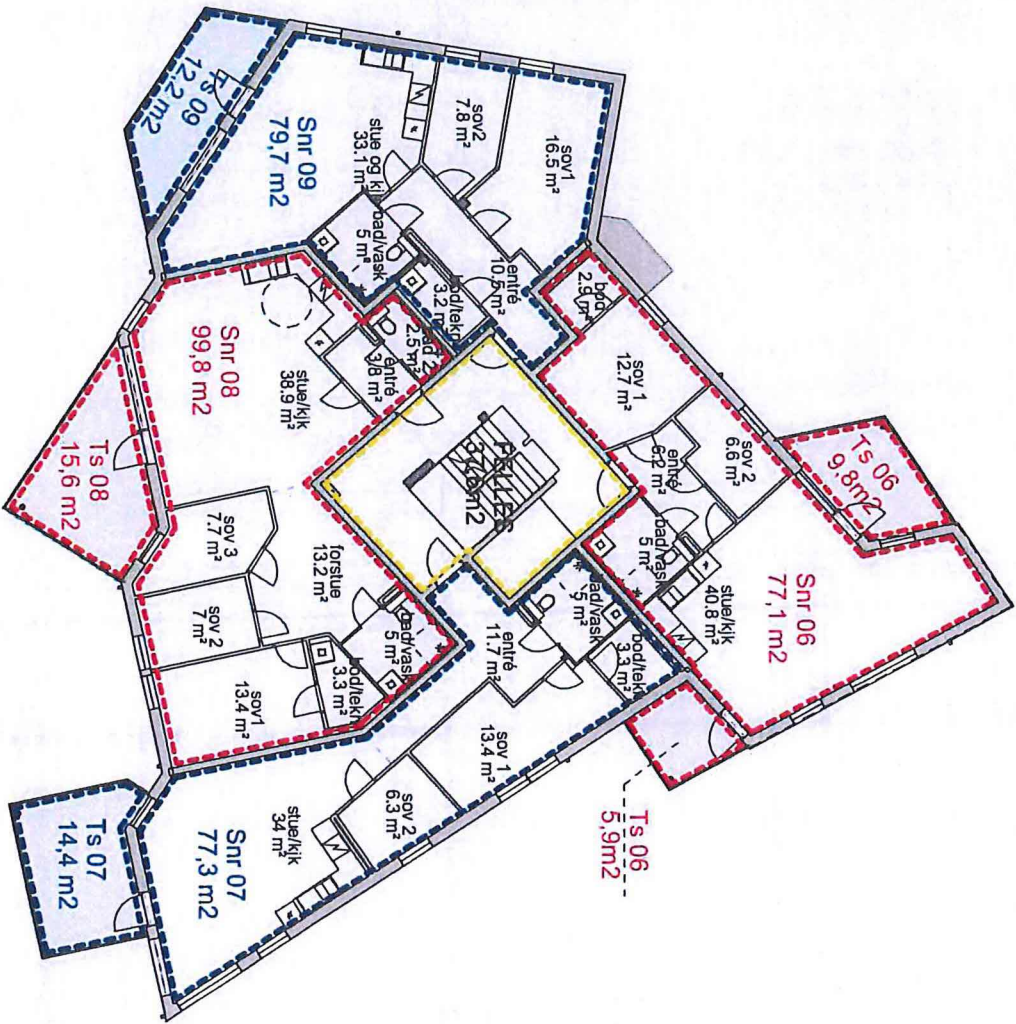


Før reseksjonering  
ingen endring

Nr	Beskrivelse	Dato	AV
	Revisjoner		

Eiendomsnr: KNAZEN	
PH1 Langhelane 79	
SEKSJONERING PLAN 02	
PH	2095
31.11.2016	6102

Vedlegg 6 AV17

Lindås kommune  
12/10 16

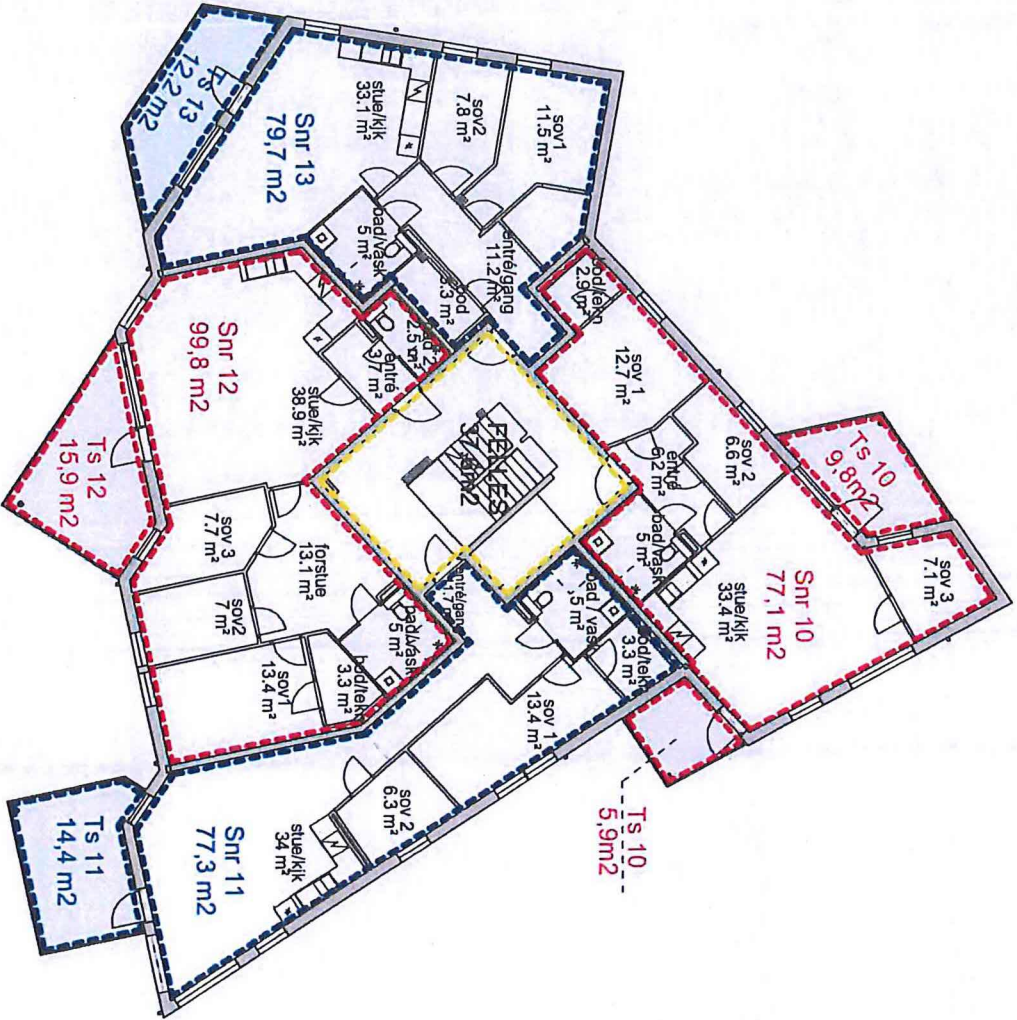


Før reseksjonering  
Ingen endring

ELU as: KVAZEN	
PH1 Langplane 79	
SEKSJONERING PLAN 03	
PH	1:150
23.11.2016	2095
6103	



VEDLEGG 7 AV 17

Lindås kommune  
 8/12-16

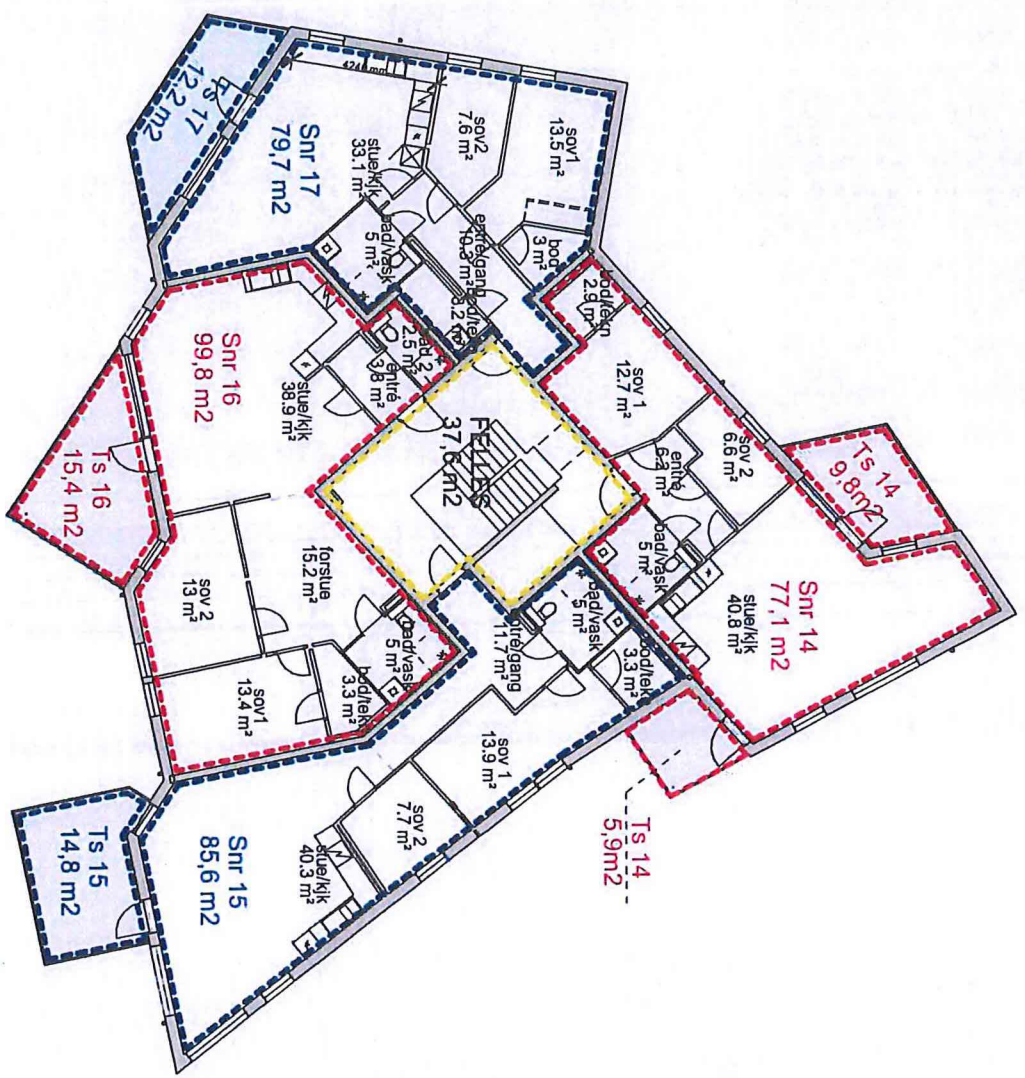

*For resesjonering  
 ingen endring*


Eiendomsnr. 79	
PH1 Langhelene 79	
SERISJONERING PLAN 04	
Dato	2095
21.11.2016	
6104	

Nr.	Beskrivelse	Dato	AV
	Revisjoner		

FORUM ARKITEKTER

VGD/BLØK S AV 17

Lindås kommune  
8/10-16

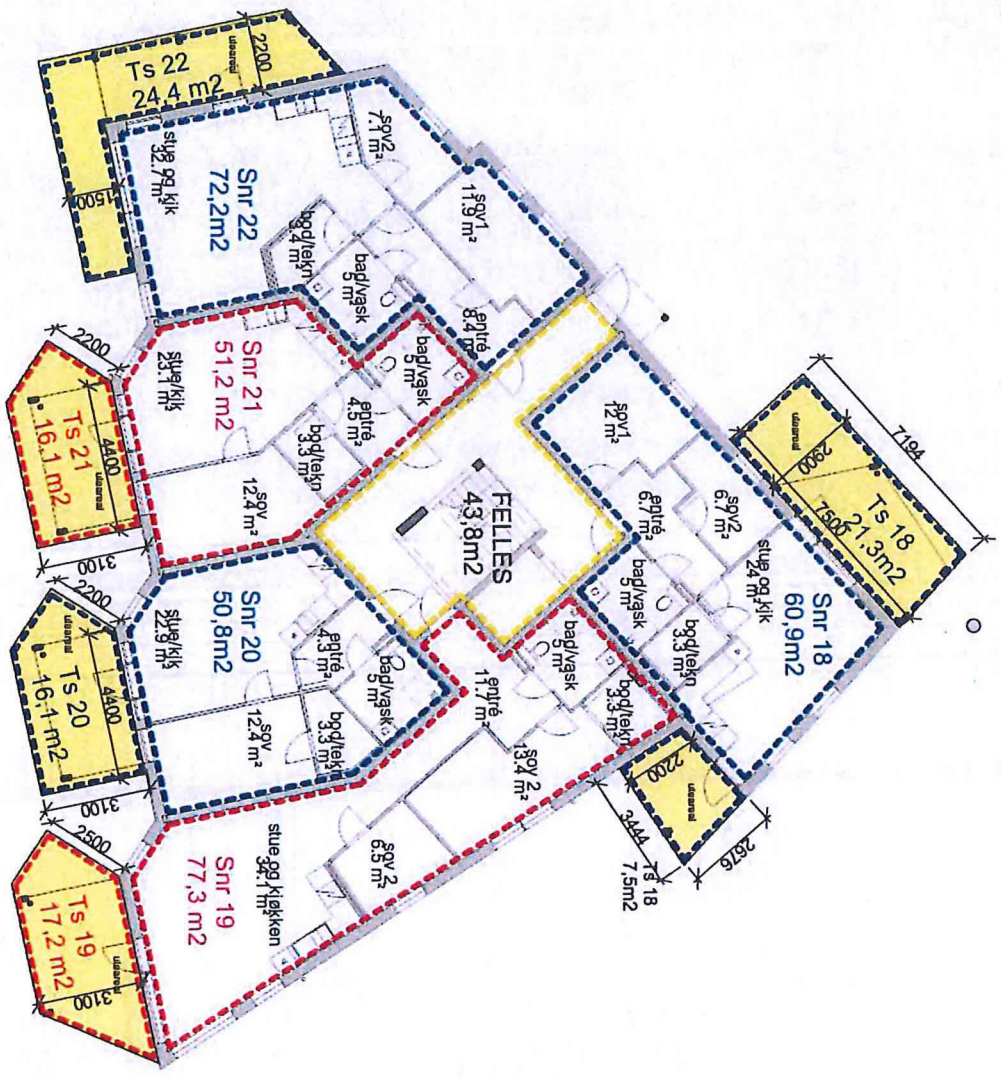


*For reshisjonering  
Ingen endring*

Eiutar: KNAZEN	
Pkt Langplane 77	
SEKSJONERING PLAN 01	
Dt	2095
Dt	23.11.2016
6201	

FORUM ARKITEKTER

VSD:REG 9 AV 17

Lindås kommune  
11/10  
8/12-16

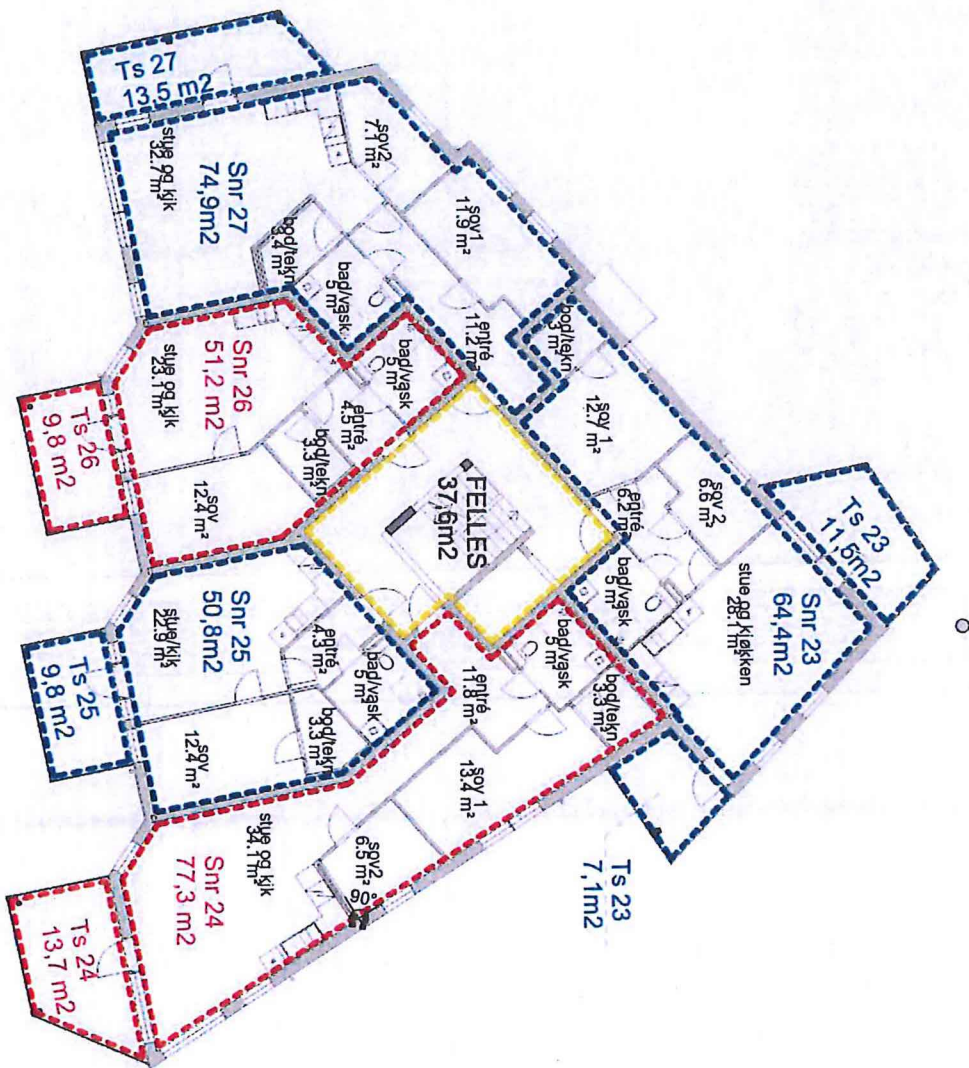

Før revidering  
Ingen endring


Eli as KNAZEN		2095		6202	
PHZ Langplatarne 77					
SEKSJONERING PLAN 02					
1:150					
23.11.2010					

FORUM ARKITEKTER

VSD/BCG 10 AV 17



*Ho*  
8/12-16  
Lindås kommune

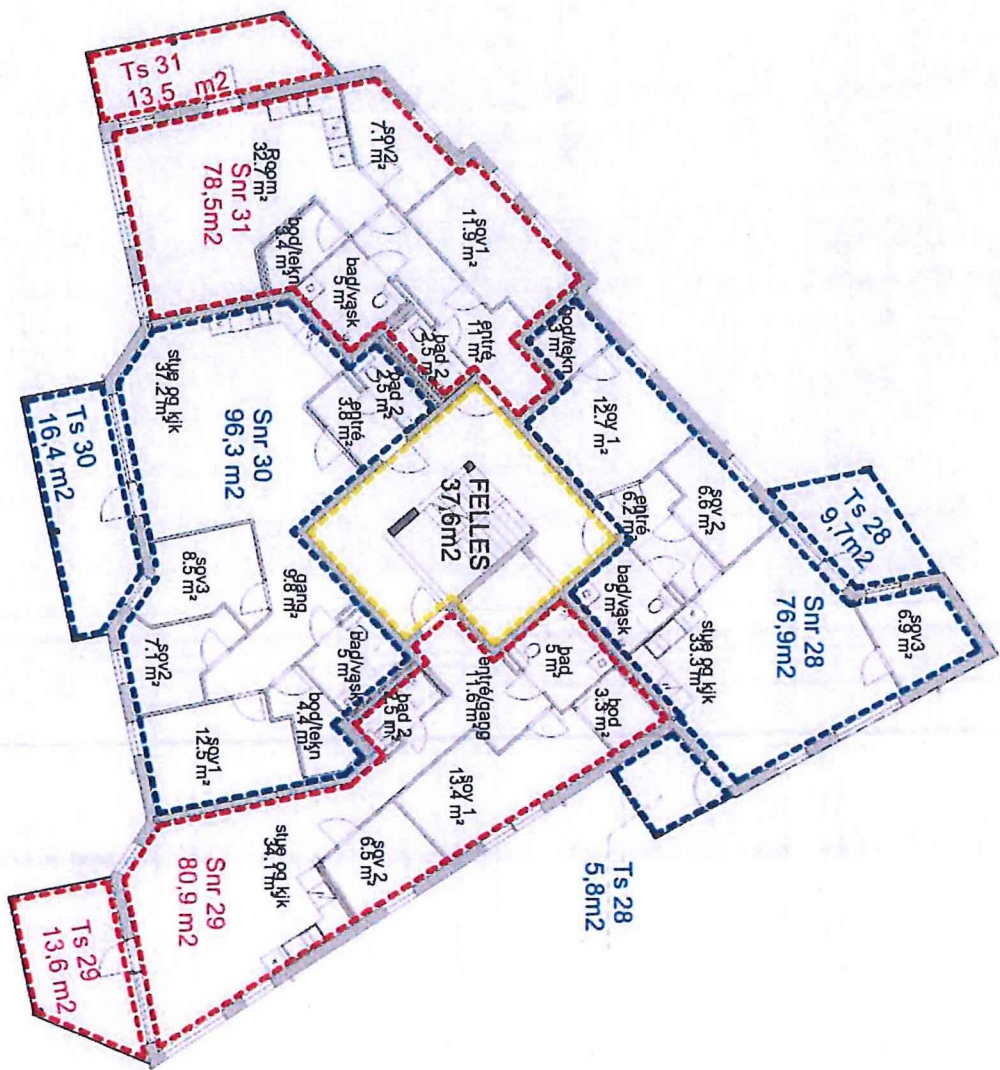


*Før resediasjon er byg  
Ingen endring*

Nr	Endringsnr	Dato	Av
Revisjoner			

Elev: KNAUZEN PH2 Langhelane 77 SEKSJONERING PLAN 03	
1:150	
2095	
23.11.2016	
	6203

ARKITEKTEN: FORUM ARKITEKTER

*VSD/LT/06 11 AV 17*

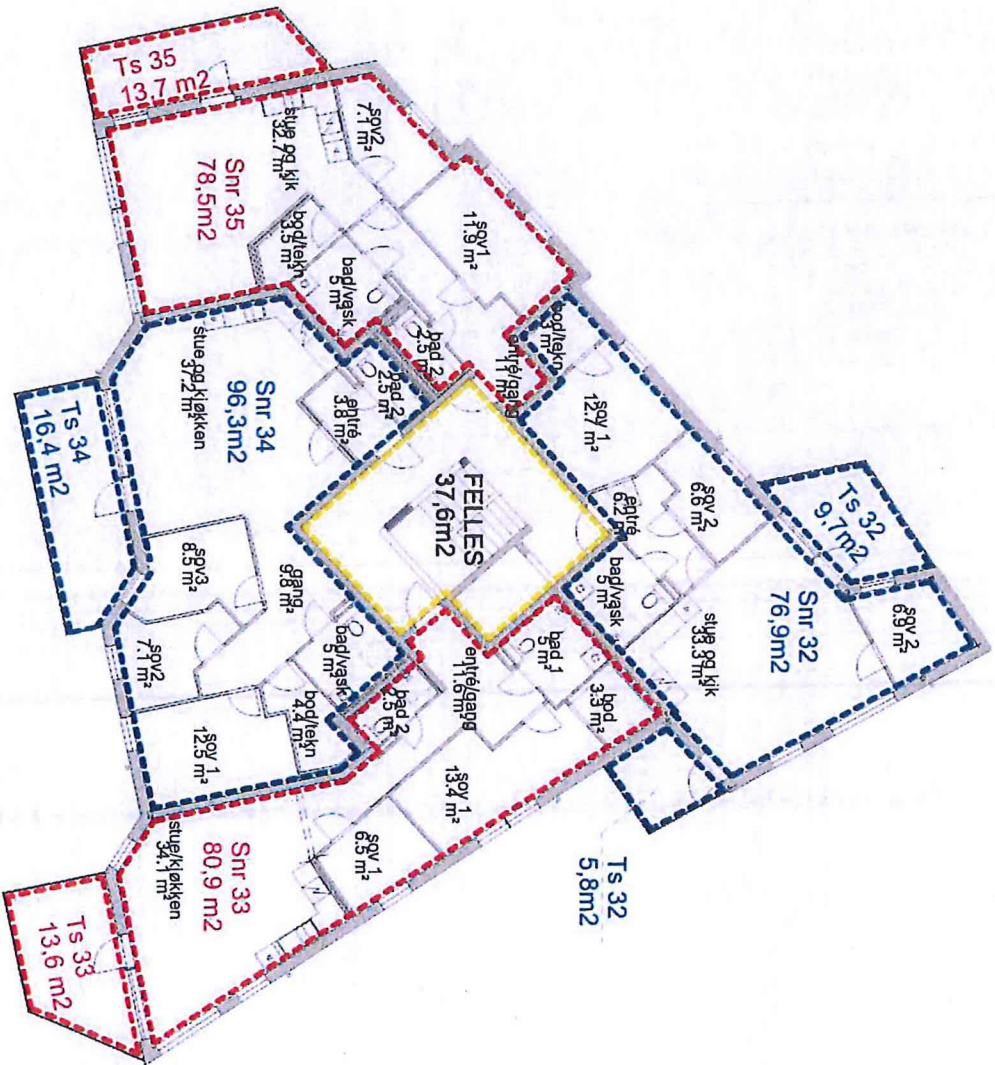


For reshisjonering  
Ingen endring

Nr	Beskrivelse	Dato	AV
	Revisjoner		

Eiendomsnr: KNAUZEN	
PH2 Langstråne 77	
SEKSSJONERING PLAN 04	
1:150	
Dato	2095
23.11.2018	
6204	

VEDLÆG 12 A117

Lindås kommune  
11/12-16

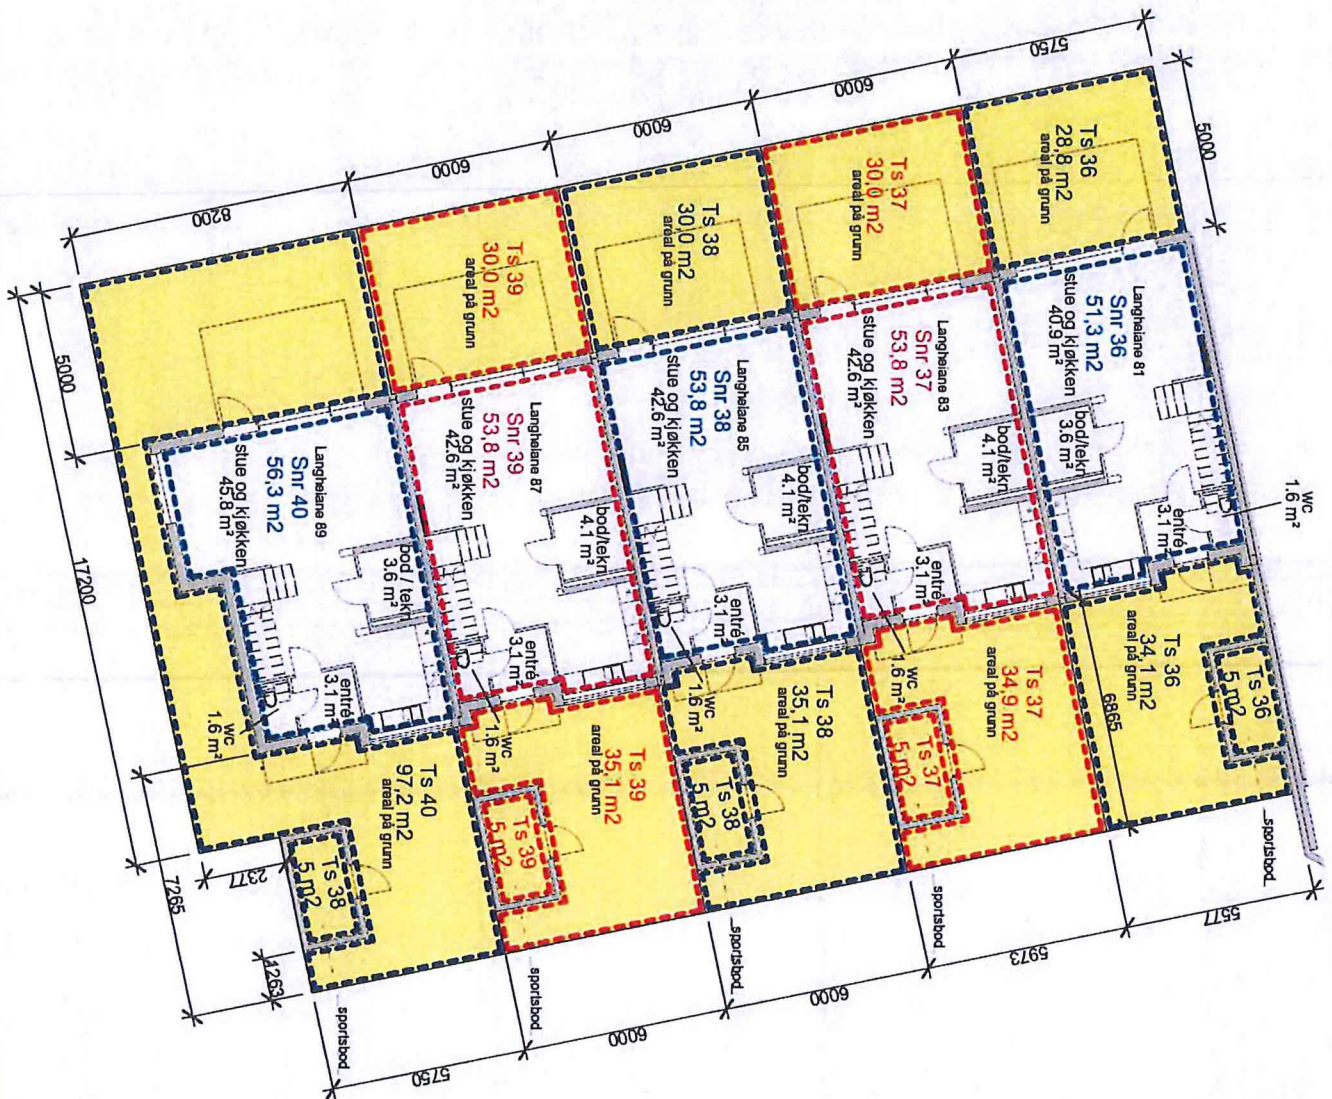


*Før reetisjoner  
Ingen endring*

E.L.U. as: KNAZEN	
SH Langhelane 81/83/85/87 og 89	
SEKSJONERING PLAN 01	
NO	1:150
2095	6301
23.11.2018	

Nr	Endringer	Dato	Av
	Revisjoner		

VEDLEGG 13 AV 17

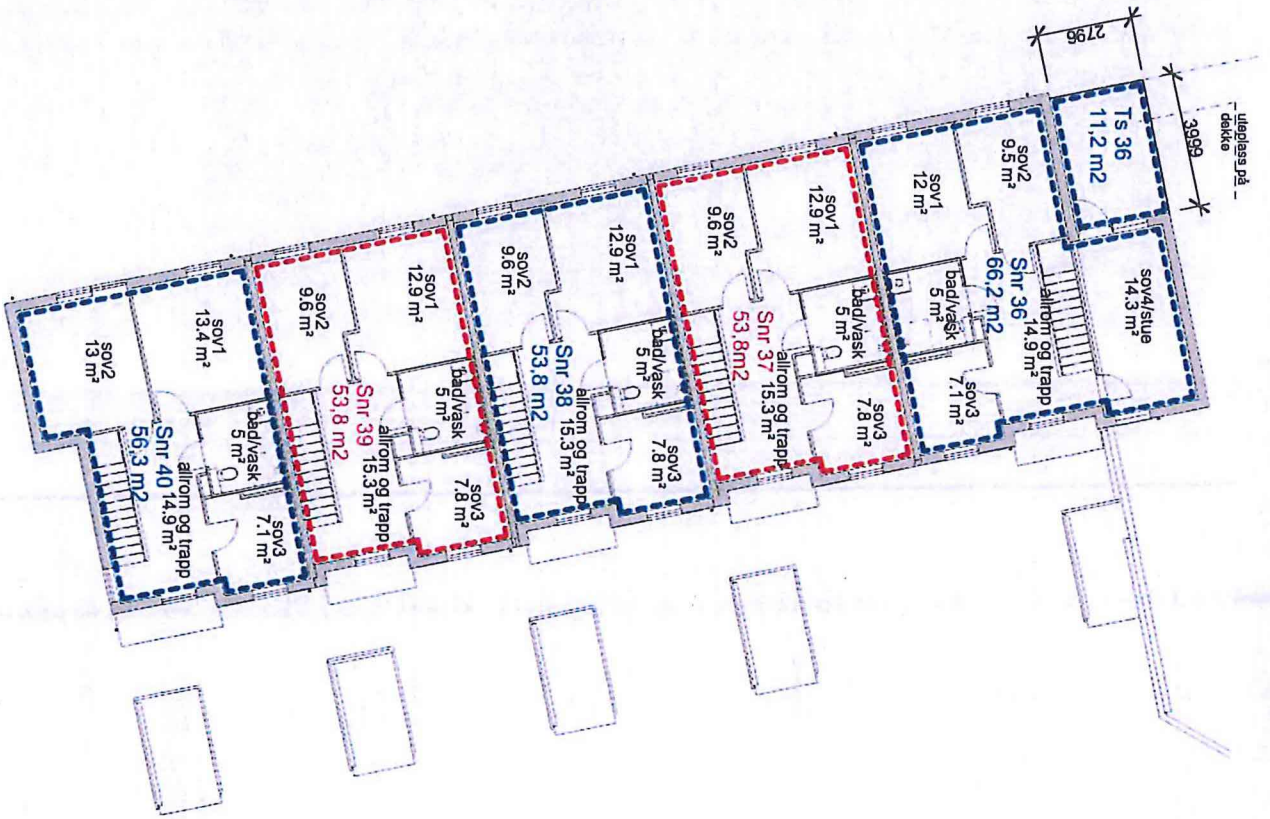

For revisjonsføring  
ingen endring

Nr	Beskrivelse	Dato	Av
	Revisjoner		

ELU as: KNAZEN	
SH Langfjellane 81/83/85/87 og 89	
SEKSJONERING PLAN 02	
1	190
2	23.11.2018
3	2095
4	6302

VEDLAG 14 AV 17