

- Endring



Etter reetisjoning

Nr	Bestrivelse	Dato	Av
	Revisjoner		

ELU as: KVAZEN
 PHT: Langheiane 79 og PH2: Langheiane 77
 PLAN 0 UTSNITT 1
 SEKSJONERING
 1:150
 2095
 23.11.2016
 6001



- Endring

Efter reeksjonering

Nr. _____ Beskrivelse _____

Revisjoner _____

Date _____ Av _____

ELU as: KNAZEN
 PH1: Langheiane 79 og PH2: Langheiane 77
 PLAN 0 UTSNITT 2
 SEKSJONERING

PH 1:150

23.11.2016

2095

6002



Etter resekisjnering
Ingen endring

Nr	Beskrivelse	Dato	Nr
	Revisjoner		


ELU as, KVAZZEN
PHT Langtveitane 79
SEKSJONERING PLAN 01

Prosjekt nr: 2095
23.11.2016

6101


Arkitekt: MBLA HVN - Landskapsarkitektur MBLA - Interiørarkitektur NIL
Form Arkitektur AS, Damsgårdsveien 14, 0653 Surmo
Tlf: 55 54 91 00 Fax: 55 54 91 40 E-post: info@formarkitektur.no



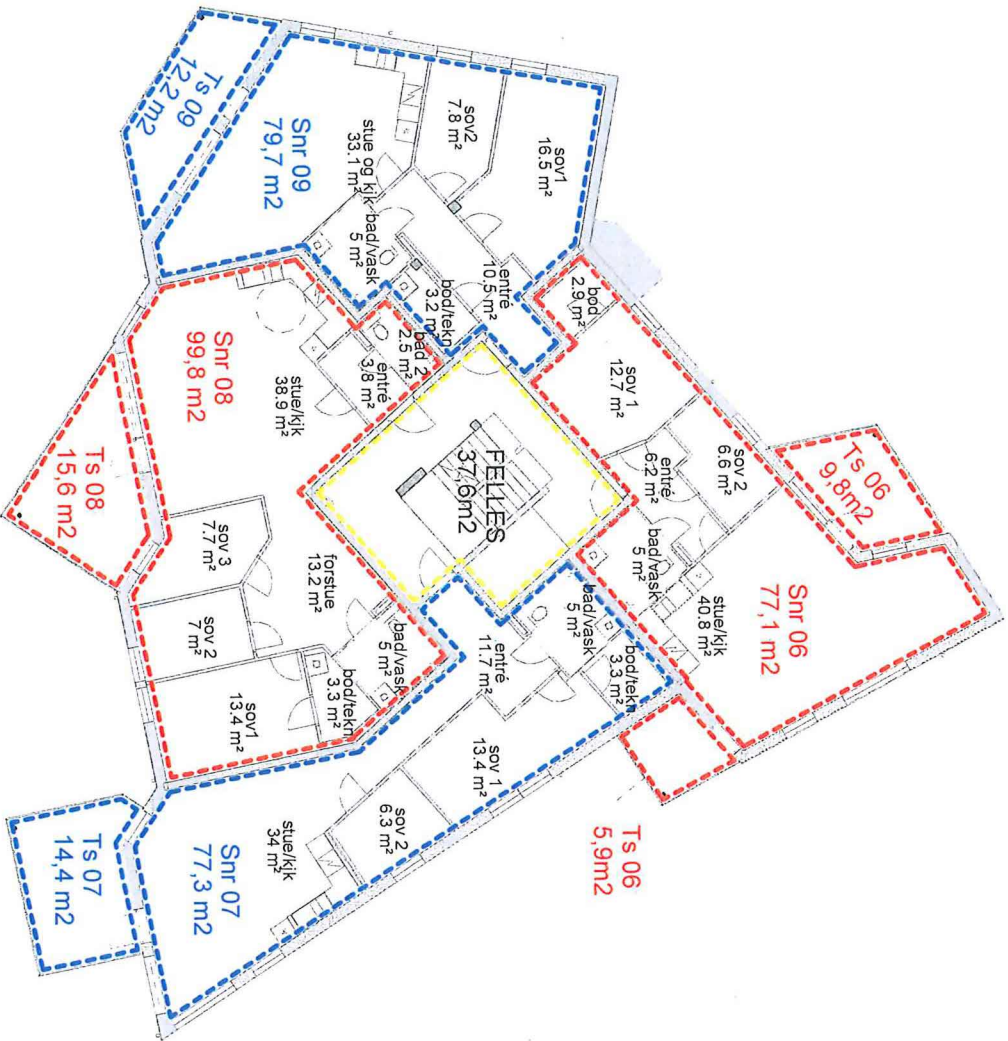

Etter revisjonering
Ingen endring

Nr	Bestrivelse	Dato	Av
	Revisjon		
ELU as: KNAZEN PHT Langtjern 79 SEKSJONERING PLAN 02 Prosjekt nr: 2095 23.11.2016 2095 6102			

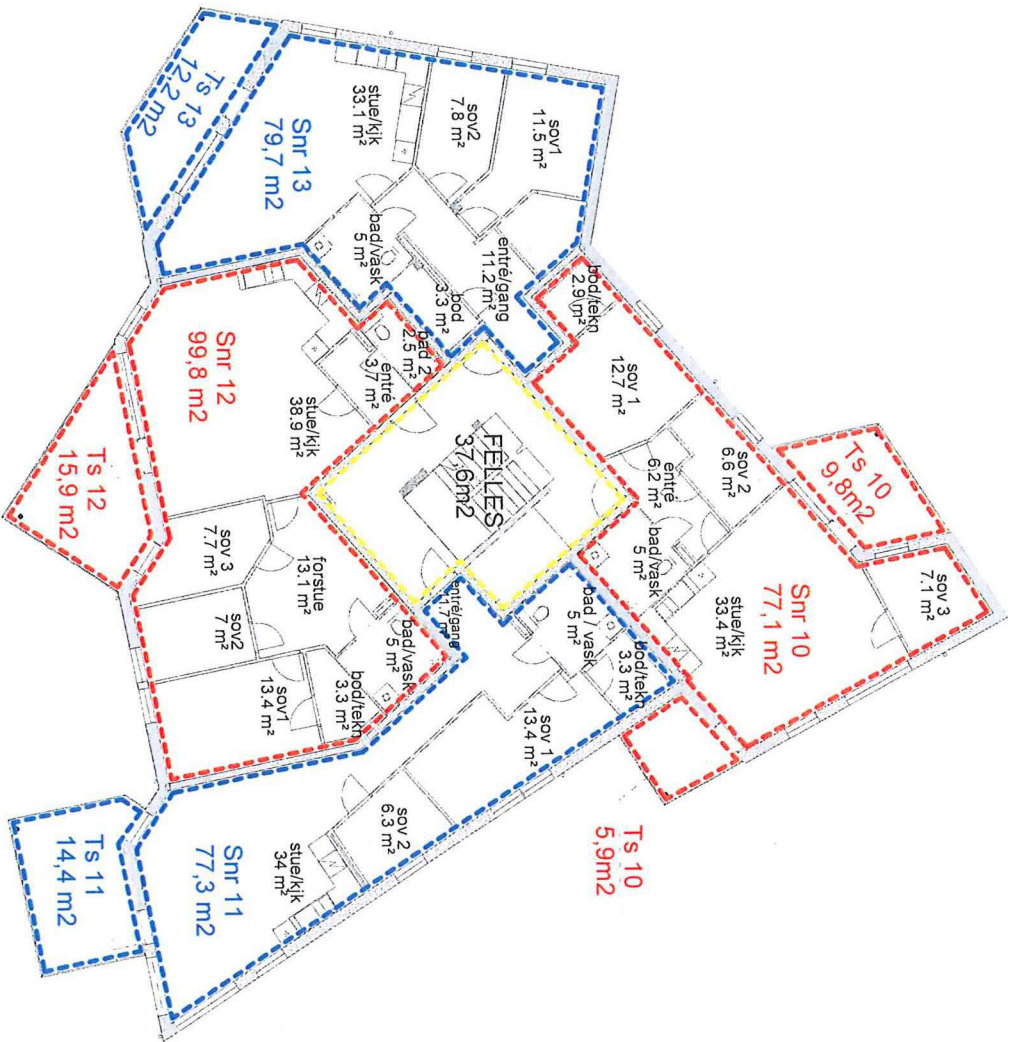


Etter resekisjering
Ingen endring

Nr.	Beskrivelse	Dato	Av
	Revisjoner		

ELU as, KNAZEN
PHT Langtunare 79
SEKSJONERING PLAN 03
PH 1-150
23.11.2016
2095
6103

Form Arkitekt AS - Dampstrømen 14, 0458 Bergen
Tlf: 55 84 59 00 Fax: 55 84 67 00 E-post: info@formarkitekt.no

FORUM ARKITEKTER

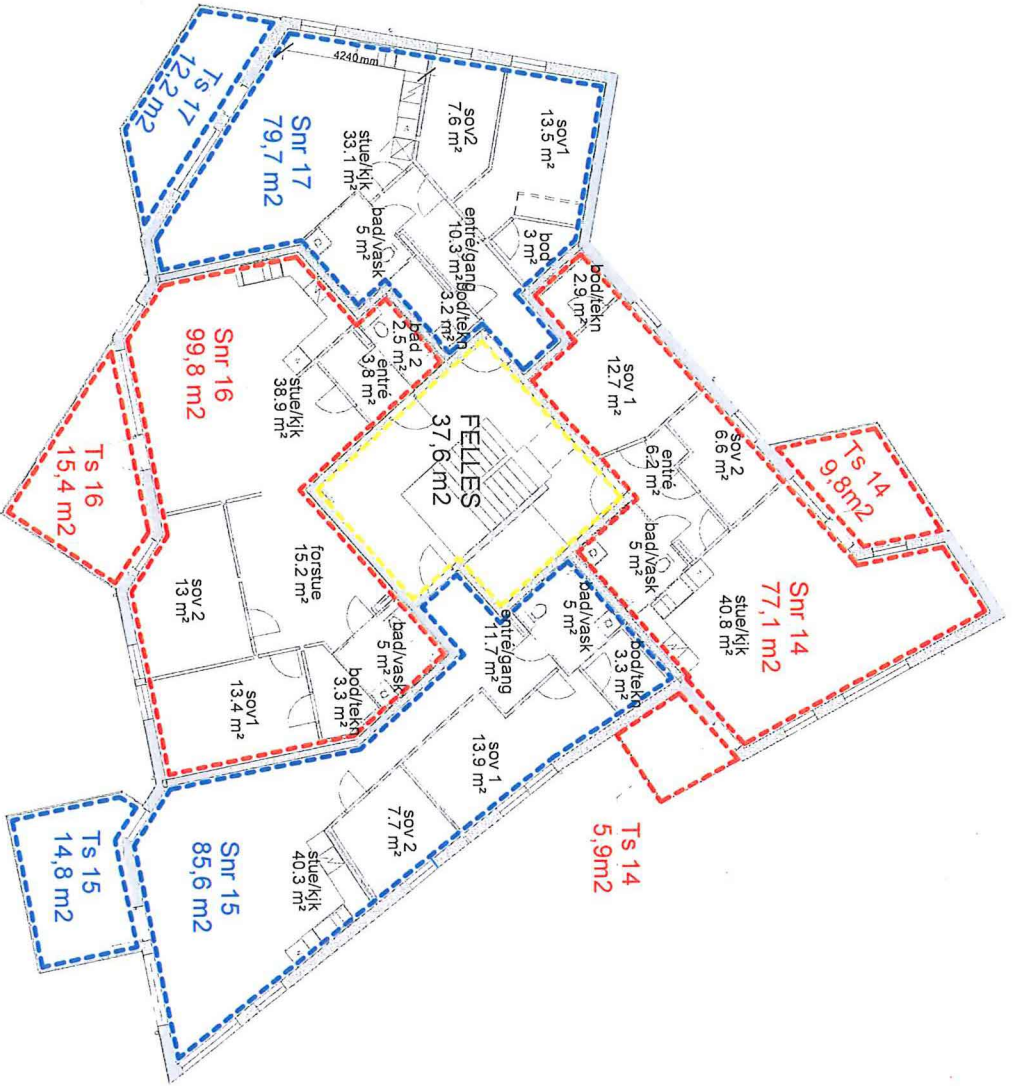

Etter resesjoner
Ingen endring


ELU as: KNAZEN PH1 Langhelane 79 SEKSJONERING PLAN 04 PH1 23.11.2016	1:150 2095	6104
--	---------------	------

NR: _____ Beskrivelse: _____
Revisjoner: _____
Date: _____ Av: _____




*Etter reseksjonering
ingen endring*

Nr	Beskrivelse	Revisjoner	Dato	Av
1	PH2 Langhelene 77 SEKSJONERING PLAN 01			
1	1:150			
PH	2095			
	23.11.2016			
				6201

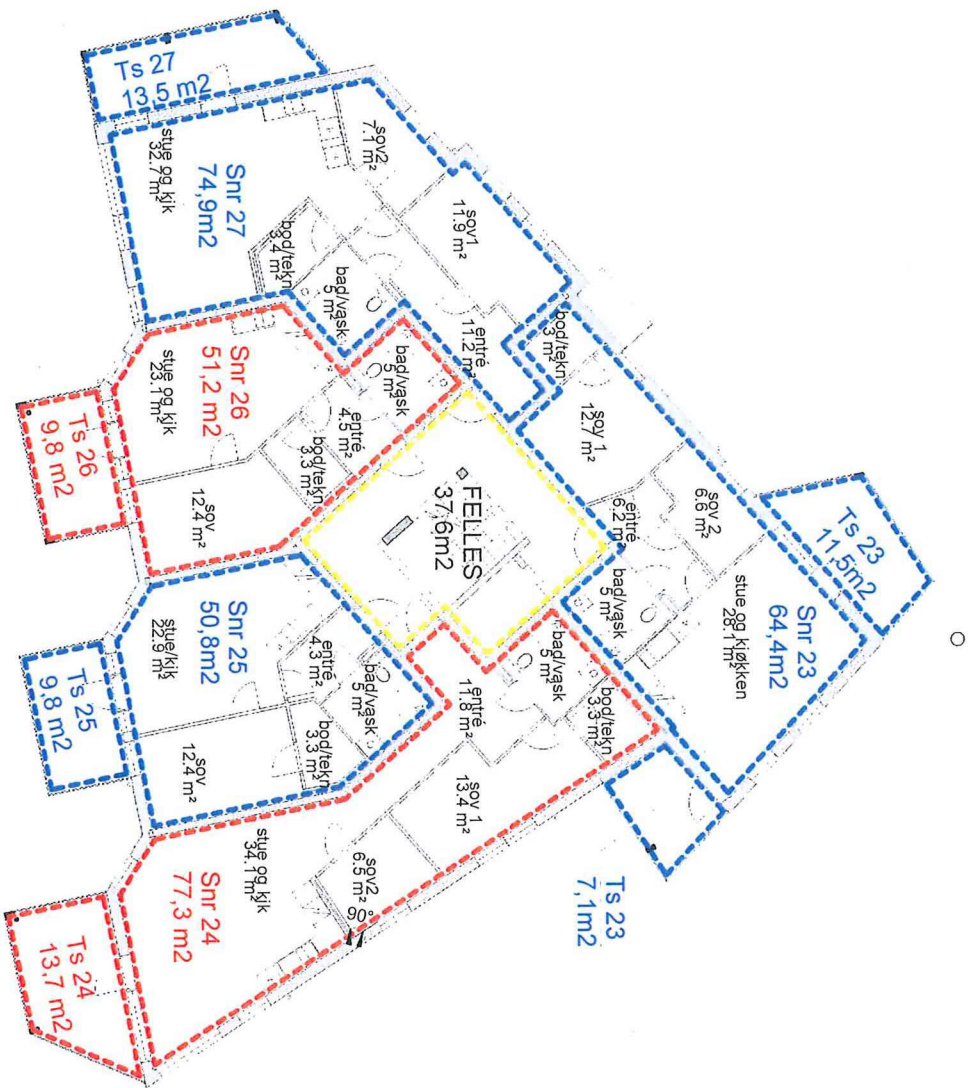

Etter resekjonering
Ingen endring

Nr	Beskrivelse	Dato	Av
	Revisjoner		
EIU as: KNAZEN PH2 Langhelene 77 SEKSJONERING PLAN 02 1:150 PH 2095 23.11.2016			
			6202

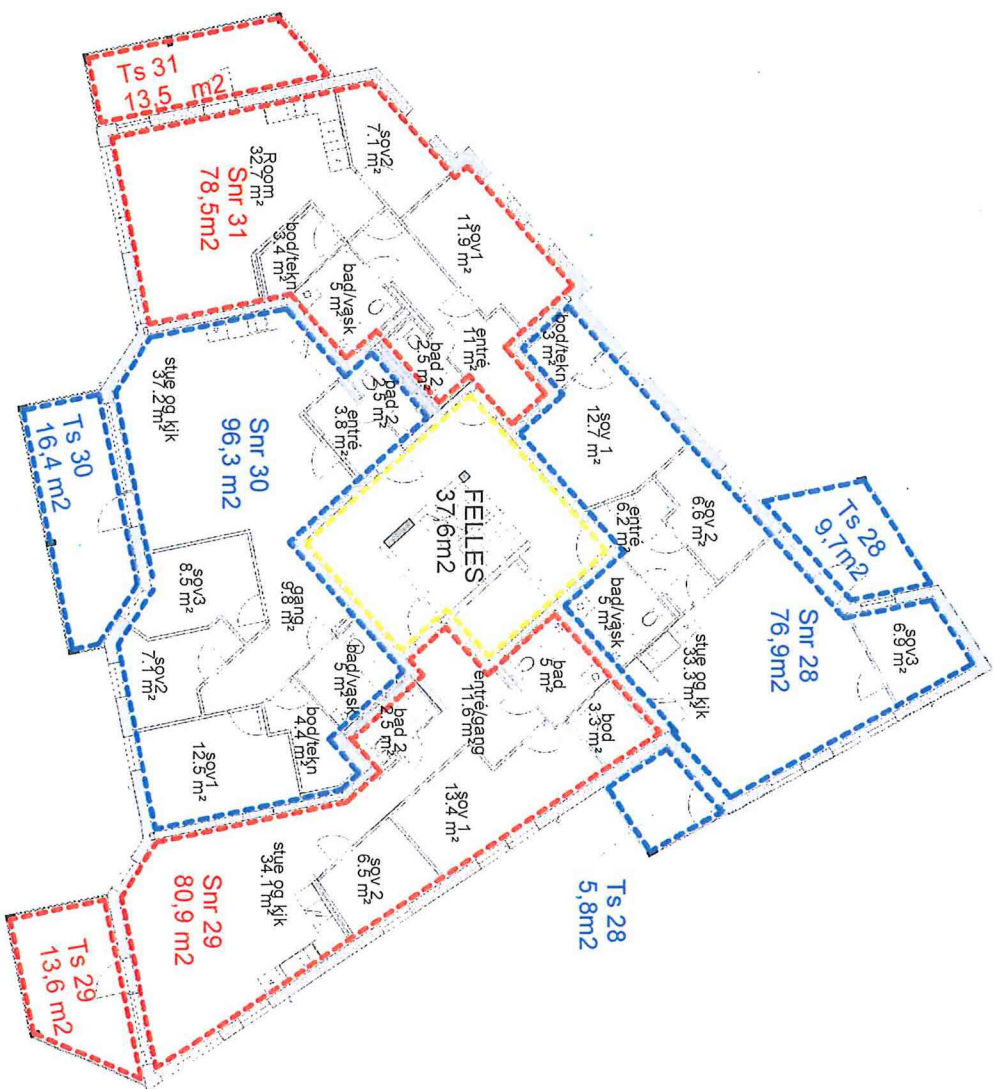

Efter resesjoner
Ingen endring


Nr _____ Eksamplise _____ Dato _____ Av _____

Revisjoner _____

Eiv as: KNAZEN
PH2 Langneane 77
SEKSJONERING PLAN 03
1:150
PH
23.11.2016

2095

6203

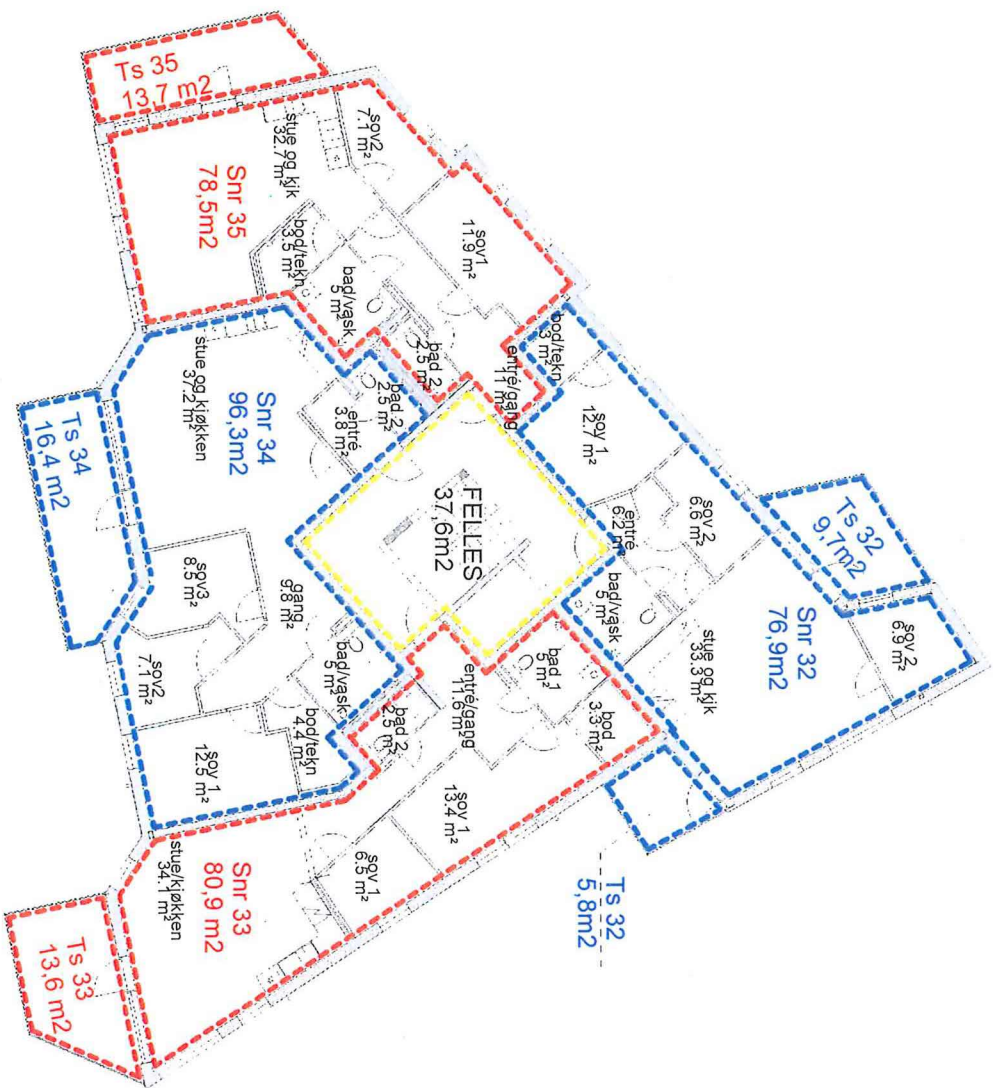

Efter revidering
ingen ændring

Nr.	Revisjon	Dato	Av

Eiv as: KNAZEN
 PH2 Langhelene 77
 SEKSJONERING PLAN 04
 1:150
 2095
 23.11.2016
 6204




Etter reseksjonering
Ingen endring

NR			
Beskrivelse			
Revisjoner			
Date			
Av			

ELU as: KNAZEN
SH Langheiane 81/83/85/87 og 89
SEKSJONERING PLAN 01
1:150
2095
23.11.2016
6301



Arkitekt: MBK, NVA - Landskapsarkitekt: HMK - Interiørarkitekt: NIK
Tlf: 57 40 5000 Fax: 57 40 60 00 E-post: info@forumarkitekter.no

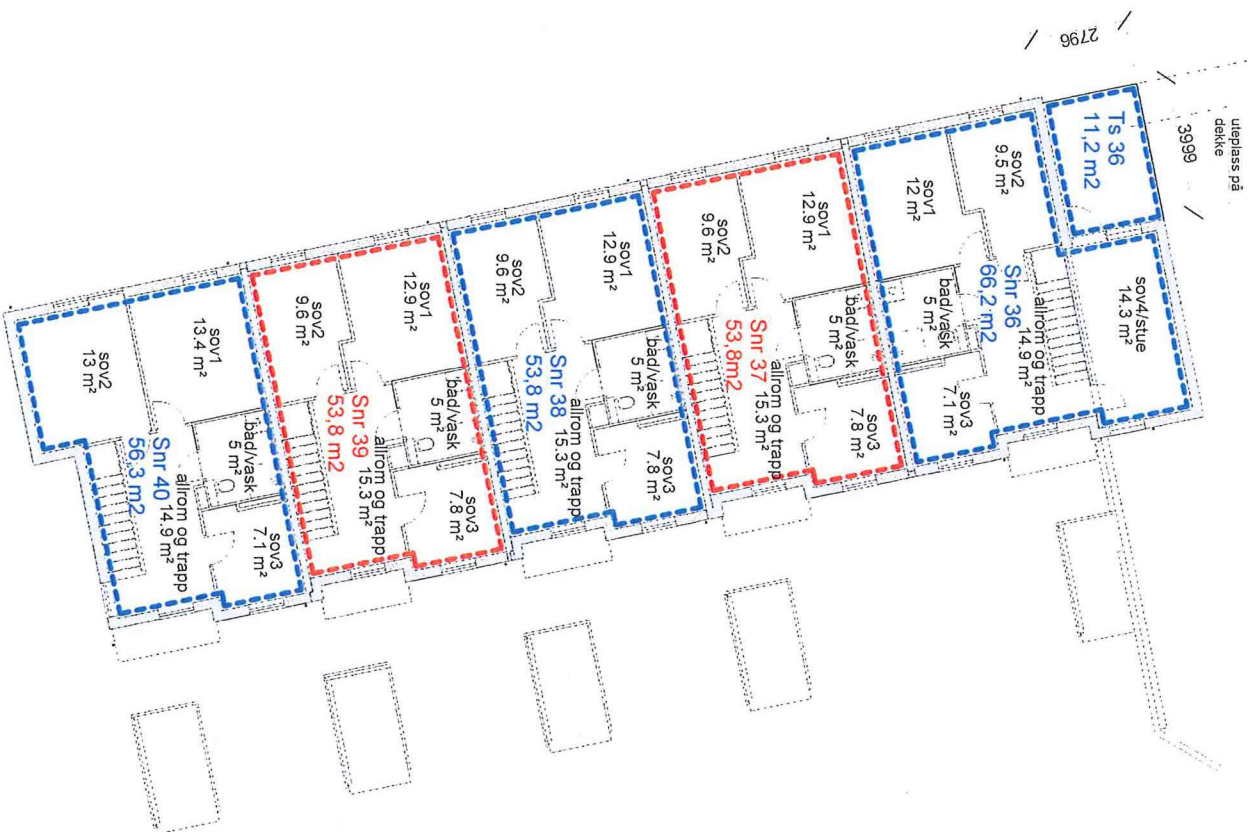

**Etter resekisnering
ingen endring**

Nr	Bestridelse	Revisjoner	Dato	Av

Arkitekt: INKA, NNA - Landskapsarkitektur INKA - Interiørarkitektur INKA
 Prosjekt: KNAZEN
 SH Lampholmen 87/83/85/87 og 89
 SEKSJONERING PLAN 02
 1.1'150
 23.11.2016 2095 6302

