

20/741 – 20/13606



Dato: 18.03.2020

Hei

Viser til brev datert 10.03.2020

Har no fått nytt kart med oppjusterte grenser. Det er no flytta litt på grenser i nord, så der er no god klaring mellom bod og grense (2 m).

Det er og justert grense mot aust så no er det 4 m mellom hus og grense.


Håper dette er greit.

Mvh.

Rune Furesund

Tlf. 992 39 709

E- post: runefue@online.no

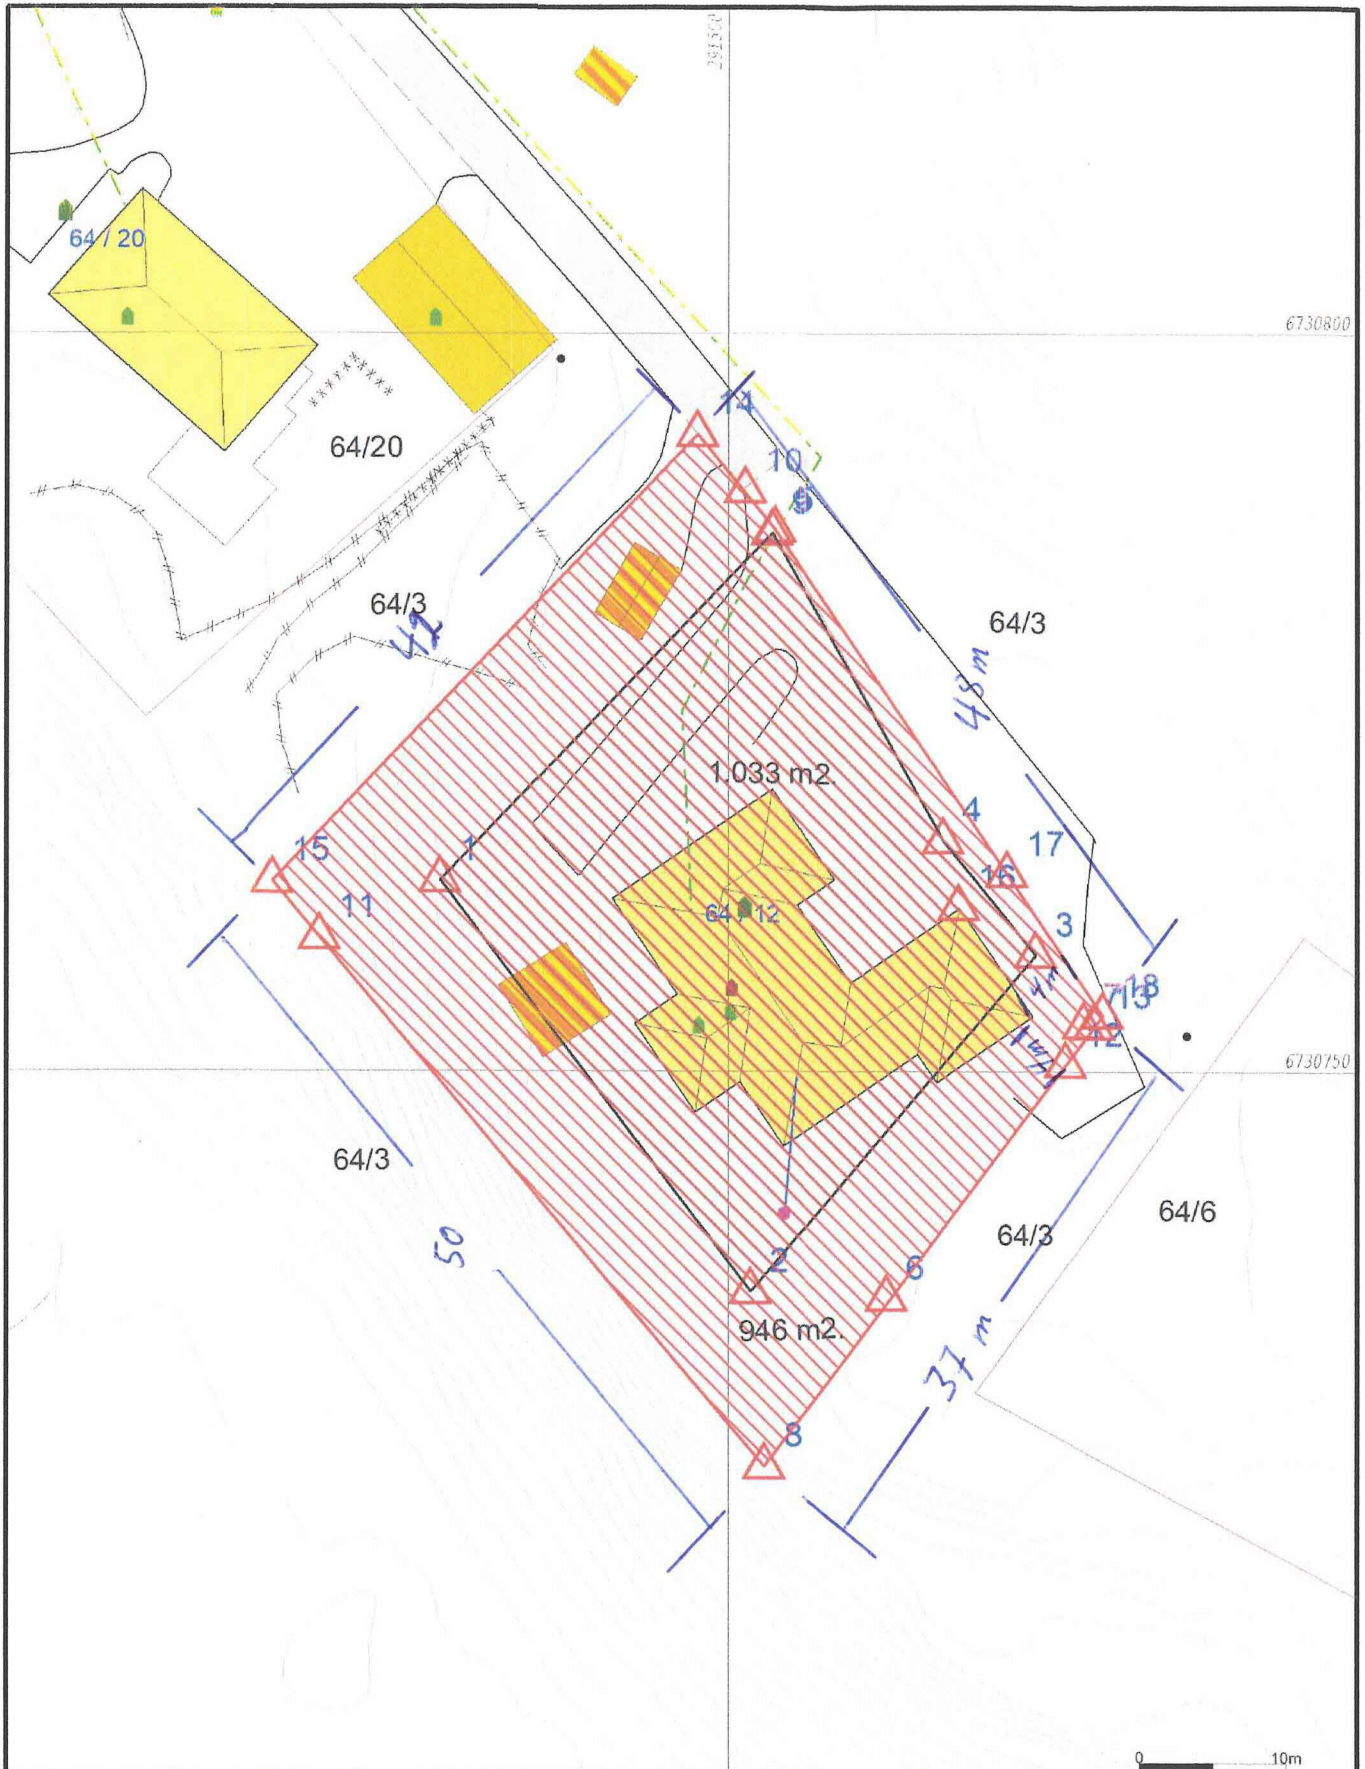

<ul style="list-style-type: none"> — Målte Grenser - - - Registrerte Grenser · Udefinert grenser ▲ Terrengmålte grense ▲ Konstruert grensepunkt ■ Bolig ■ Bustad m/leilighet 	<ul style="list-style-type: none"> ■ Våningshus ■ Større bustader ■ Hytte/feriehus ■ Garasje/uthus ■ Industri/lager ■ Andre bygg 		<p>Alver kommune Kart og Oppmåling</p> <p>Grunnkart.</p>	
<p>Beliggenhet og høyder må oppfattes som orienterende. Koordinatsystem: EUREF89 - SONE 32 (EPSG:25832) Høydesystem: NN 2000 høyder (EPSG:5941)</p>				