

# SITUASJONSKART

Gnr/Bnr: gnr 108 bnr 87

Adresse:

Eigar/søkar:

Kvalitet :

Målestokk: 1:500

Dato: 17.03.2020

Gjeldande plan : Reguleringsplan

Planformål : Bustad

Vår referanse: HME


Sign. ....



ALVER  
KOMMUNE



- |  |                        |  |            |
|--|------------------------|--|------------|
|  | Gjerde                 |  | Bolighus   |
|  | Usikker eigedomsgrense |  | Andre bygg |
|  | Målt eigedomsgrense    |  |            |

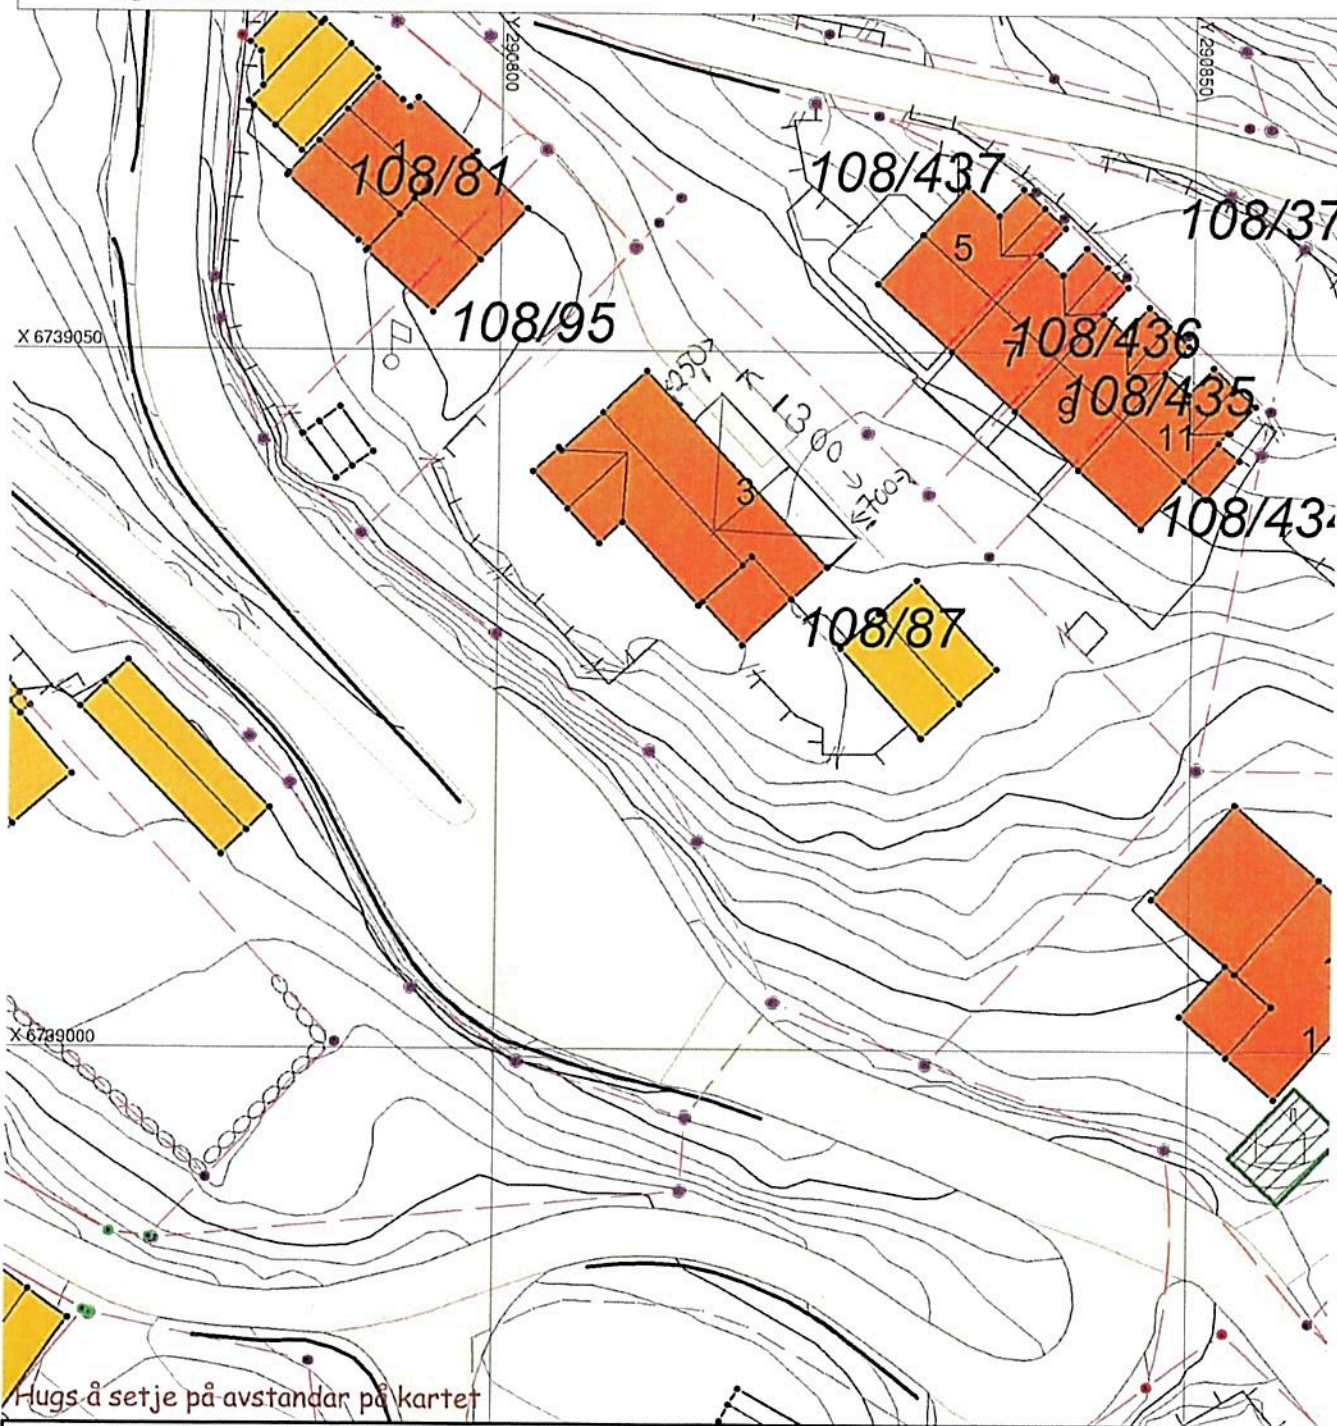

## SITUASJONSPLAN

Tiltak

Underskrift Situasjonsplan

Dato