

SITUASJONSKART

Gnr/Bnr: gnr 107 bnr 2
Adresse: *Kolåsveggen 133*
Eigar/søkar: *Nils-Bendik Kolås*

Kvalitet :

Målestokk: 1:1000
Dato: 10.03.2020



ALVER
KOMMUNE



Gjeldande plan : KPA


Planformål : LNF

Vår referanse: HME

Sign. *Nils-Bendik Kolås*

—||—||— Gjerde
- - - Usikker eigedomsgrense
— — — Målt eigedomsgrense

 Bolighus
 Andre bygg

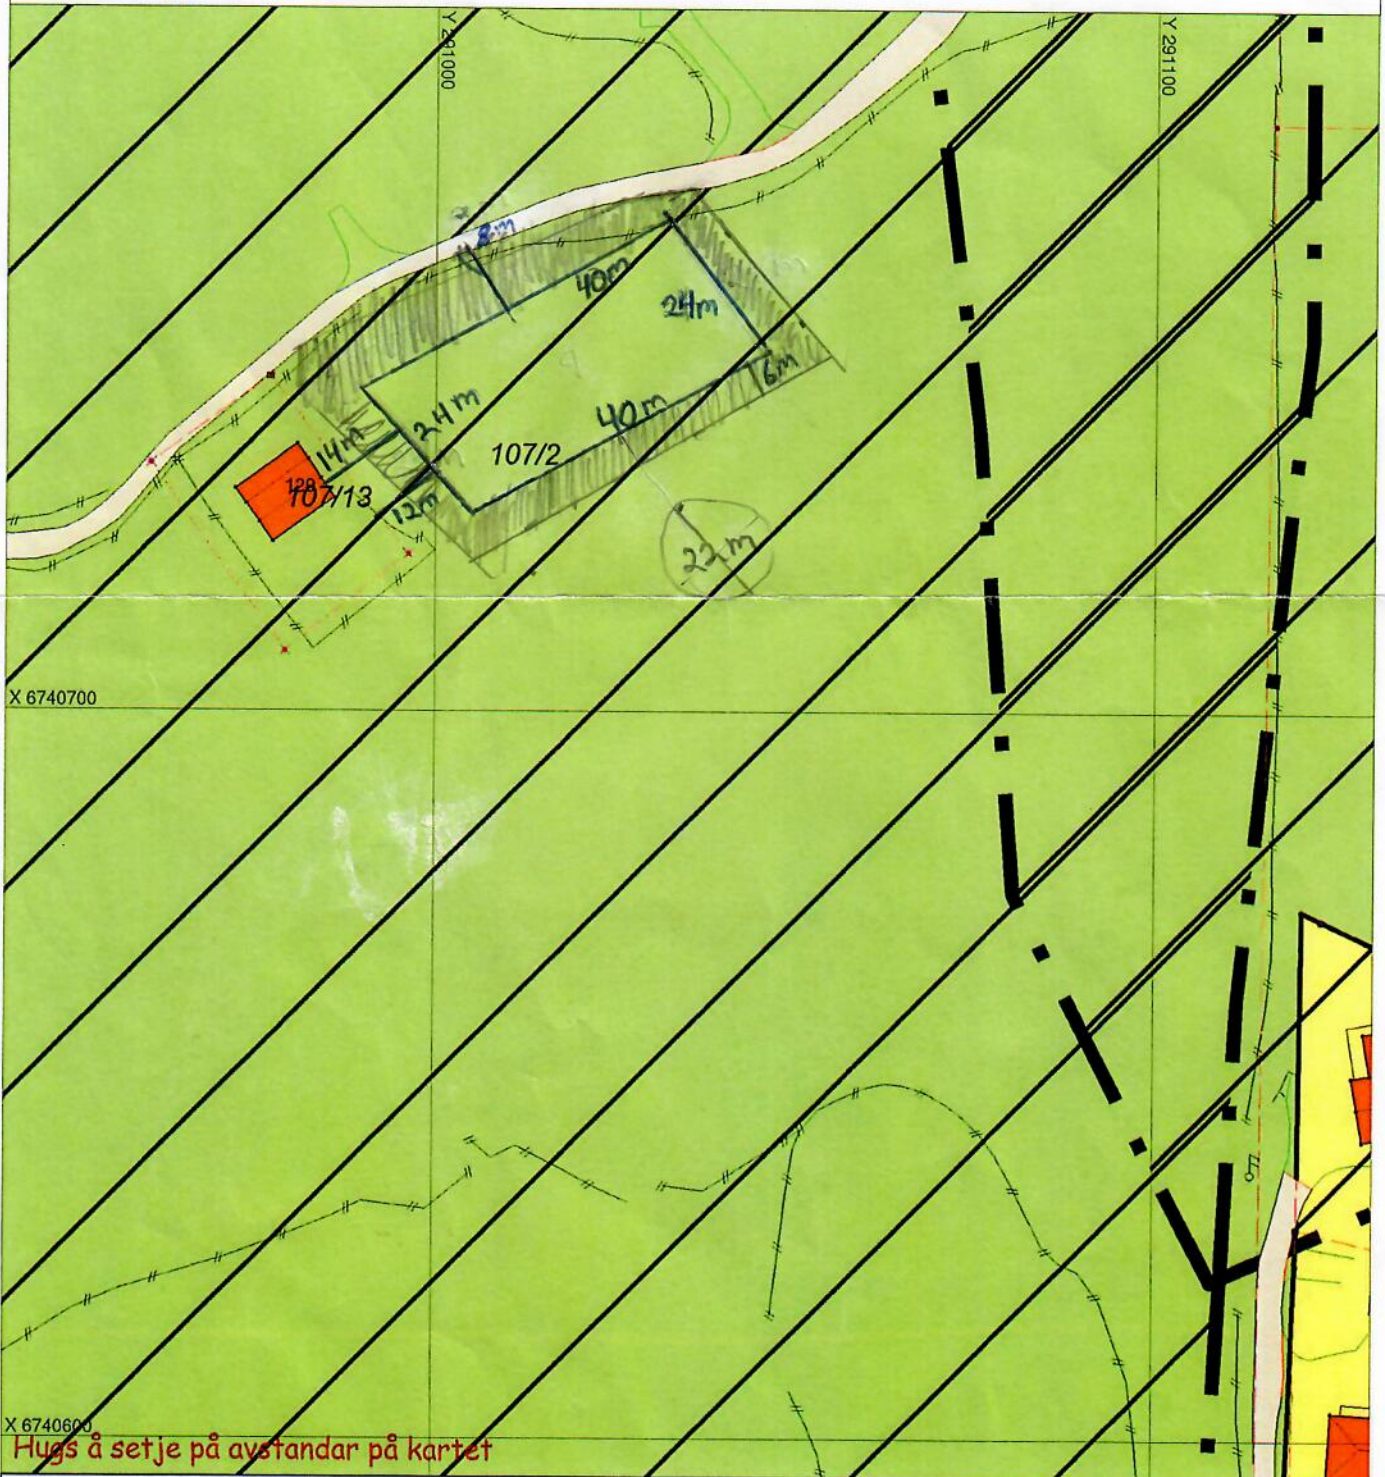

Hugs å setje på avstandar på kartet

SITUASJONSPLAN

 Tiltak

Nils-Bendik Kolås 24.3.20

Underskrift Situasjonsplan

Dato