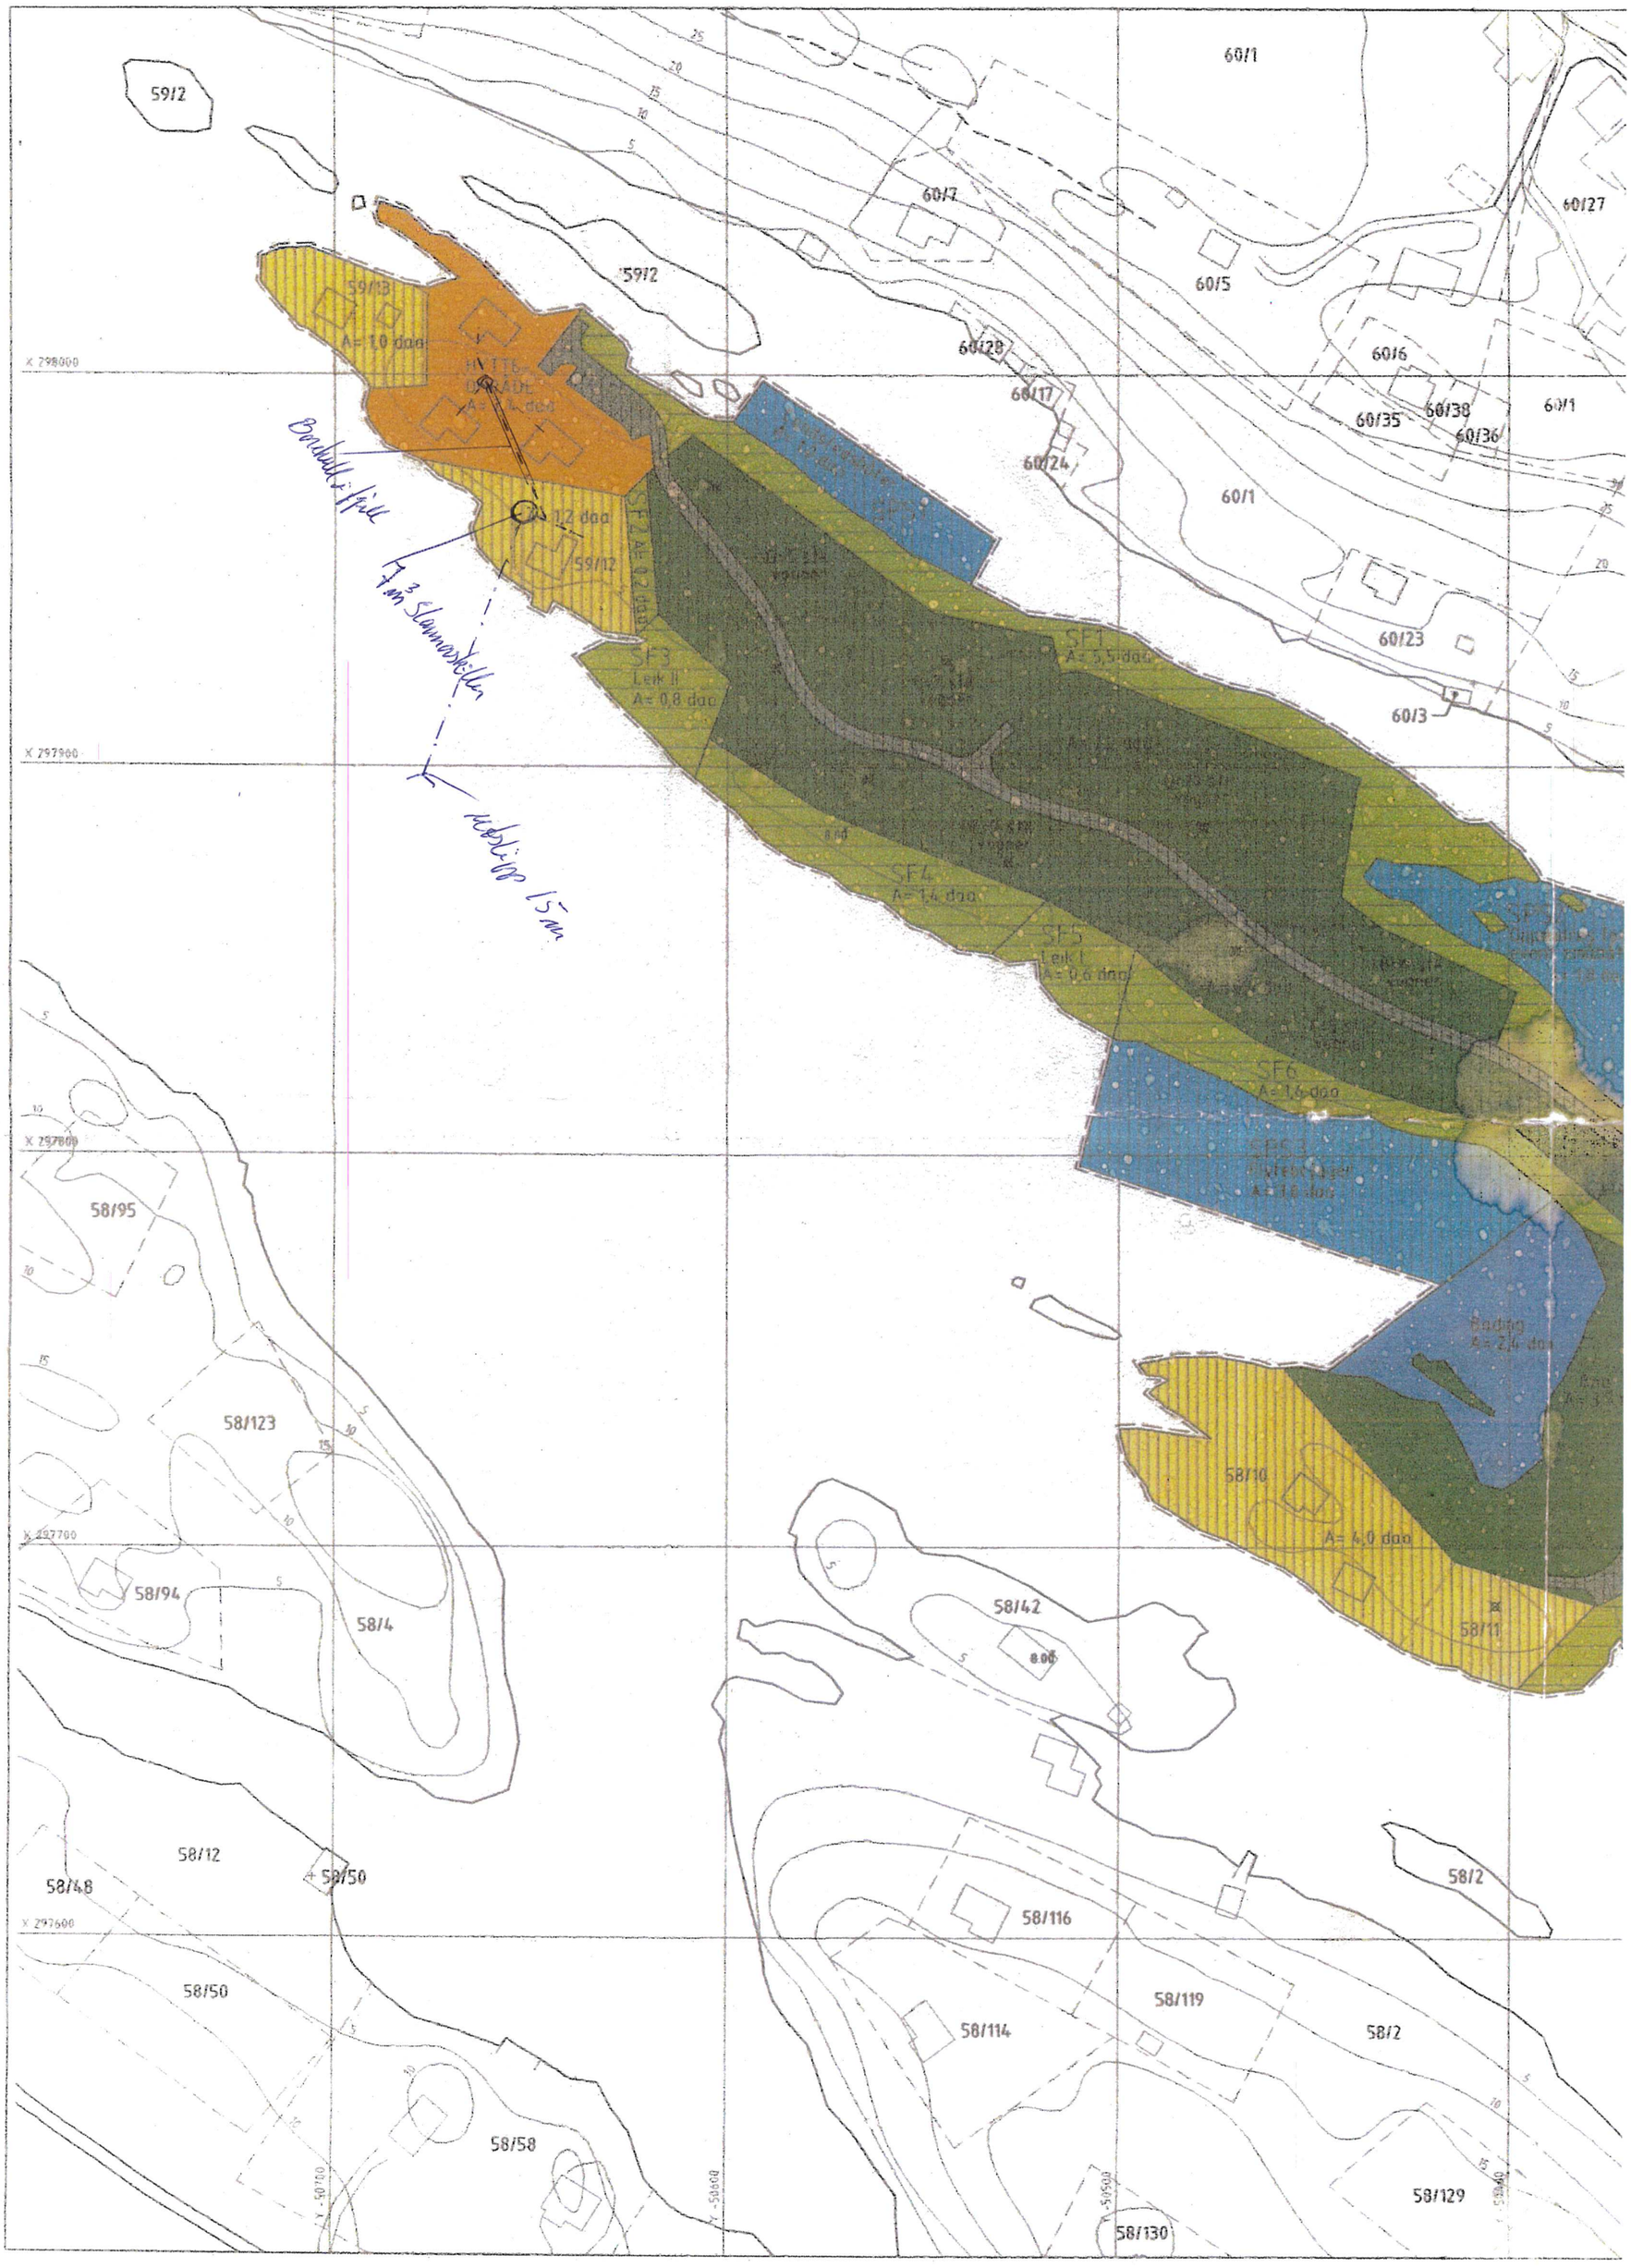

59/2
60/1
60/7
60/27
59/2
60/5
59/13
A= 1,0 daa
60/28
60/6
60/17
60/35
60/38
60/36
60/1
60/24
60/1
Bordelli fill
7 m³ Slamoskiller
SF2
59/12
SF3
Leik II
A= 0,8 daa
SF1
A= 5,5 daa
60/23
60/3
SF4
A= 1,4 daa
SF5
Leik I
A= 0,6 daa
SF6
A= 1,6 daa
Bading
A= 2,4 daa
58/95
58/123
58/10
A= 4,0 daa
58/94
58/4
58/42
58/11
58/12
58/48
58/50
58/2
58/116
58/50
58/119
58/114
58/2
58/58
58/129
58/130