



NABOERKLÆRING

i samsvar med plan- og bygningslova § 29-4
Denne erklæringa er berre gyldig i Lindås kommune

Saka gjeld

Gardsnr. **212**

Bruksnr. **108**

Festenr.

Evt. sak nr. **20/3443 og 16105** Eigar **Ing. Tauke A/S**
annlegg/bygning/tilbygg/garasje mv. **EINEBUSTAD MED OPPREIZBEIDING AV TOMT MED
STØTTEMUR MOT 212 / 102 OG ANKOG FVHLAALG**

Naboerklæringa er frå

Namn **VATNSEN VELPOLERING AS/PUBEN K. HOLSTY** Adresse **5913 EIKANGER**

Gardsnr. **212**

Bruksnr. **102**

Festenr.

DET ER TO ALTERNATIV TIL NABOERKLÆRING SOM KAN NYTTAST Kryss av for alt.1 eller alt.2

ALTERNATIV nr. 1 Eg er kjend med at eg fråskriv meg retten til å føra opp
tiltak på min eigedom nærmere ovannemnde tiltak enn det som er fastsett
i lova om avstand mellom tiltak.

Eg gjev med dette erklæring om at ovanemnde eigedom i Lindås kommune
får løyve til å plassera tiltaket **INNTIL 0,1** m, frå grenselinja mot min eigedom.
(§ 29-4 i plan- og bygningslova)


**OG SOM VIST PÅ SITUASJONSKART OG TERRENGSUJT VEDLAGT.
Denne erklæringa kan tinglysast som hefte på min eigedom.**

ALTERNATIV nr. 2 Vilkåret for mitt samtykke er at tiltaket vert utført brannteknisk
på ein slik måte at det ikkje får konsekvensar for min rett til å føra opp
tiltak på min eigedom etter gjeldane plan- og bygningslov med forskrifter.
Eg gjev med dette erklæring om at ovanemnde eigedom i Lindås kommune
får løyve til å plassera tiltaket m, frå grenselinja mot min eigedom.
(§ 29-4 i plan- og bygningslova)

Denne erklæringa kan tinglysast som hefte på min eigedom.

Stad	Dato	Underskrift av eigar til	Gnr.	Bnr.	Fnr.
Mongstad	25/7-20	Ruben Holsty	212	102	

s-1 av 3

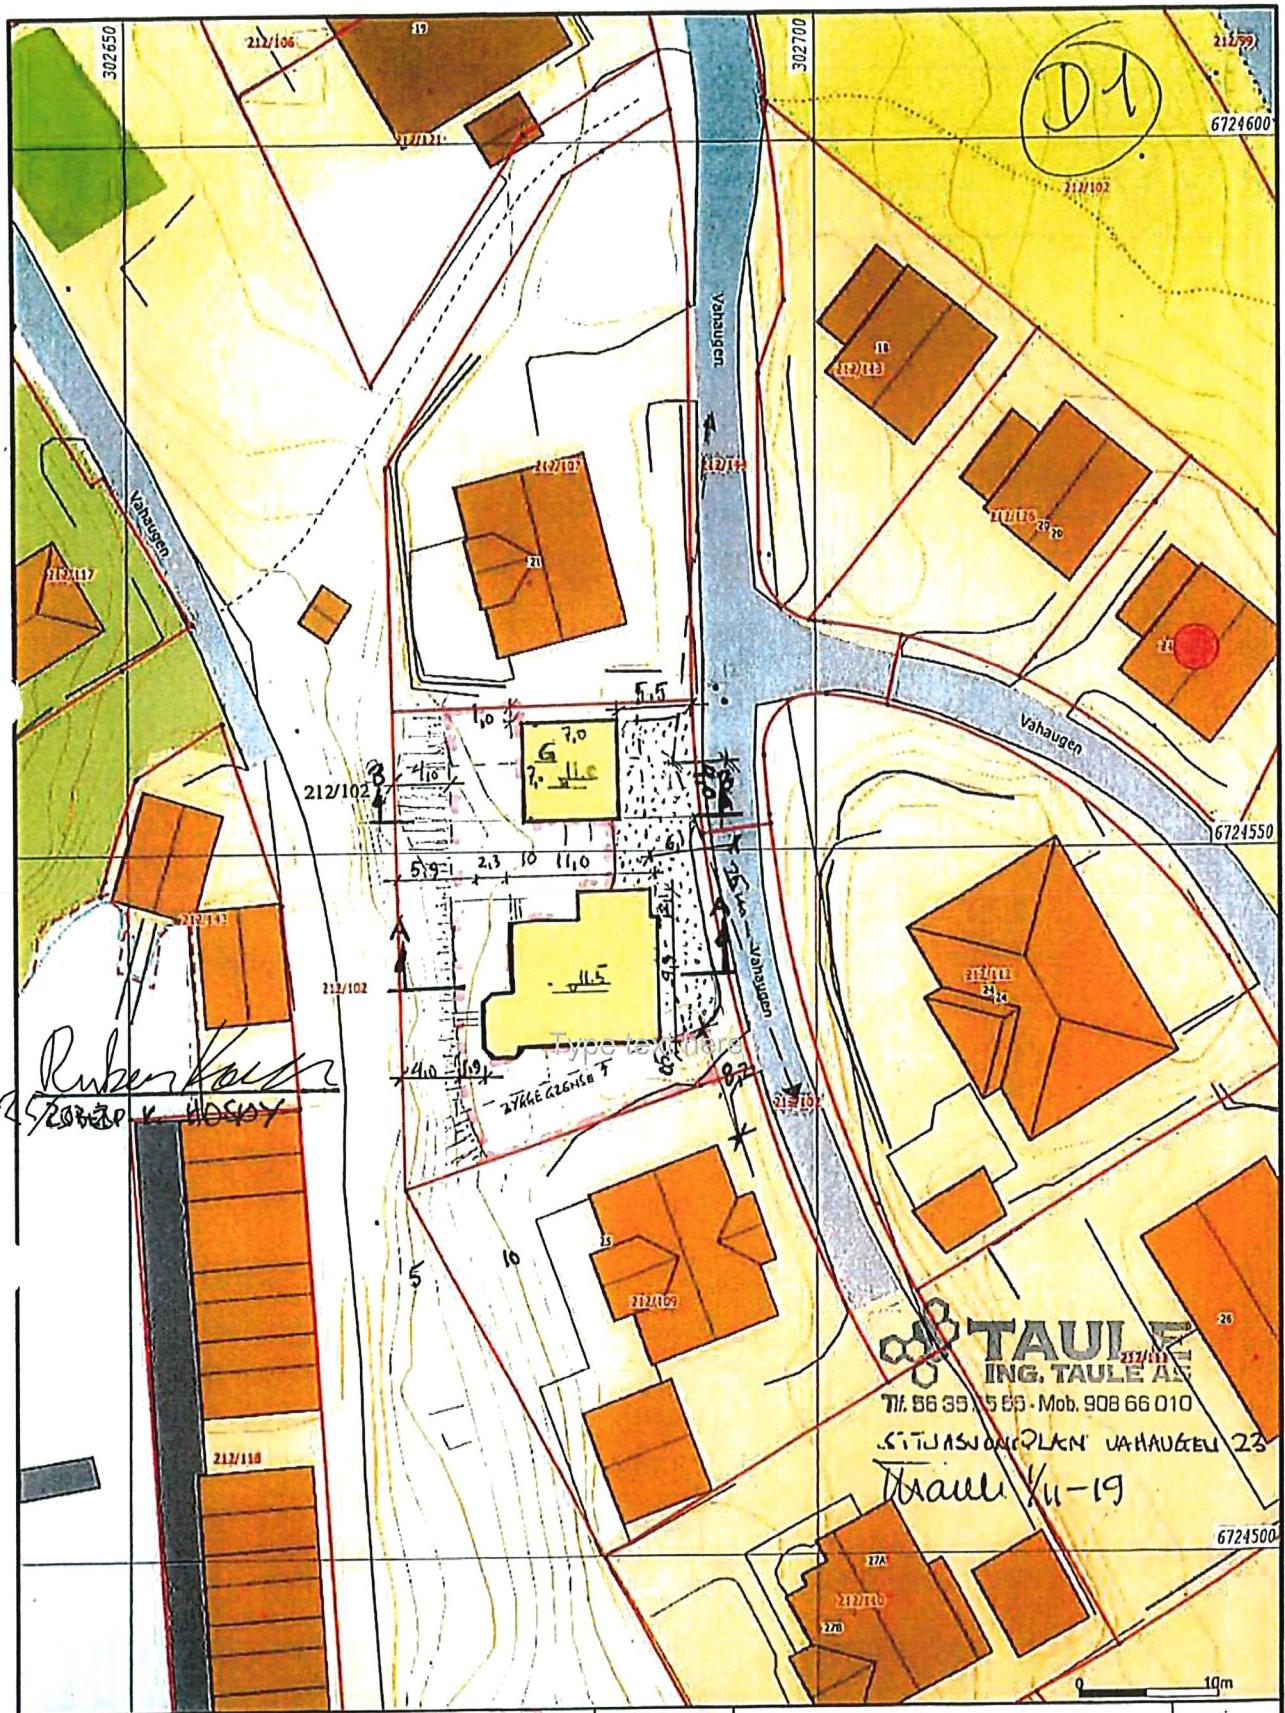

Måle Grenser
 Registrerte Grenser
 Udefinert grense
 Terrenngnate grense
 Konstnert grensepunkt
 Bøfg
 Buslad mveilighet

Våningshus
 Større bustader
 Hytte/feriehus
 Garasjelthus
 Industribygg
 Andre bygg

MØA



Lindås kommune
Geodtaavdeling

Dato: 2019.08.29

Sign: 550

G.nr. 212, b.nr. 108.



Målestokk
1:500

Belysning og hoyder må oppfattes som orienterende.
Koordinatsystem: UTM(EUREF89) - SONE 32 (EPSG:32632)
Høydesystem: (EPSG:)

62 av 3

(E3)

TERRENGSNITT

A-A

TOMTEGRENSE
I NEST MOT 212/102

TOPP NYNE
~18.2

15

68
MUNKEHØY

10

TØRMUR

FUNDAMENT FOR TØRMUR
MED BOLT I FJELL

GÅBLUP 212/108 - HINDÅS/ALVER
COMMONE

M. 19200
TAULE
ING. TAULE AS
Tlf. 5625 85 85 - Mob. 908 66 010

KOTE 5


B-B

15

GARASJE

10

FJELL

5

FYLING

s3av3