


**Fløysand VA, as**  
**Rørlegger**  
 Mob. 952 73 505  
 Fløksand, 5918 Frekhaug  
 Org.nr.: No 987 774 525 MVA



60m

**Fløysand VA, as**  
Rørlegger  
Mob. 952 73 505  
Fløysand, 5918 Frekhaug  
Org.nr.: No 987 774 525 MVA

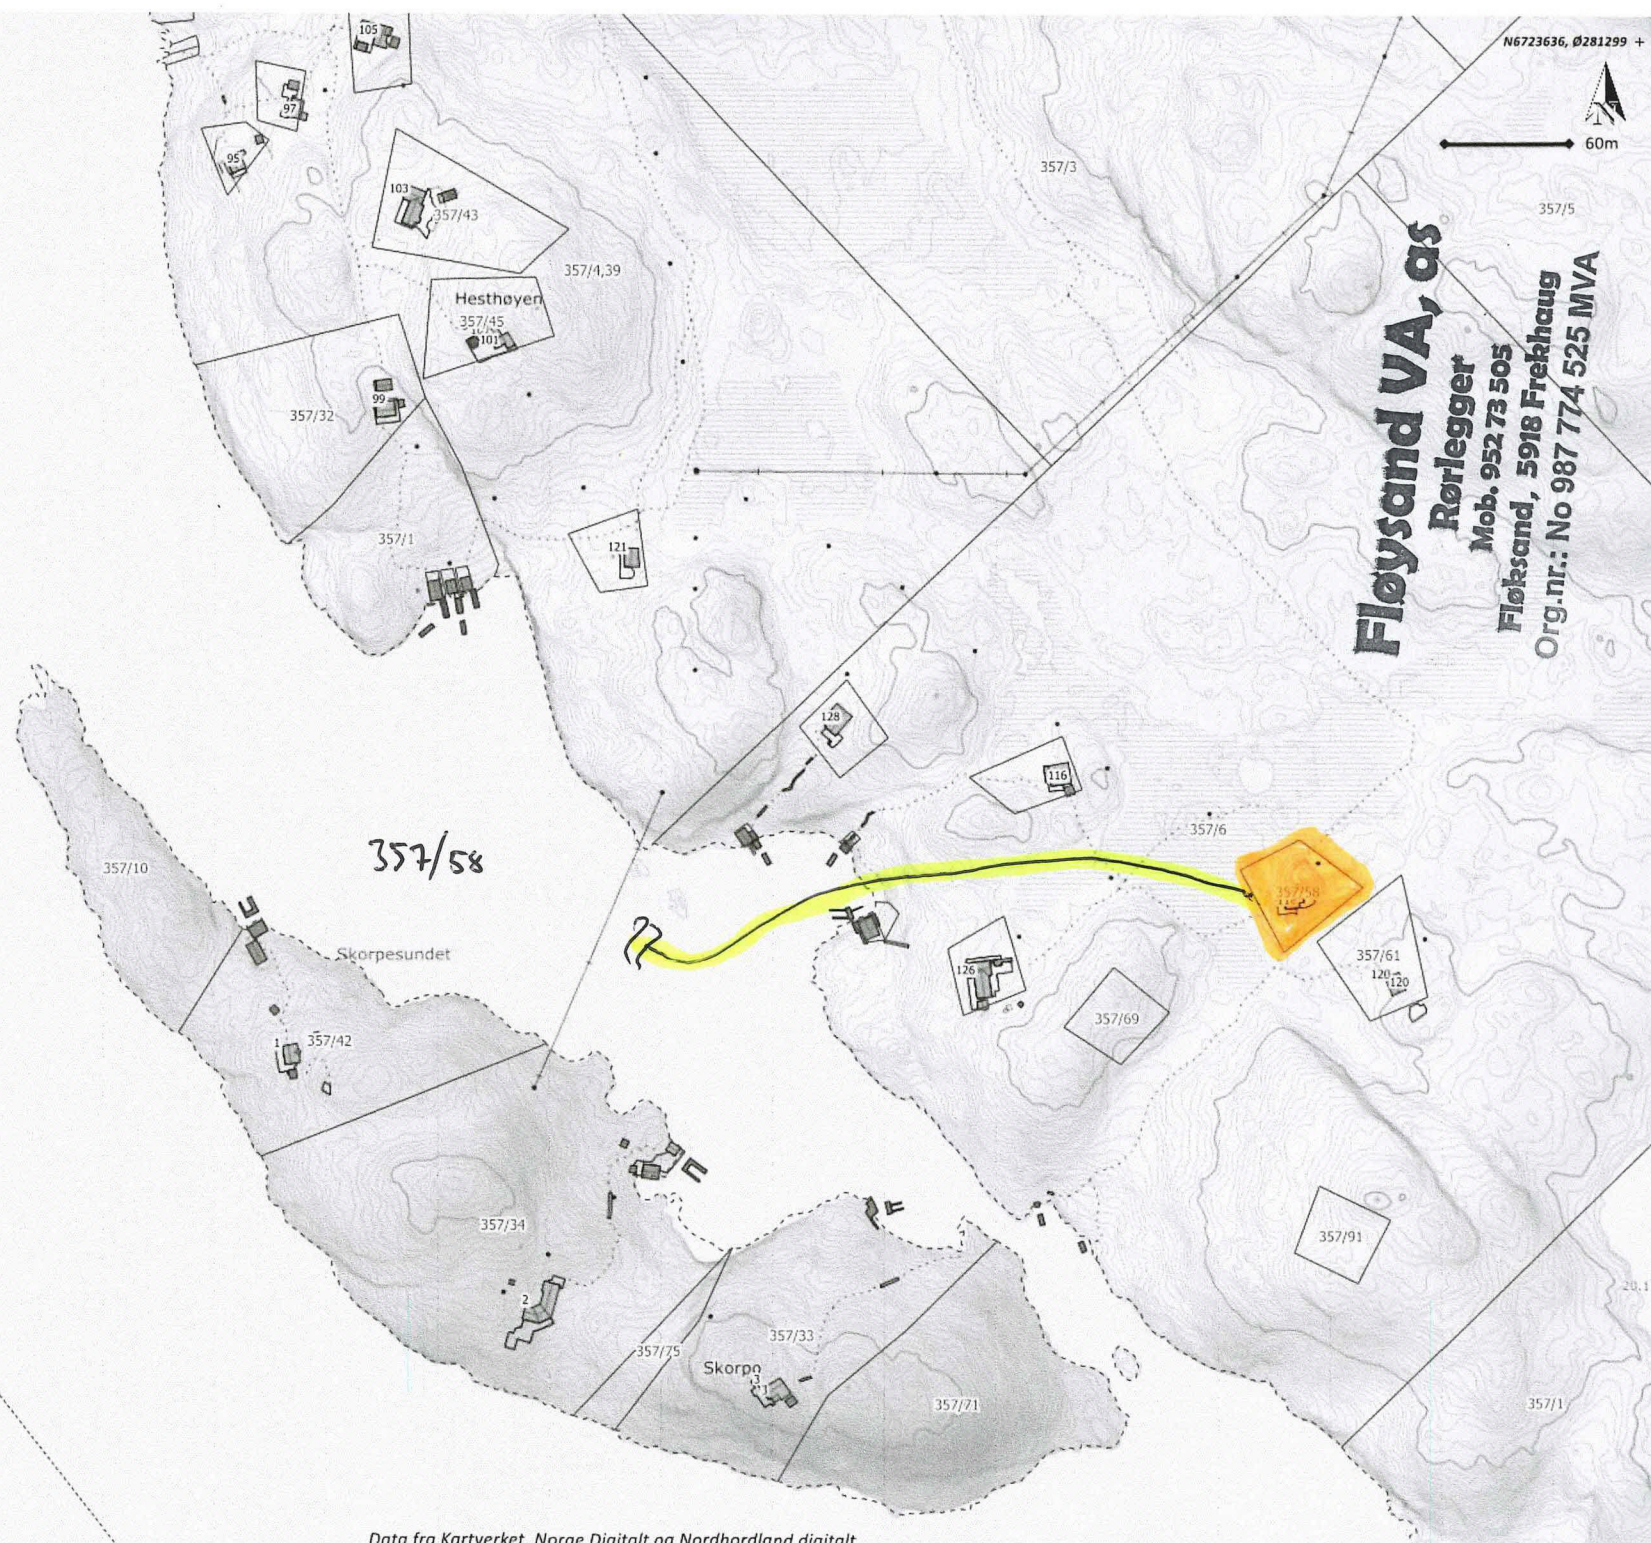

357/58

Skorpesundet

Mnr vann mangler

# SITUASJONSKART

Gnr/Bnr: 357/58 og 357/61  
Adresse: Sætreviksmarka 118 og 120  
Eigar/søkar: Mathiesen og ~~Løtvedt~~

Kvalitet : FKB-B

Gjeldande plan : Kommuneplan  
Planformål : Fritidsbusetnad

Vår referanse: PAS

Sign. ....




ALVER  
KOMMUNE



Målestokk: 1:1000  
Dato: 27.02.2020

- |  |                        |  |            |
|--|------------------------|--|------------|
|  | Gjerde                 |  | Bolighus   |
|  | Usikker eigedomsgrense |  | Andre bygg |
|  | Målt eigedomsgrense    |  |            |

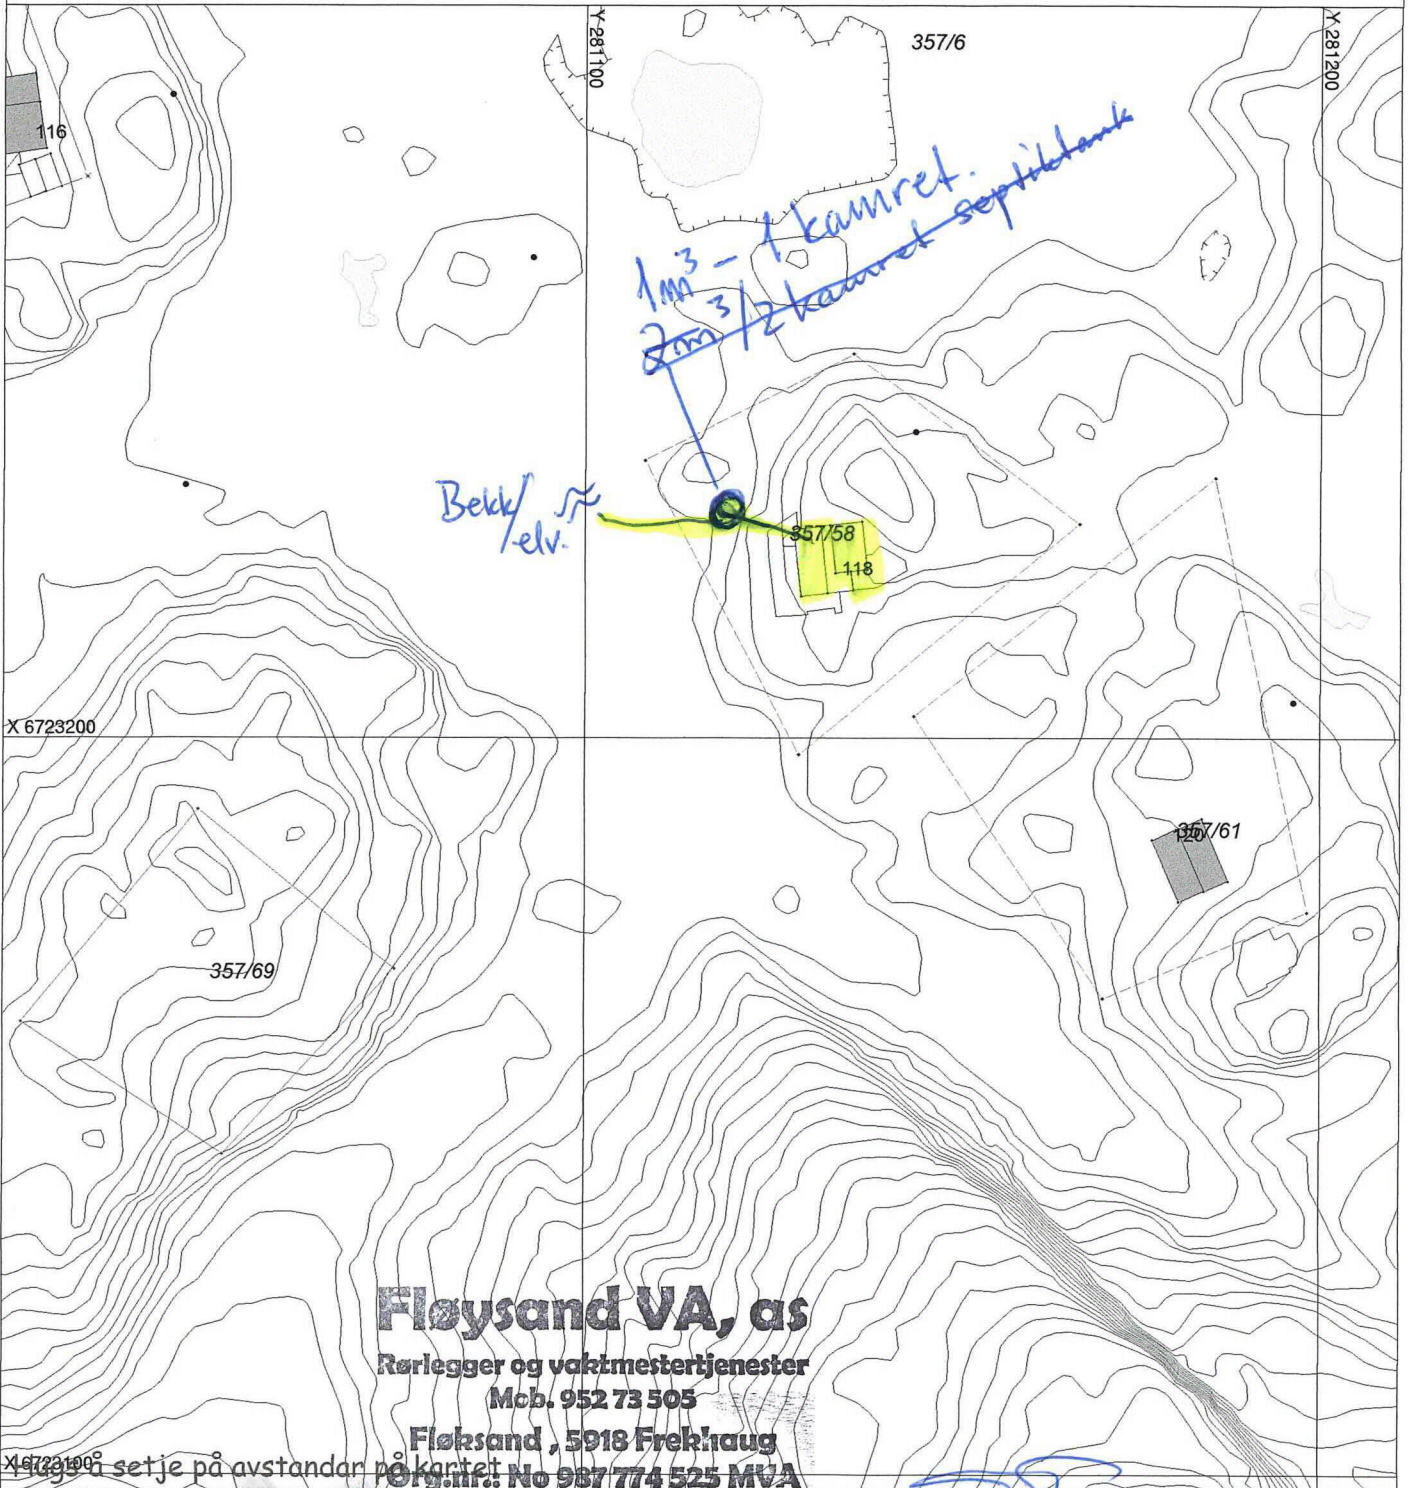

**Fløysand VA, as**  
Rørlegger og vaktmestertjenester  
Mob. 952 73 505

Fløysand, 5918 Frekhaug  
Org.nr.: No 987 774 525 MVA

setje på avstandar på kartet

## SITUASJONSPLAN



Tiltak

Underskrift Situasjonsplan

Dato