

26.3.2020

Hdigi.no

N6723636, Ø281299 +



60m

357/5

357/3

357/4,39

Hestøyen

357/45

101

357/32

99

357/1



Fløysand VA, as

Rørlegger

Mob. 952 73 505

Fløysand, 5918 Frekhaug

Org.nr.: No 987 774 525 MVA

357/10

Skorpesundet

357/42

357/34

357/75


Skorpa

357/33

357/71

357/6

32 PE

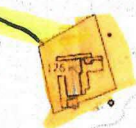

357/58

357/61

120

120

357/69

357/91

20.1

357/1

Min vann mangler

357/68

Min vann mangler
+ N6722919, Ø280274

Sattreosen

Data fra Kartverket, Norge Digitalt og Nordhordland digitalt

40 PE (VANN)



Fløysand VA, as
Rørlegger
Mob. 952 73 505
Fløksand, 5918 Frekhaug
Org.nr.: No 987 774 525 MVA

357/68

Streosen

Mnr vann mangler

Mnr vann mangler

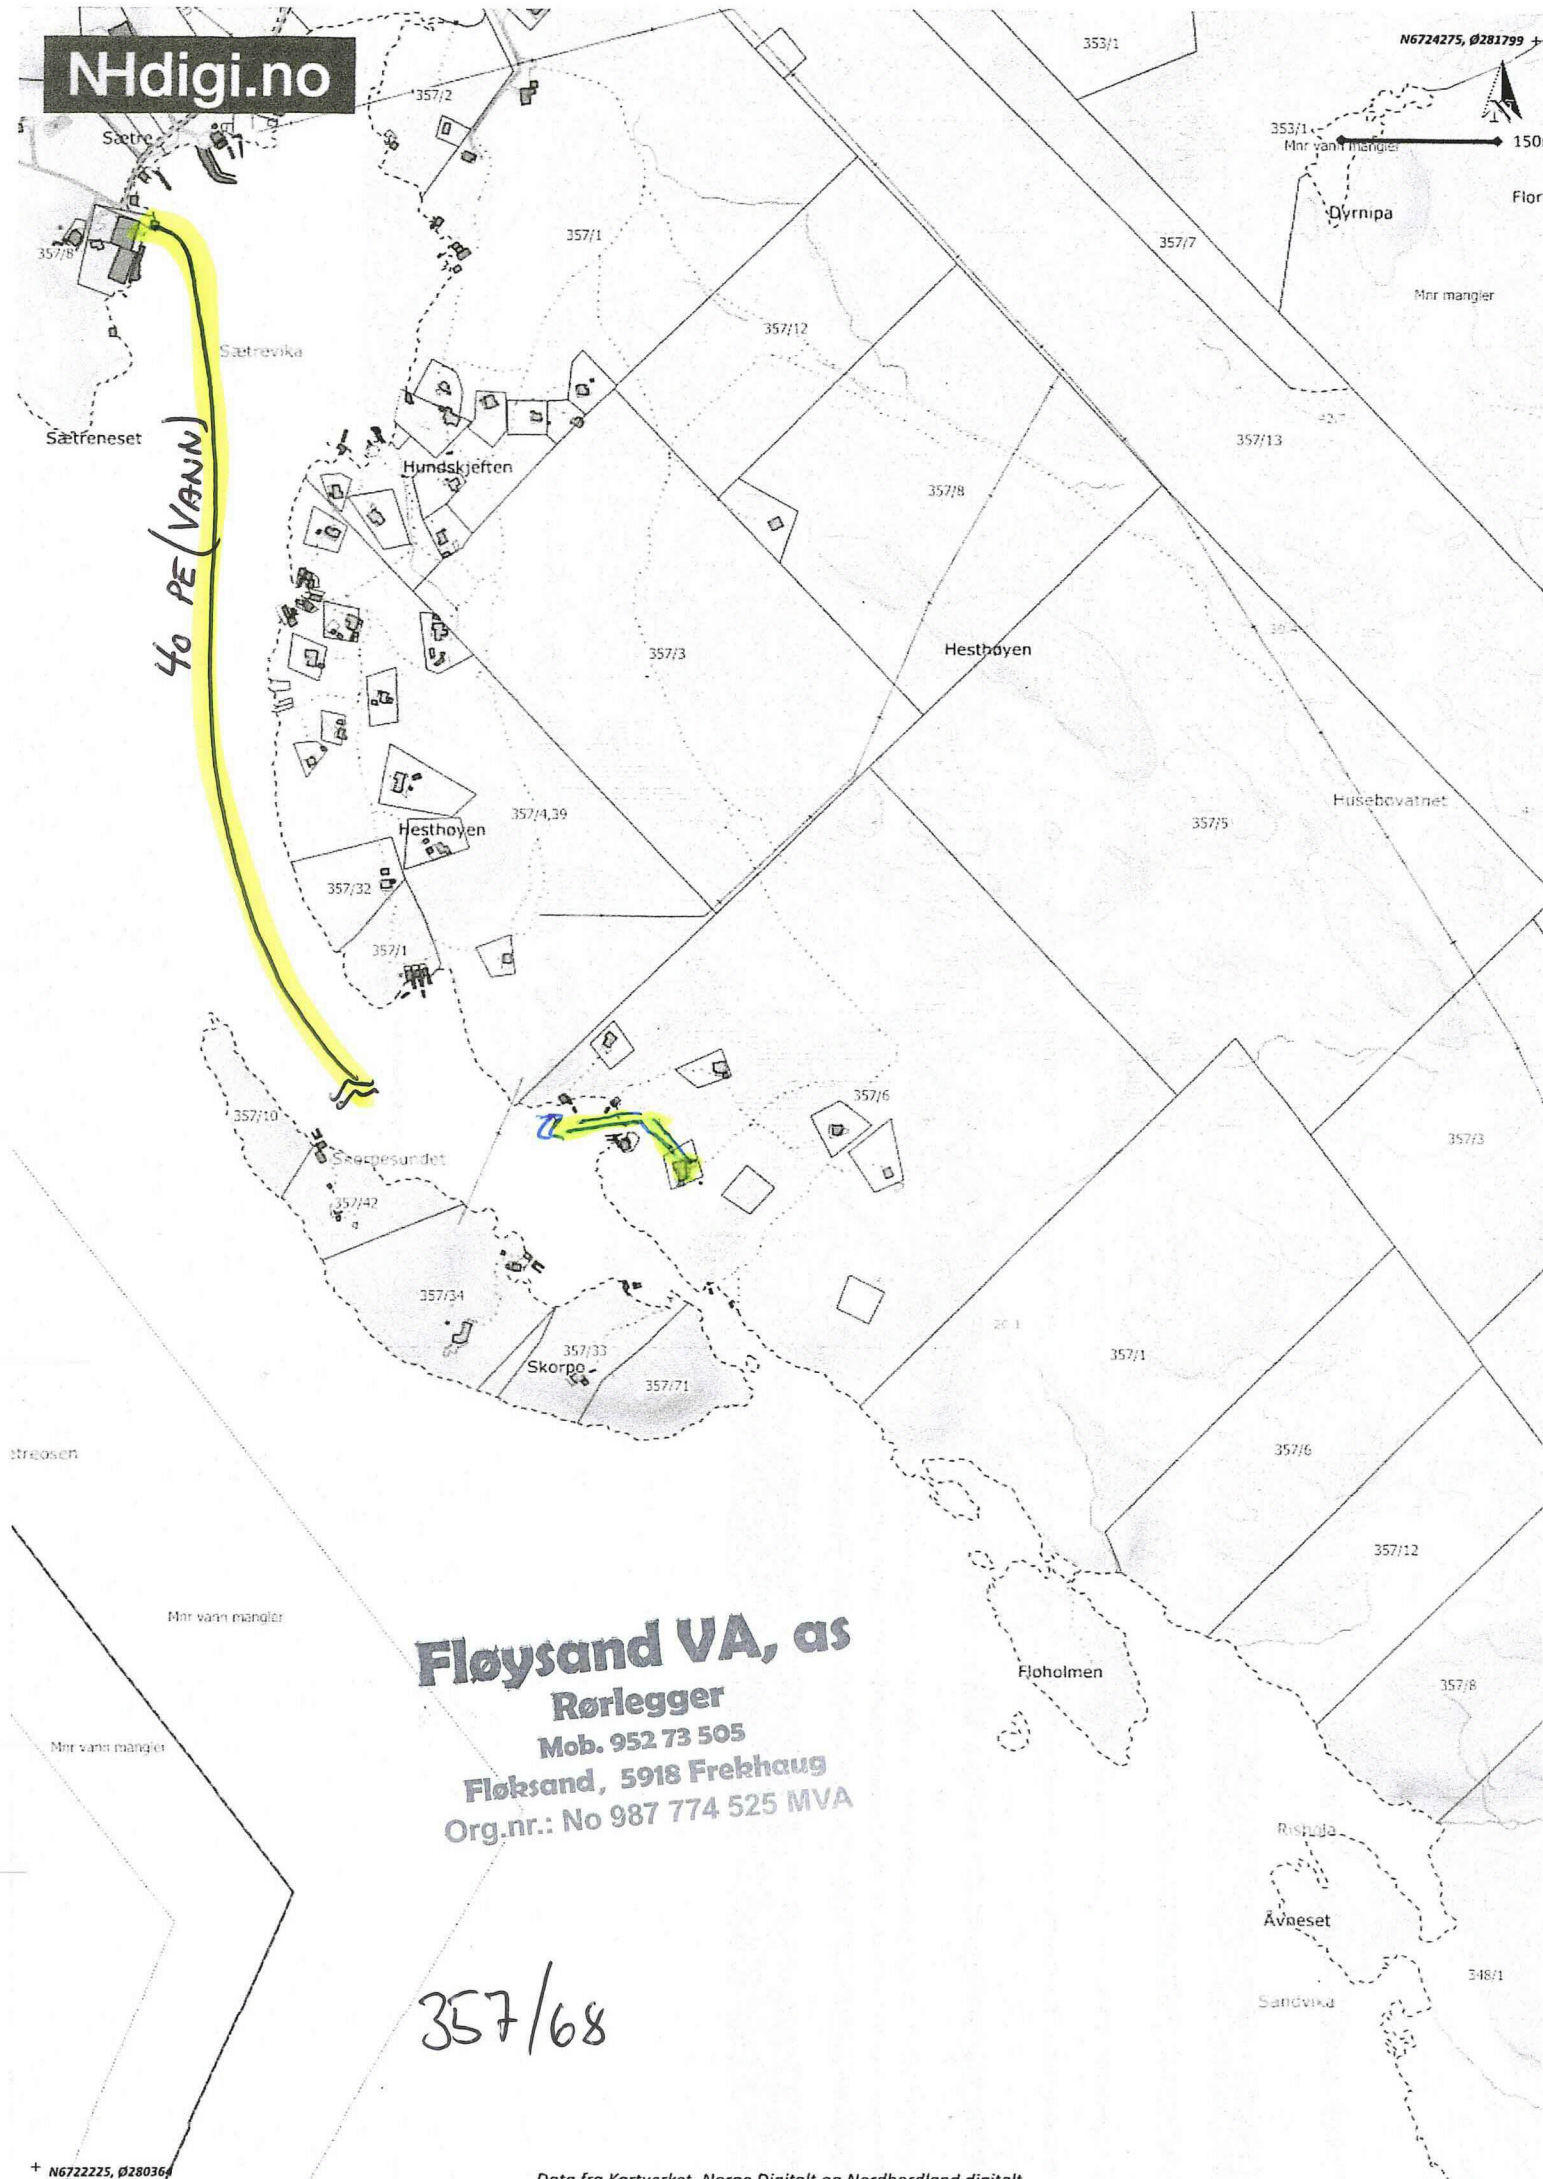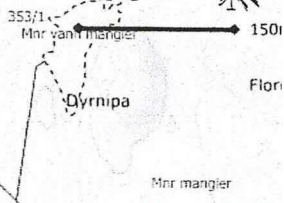

SITUASJONSKART

Gnr/Bnr: 357/68
Adresse: Sætreviksmarka 126
Eigar/søkar: Bergitte og Karsten Berentsen

Kvalitet: FKB-B

Gjeldande plan: Kommuneplan
Planformål: Fritidsbusetnad


Vår referanse: PAS




Sign.



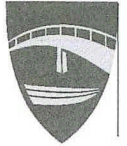


Målestokk: 1:1000
Dato: 27.02.2020

ALVER
KOMMUNE



 Gjerde
 Usikker eigedomsgrense
 Målt eigedomsgrense

 Bolighus
 Andre bygg

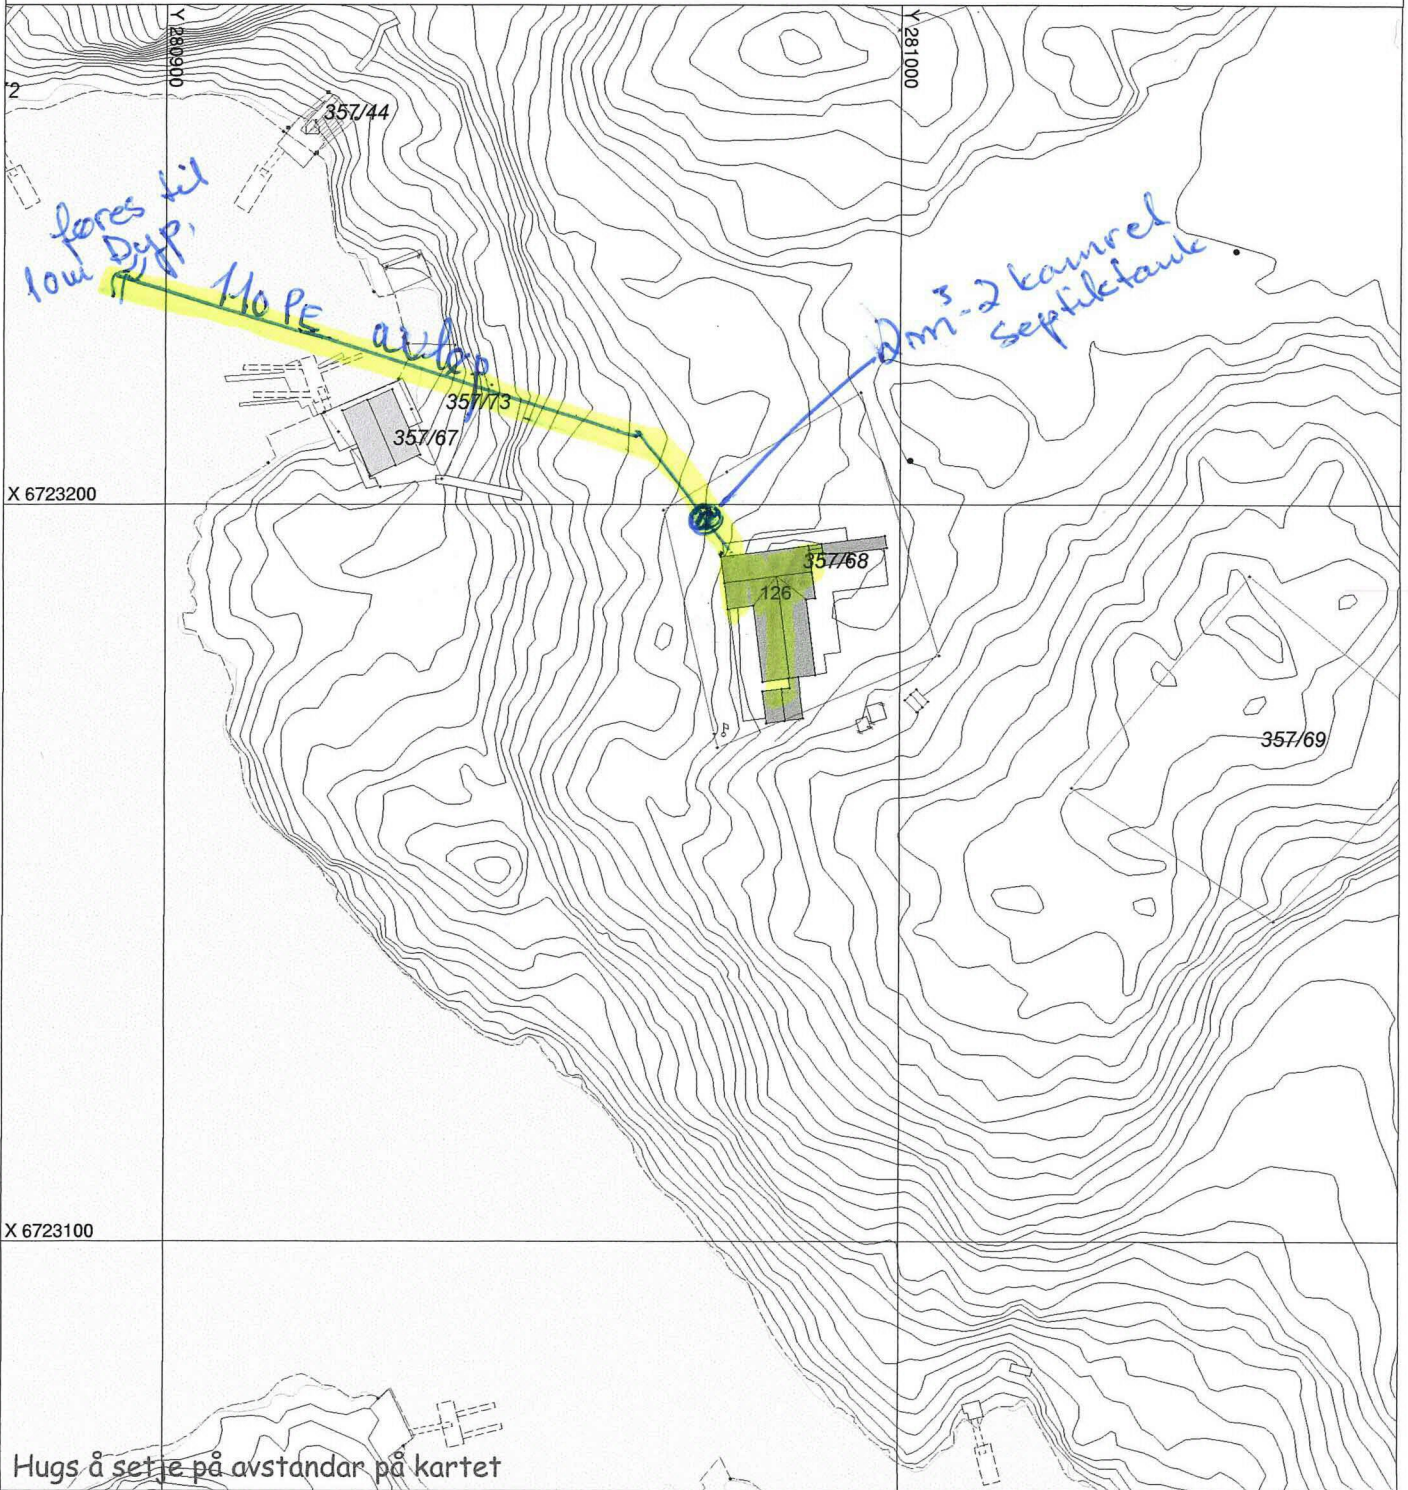

Hugs å setje på avstandar på kartet

SITUASJONSPLAN



Tiltak

Underskrift Situasjonplan

Dato