

Opplysninger gitt i nabovarsel

Sendes kommunen sammen med søknaden (Gjenpart av nabovarsel)



Ved riving skal kreditorer med pengeheftelser i eiendommen varsles, plan- og bygningsloven § 21-3

Tiltak på eiendommen

Kommune	Gnr.	Bnr.	Adresse
Alver	195	67	Leknesvegen 169, 5915 Hjelmås

Eier/fester
Torbjørgr Grøttveit Gjerstad og Alexander Bue Gjerstad

Det varsles herved om

Søknadstype	Tiltakstype	Næringsgruppekode	Bygningstypekode	Formål
søknad om endring av gitt tillatelse	Nytt bygg - Boligformål	X Bolig	111 Enebolig	bolig

Arealdisponering

Planstatus mv.

Gjeldende plan	Navn på plan
Reguleringsplan	Fløsvika, Leiknes plan-id 1263-201009

Nabovarselet gjelder

søker med dette om etablert mur i nord/øst. iht. vedlagte situasjonsplan, snitt og lengdeprofil. del av mur som vender mot sør/øst langs grense til g/bnr 195/47 er omsøkt i opprinnelig søknad og sikret via erklæring om avstand og løyve til oppføring av einebustad adm. vedtak. saknr. 156/18

Spørsmål og merknader vedrørende nabovarsel

Ansvarlig søker

navn
VILLANGER&SØNNER AS

Kontaktperson

navn	e-postadresse	Telefon	Mobiltelefon
Rune Kristoffersen	rune.kristoffersen@villanger.no	92685032	92685032

Merknadene sendes:

Eventuelle merknader skal være mottatt innen 2 uker etter at dette varsel er sendt. Ansvarlig søker/tiltakshaver skal sammen med søknad sende innkomne merknader og redegjøre for eventuelle endringer.

Navn	Postadresse	e-postadresse
VILLANGER&SØNNER AS	KNARVIK, 5914 ISDALSTØ	rune.kristoffersen@villanger.no

Opplysninger gitt i nabovarsel

Sendes kommunen sammen med søknaden (Gjenpart av nabovarsel)



Signering

Tilsvarende opplysninger med vedlegg er sendt i nabovarsel til berørte naboer og gjenboere.
Mottagere av nabovarsel fremgår av kvittering for nabovarsel.


Ansvarlig søker

Dato 27.02.2020


Signatur 

Gjentas med blokkbokstaver

Rune Kristoffersen

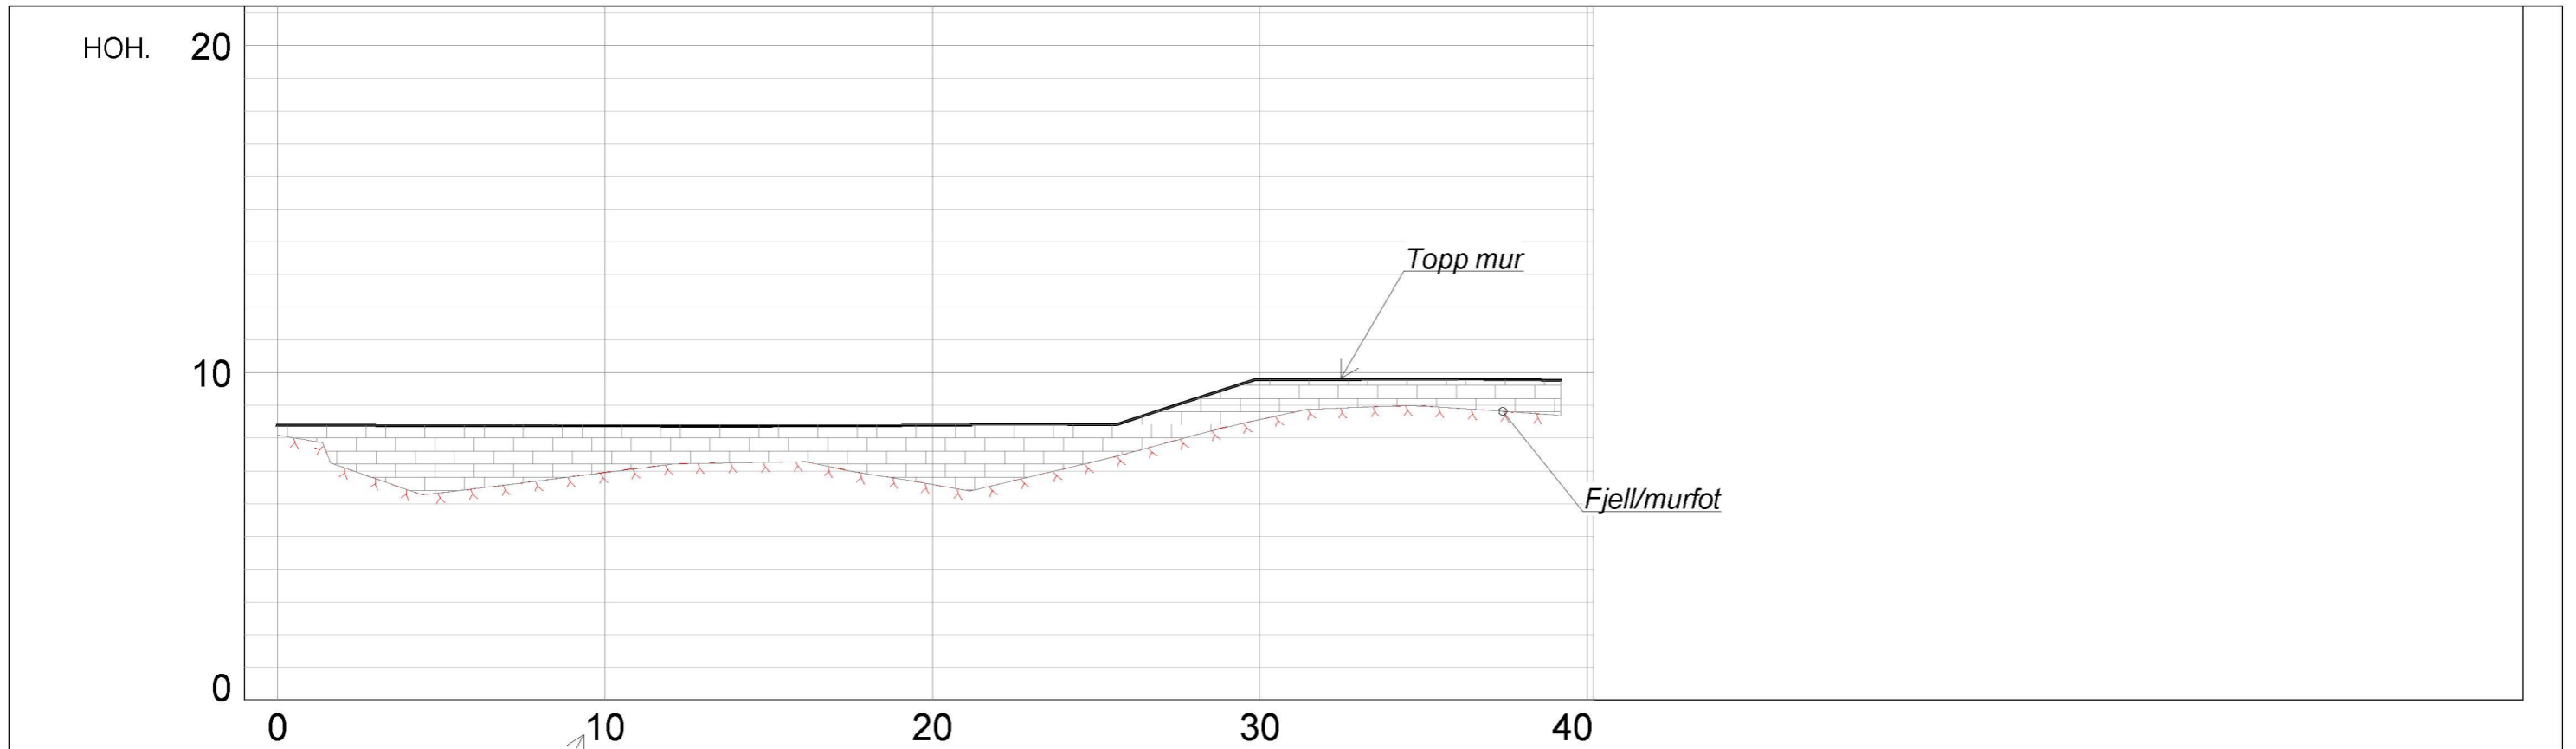

HOR. KURV.	
BREDDEUTV.	0.02 m
VEIBANE H.	
SKJ./FYLL.	0.07 1.20 1.08 0.89

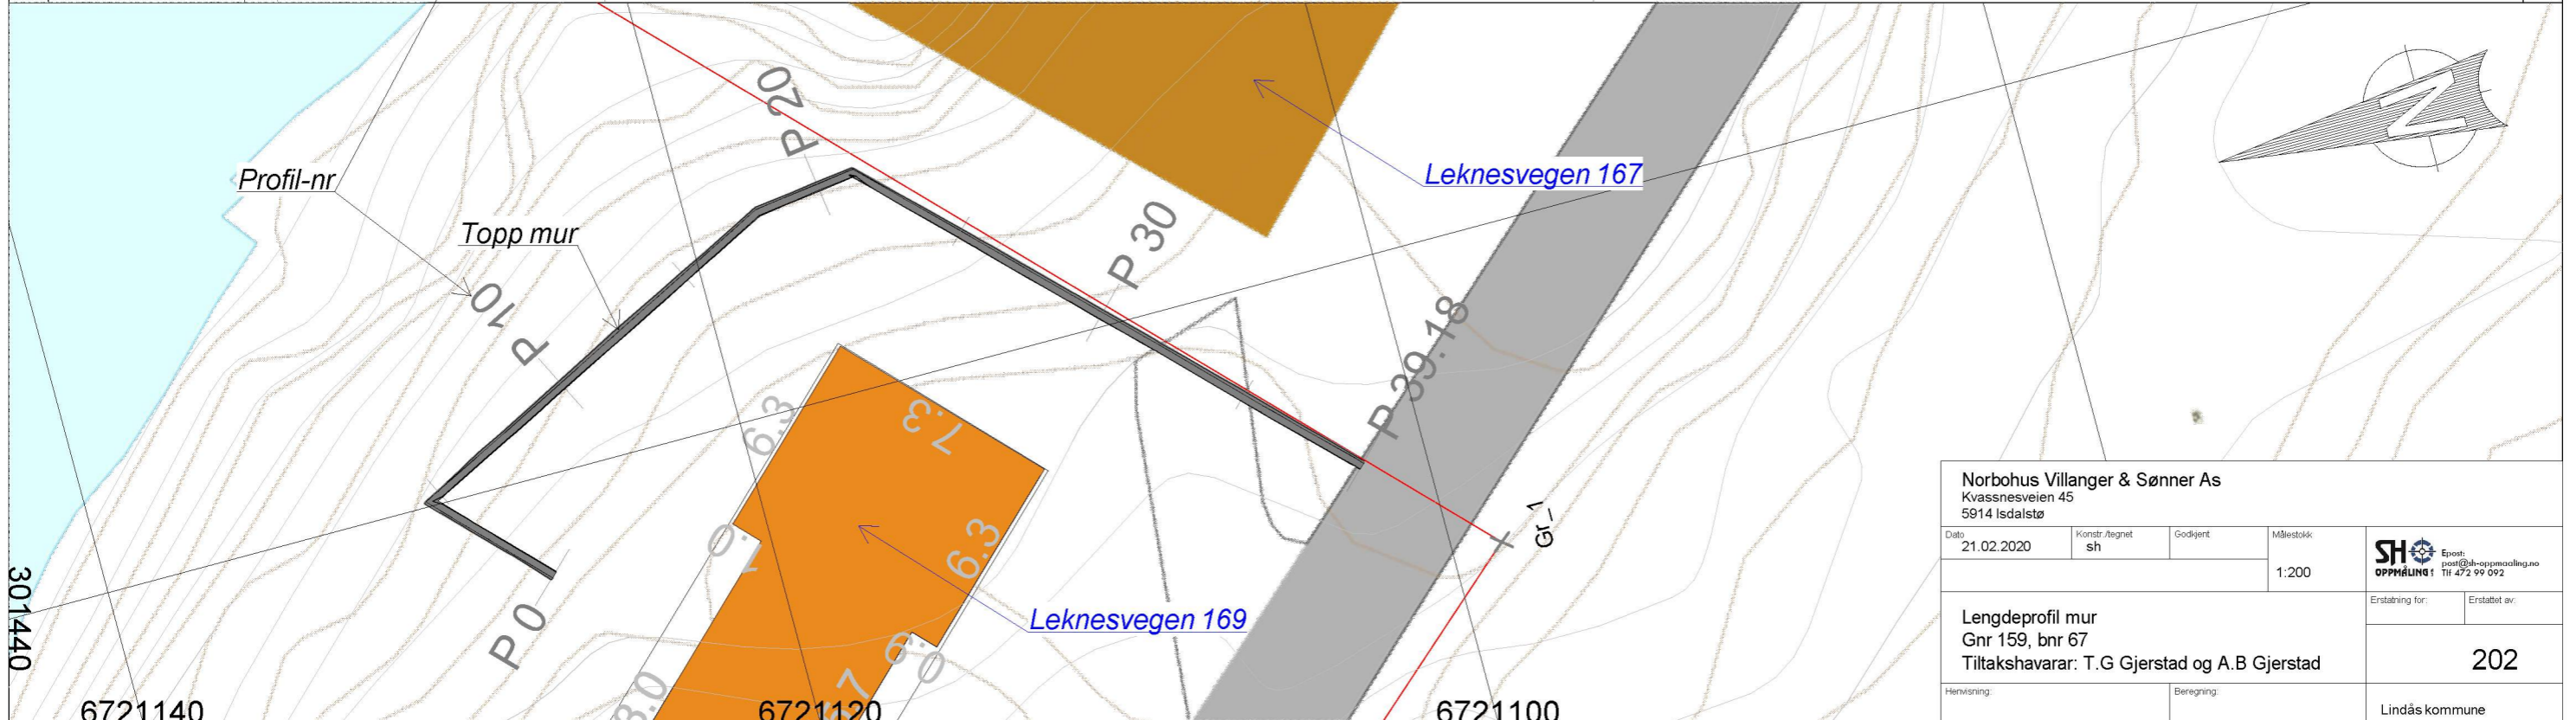

Norbohus Villanger & Sønner As Kvassnesveien 45 5914 Isdalstø				Målestokk: 1:200	
Dato: 21.02.2020	Konstr./tegnet: sh	Godkjent:	Erstattet for:		
Lengdeprofil mur Gnr 159, bnr 67 Tiltakshavarar: T.G Gjerstad og A.B Gjerstad				Erstattet av: 202	
Heravvisning:		Beregning:		Lindås kommune	