


Fra: Nils Kvalvågnes <nils.kvalvagnes@gmail.com>
Sendt: fredag 27. mars 2020 14:05
Til: Sverre Solberg
Emne: Re: Sender e-post: 84-25 Skyldskifte

Hallo

Har teikna inn grensene sånn omtrentleg. Hadde med med repr for eigarane til 84/19..

Helsing Niøls

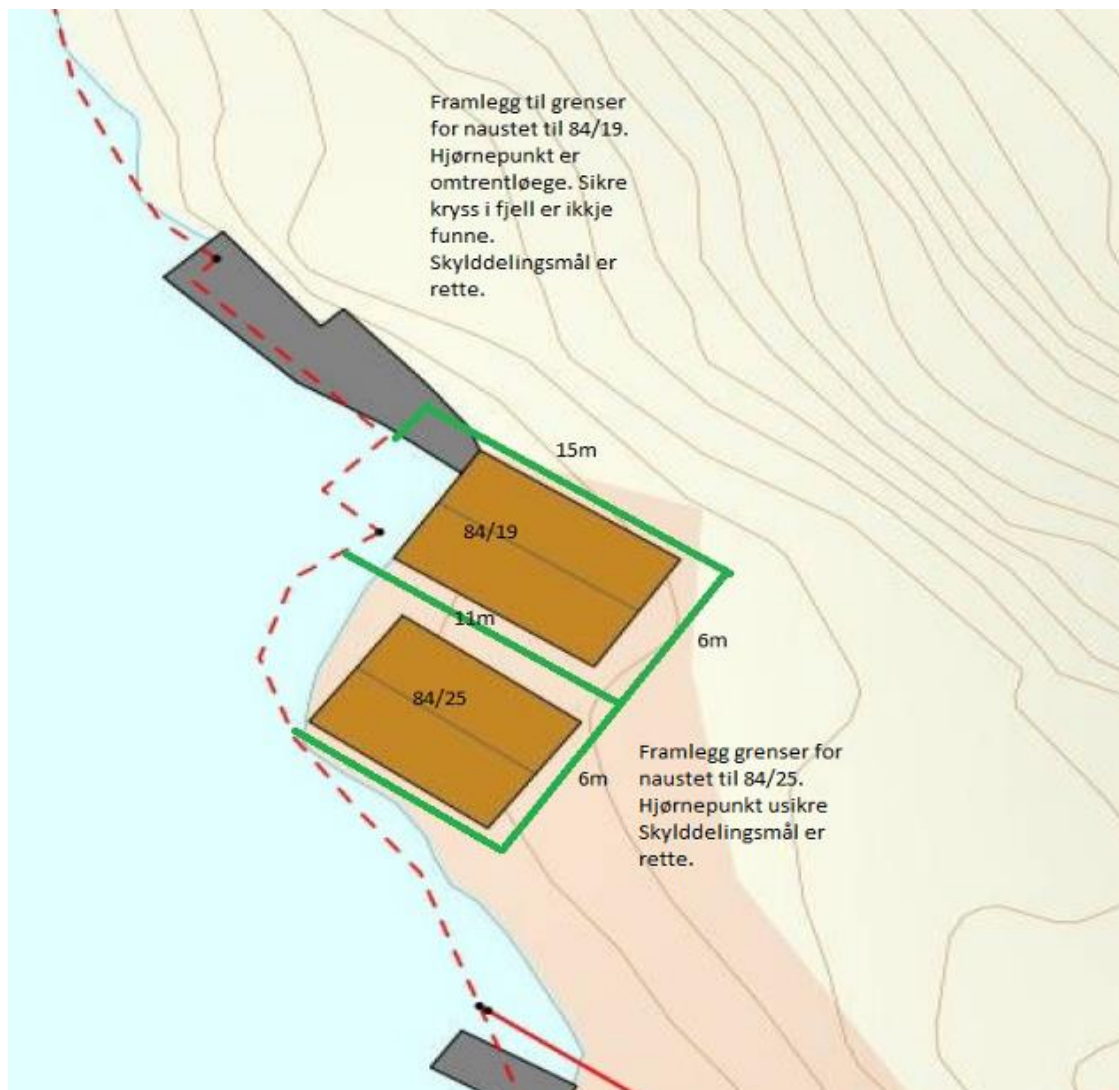

Helsing Nils

tor. 26. mar. 2020 kl. 14:22 skrev Sverre Solberg <sverre.solberg@alver.kommune.no>:

Hei Nils !

Her kjem ein nausttomt-lauss matrikkeleining på gbnr 84/25.

Forslag til plassering ?

Mvh.

Sverre.

Meldingen er klar til å sendes med følgende fil- eller koblingsvedlegg:

84-25 Skyldskifte